


Úr Gildi

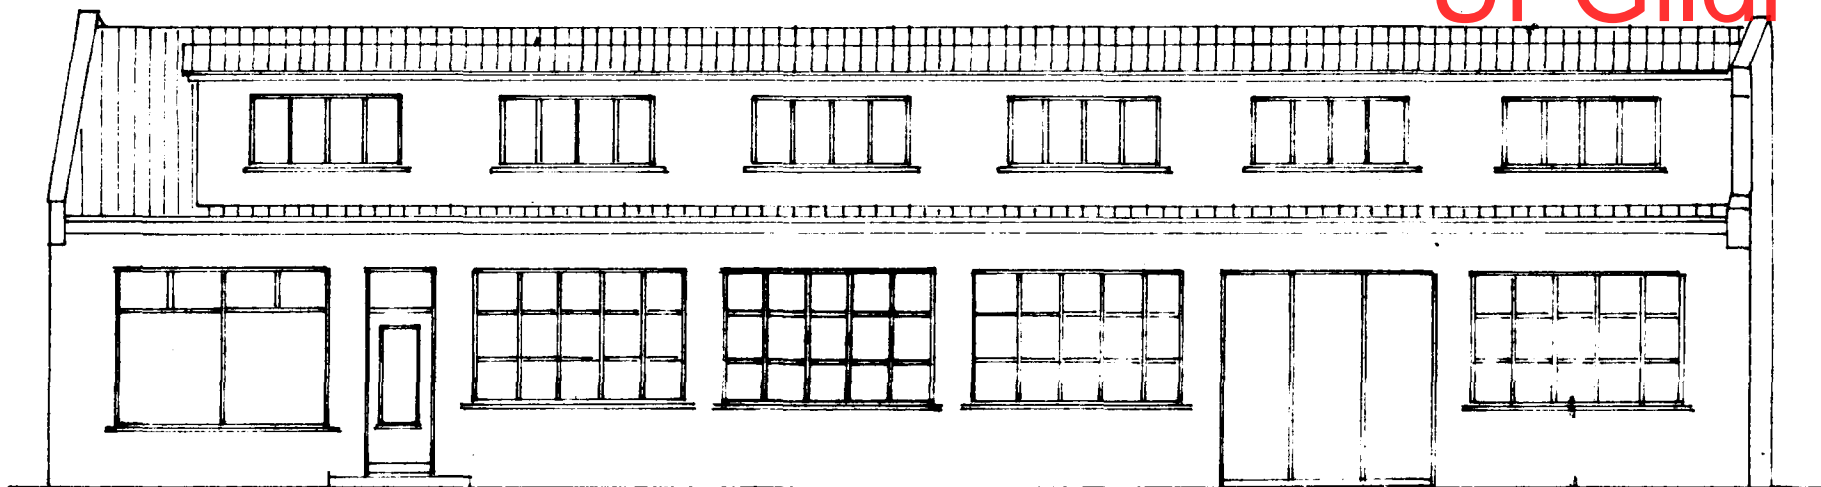

Samþykkt á fundi bygginga-
nefndar þ. 27/ " 1974
BYGGINGAFULLTRÚINN
Í HAFNARFIRÐI
Pó Sigurðsson

FRDR	DAGS	NAFN	KVARNI
nov '74	nov '74	W. V. S.	1:100
TEKN	II	W. V. S.	
SAM	II		
RAFVEIJA			
HAFNARFJARÐAR			
Nr. FRAMHLID (Blad 2)			
Hverfisgata 29 eftir breytingu.			
			S. A.