Samþykkt á fundi byggingarnefndar þ. 1/2 1990

BYGGINGAFULLTRÚINN
Í HAFNARFIRÐI

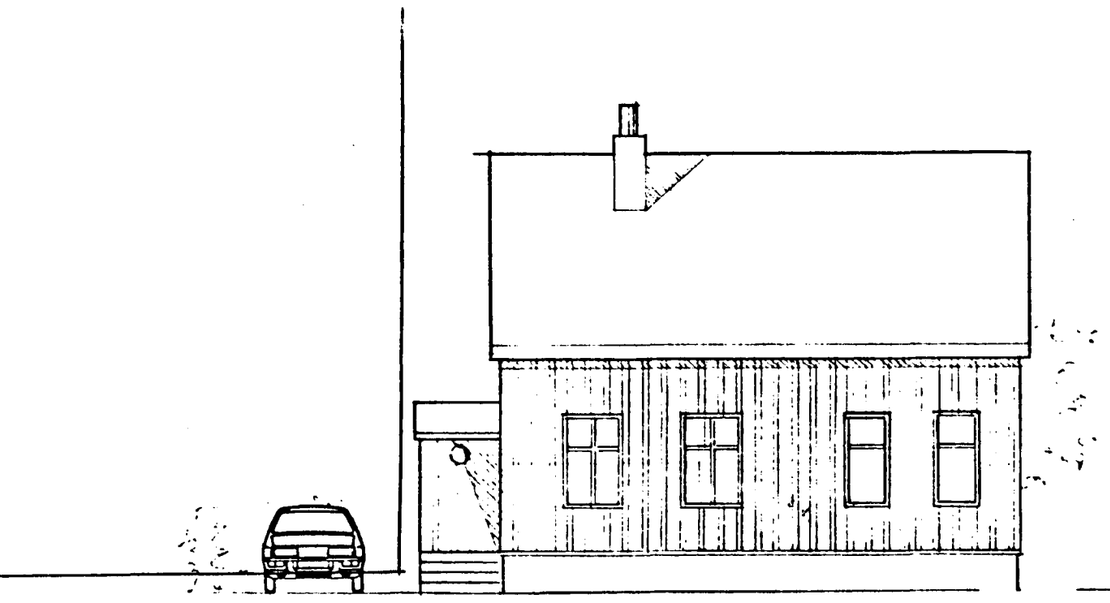

Útlit í norður

Útlit í suður

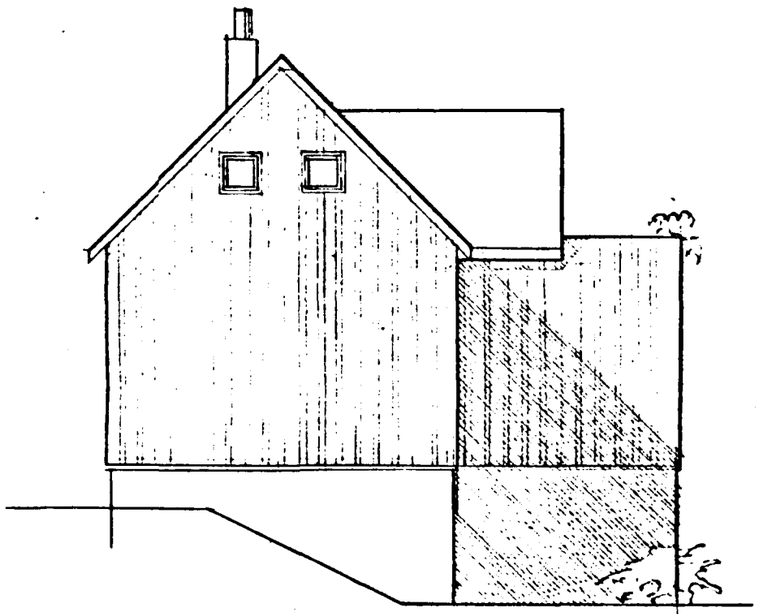

Útlit í vestur

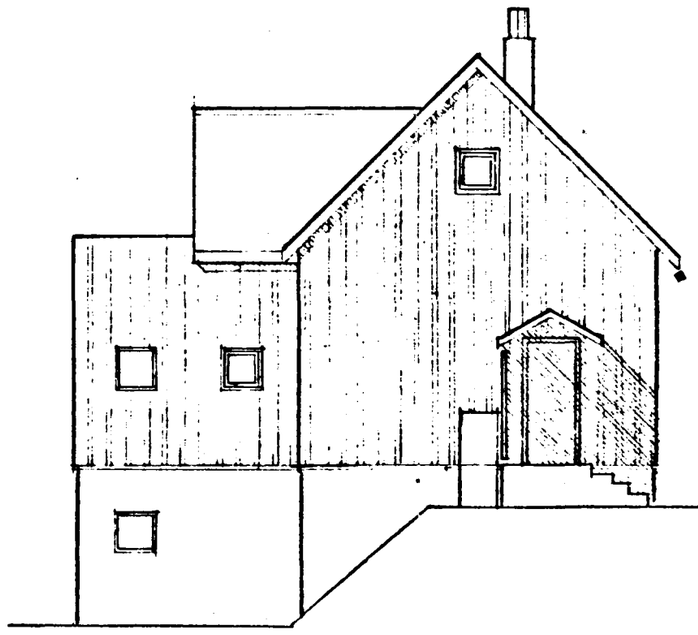

Útlit í austur

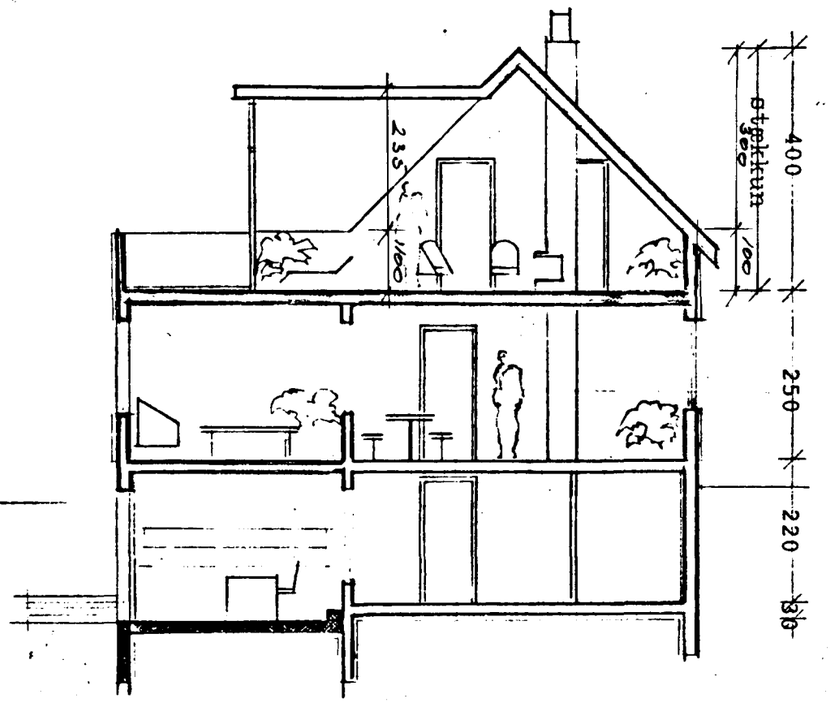

tifftopdf - www.rubisoftware.com - Demo Version

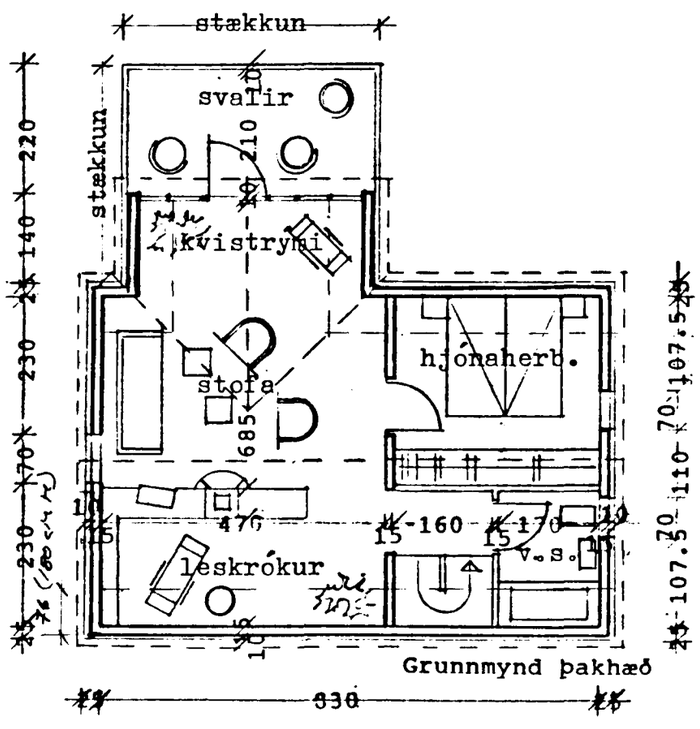

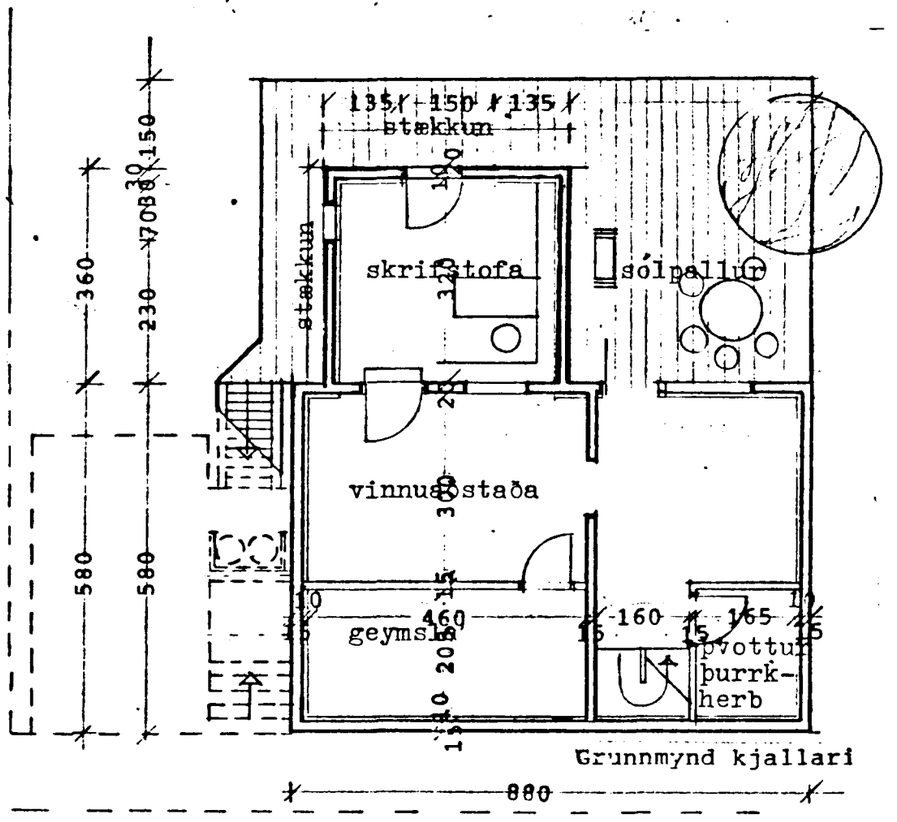

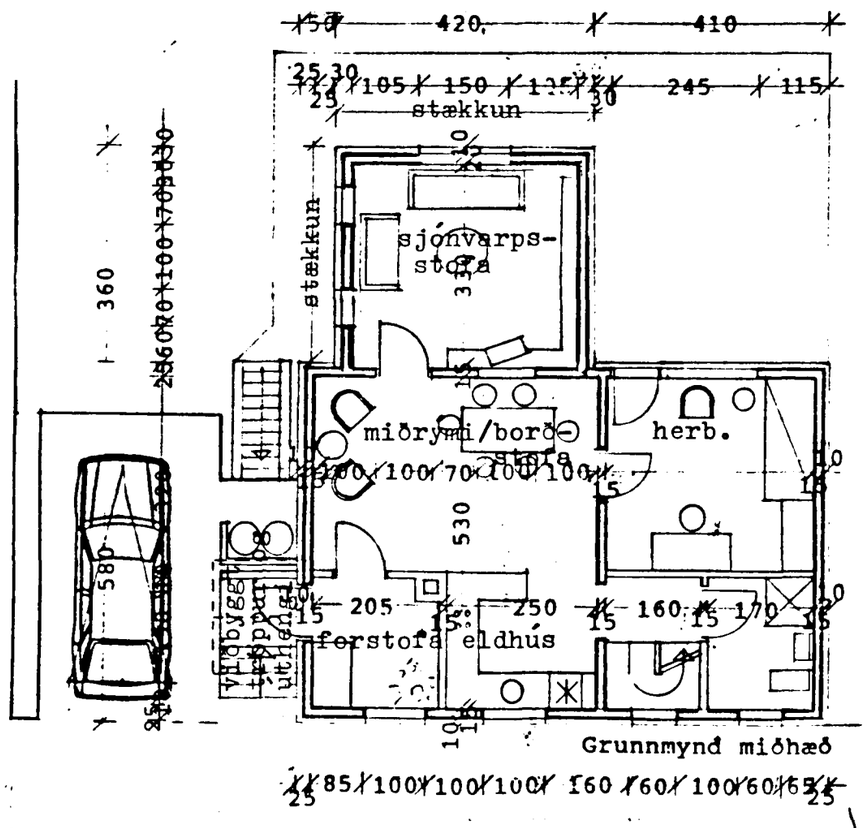

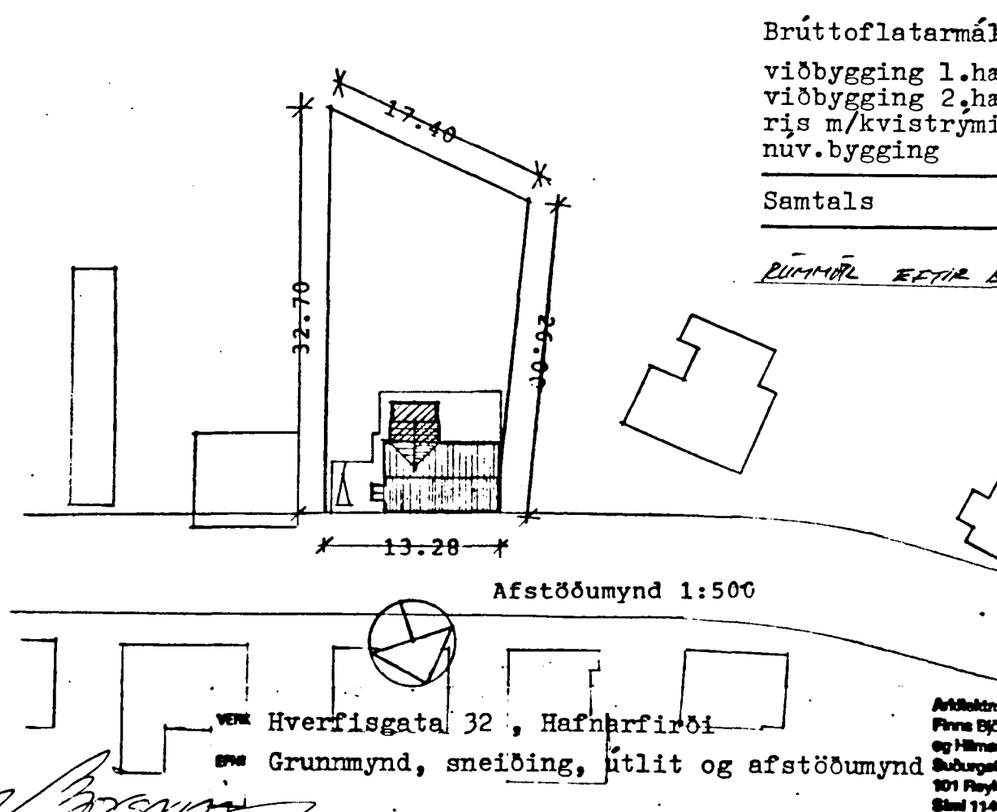

Brúttoflatarmál:

viðbygging 1.hæð	15.12 m²	141 66.2M²
viðbygging 2.hæð	15.12 m²	211 66.2M²
ris m/kvistrými	42.84 m²	211 43.3M²
núv.bygging	102.08 m²	
Samtals	~~173.16~~ 173.6M² m²	175.6M²

RÚMMÁL EFTIR BR = 476M³

VERK Hverfisgata 32 , Hafnarfirði

EFNI Grunnmynd, sneiðing, útlit og afstöðumynd

Arkitektstofa
Finns Björgvinssonar
og Hilmars Þórs Björnssonar
Suðurgata 8A
101 Reykjavík
Sími 11460

MÆLIKVARÐI 1:100/1:500 DAGS. 19.09.'89 TEIKN. SBB VERK – TEIKN NR