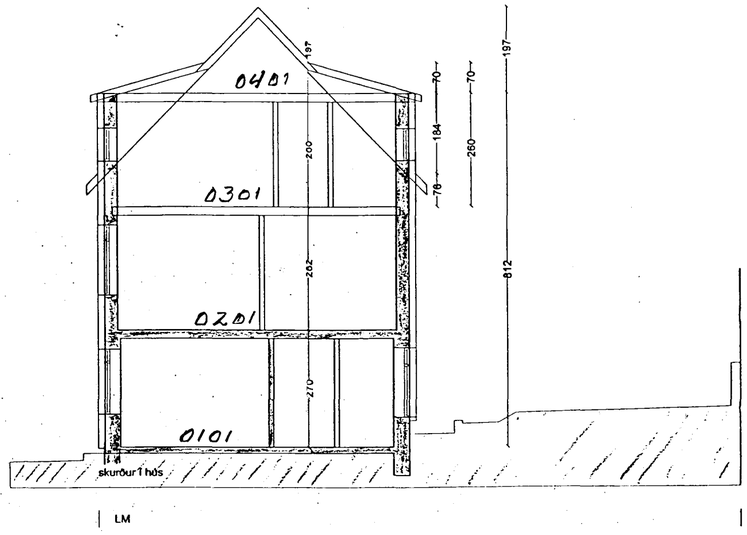

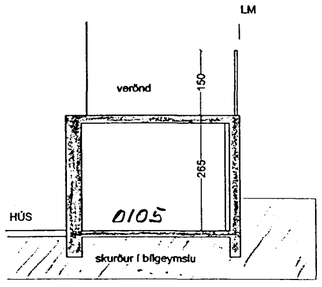

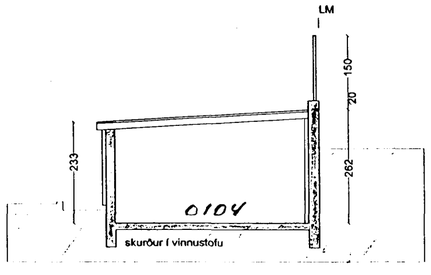

Skráningartafla:	Hverfisgata 35					Skrásetjari:	Kristján Þórarinsson										
Landnúmer:	121199					Kennitala:	100457-7849										
Matshlutanúmer:	01				Útgáfa: 4.01	Dags.:	26.3.1999										
Uppskipting og lýsing					Stærðir												
D0	D1	D2	D3	D4	D5	D5M	D6	D7	D8	D9	D10a	D10b	D11	D12	D16		D17
Lokun	Rýmis hæð-róð	Notkun texti	Hófuð-flokkun	Eignar-hald	Bruttóflatar m²	Milliflatar m²	Svigar m²	Op m²	Bruttóflatar m²	Bruttóflatar sh < 1,8	Salarhæð min	Salarhæð max	Brutto rúmmál m³	Nettóflatar m²	Birt flatarmál m²	Reiknitala skiptarúmmáls	Skipta-rúmmál m³
		Matshluti			282,9	0,0	2,2	1,7	249,3	6,2			711,5	194,9	243,1		535,654
		Botn											25,3				
	01	**1. hæð**			126,6	0,0	0,0	0,0	126,6	0,0			333,2	99,8	126,6		
A	0101	**íbúð**	N	0101	52,8				52,8		2,70	2,70	142,5	42,4	52,8	2,70	114,480
A	0102	**geymsla**	N	0101	6,6				6,6		2,70	2,70	17,9	3,8	6,6	2,70	10,260
A	0103	**þvottah/lagnainnt**	N	0201	4,0				4,0		2,70	2,70	10,9	2,5	4,0	2,70	6,750
A	0104	**geymsla/vinnuh.**	N	0201	32,4				32,4		2,33	2,62	80,2	26,0	32,4	2,48	64,480
A	0105	**bílgeymsla**	B	0201	30,8				30,8		2,65	2,65	81,8	25,1	30,8	2,65	66,515
	02	**2. hæð**			64,9	0,0	2,2	0,0	64,9	0,0			183,6	50,7	64,9		
A	0201	**íbúð**	N	0201	64,9		2,2		64,9		2,47	2,82	183,6	50,7	64,9	2,83	143,481
C	0202	**útitröppur**	U	X	3,6				3,6		0,00	0,00					
C	0203	**stigi**	U	X	1,6				1,6								
C	0204	**svalir/verönd**	S	0201	28,9				28,9							1,00	28,900
	03	**3. hæð**			59,5	0,0	0,0	1,7	57,8	6,2			135,3	44,4	51,6		
A	0301	**íbúðarherbergi**	N	0201	59,5			1,7	57,8	6,2	0,76	4,57	135,3	44,4	51,6	2,27	100,788
	04	**4. hæð**			31,9	0,0	0,0	0,0	0,0	0,0			34,1	0,0	0,0		
A	0401	**þakrými**	F	0201	31,9						0,00	1,97	34,1				

Athugasemdir

Húsið var mælt upp á staðnum

Sameignir sumra

Eignarhald

			Skiptarúmmál		
	Eignar-hald	Notkun texti	Birt flatarmál m²	Séreign m³	Sereign og sameign m³
	0101	**íbúð**	59,4	124,740	124,740
	0201	**íbúð**	183,7	410,914	410,914
		Alls	243,1	535,654	535,654

Samþykki þann
29 MARS 1999
Byggingafulltrúinn í Hafnarfirði

Nr.	BREYTINGAR :	DAGS	SAMÞ

Úr Gildi

HÖNNUN TÆKNIRÁÐGJÖF

KRISTJÁN ÞÓRARINSSON
HÖNNUN - RÁÐGJÖF - EFTIRLIT
Hverfisgata 35
220 Hafnarfjörður
Sími 565-5227 & 899-2944

TEIKNINGARHEITI: snið og skráningartöflur

DAGS: 10.12.1998 MÆLIKVARÐI: 1/100
HANNAÐ: Kristján Þórarinsson TEIKNAÐ: SAMÞ.
VERK NR. SKÚLAV. HÆÐ SÍÐA NR.
TEIKNING NR. 12 BREYTING NR.