

OFNATAFLA PANEL

NR.	H/ÆÐ	LENGD	KCAL/KLST	TENGING
1	50	100	497	A D
2	120	40	338	A B
3	60	48	557	C D
4	72	110	1407	C D
5	72	110	1576	C D
6	60	160	1506	C B
7	60	140	1514	C B


Neysluvatnslagnir galv. sísalpappi næst rori einangrist síðan með 2cm glerullarhólkum, vefjist utan með plastborða.

Ofnaglnir svart, einangrist með 2cm glerullarhólkum vefjist utan með plastborða.

\*A ofna komi returlokar og stillifé.

\*A mælaglnnd komi slaufuloki og þrýstjafnari.

11 AUG 1993

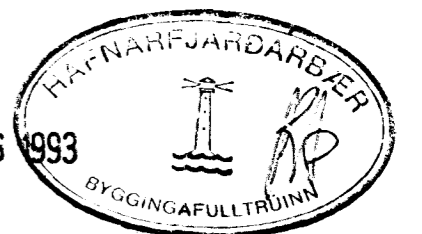

ATH:  
LAGNIR OG OFNAR ERU TIL STAÐAR

STEFÁN HALLSSON BYGGINGAFRÆÐINGUR  
KALDASELI 24 REYKJAVÍK SIMI 76194

VERK: HVERFIGATA 37  
NEYSLU-OG  
HITALAGNIR

HANNAD BJARNI ÁRNASON T.E.I.  
TEIKNAD S.H.  
KVARÐI 1:50  
DAGS 3 8 '93  
SAMÞYKKT  
TEIKN NR