



HERFISGATA NR. 38 M. 1:100

VIÐBYGGING VIÐ NORDURGAFL, BREYTING Á KVISTUM OG GLUGGUM

Samþykkt á fundi bygginga-
nefndar þ. 2/7 1969
BYGGINGAFULLTRÚINN
Í HAFNARFIRÐI
[Signature]

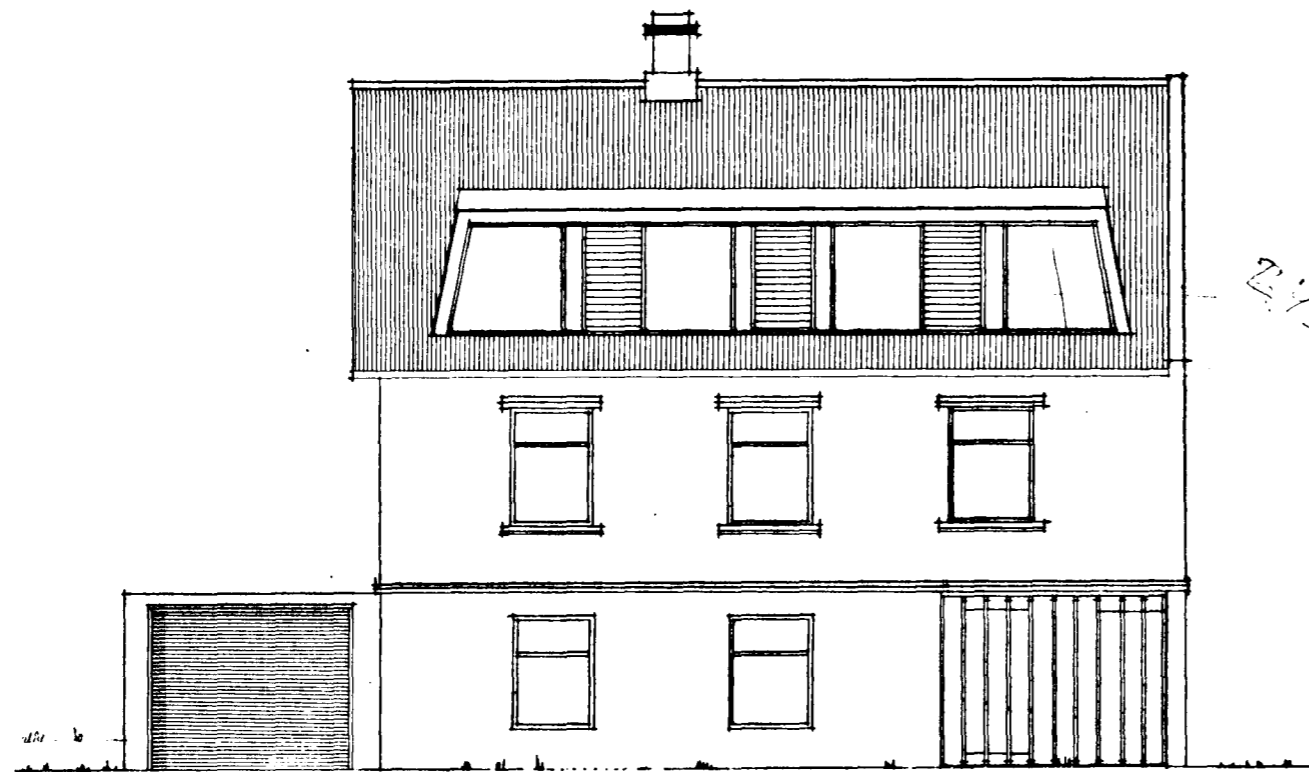

AUSTURHLÍÐ

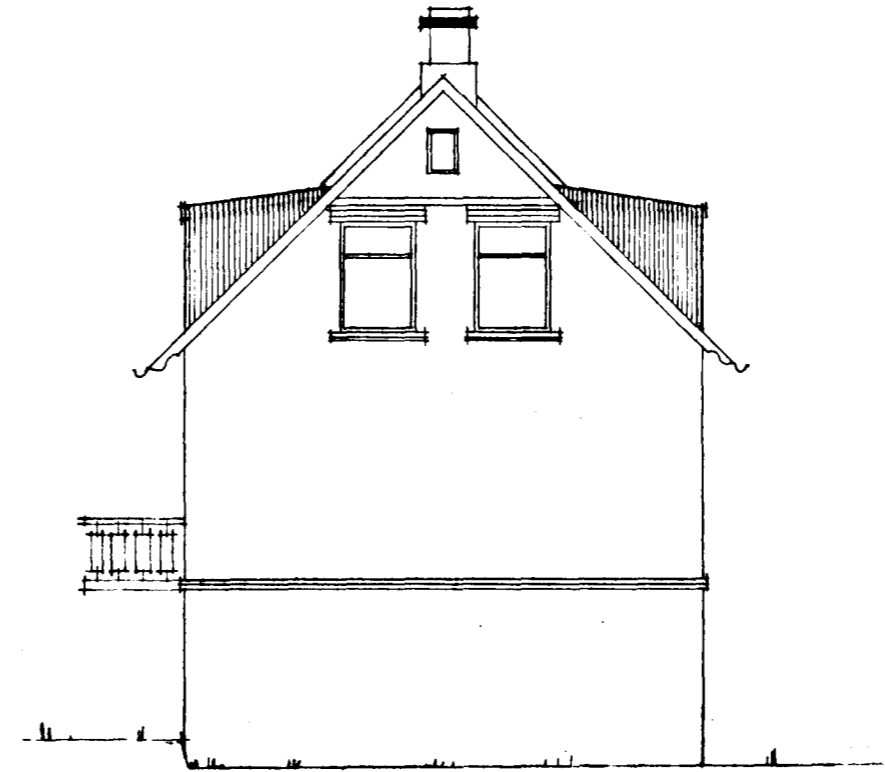


SÚÐURGAFL


Kvða um at viðbyggingin auti
ekk á bétaskuldu bændisþétt
e/ um eigurmann yrði at
fata vegna skipulaga.

Samráð skal haft við stökku-
litróta um þingun, á
Kvistum, með tilliti frá
eldvarma.


tifftopdf - www.rubissoftware.com - Demo Version

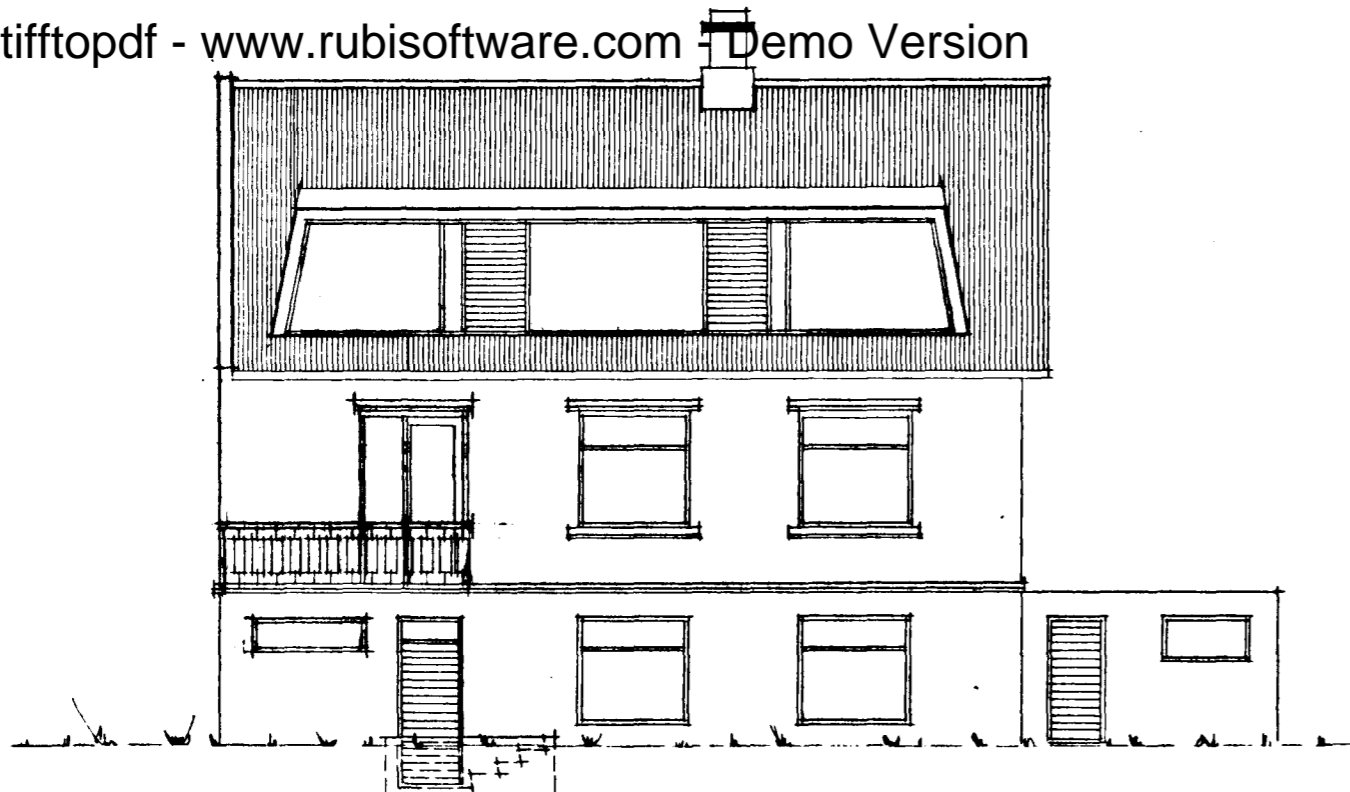

VESTURHLÍÐ

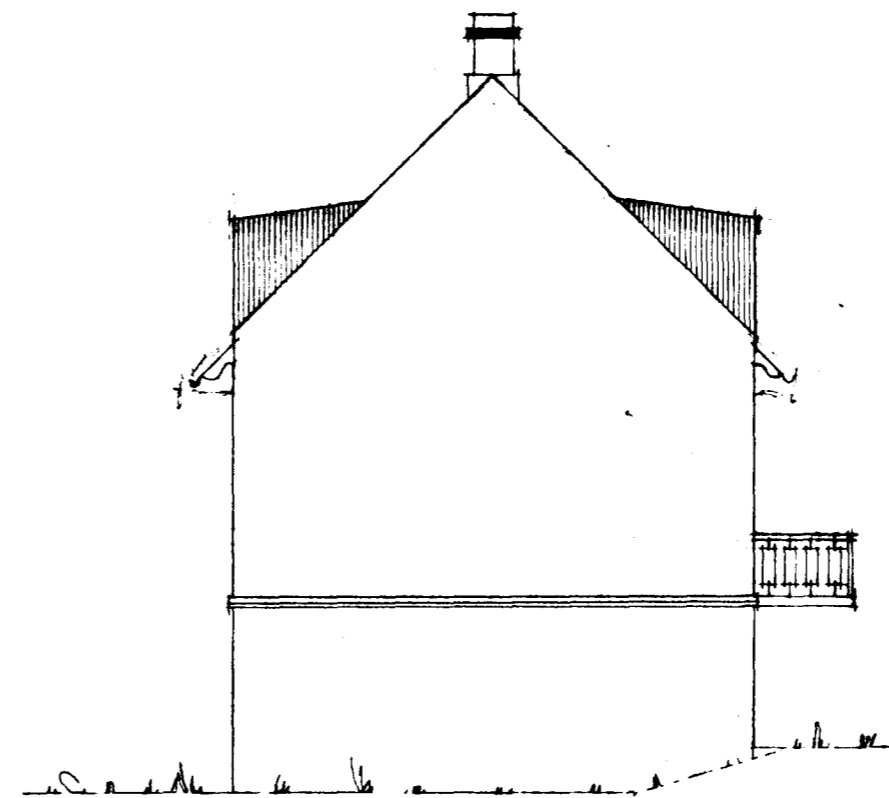

NORDURGAFL

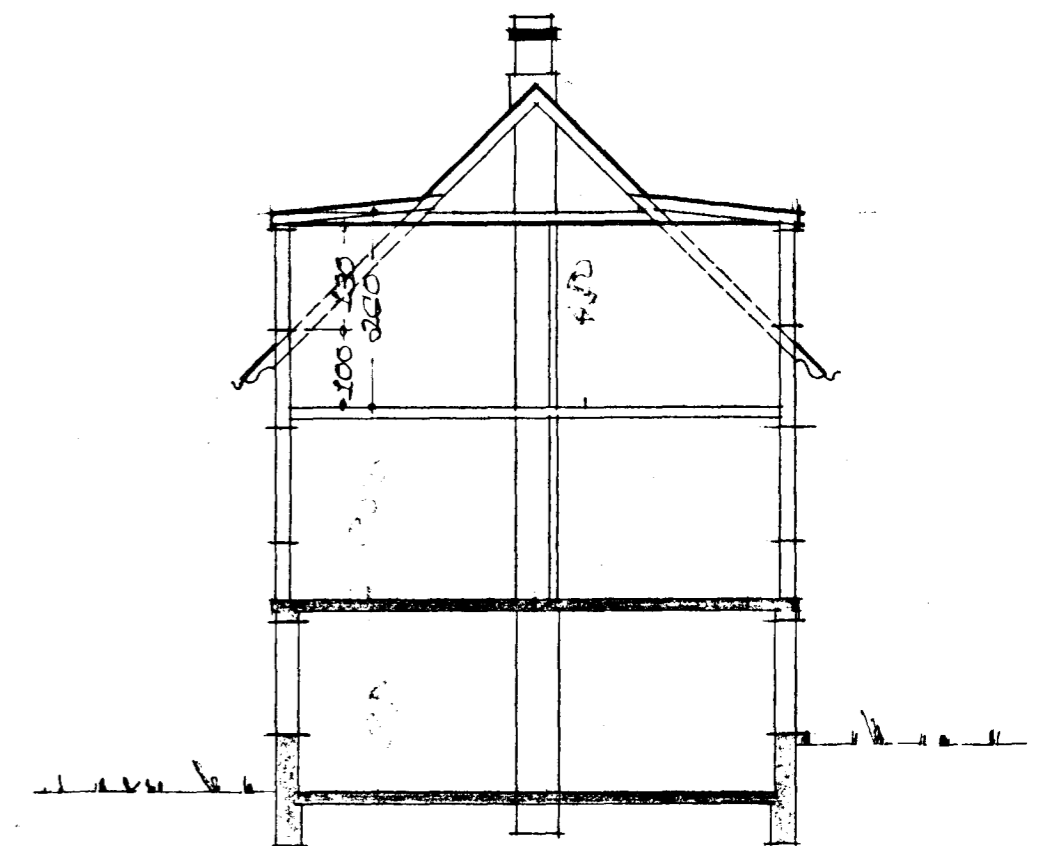

SKURÐUR

REYKJAVÍK APRIL 1969

[Signature]