


HVERFISRATA 38

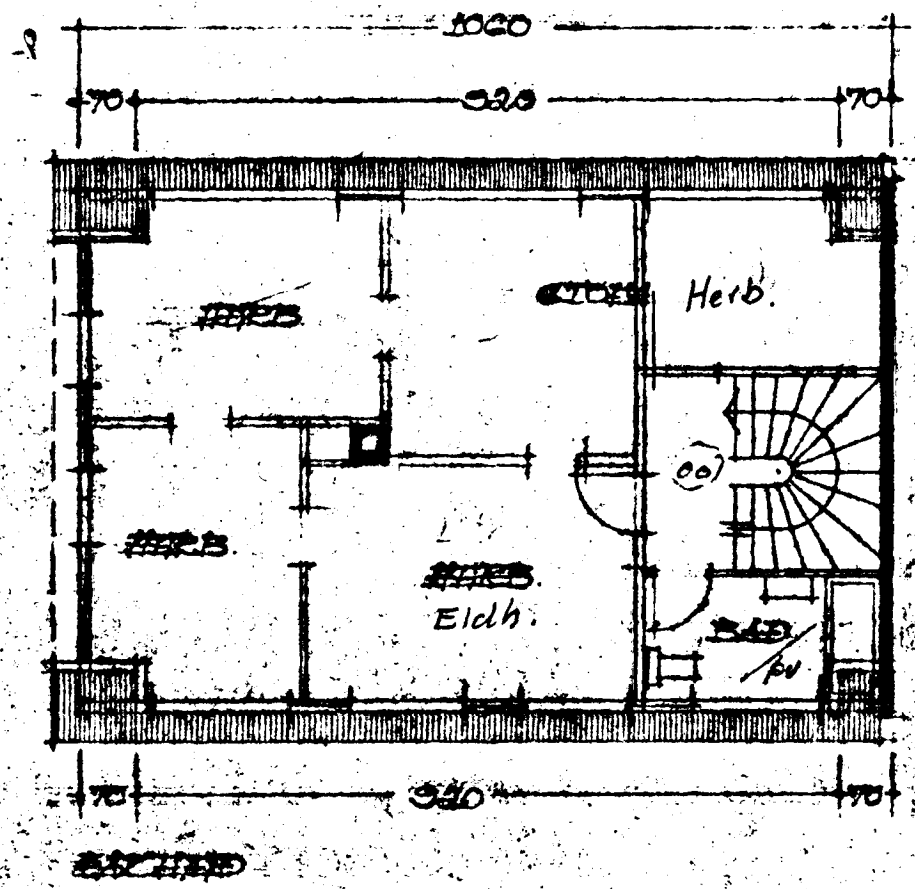

PLATANL. VÍÐBYGGINGAR 84, 84A

IBÚÐ Í RISI

Samþykkt á fundi bygginga-  
nefndar þ. 1313. 1.85  
BYGGINGAFULLTRUI N  
HAFNARFIRÐI  
*[Signature]*

