


52/66


Samþykkt á fundi bygginga-
nefndar þ. 22.6. 1966

BYGGINGAFULLTRÚINN
Í HAFNARFIRÐI


Steinur Oddeyri

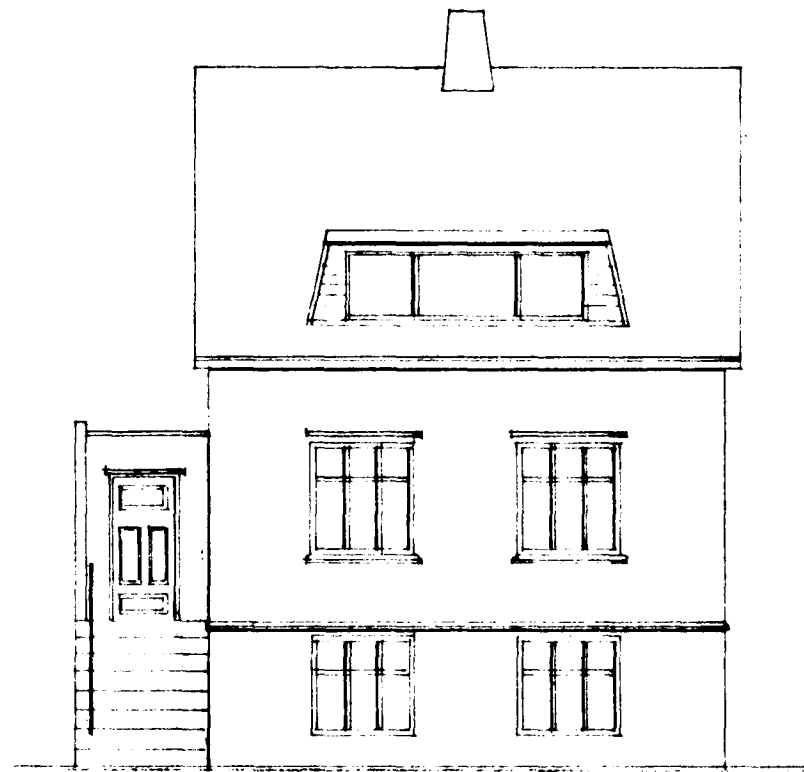


SUÐ - VESTUR

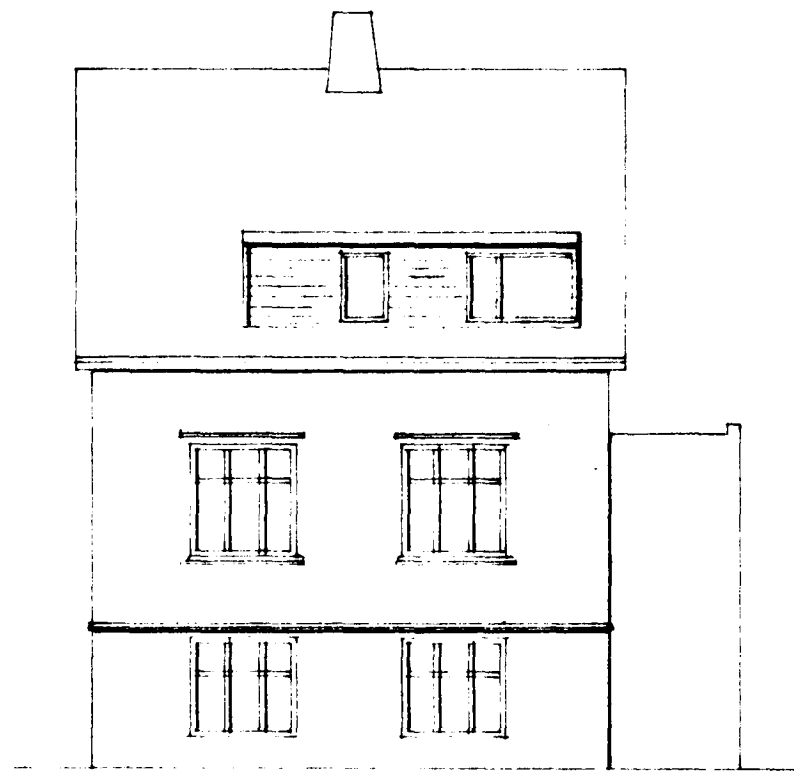

NORÐ - AUSTUR

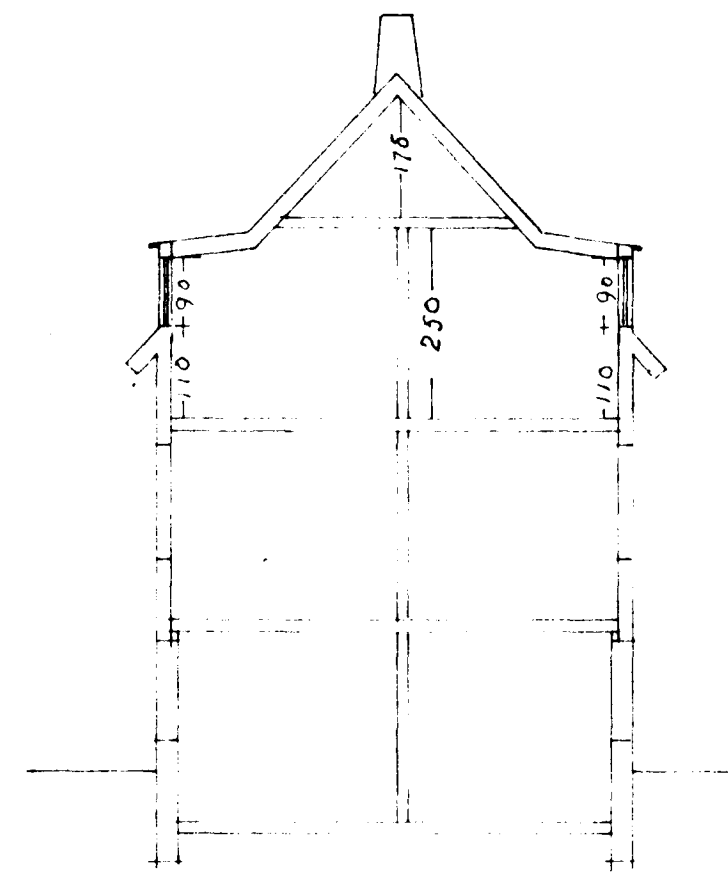


SNID

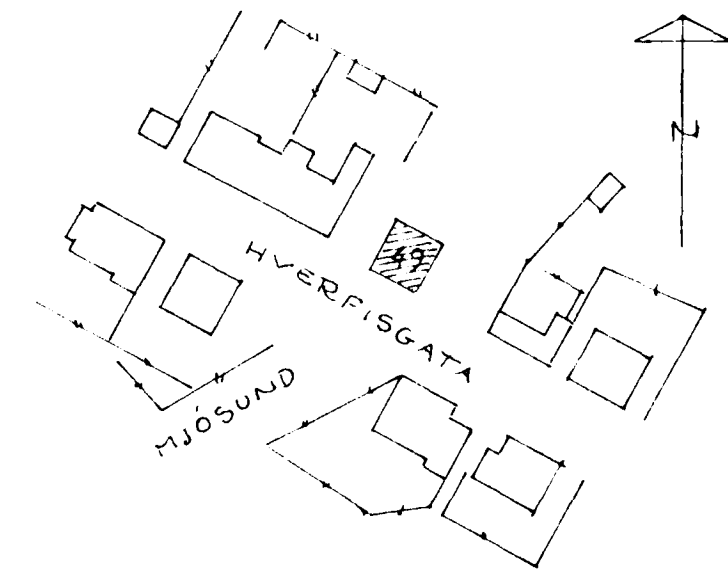


AFSTÖÐUMYND
KVARÐI = 1:1000


EFTIR BREYTINGU tiffpdf - www.rubissoftware.com - Demo Version

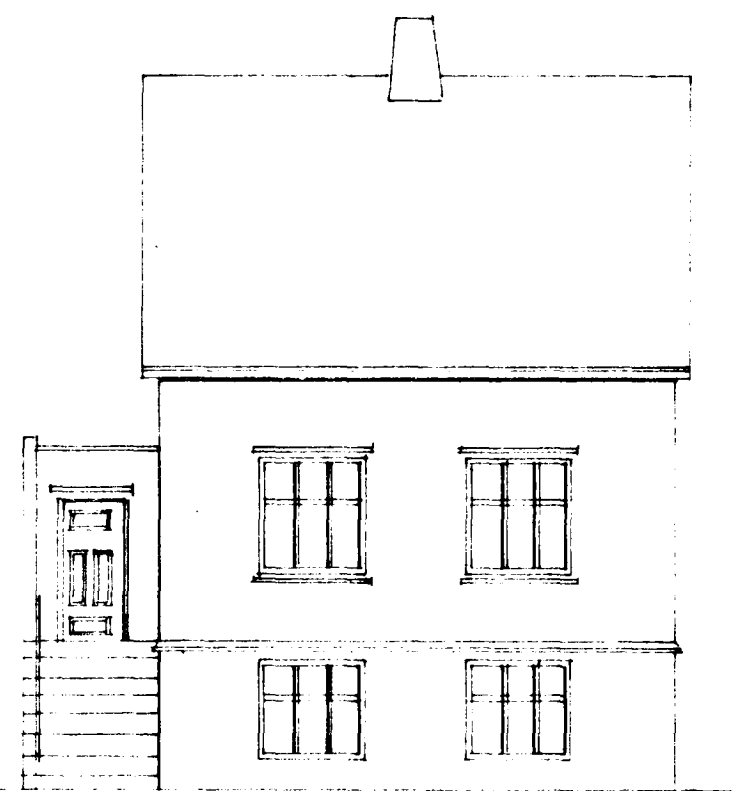


SUÐ - VESTUR
FYRIR BREYTINGU

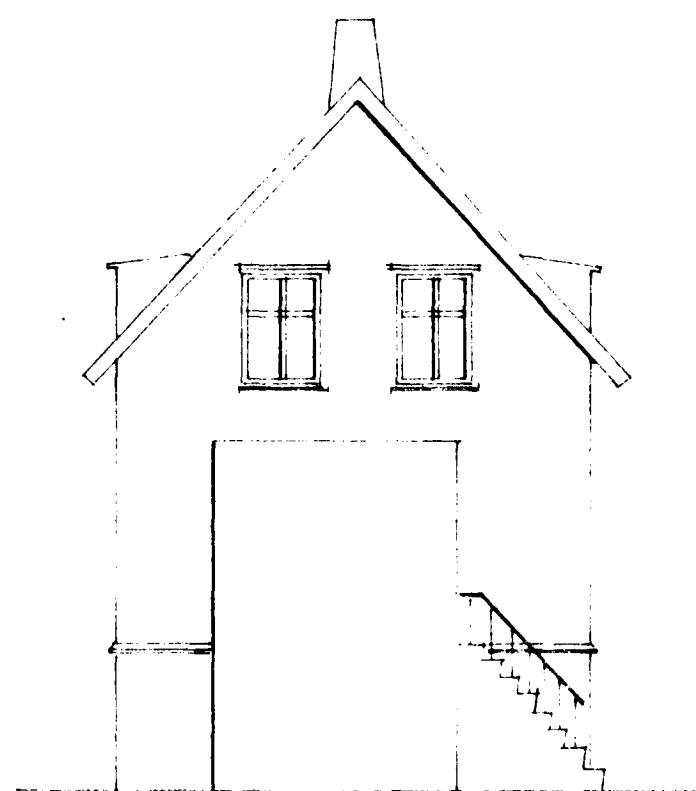

NORÐ - VESTUR
EFTIR BREYTINGU

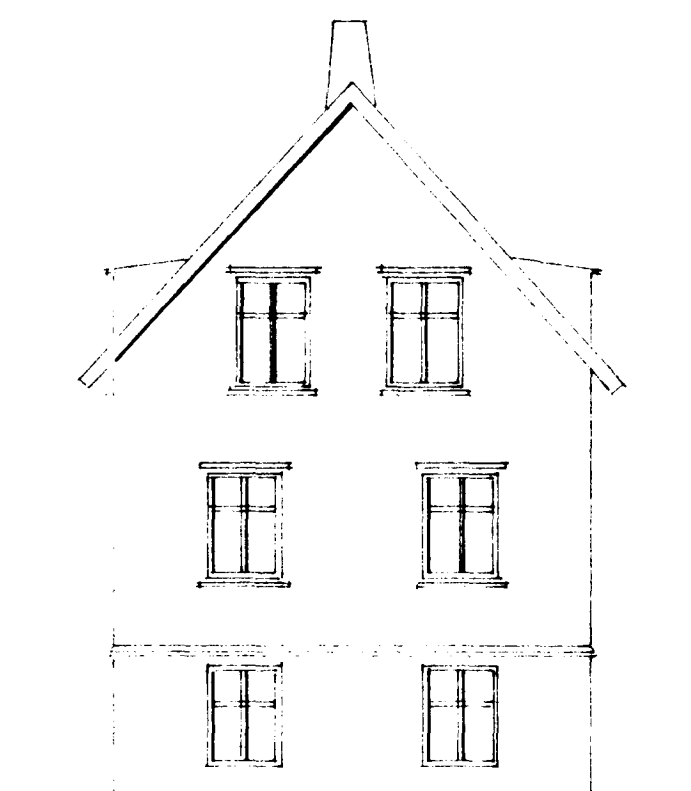

SUÐ - AUSTUR
EFTIR BREYTINGU

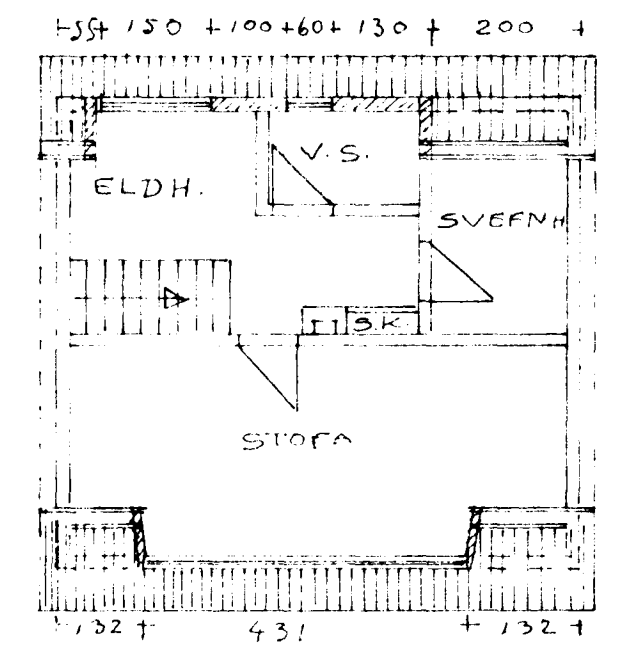

RÍSHÆÐ GRUNNMYND

HVERFISGATA 49 HAFNARFIRÐI
BREYTING Á ÞAKI KVISTIR
MÆLIKVARÐI = 1:100
HAFNARFIRÐI Í JÚNÍ 1966

Steinur Oddeyri / Þ. Marínsson