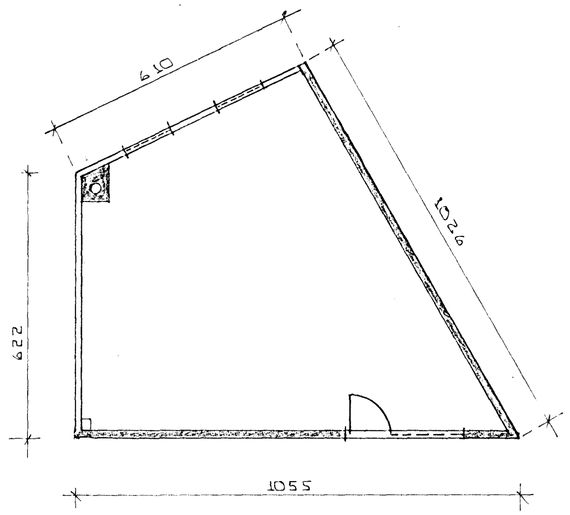

GRUNNMYND ~ 1:100

MELT 1 DESEMBER 1983
AF SIG. & HAH.

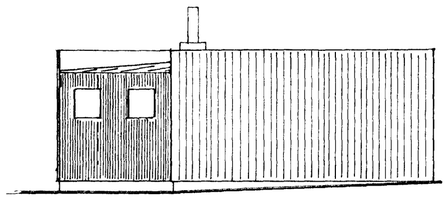

SUÐ-AUSTUR ~1:100

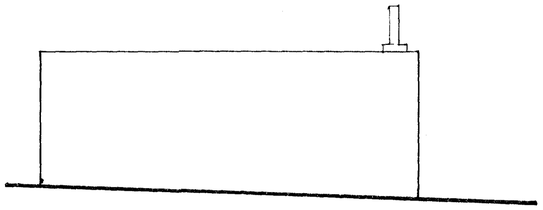

VESTUR ~1:100

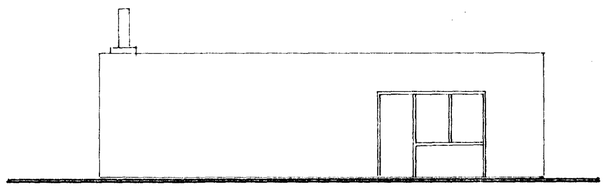

NORÐ-AUSTUR ~1:100

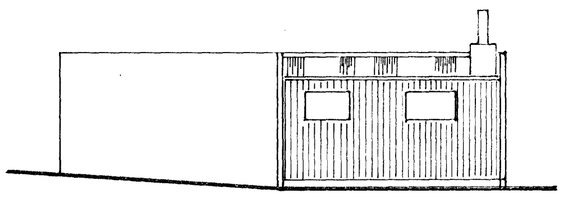

SUÐUR ~1:100

BR.NR.	DAGS	EÐLI BREYTINGAR	SIGN.

HVERFISGATA 4 B HAFNARFIRÐI

GRUNNMYND OG ÚTLIT FYRIR BREYTINGU

MÆLIKV. ~ 1:100

DAGS Jan. 84
HANNAÐ
TEIKNAÐ SG
VERK NR. 8401

SIGURÐUR ÞORLEIFSSON TEKNIFRÆÐINGUR

STRANDGÖTU 11 HAFNARFIRÐI SÍMI 54751

BLAÐ NR. 0-01