


Samþykkt þann  
**24 JAN 2011**  
 Byggingarfulltrúi í Hafnarfirði  
 Rð. Arnólfur S. Gunnlaugsson

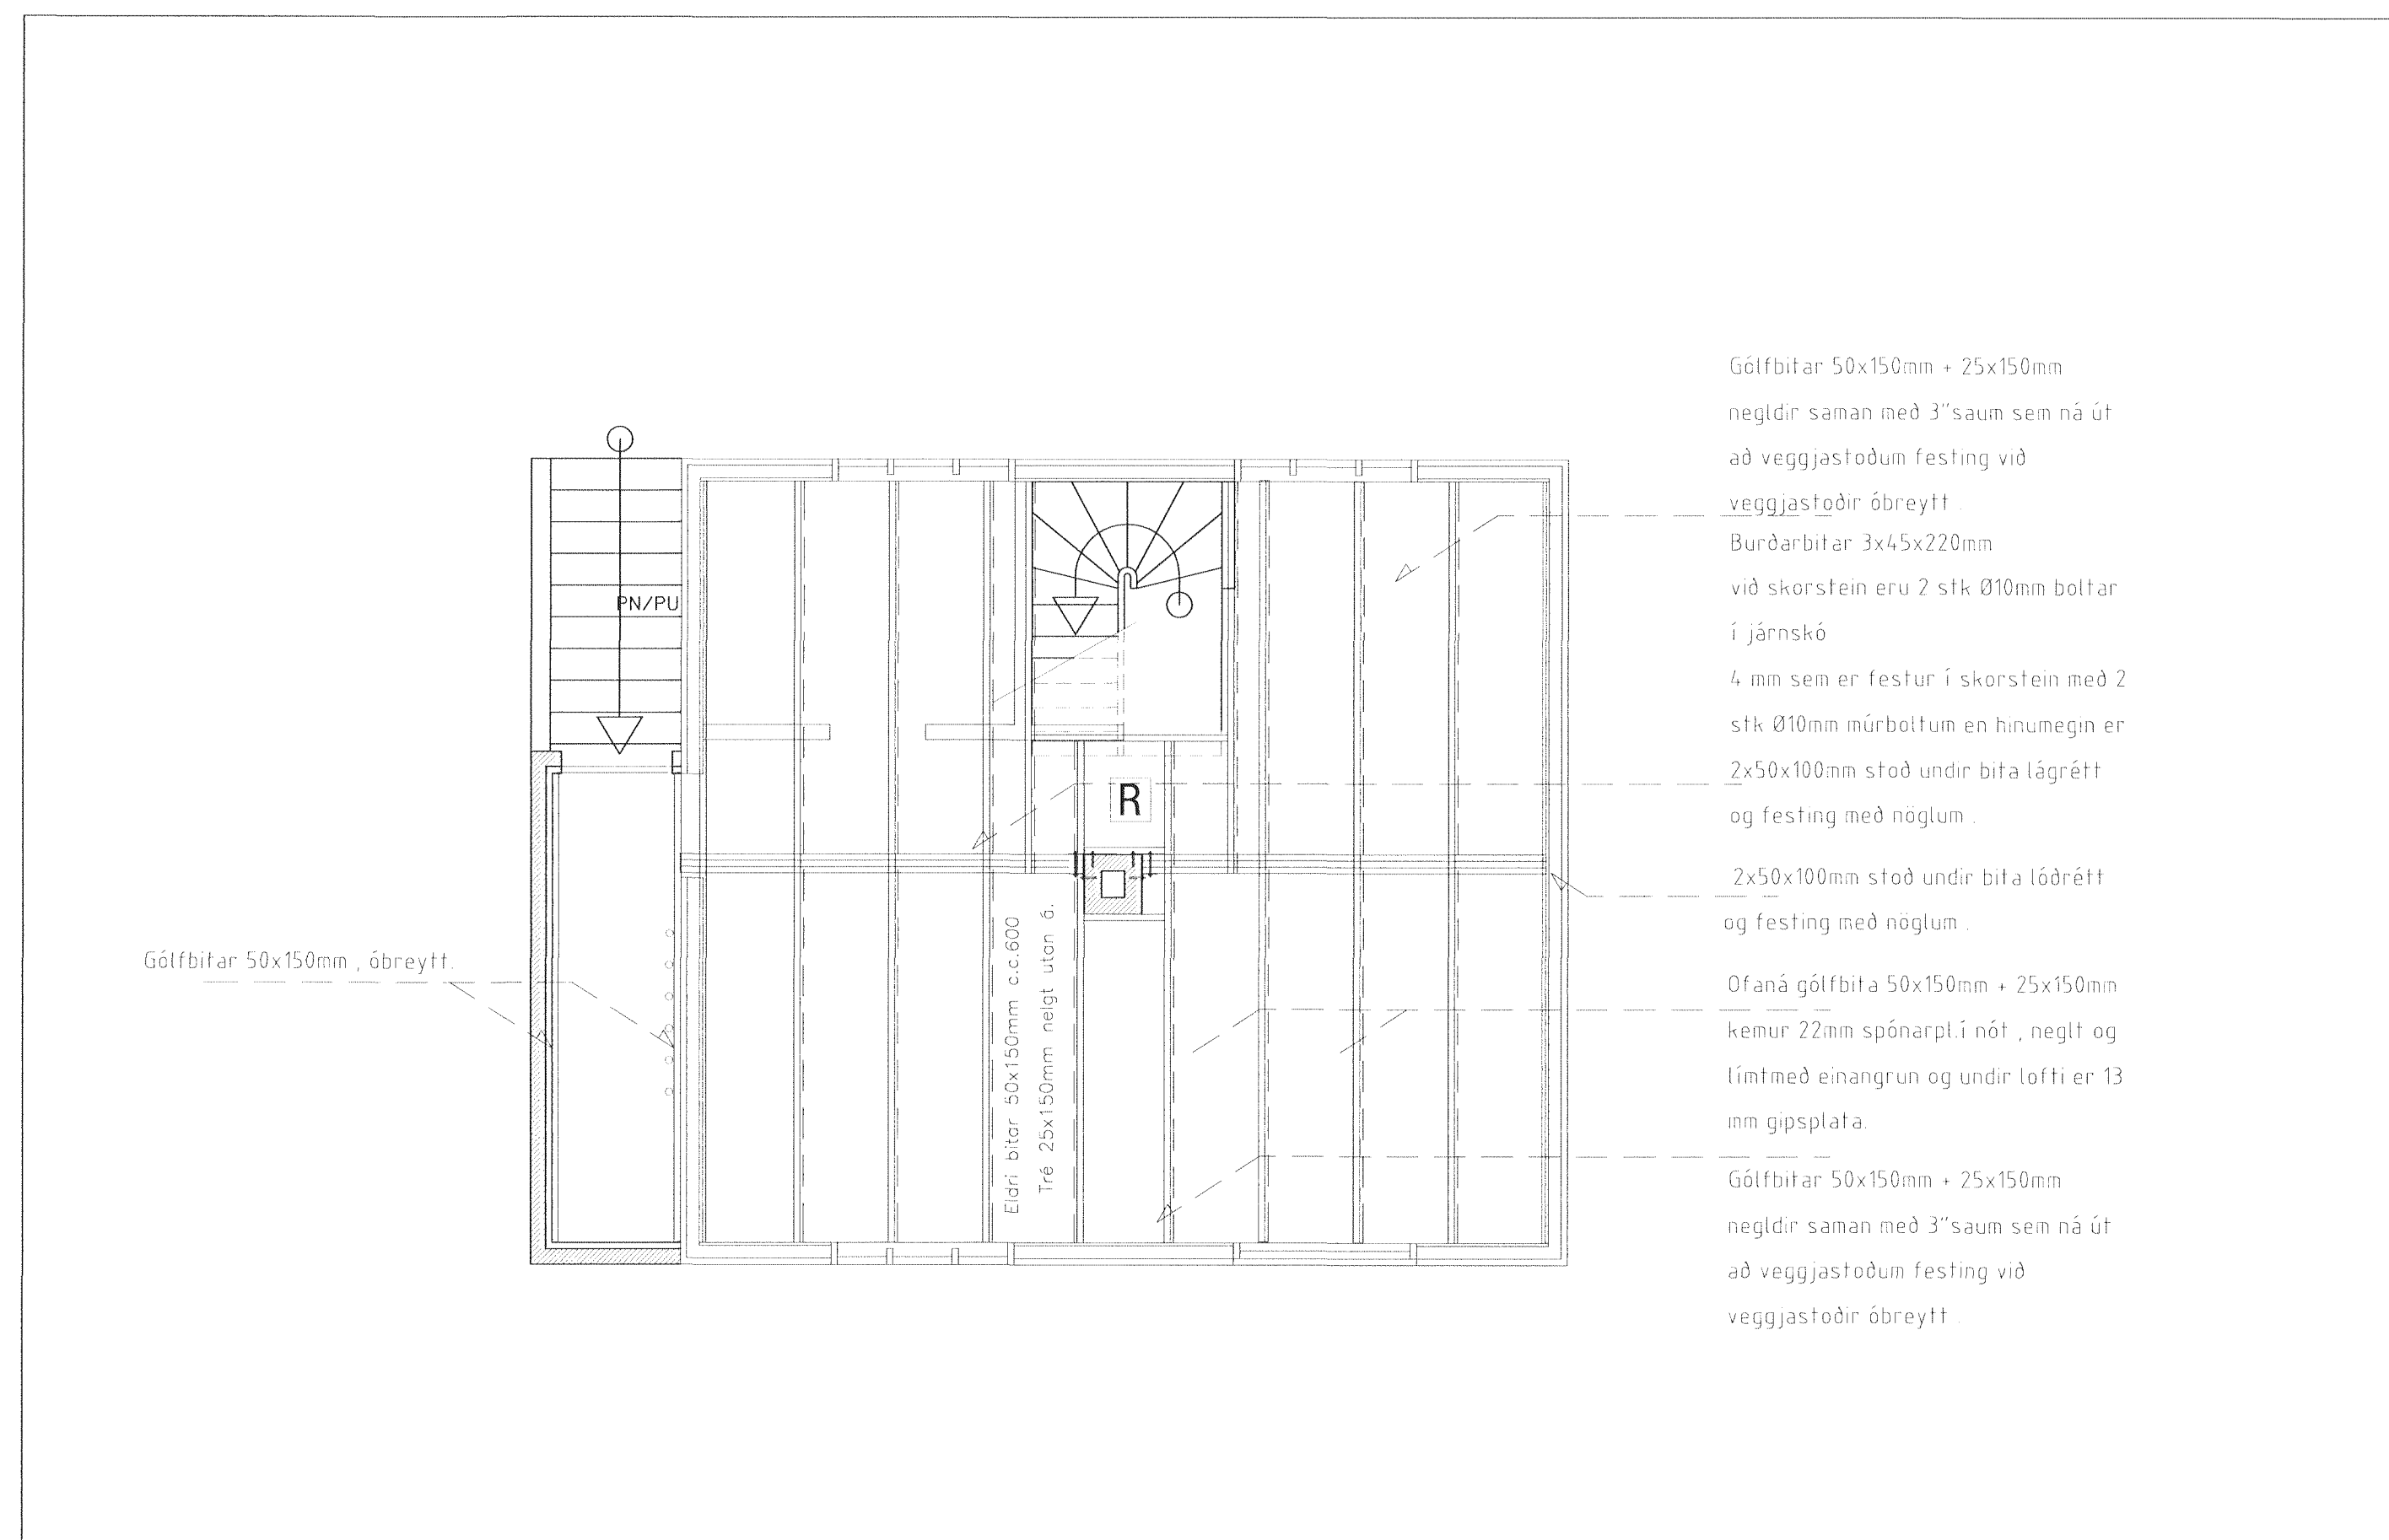

Gólfbitar 50x150mm + 25x150mm  
 neglðir saman með 3"saum sem ná út  
 að veggjastöðum festing við  
 veggjastöðir óbreytt .  
 Burðarbitar 3x45x220mm  
 við skorstein eru 2 stk Ø10mm boltar  
 í járnskó  
 4 mm sem er festur í skorstein með 2  
 stk Ø10mm múrboltum en hinumegin er  
 2x50x100mm stöð undir bita lágrétt  
 og festing með nöglum .  
 2x50x100mm stöð undir bita lóðrétt  
 og festing með nöglum .  
 Ofaná gólfbita 50x150mm + 25x150mm  
 kemur 22mm spónarpl. í nótt , negl og  
 límt með einangrun og undir lofti er 13  
 mm gipsplata.  
 Gólfbitar 50x150mm + 25x150mm  
 neglðir saman með 3"saum sem ná út  
 að veggjastöðum festing við  
 veggjastöðir óbreytt .

Gólfbitar 50x150mm , óbreytt.

Mkv 1:50

aðalhönnuður:  
 Kári Eiríksson - Arkitekt FAÍ - kt: 070365-4059

*Algerður Þórunn*  
*Rannsókn*

Skýring:  
 Gert eftir leiðsögn og upplýsingum frá eiganda hússins Kristjáns Helgasonar  
 Undirritaður aðeins hefur staðfært upplýsingar á blað.  
 ⓐ Staðfest með nánari uppl. frá byggingarstjóra, gólfbitar.

Breytingar			Hverfisgata 52. Hafnarfirði.	
Nr.	Dags.	Nafn		
1	2011.1.20	rgg	Tækniþjónusta Ragnars G Gunnarssonar ehf. Smíðjuvegi 11 s: 544 5350 ragnargg@simnet.is	
			Mkv. 1:50	
			Nr. 10.	
			Dags. 2010.11.22	
			kt.:110947-2839	

Burðarþols styrkingar á gólf- og burðarbitum.  
 Grunnmynd loft yfir 1 hæð.