



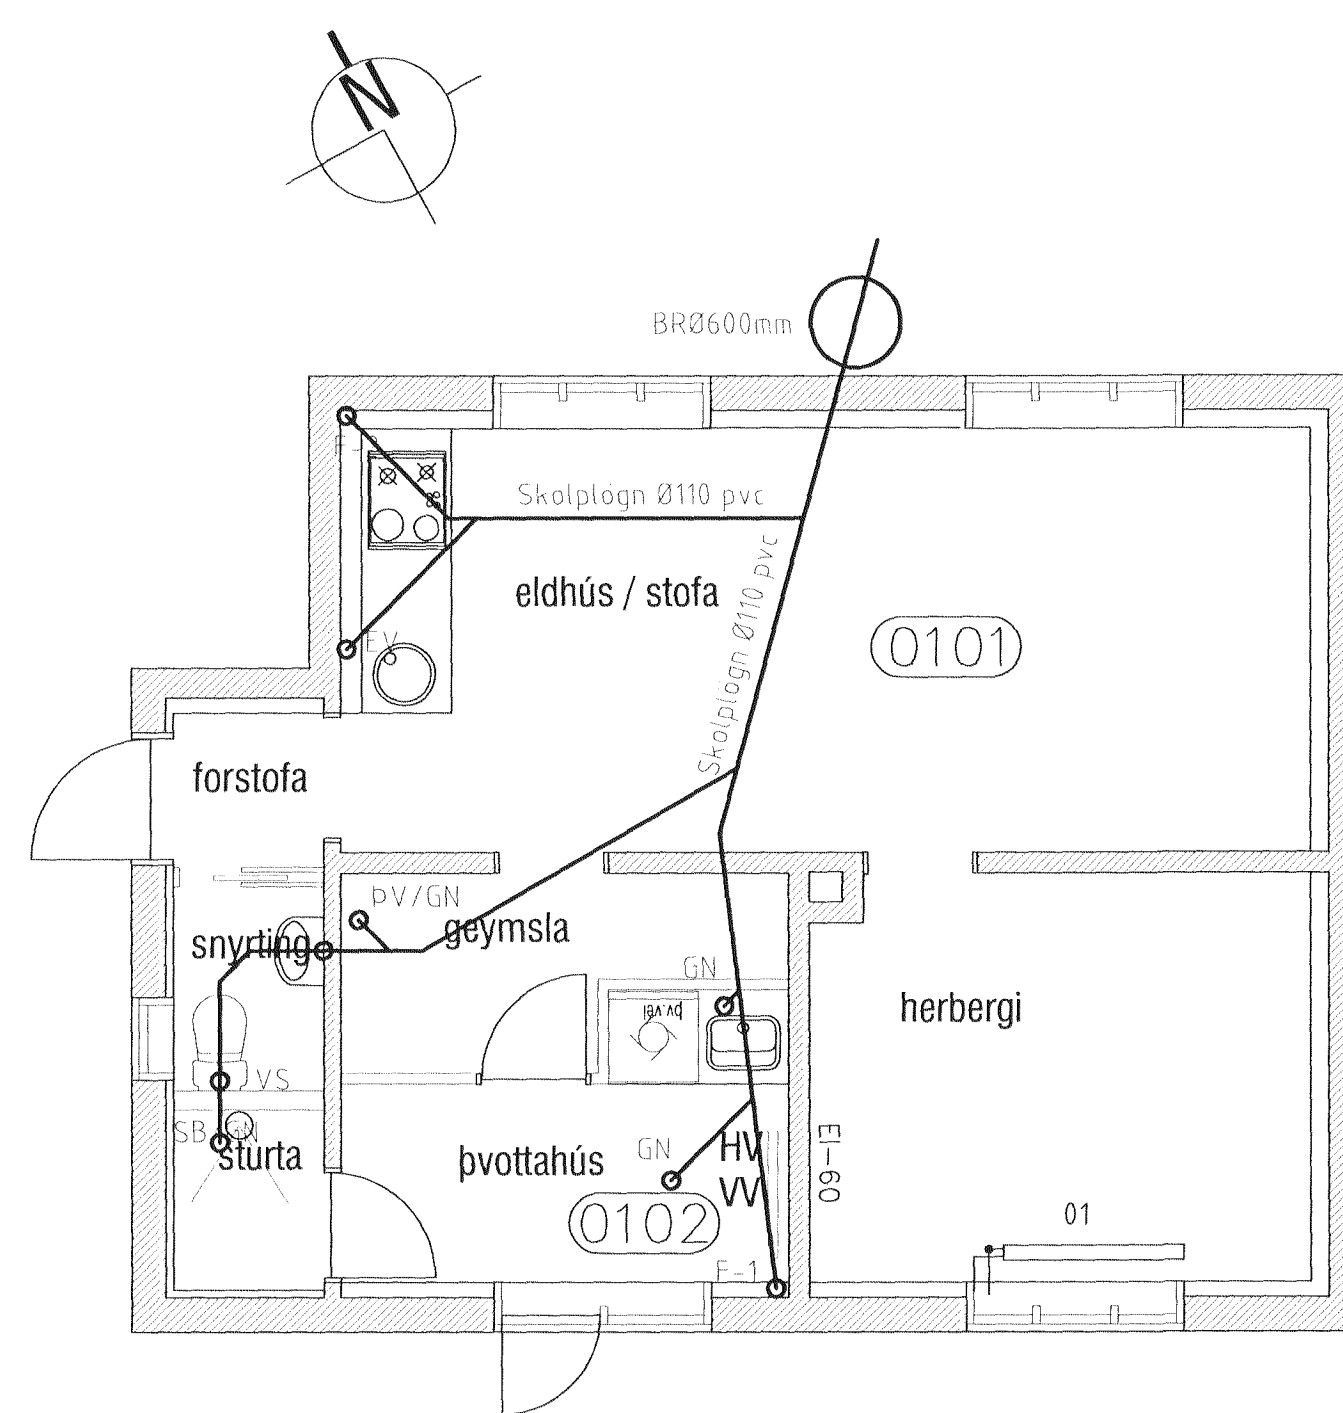

Samþykkt þann

24 JAN 2011

Byggingafræðingur í Hafnarfirði
F.h. Hrölfur S. Gunnlaugsson

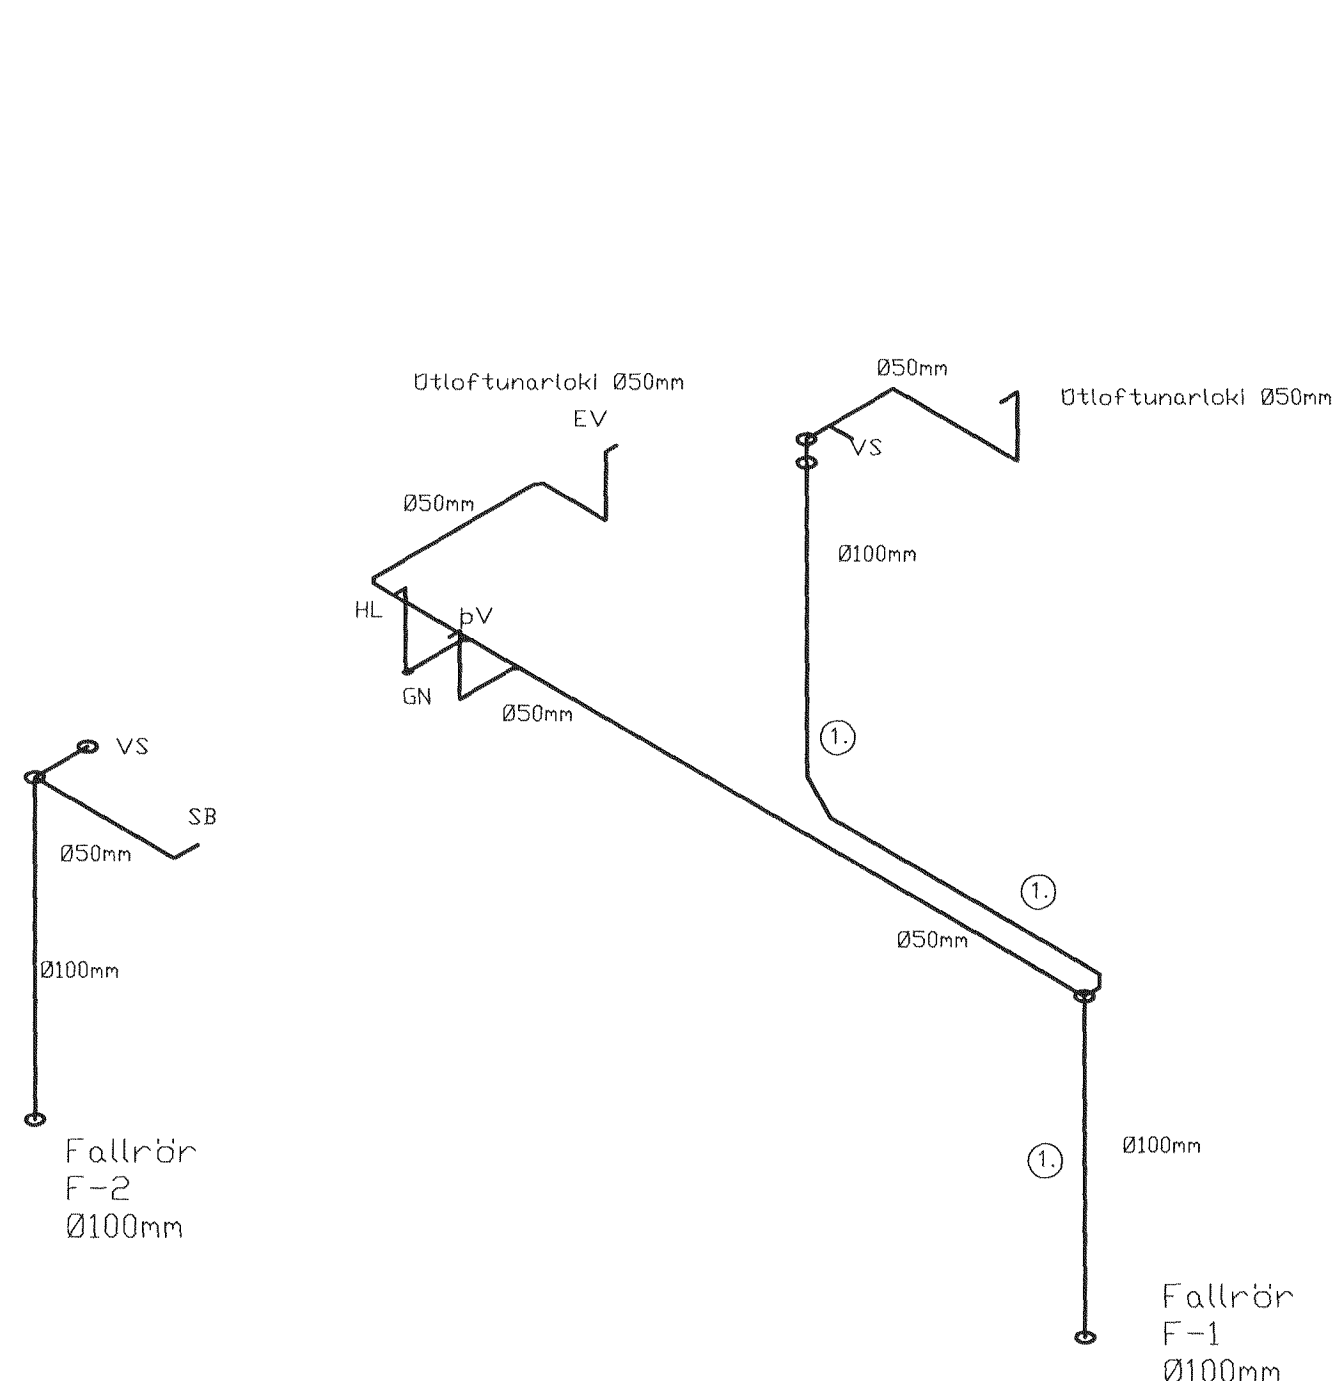

Lagnir í grunni MKV:1:50

Skýringar :
Hitalögn er úr álpeyrörum með þrýstítengjum.

Vatnslagnir eru úr álpeyr lögnum en í undir gólfi peyrörum frágangur og festur annar frágangur samkv. leiðbeiningum framleiðanda.
Rb. vottun skal vera á efninu eða sambærileg vottun.

Frárennsl.
Plastpípur PP.

Skýring:

Uppdrættir eru gerðir eftir að búið var að leggja lagnirnar uppl. eru komnar frá eiganda og pípulagningameistara.
Tvö hitakerfi eru í húsinu, kjallarinn á sérmæli.
Stýring gólfhita í kjallara er á uppblöndunarkerfi/dælu og pípur innsteyptar í botnplötu.

Eigandi Kristján Helgason og pípulagningameistari Magnús Kristinsson.
Undirritaður aðeins hefur staðfært upplýsinar á blað.

aðalhönnuður:
Ragnhildur Eiríksdóttir - Arkitekt FAÍ - kt: 070365-4059

Magnús Kristinsson
Pípulagningameistari Magnús Kristinsson.

Breytingar			Hverfisgata 52. Hafnarfirði.	
Nr.	Dags.	Nafn		
1.	2011.1.20.	RGG	Tæknijónusta Ragnars G Gunnarssonar ehf. Smíðjuveg 11 s: 544 5350 ragnargg@simnet.is	Mkv. 1~50
			Rúmmynd endurnýjun frárennslis og skýringar.	Nr. 14.
			Grunnmynd af lögnum í grunn, nálgun.	Dags. 2010.11.25
				kt.:110947-2839