
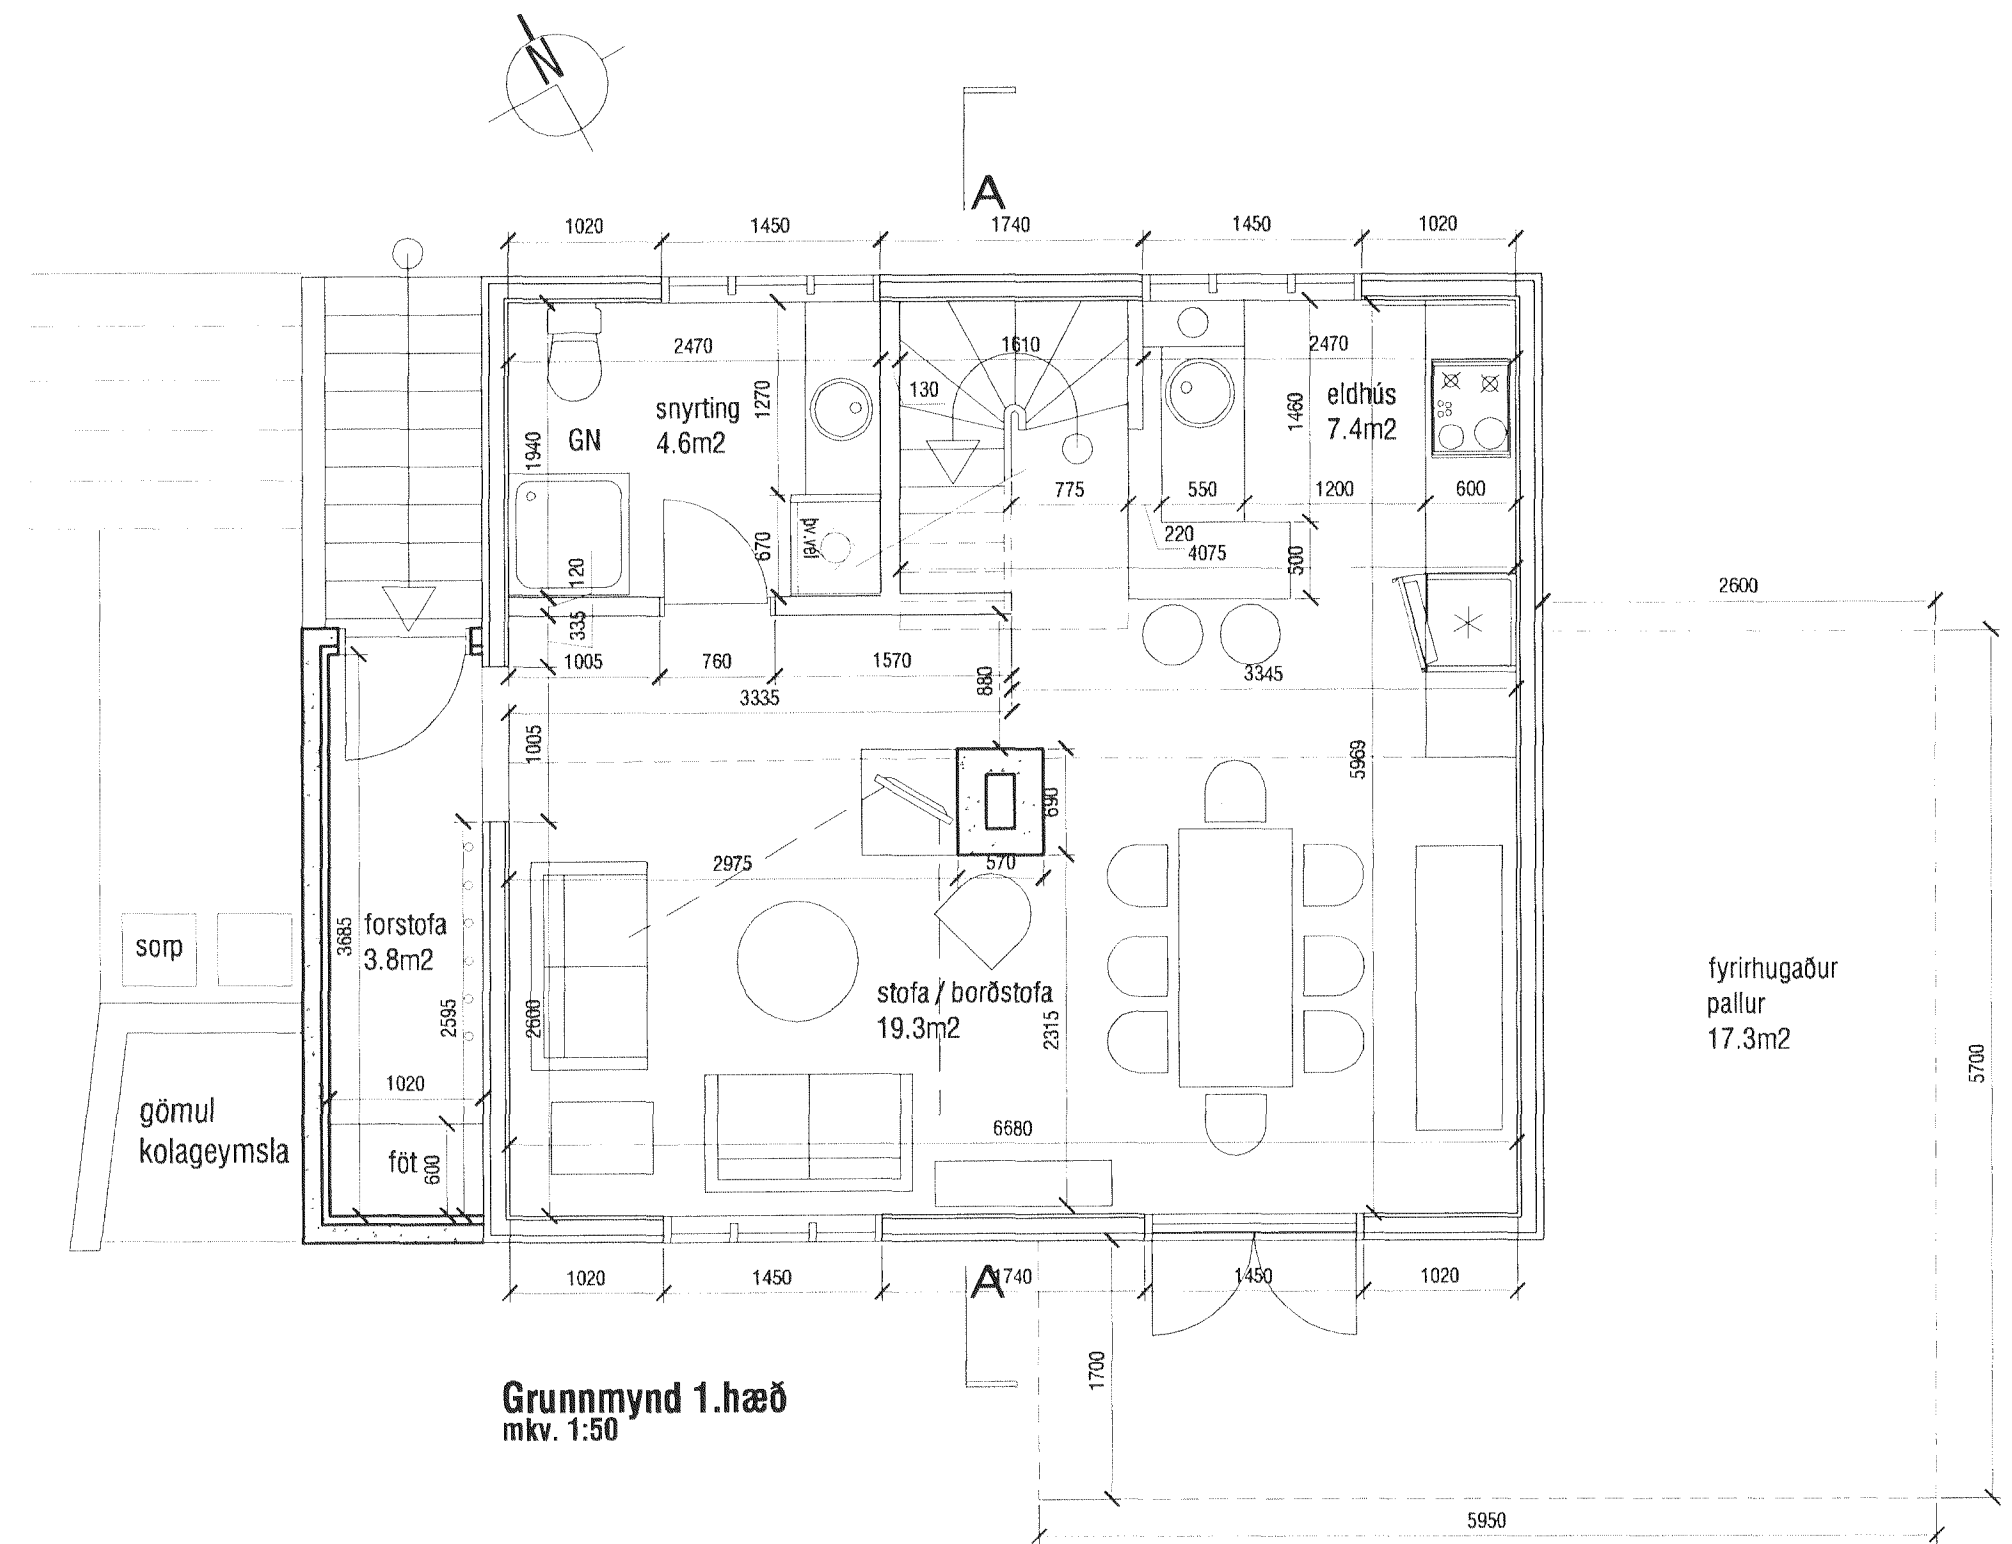
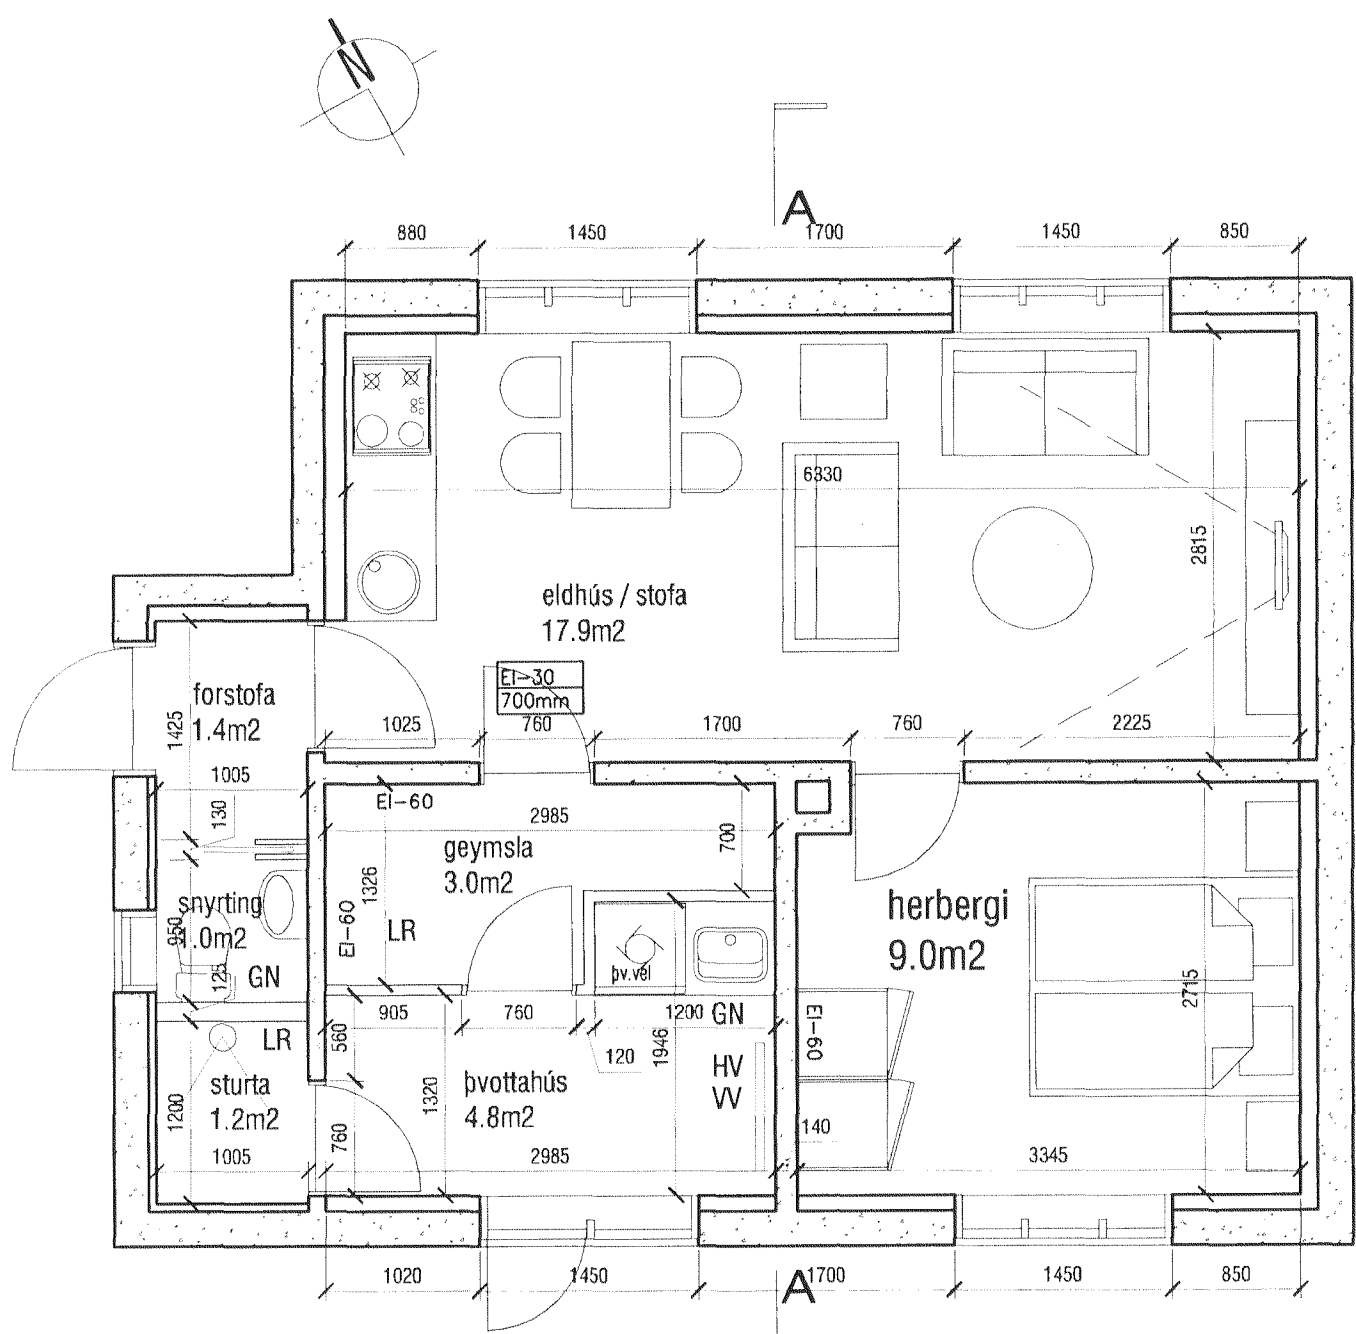


Samþykkt þann  
**04 FEB 2011**  
 Þingráðgjafi í Hafnarfróði  
 v.a. prófúr S. Gunnlaugsson

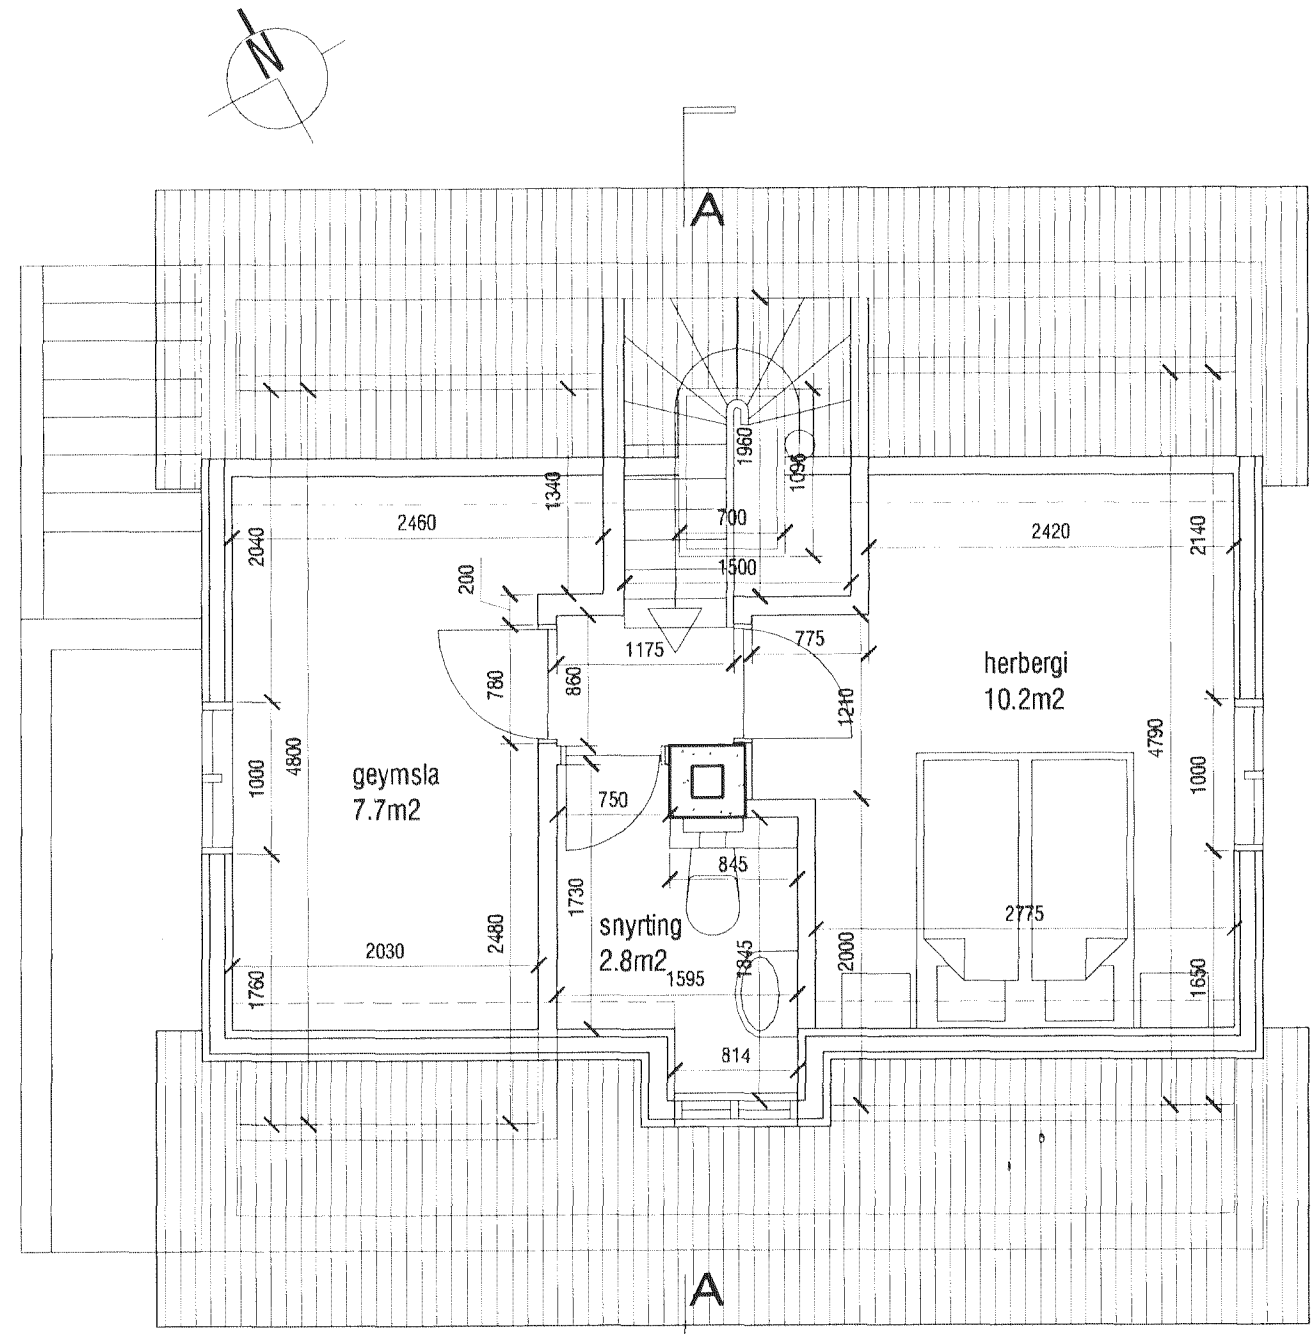

*Kári Eiríksson*  
 verkstæði arkitekta  
 KÁRI EIRÍKSSON arkitekt FAÍ - kt. 070365-4059 - VERKSTÆÐI ARKITEKTA ehf  
 Gunnarsundi 5 - 220 Hlj. - sími: 565 9779 - email: aok@aok.is - www.aok.is  
 HVERFIGATA 52 - HAFNARFJÖRÐUR **10/09**  
 Reyndarteikning / breytingar  
 VERKTEIKNING mkv. 1:50  
 grunnmyndir **0301**  
 hannað: KE teiknað: KE dags: 6.sept. 2010  
 breyting A: 31.01 2011 - Lagfæringar á uppdráttum skv. athugasemdum  
 breyting B:  
 breyting C:  
 breyting D:  
**A2** ATH! Öll mál eru í millimetrum. Öll varátréi skal bera undir hönduð.  
 Mæld ekki af teikningum, öll mál alþugst á staðnum.  
 Öll afnot og afritun teikningar, að hluta eða í heild, er háð skriflegu leyfi höfundar.