




**Stigi - Grunnmynd**  
mkv. 1:20

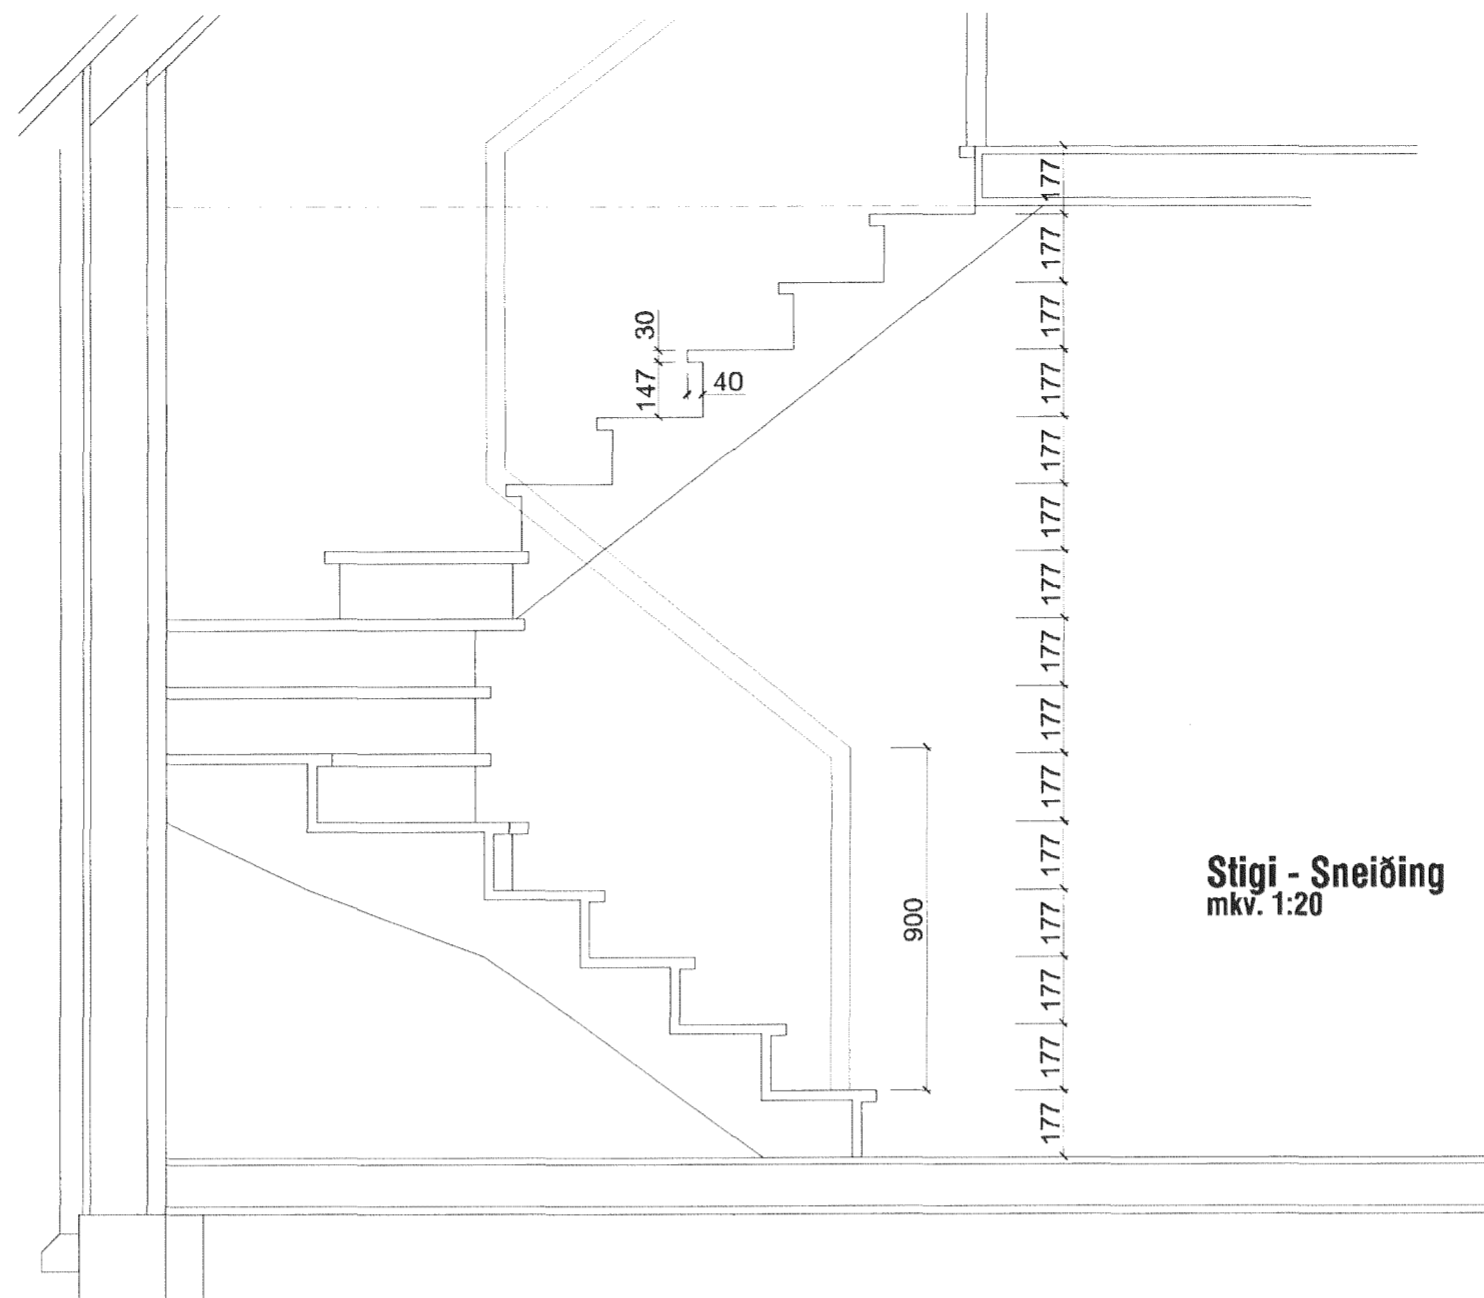

**Stigi - Sneiðing**  
mkv. 1:20

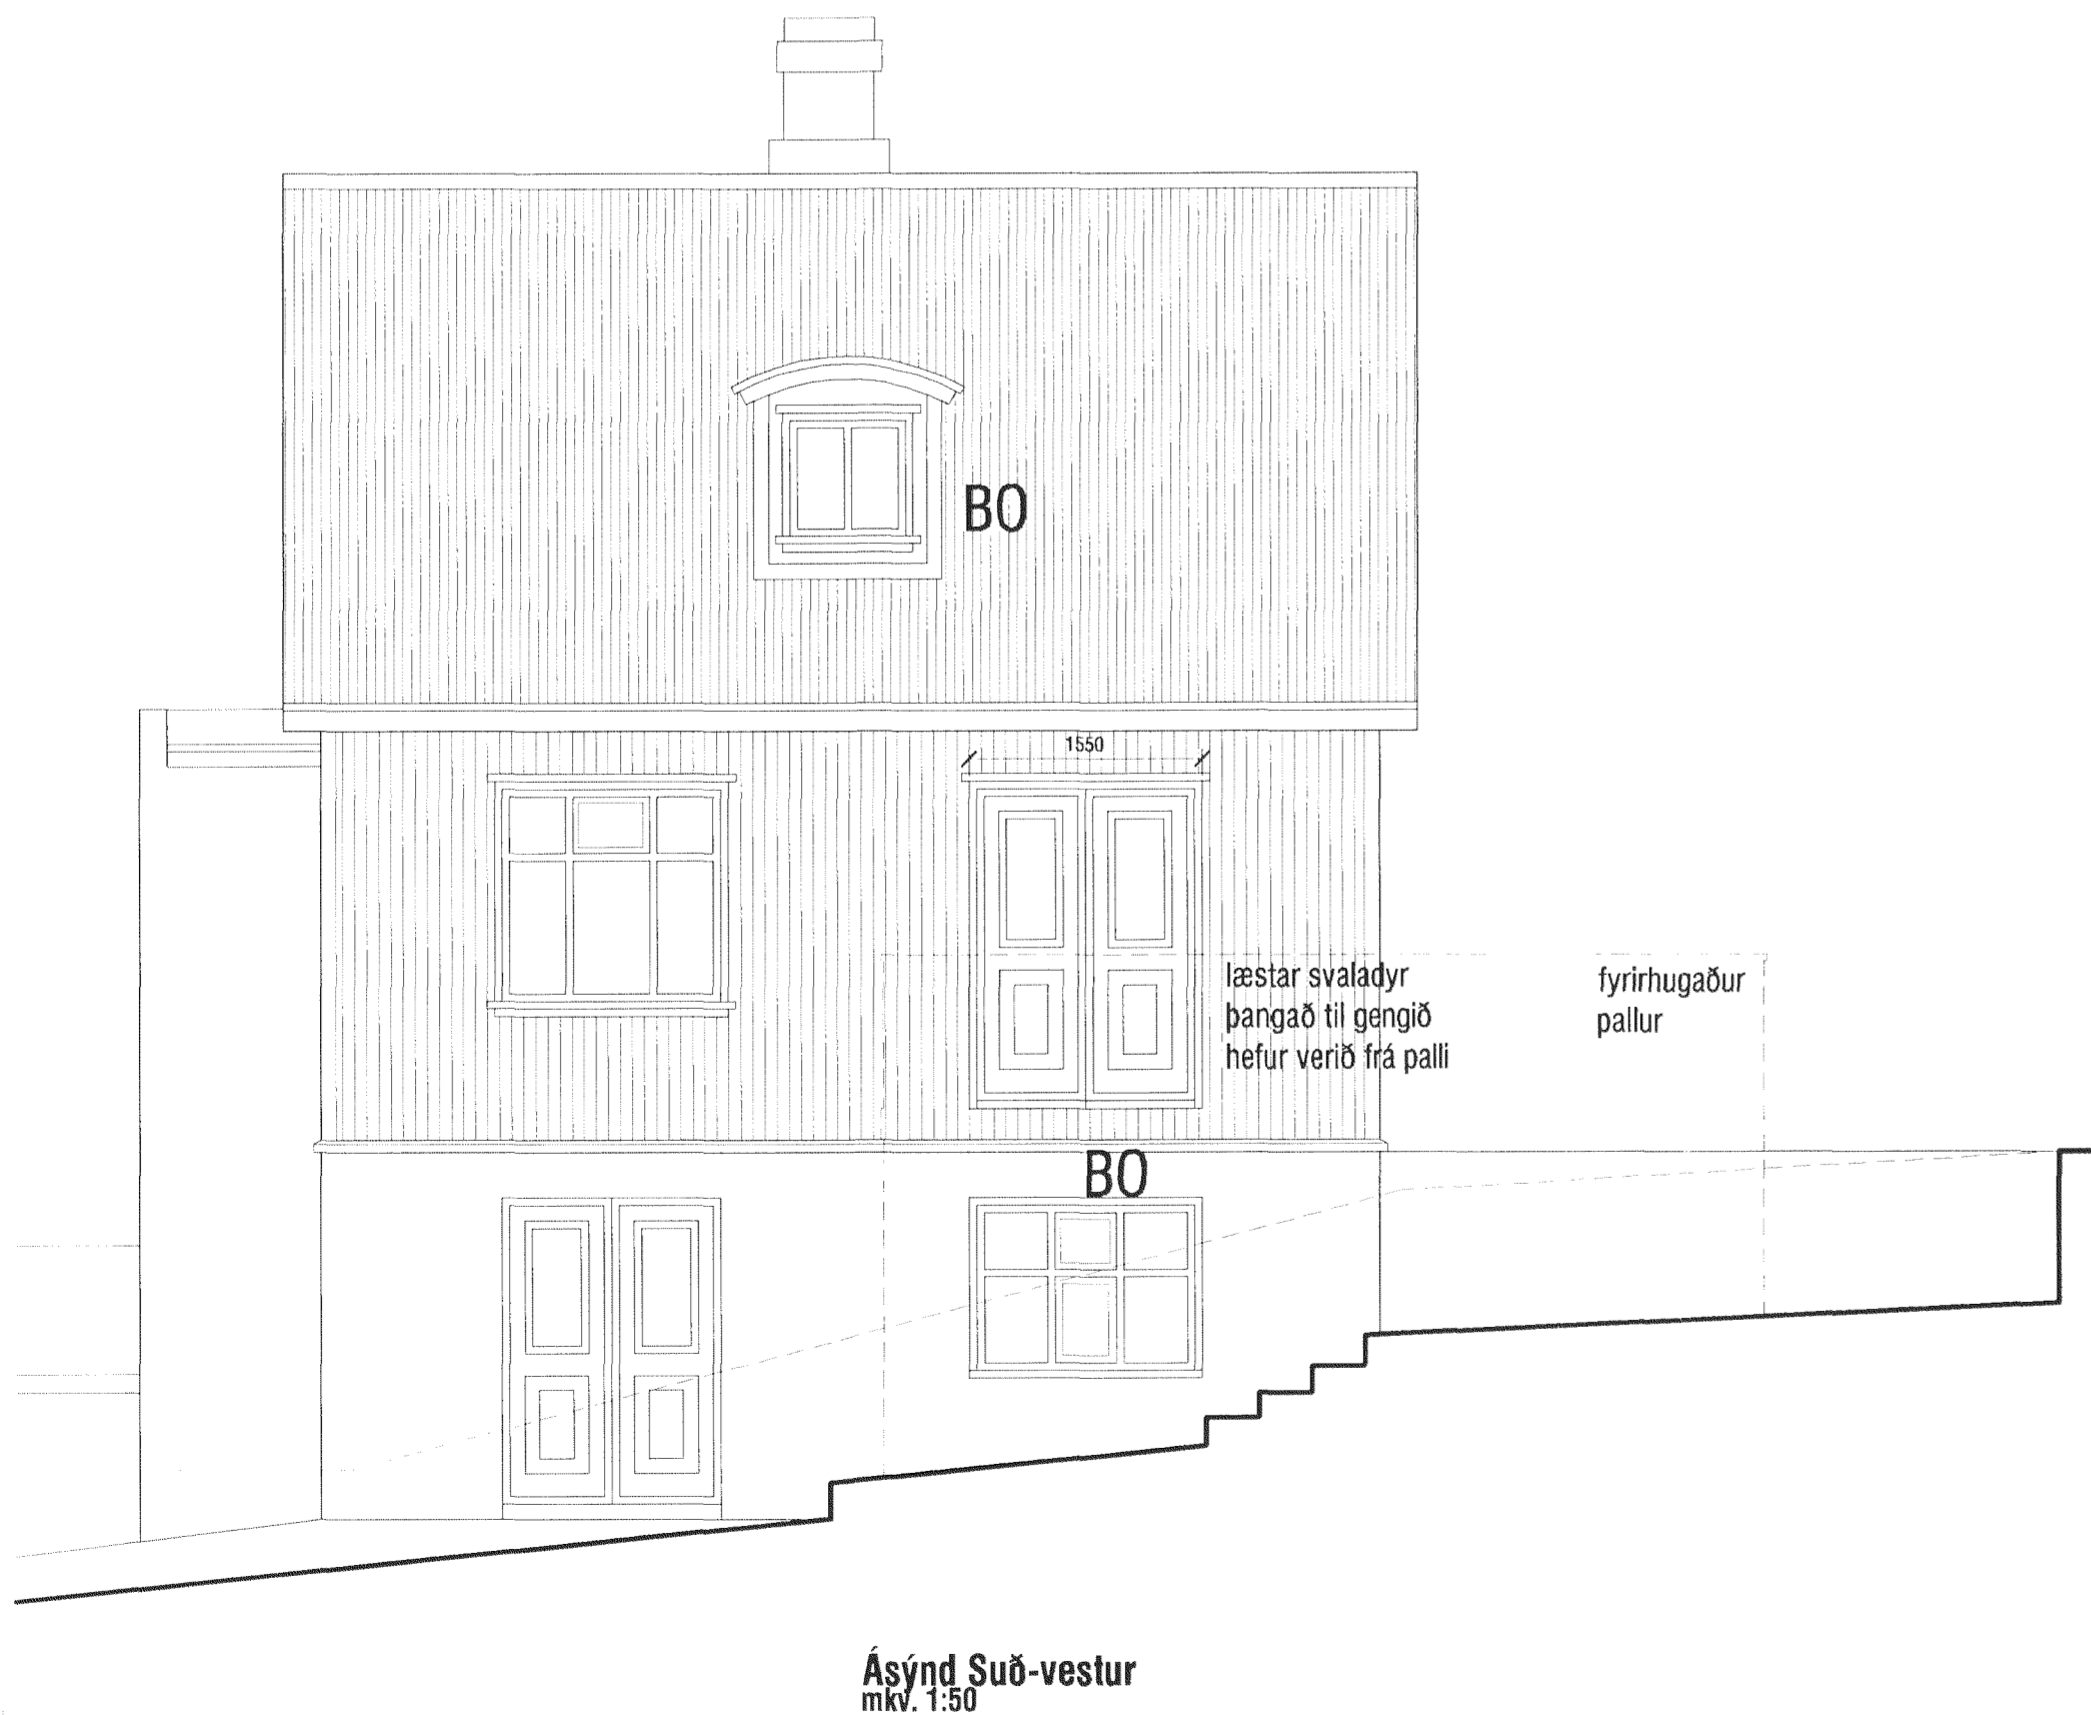

**Ásýnd Suð-vestur**  
mkv. 1:50

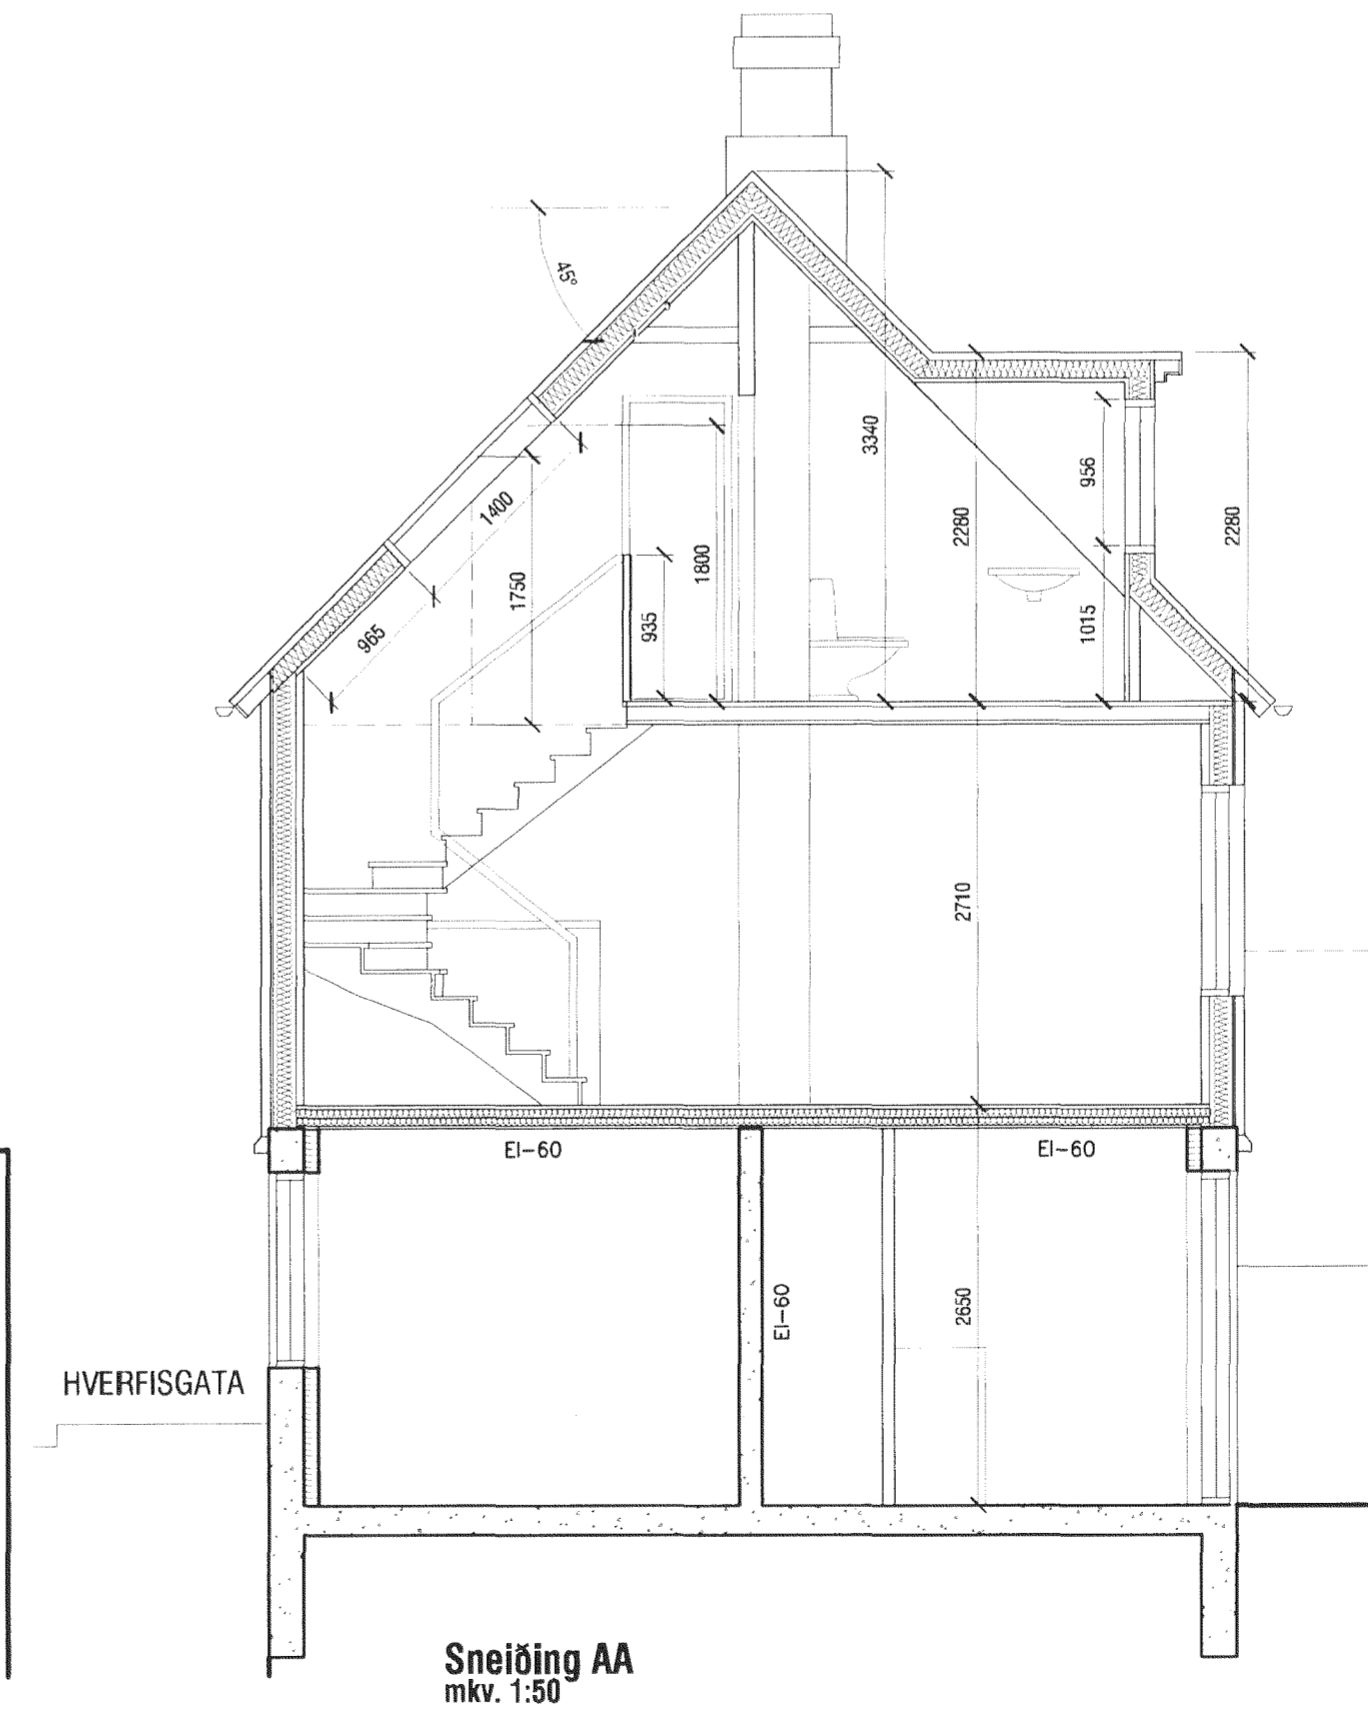

**Sneiðing AA**  
mkv. 1:50

Samþykkt þann

04 FEB 2011

Byggingarástjórnir í Hafnarfirði  
En. Einar S. Gunnlaugsson

 verkstæði arkitekta

KÁRI EIRÍKSSON arkitekt FAI - kt: 070365-4059 - VERKSTÆÐI ARKITEKTA ehf  
Gunnarssundi 5 - 220 Hfj. - sími: 565 9779 - email: aok@aok.is - www.aok.is

HVERFIGATA 52 - HAFNARFJÖRÐUR 10/09  
Reyndarteikning / breytingar

VERKTEIKNING mkv: 1:50 / 20

sneiðing AA, ásýnd SV 0302  
stigateikningar

hannað: KE teiknað: KE dags: 6.sept. 2010

breyting A: 31.01.2011 - Lagfæringar á uppdráttum skv. athugasemdum  
breyting B:  
breyting C:  
breyting D:

**A2** ATH! Öll mál eru í millimetrum. Öll vafatríði skal bera undir hönnuð.  
Mælið ekki af teikningum, öll mál athugist á staðnum.  
Öll afnot og afritun teikninga, að hluta eða í heild, er háð skriflegu leyri höfundar.