


Sambykkt þann
15 DEC 2010 *[Signature]*
Byggingarvirkið i Hafnarfirði
Kím. Þórhilfur S. Gunnlaugsson

Grunnmynd rishæðar

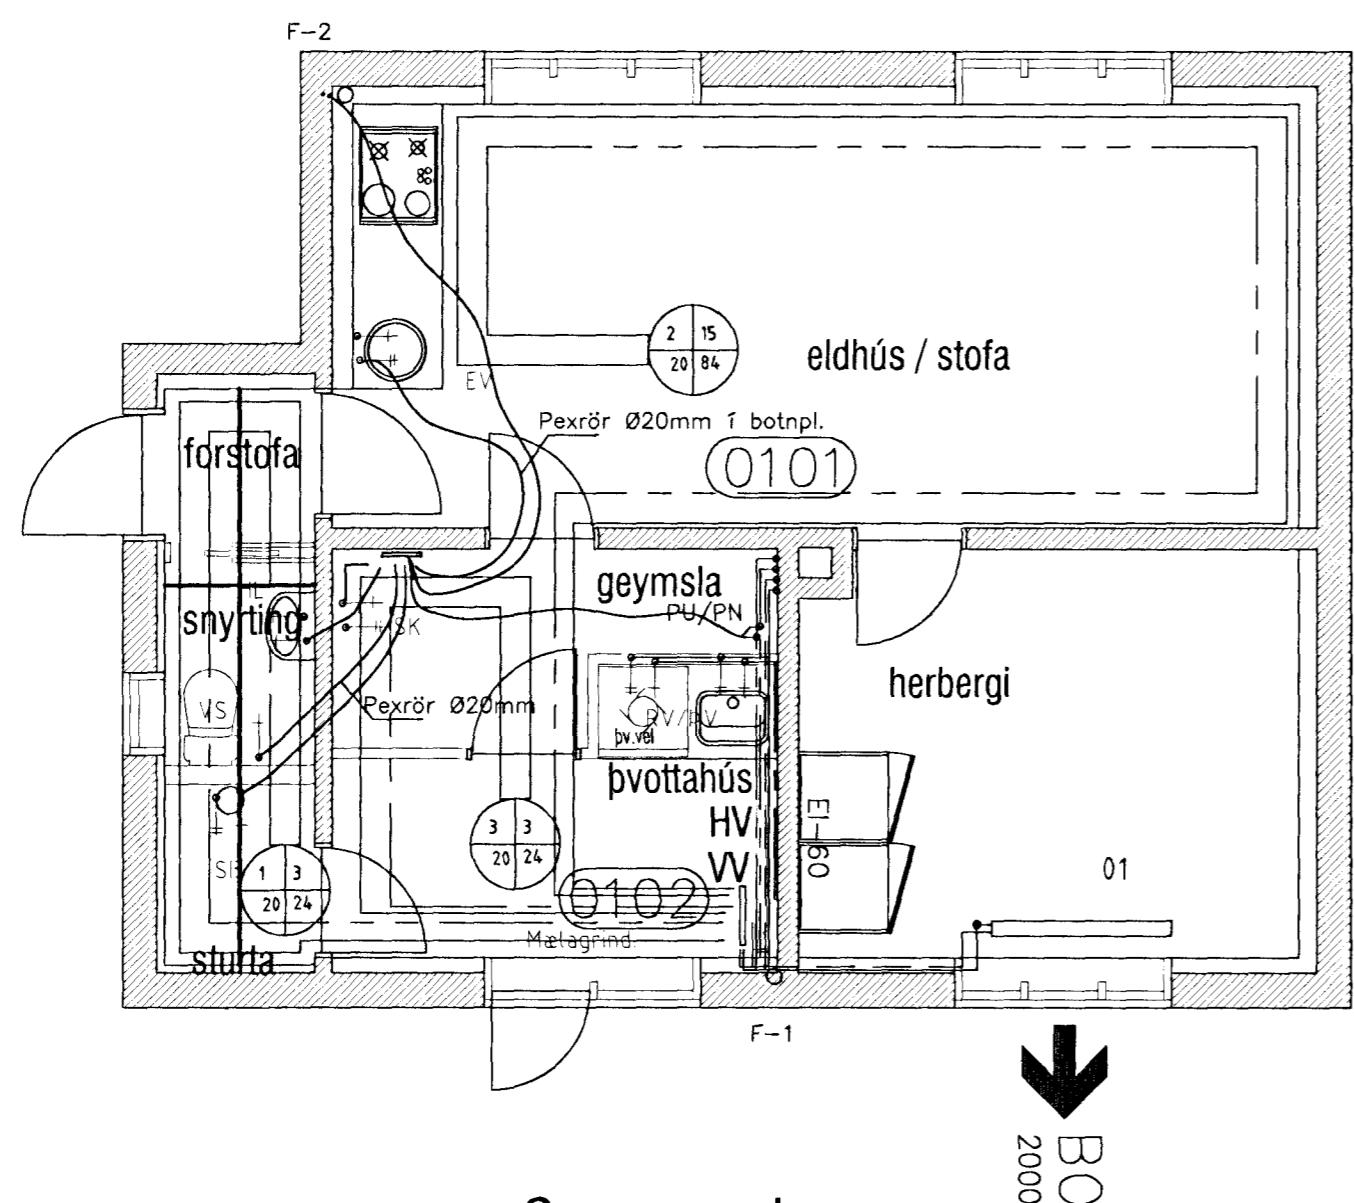

Grunnmynd
kjallara

Mkv 1:50

Skýringar:
Hitalögðn er úr álpexrörum með brýstítengjum.

Vatnslagnir eru úr álpex lögnum en í undir gólfli pexrörum frágangur og festur annar frágangur samkvæmt lelðbeiningum framleiðanda.
Rb. vottum skal vera á efninu eða samþerileg vottun.

Frárennslí,
Plastpípur PP.

Skýring:
Uppdrættir eru gerðir eftir að búið var að leggja lagnirnar uppl. eru komnar frá eiganda og pípulagningameistara.
Tvö hitakerfi eru í húsinu, kjallarinn á sérmæli.
Stýring gólfhitá í kjallara er á uppblöndunarkerfi/dælu og pípur innsteyptar í botnplötum.
Eigandi Kristján Helgason og pípulagningameistari Magnús Kristinsson.
Undirritaður aðeins hefur staðfært upplýsinar á blað.

Pípulagningameistari Magnús Kristinsson.

aðalhönnunum
vinnslu virkissana. Kitekt FAÍ - kt. 070335-4059

Breytingar			Hverfisgata 52. Hafnarfirði.		
Nr.	Dags.	Nafn	Tækniþjónusta Ragnars G Gunnarssonar ehf.	Smíðjuvegl 11 s: 544 5350 ragnargg@simnet.is	Mkv. 1~50
			Rúmmund endurnýjun frárennslis og skýringar.		Nr. 14.
			Grunnmynd af lögnum í grunni, nálgun.		Dags. 2010.11.25
					kt.:110947-2839