



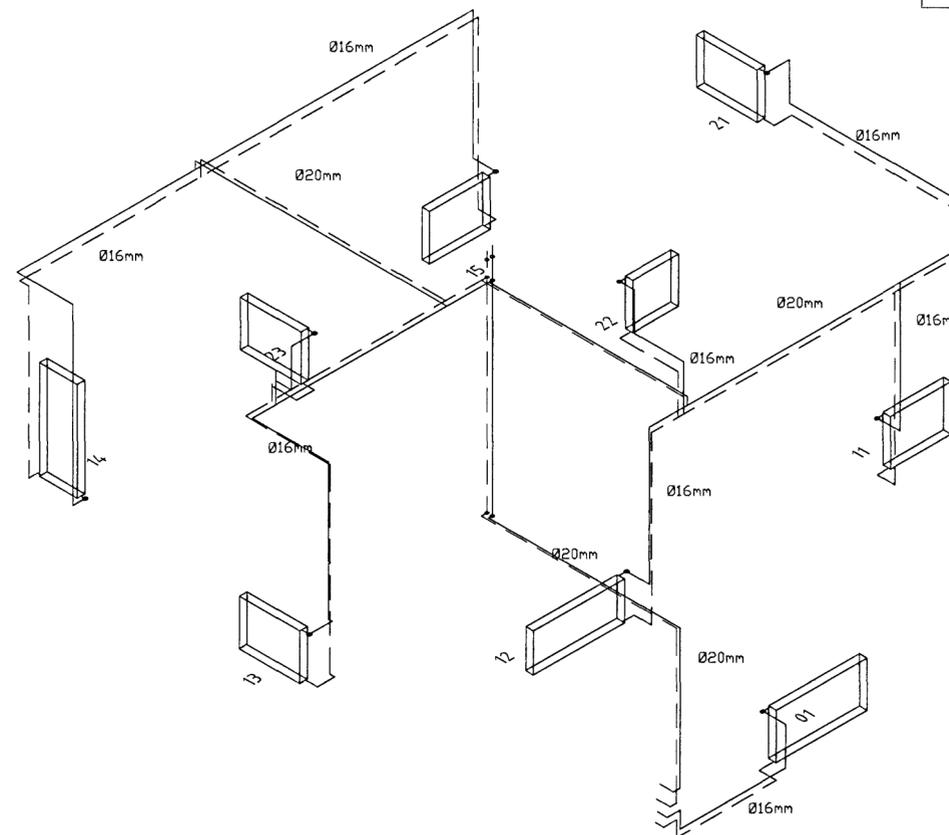

Samþykkt þann

15 DEC 2010

Byggingafultrúinn í Hafnarfirði
F.h. Hrölfur S. Gunnlaugsson

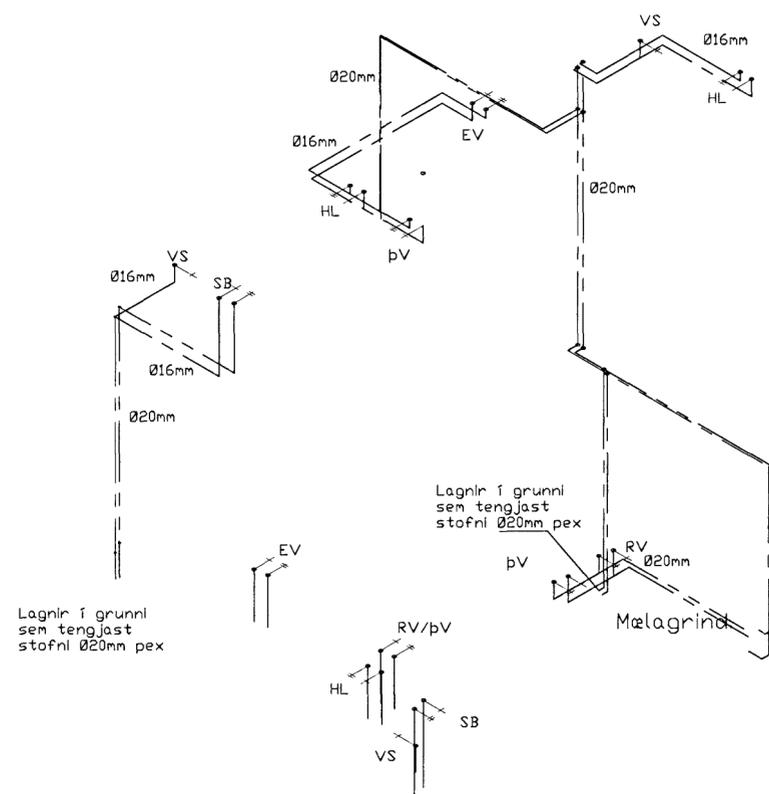

Skýring:

Uppdrættir eru gerðir eftir að búið var að leggja lagnirnar uppl. eru komnar frá eiganda og pípulagningameistara.

Tvö hitakerfi eru í húsinu, kjallarinn á sérmæli. Stýring gólfhita í kjallara er á uppblöndunarkerfi/dælu og pípur innsteyptar í botnplötu.

Eigandi Kristján Helgason og pípulagningameistari Magnús Kristinsson. Undirritaður aðeins hefur staðfært upplýsinar á blað.

Skýringar:
Hitalögn er úr álpeyrörum með brýstítengjum.

Vatnslagnir eru úr álpeyr lögnum en í undir gólfi peyrörum frágangur og festur annar frágangur samkv. leiðbeiningum framleiðanda.
Rb. vottun skal vera á efninu eða sambærileg vottun.

Frárennsl.
Plastpípur PP.

aðalhönnuður:
Kári Flörjónsson - Arkitekt FAÍ - kt: 070365-4059

Pípulagningameistari Magnús Kristinsson.

Magnús Kristinsson

Ragnvaldur Gunnarsson

Breytingar			Hverfisgata 52. Hafnarfirði.
Nr.	Dags.	Nafn	
			Tækniþjónusta Ragnars G Gunnarssonar ehf. Smíðjuveg 11 s: 544 5350 ragnargg@simnet.is
			Mkv. 1:50
			Nr. 13.
			Dags. 2010.11.25
			kt.:110947-2839

Rúmmynd endurnýjun vatns- og hitalögnum og skýringar.