
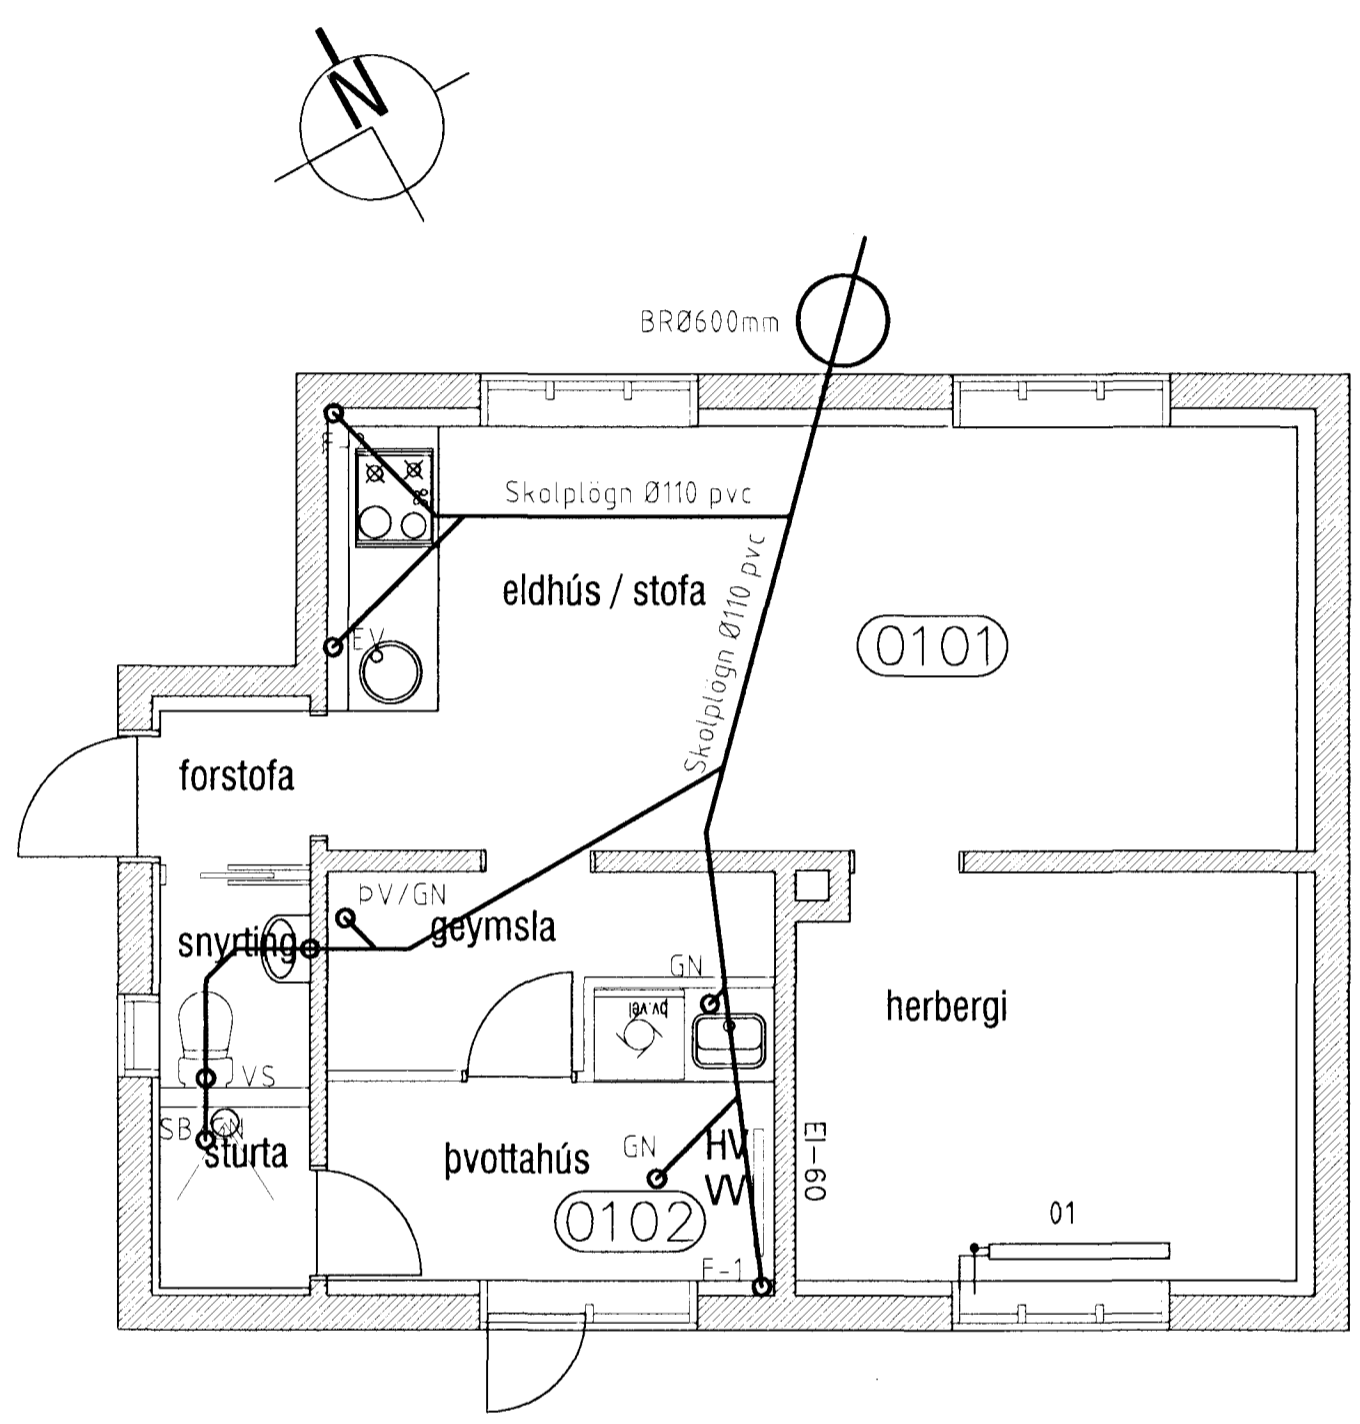


Samþykkt þann
 15 DEC 2010
 Magnús S. Gunnlaugsson

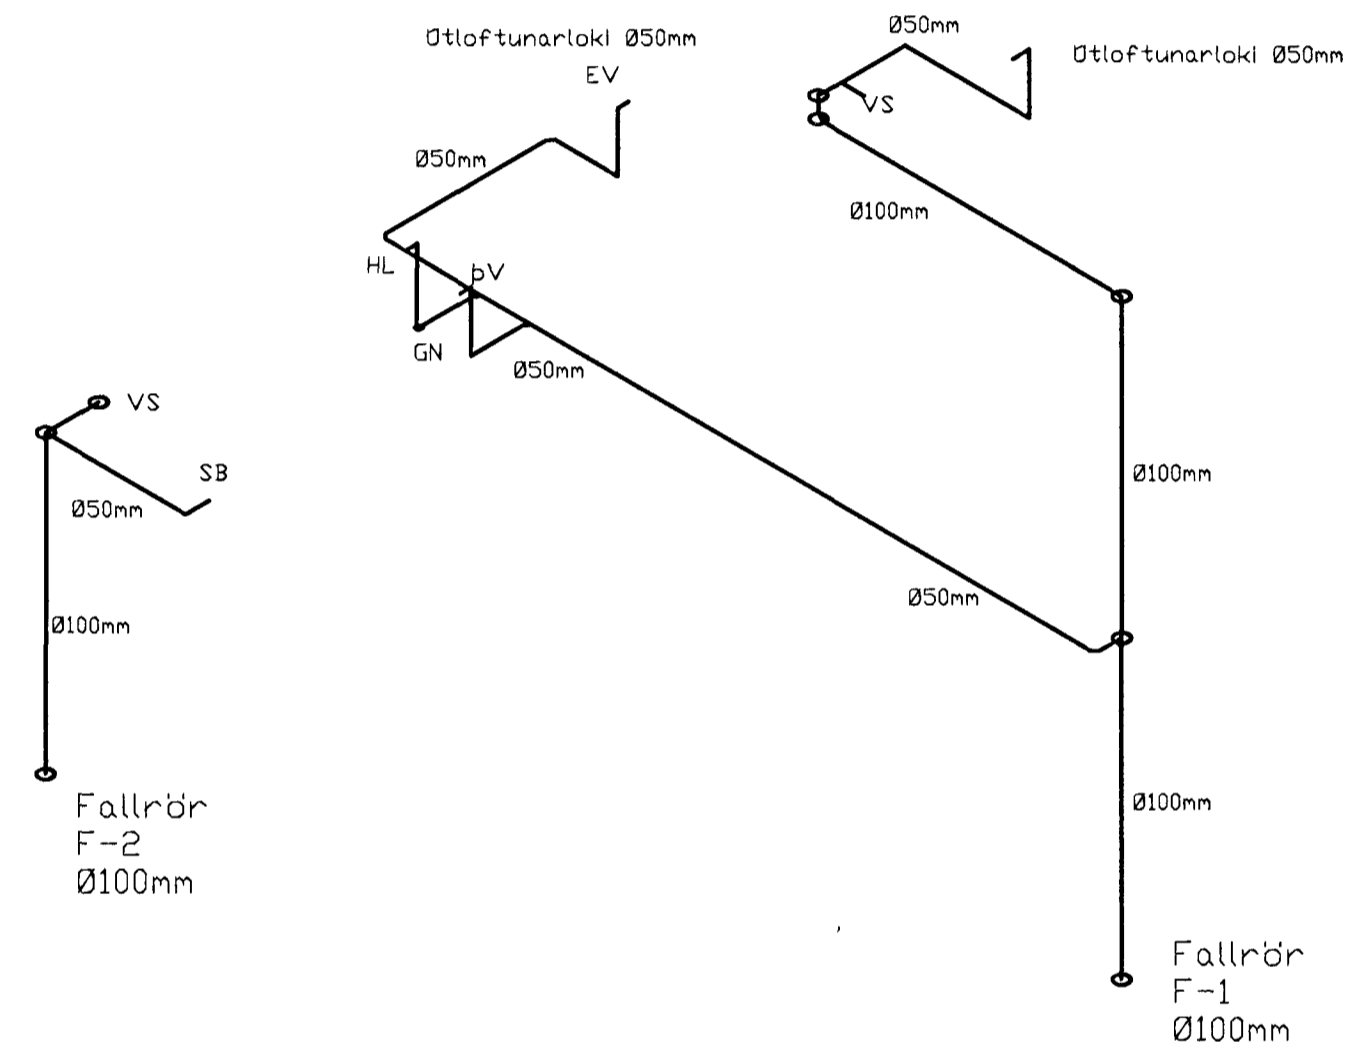

Lagnir í grunn MKV:1:50

Skýringar í
 Hitalögn er úr álpeyrörum með þrýstítengjum.
 Vatnslagnir eru úr álpex lögnum en í undir gólfi pexörum
 frágangur og festur annar frágangur samkv. leiðbeiningum
 framleiðanda.
 Rb. vottun skal vera á efninu eða sambærileg vottun.
 Frárennsl.
 Plastpípur PP.

Skýring:
 Uppdrættir eru gerðir eftir að búið var að leggja lagnirnar
 uppl. eru komnar frá eiganda og pípulagningameistara.
 Tvö hitakerfi eru í húsinu, kjallarinn á sér mæli.
 Stýring gólfhita í kjallara er á uppblöndunarkerfi/dælu og
 pípur innsteyptar í botnplötu.
 Eigandi Kristján Helgason og pípulagningameistari Magnús Kristinsson.
 Undirritaður aðeins hefur staðfært upplýsinar á blað.

aðalhönnuður:
 Kári Eiríksson - arkitekt FAÍ - kt: 070365-4059

Pípulagningameistari Magnús Kristinsson.

Breytingar			Hverfisgata 52. Hafnarfirði.
Nr.	Dags.	Nafn	
			Tækniþjónusta Ragnars G Gunnarssonar ehf. Smíðjuveg 11 s: 544 5350 ragnargg@simnet.is
			Mkv. 1~50
			Nr. 14.
			Dags. 2010.11.25
			Rúmmynd endurnýjun frárennslis og skýringar. Grunnmynd af lögnum í grunn, nálgun.
			kt.:110947-2839