



Stigi - Grunnmynd
mkv. 1:20



Stigi - Sneiðing
mkv. 1:20

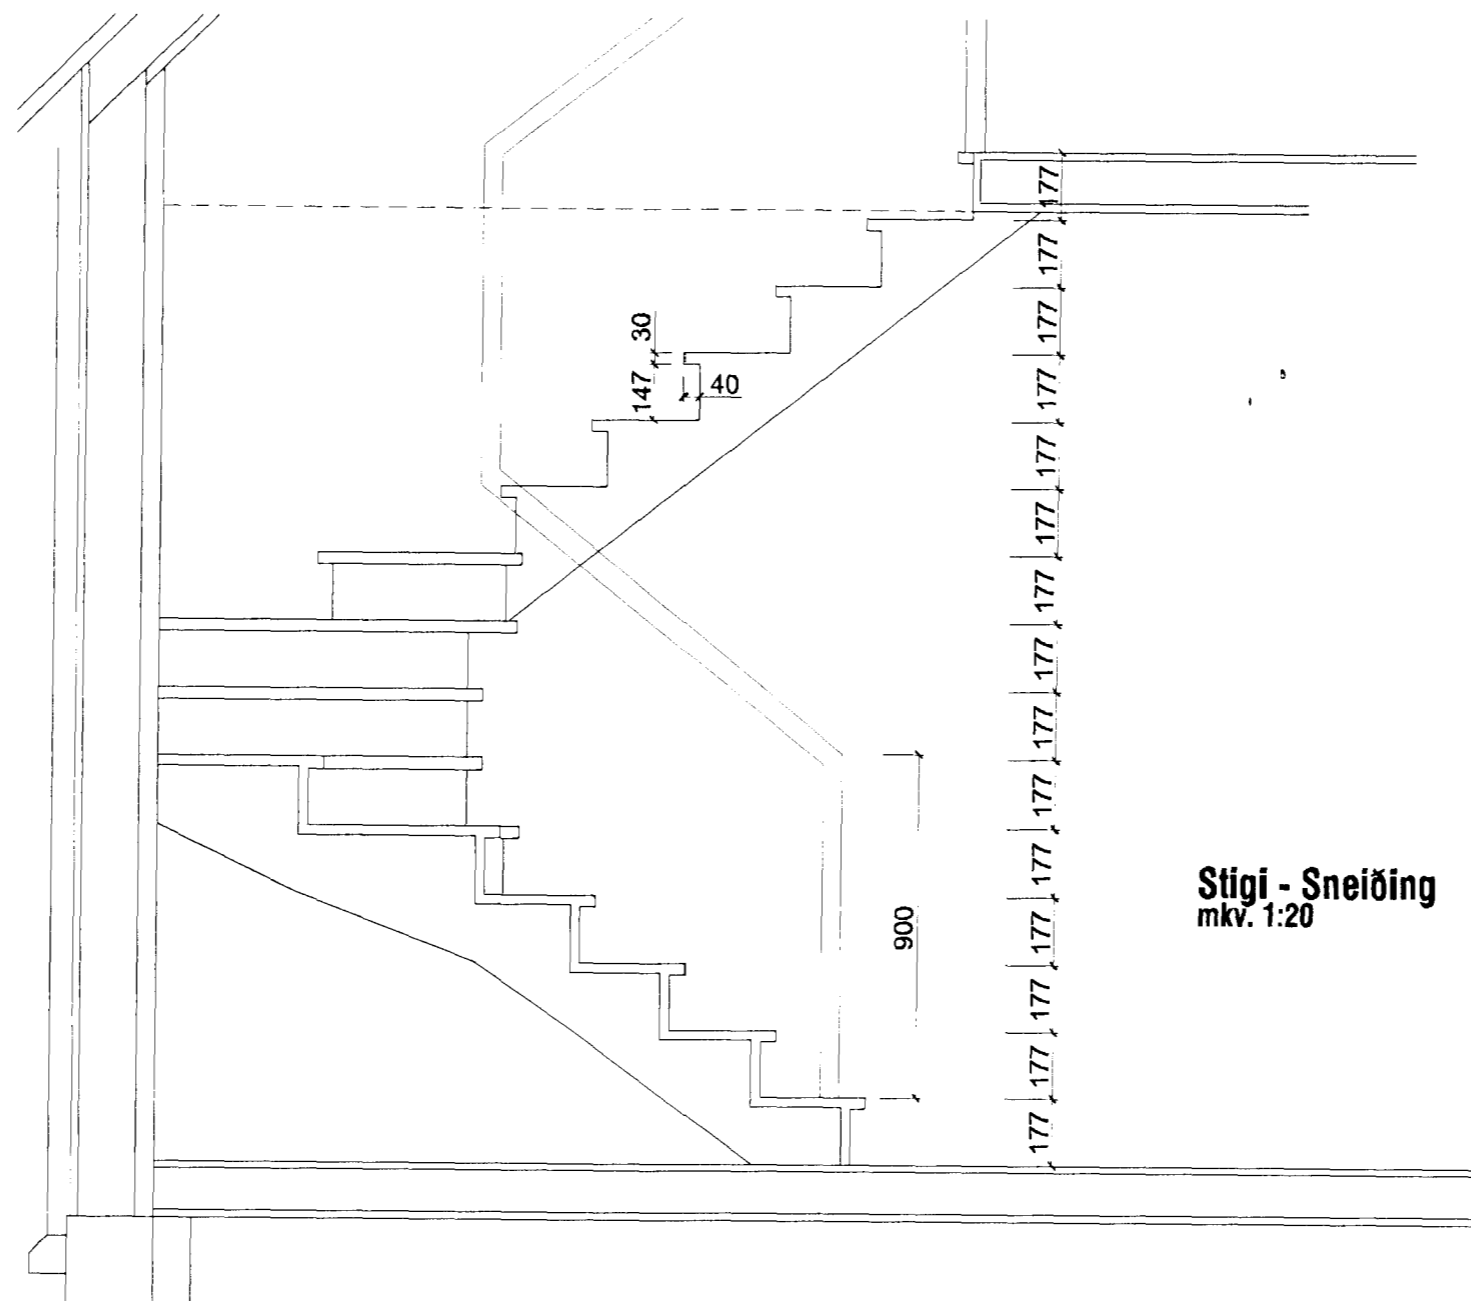

Ásýnd Vestur
mkv. 1:50

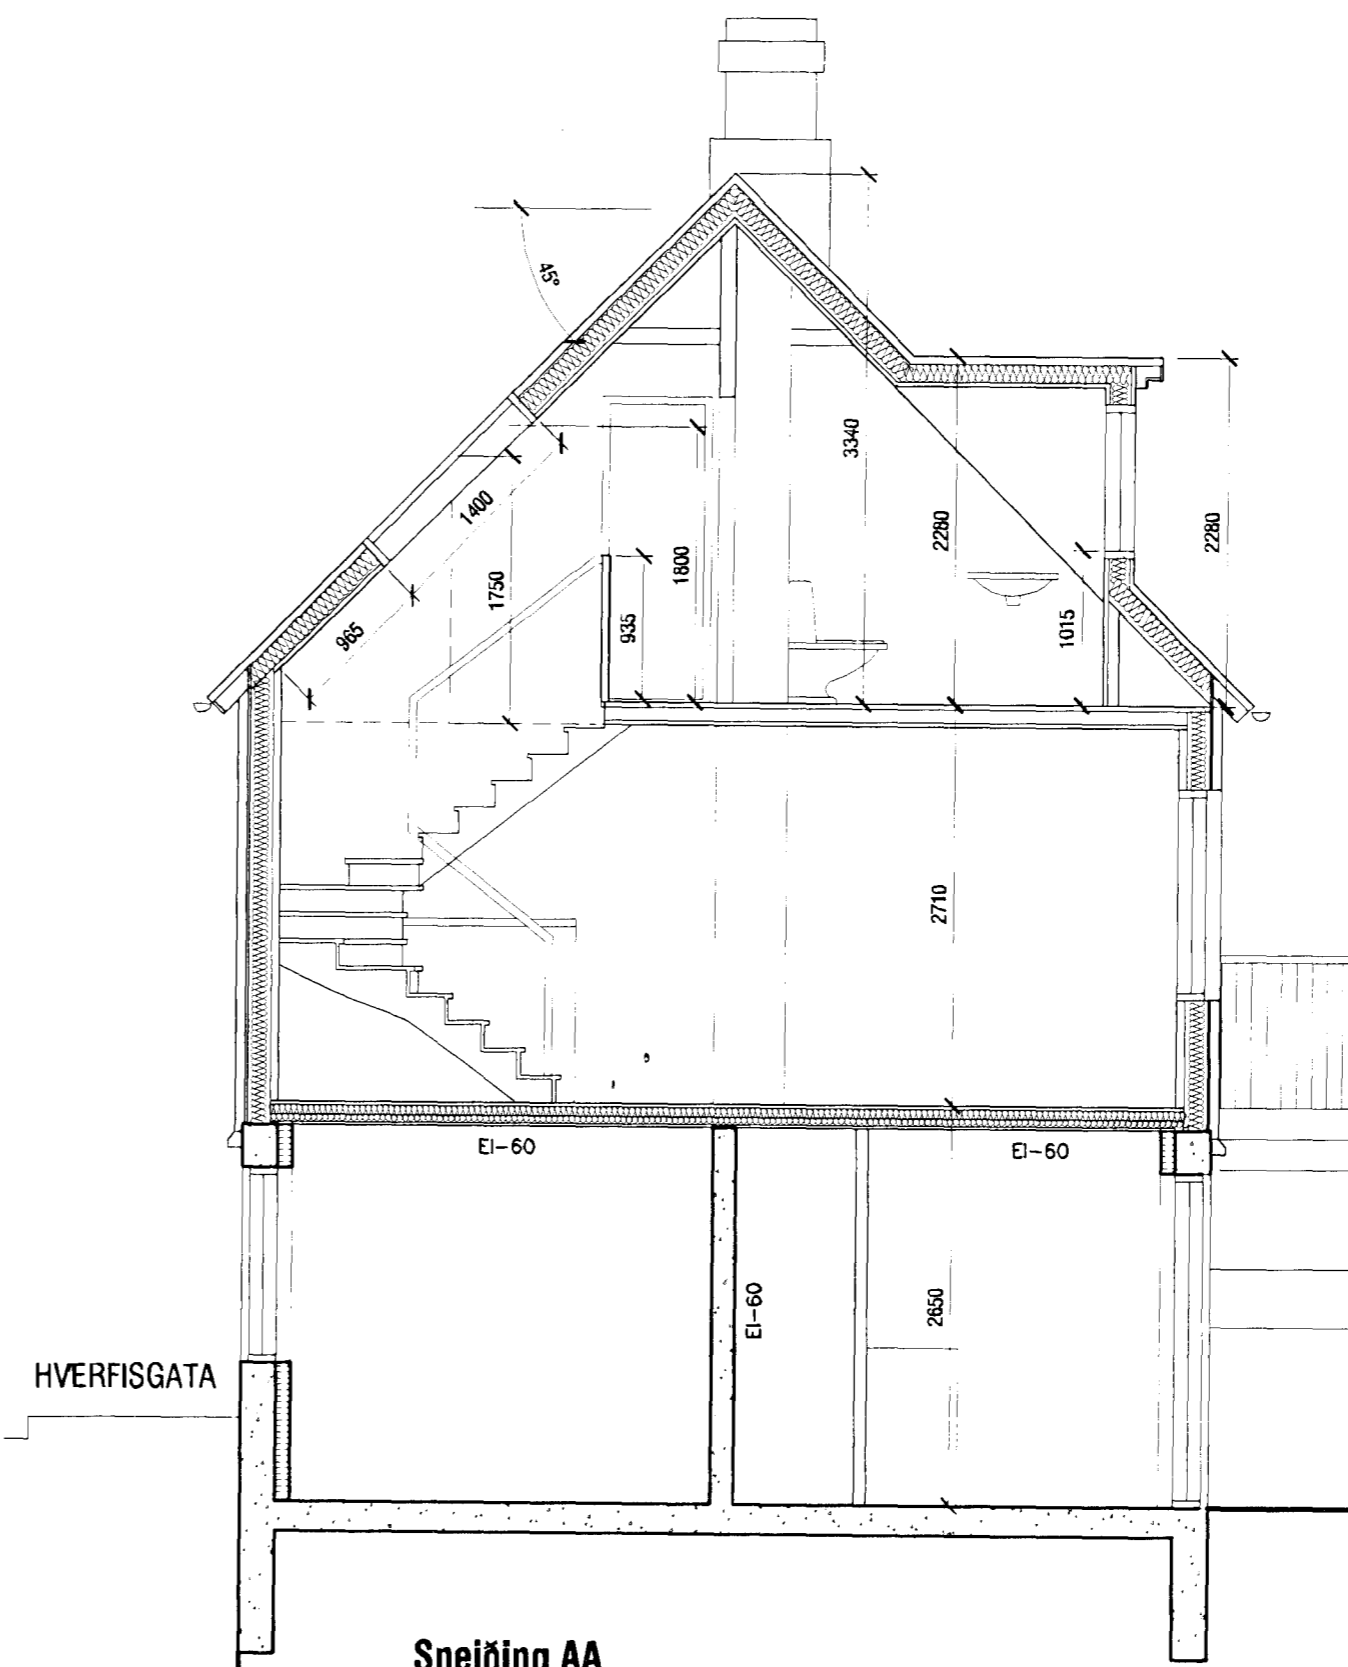

Sneiðing AA
mkv. 1:50

Sampykkt þann
15 DEC 2010
Byggingafultrúinn í Hafnarfirði
F.h. Hröifur S. Gunnlaugsson

verkstæðiarkitekta
KARI EIRIKSSON arkitekt FAÍ - kt: 070365-4059 - VERKSTÆÐI ARKITEKTA ehf
Gunnarssundi 5 - 220 Hfj. - sími: 565 9779 - email: aok@aok.is - www.aok.is
HVERFIGATA 52 - HAFNARFJÖRÐUR 10/09
Reyndarteikning / breytingar
VERKTEIKNING mkv. 1:50 / 20
sneiðing AA, ásýnd vestur 0302
stigateikningar
hannað: KE teiknað: KE dags. 6.sept. 2010

breyting A:
breyting B:
breyting C:
breyting D:

A2 ATH! Öll mál eru í millimetrum. Öll vafaatriði skal bera undir höfnuð.
Málið ekki af teikningum, öll mál athugist á staðnum.
Öll athot og afritun teikninga, að hluta eða í heild, er háð skriflegu leyfi höfundar.