
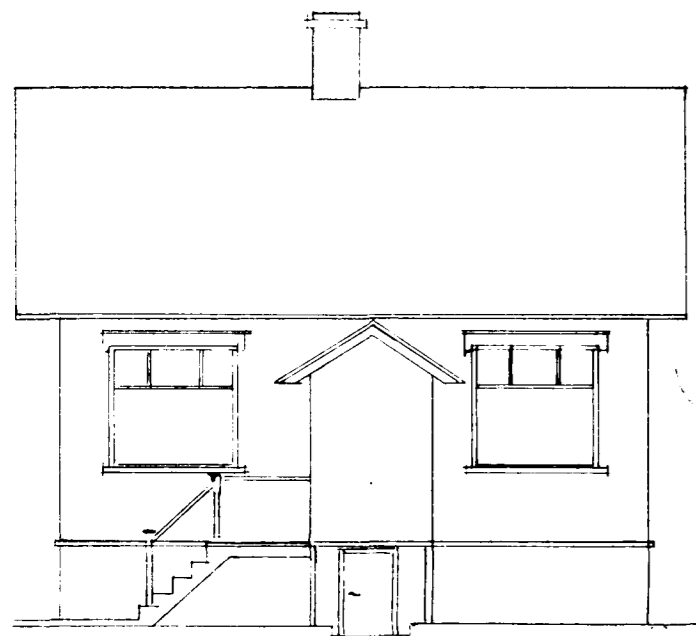
 


Breyting á húsi Guðbjargar Kristjánsdóttur


"Gerði" í Hafnarfirði



*Afstöðumýni
M 1:500*

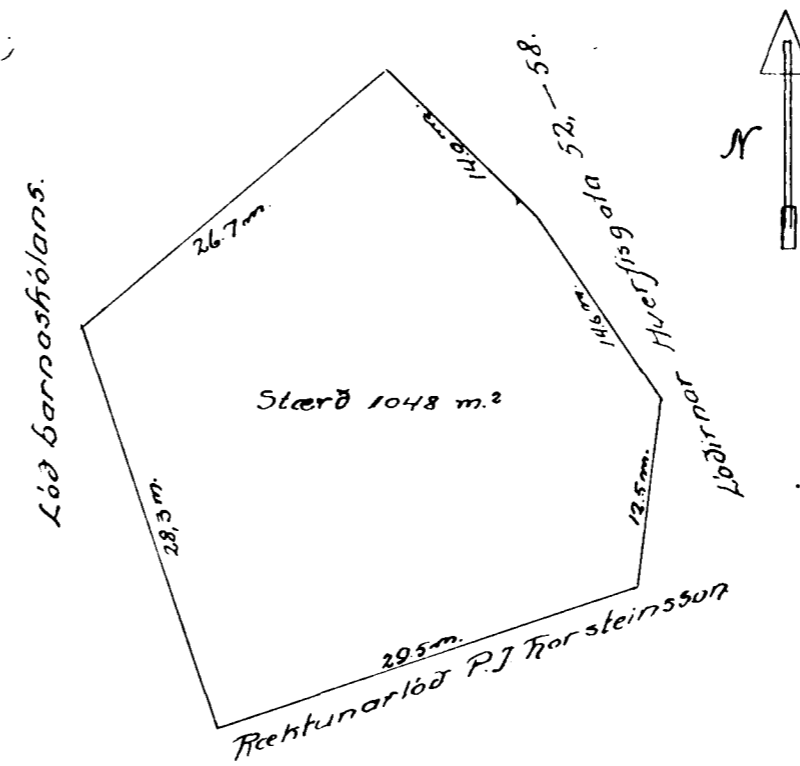


Vestur hlíð - fyrir breytingu

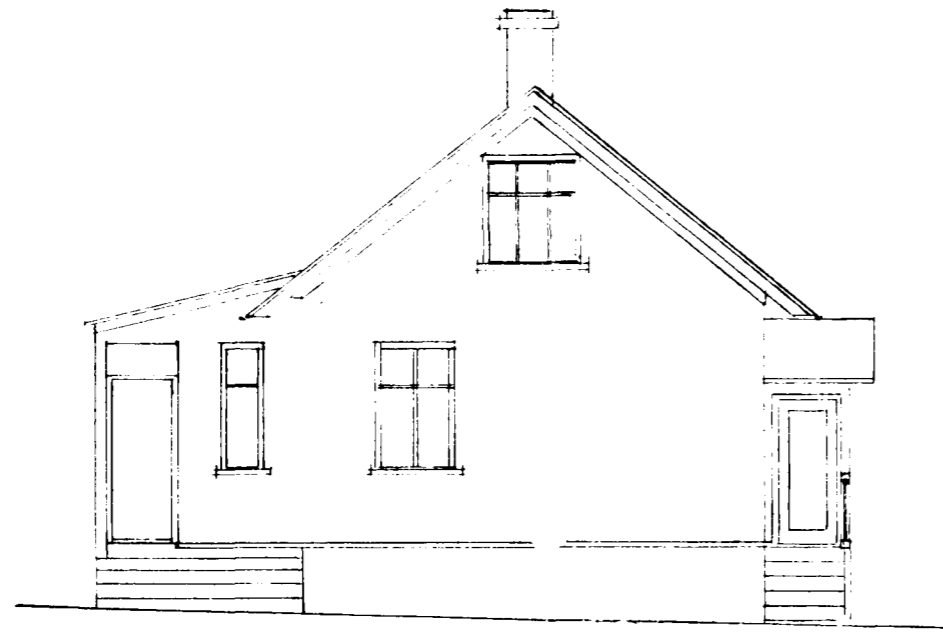


Nördur gaff - fyrir breytingu

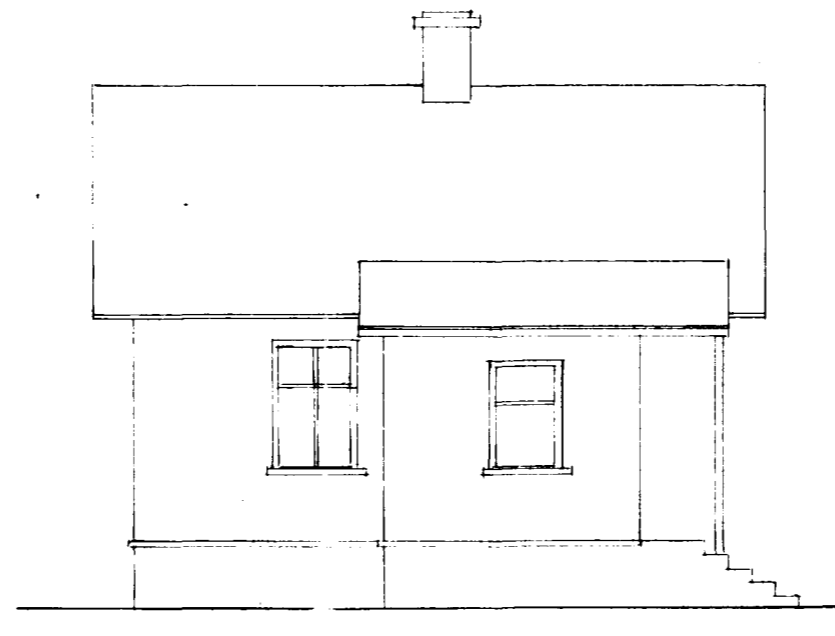


Austur hlíð - fyrir breytingu

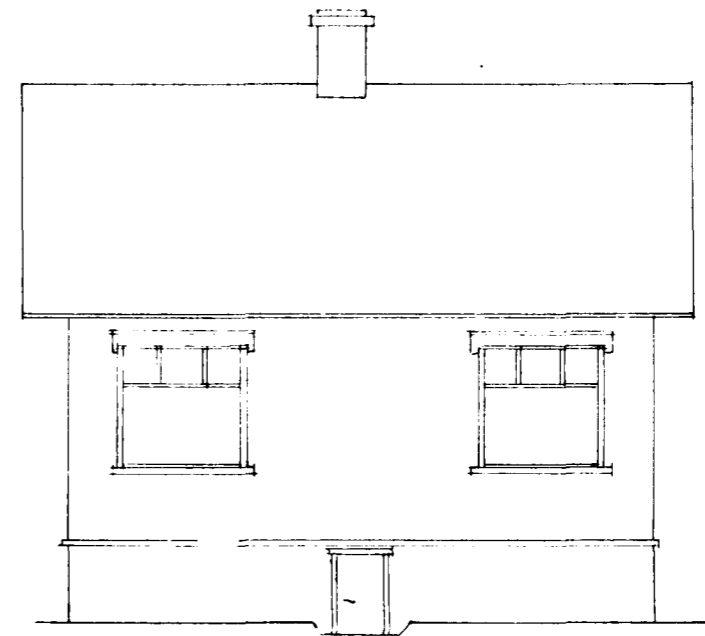


Vestur hlíð - eftir breytingu

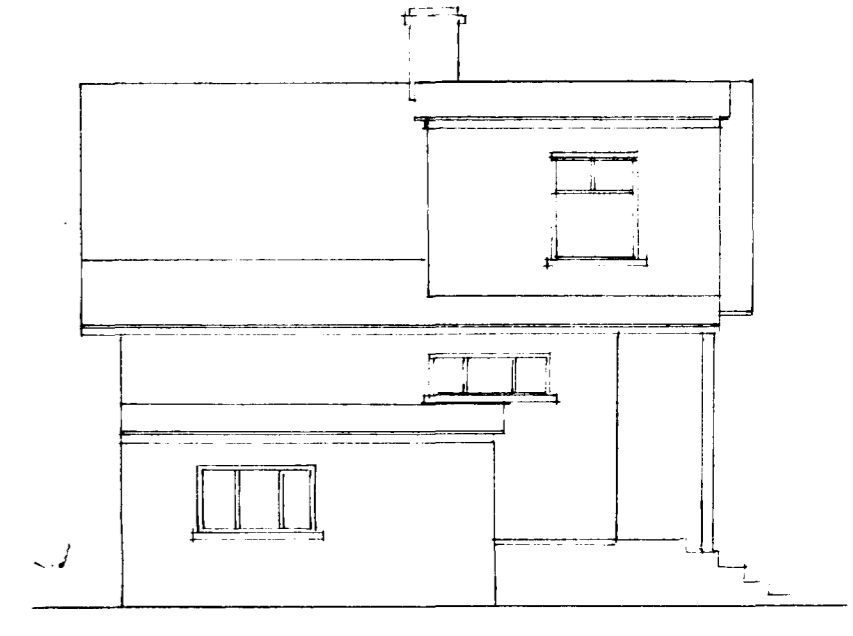


Austur hlíð - eftir breytingu

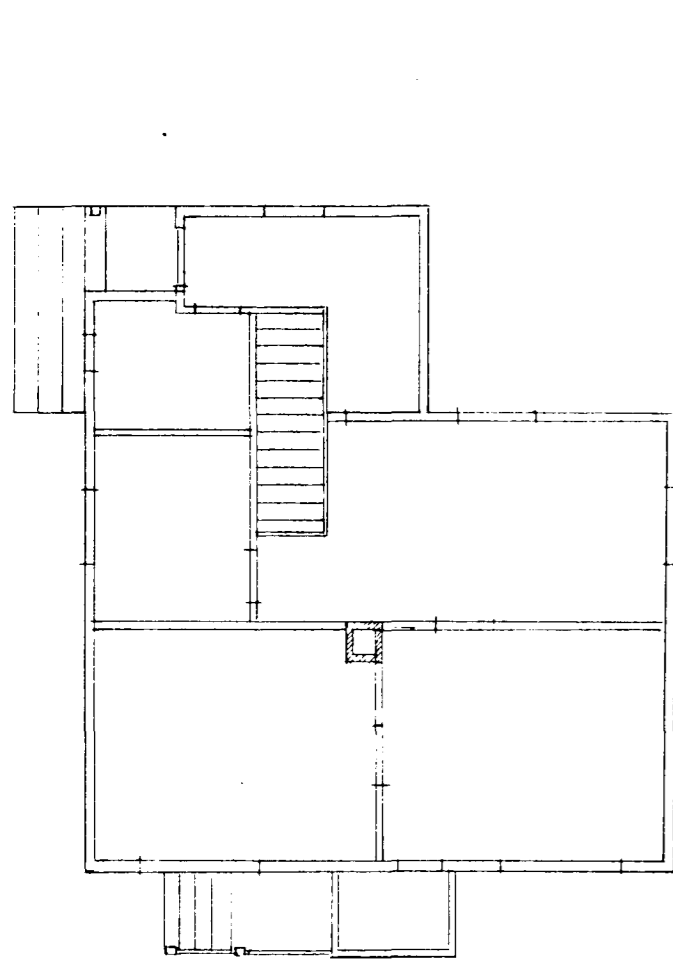

Stofuhæð - fyrir breytingu

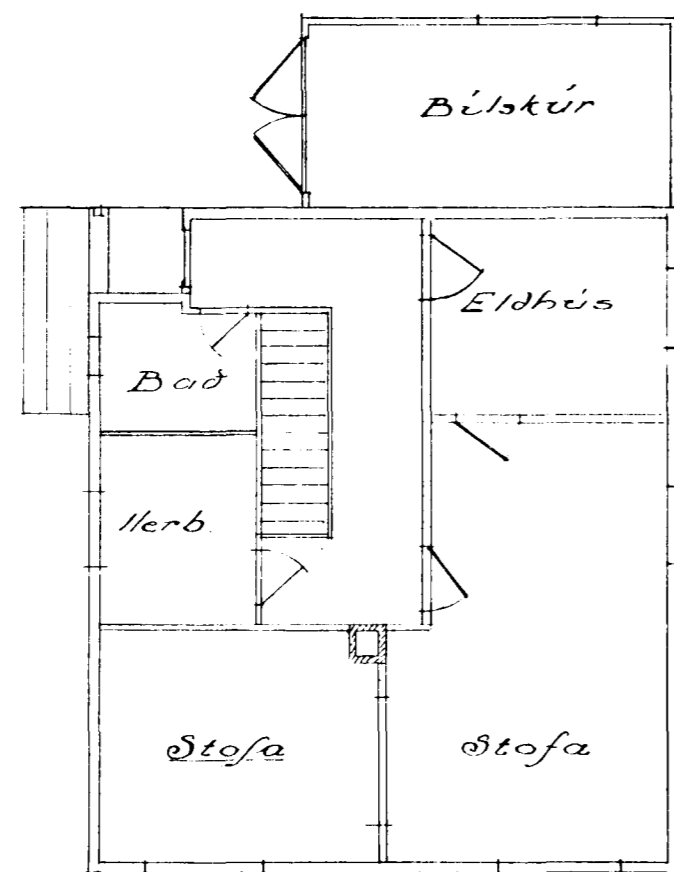


Stofuhæð - eftir breytingu

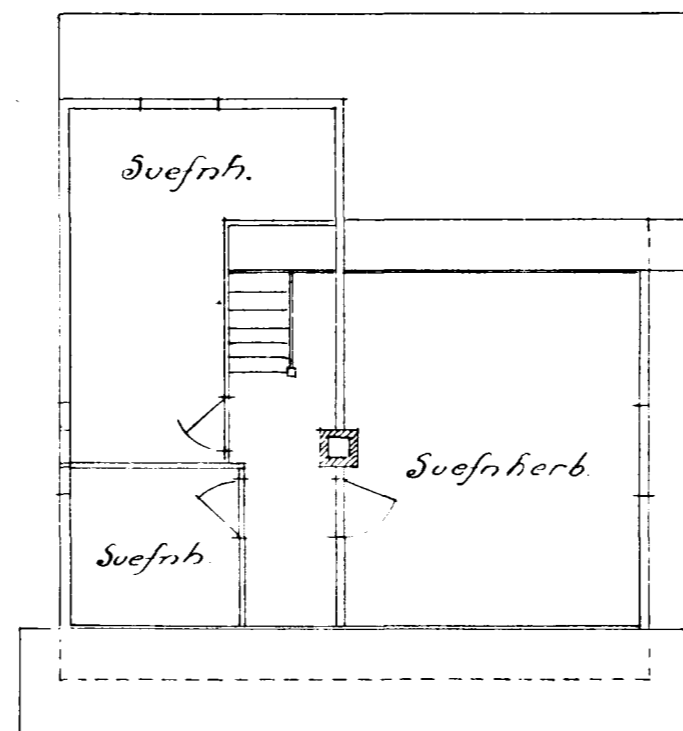

Lofthæð - eftir breytingu



Nördur gaff - eftir breytingu

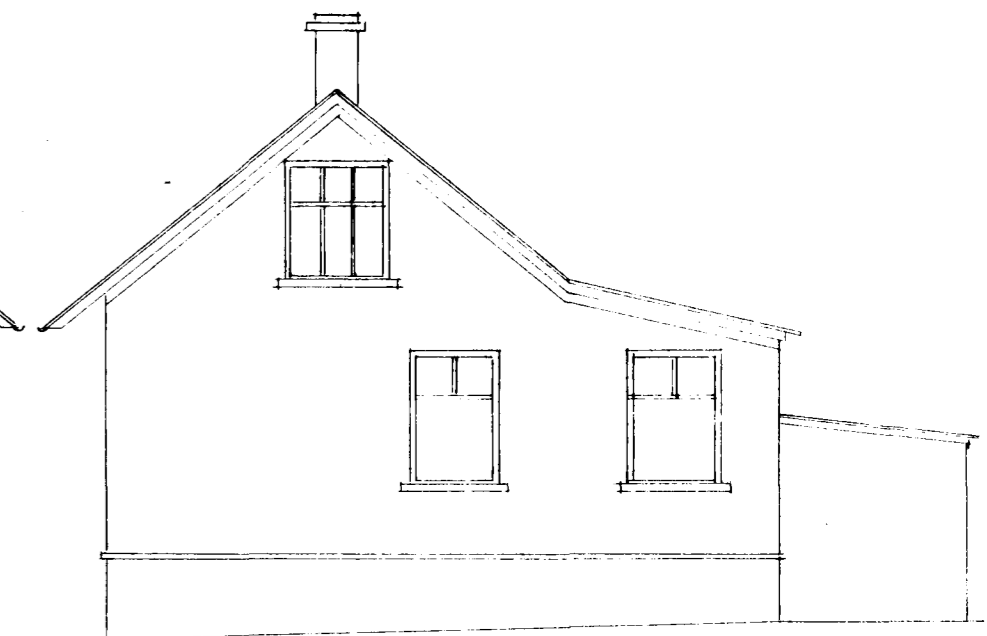

Súður gaff - eftir breytingu

*Reykjavík í janúar 1939
Karl Samundsson*