Samþykkt þann

05 JÚNÍ 2004

Byggingafulltrúinn í Hafnarfirði
F.h. Kristjan Þorarinsson

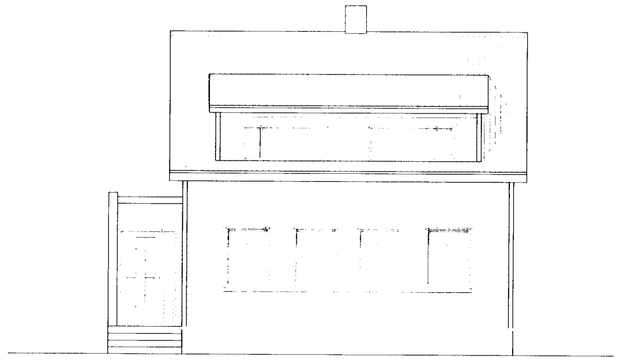

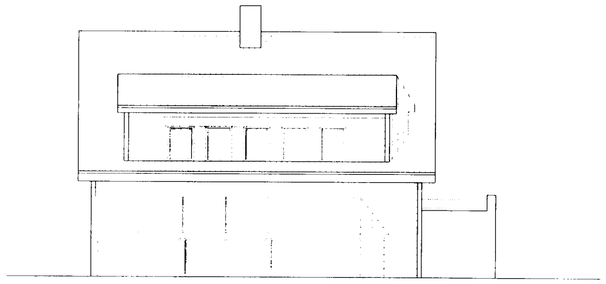

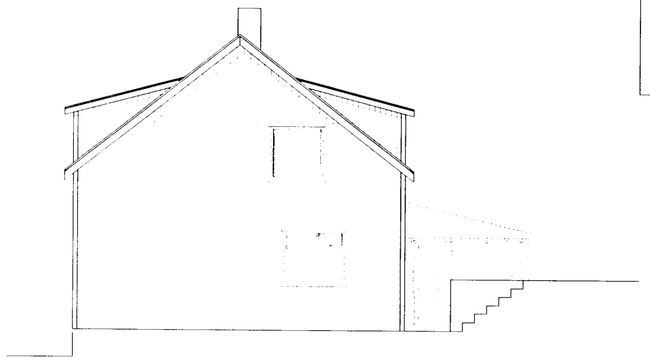

Erindið er samþykkt með þeim áskilnaði að þar sem garðskáli var gerður fyrir mörgum árum, án samþykktar byggingaryfirvalda, meistara ábyrgðar og án úttekta, skal tilvist hans þinglýst sem kvöð á eignina.
Samfara eðlilegu viðhaldi og breytingum á húsinu skal uppfæra brunakröfur skv. byggingarreglugerð s.s. björgunarop.

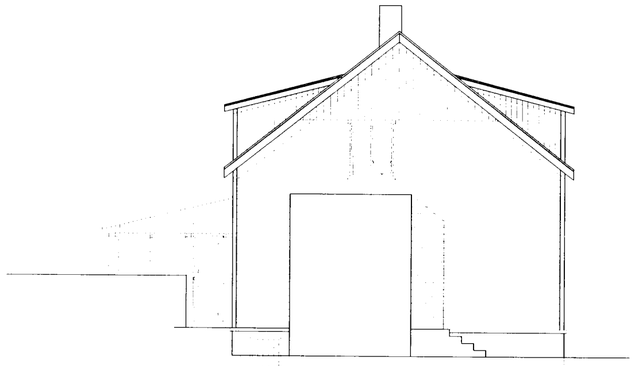

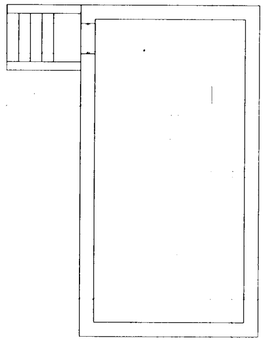

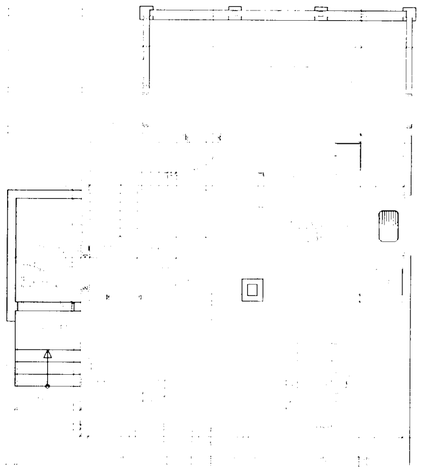

HVERFISGATA 53, HAFNARFIÐI	118-04-B1
REYNDARTEIKNING GRUNNMYND KJ., 1. HÆÐ. OG 2. HÆÐ. ÚTLIT	12.05.2004
BENJAMÍN MAGNÚSSON ARKITEKT TEIKNISTOFA HAMRABORG 10, 200 KÓPAVOGUR kennitala 180844-4149 SÍMI: 5642404, FAX: 5642403 Netfang: benjamin@benjamin.is	1:100 02