




HVERFISGATA 57 - HAFNARFIRÐI

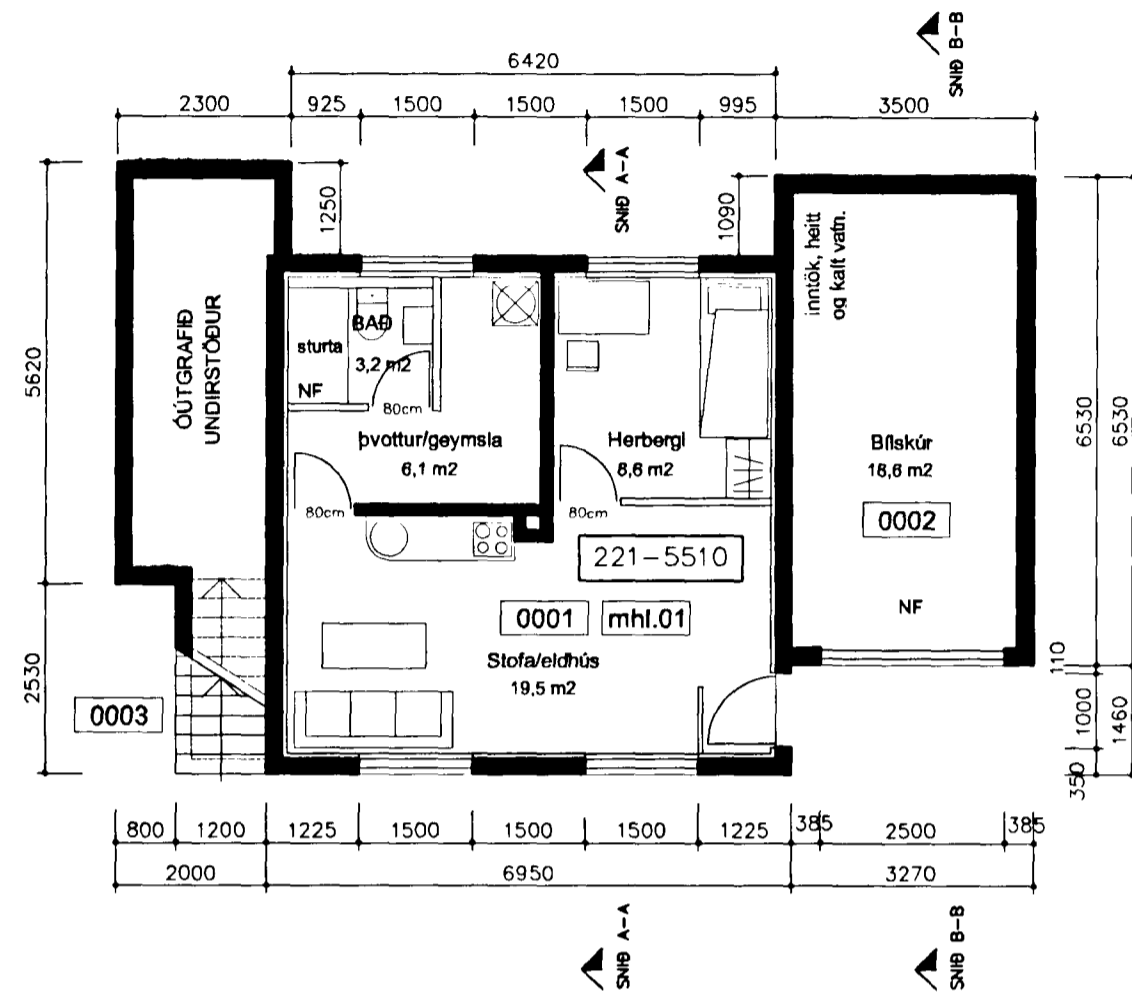


GRUNNMYND JARÐHÆÐAR

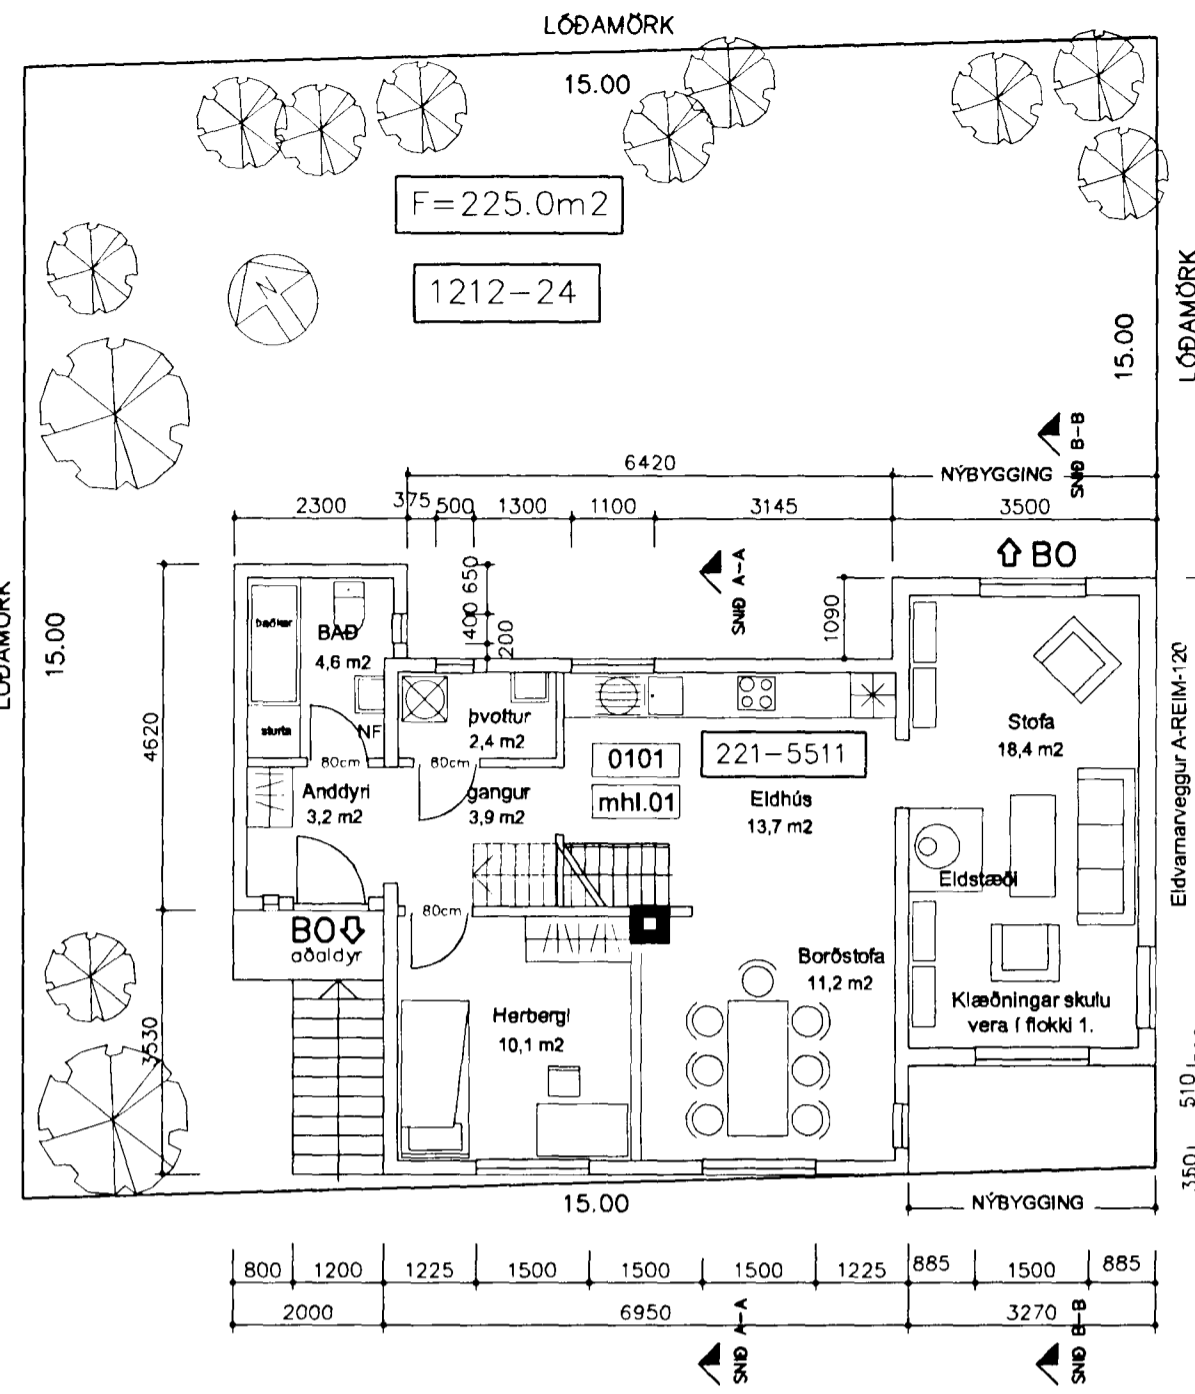


GRUNNMYND AÐALHÆÐAR

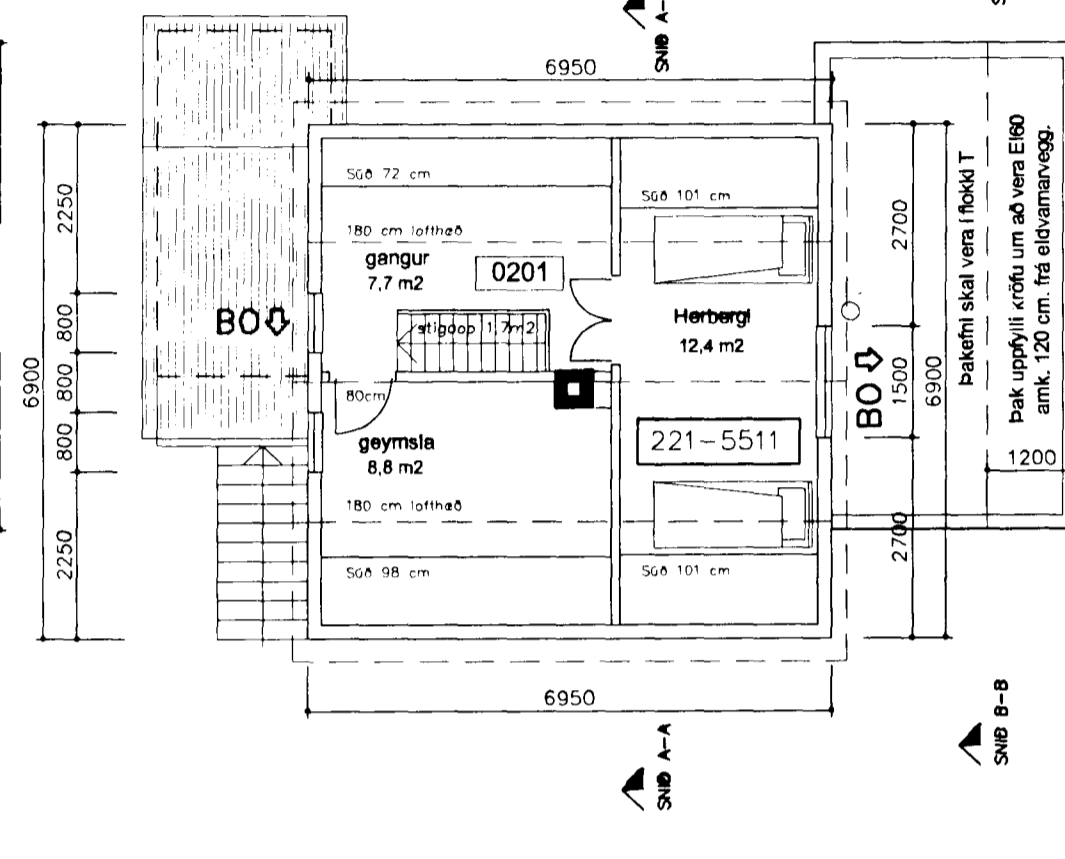

GRUNNMYND RISHÆÐAR

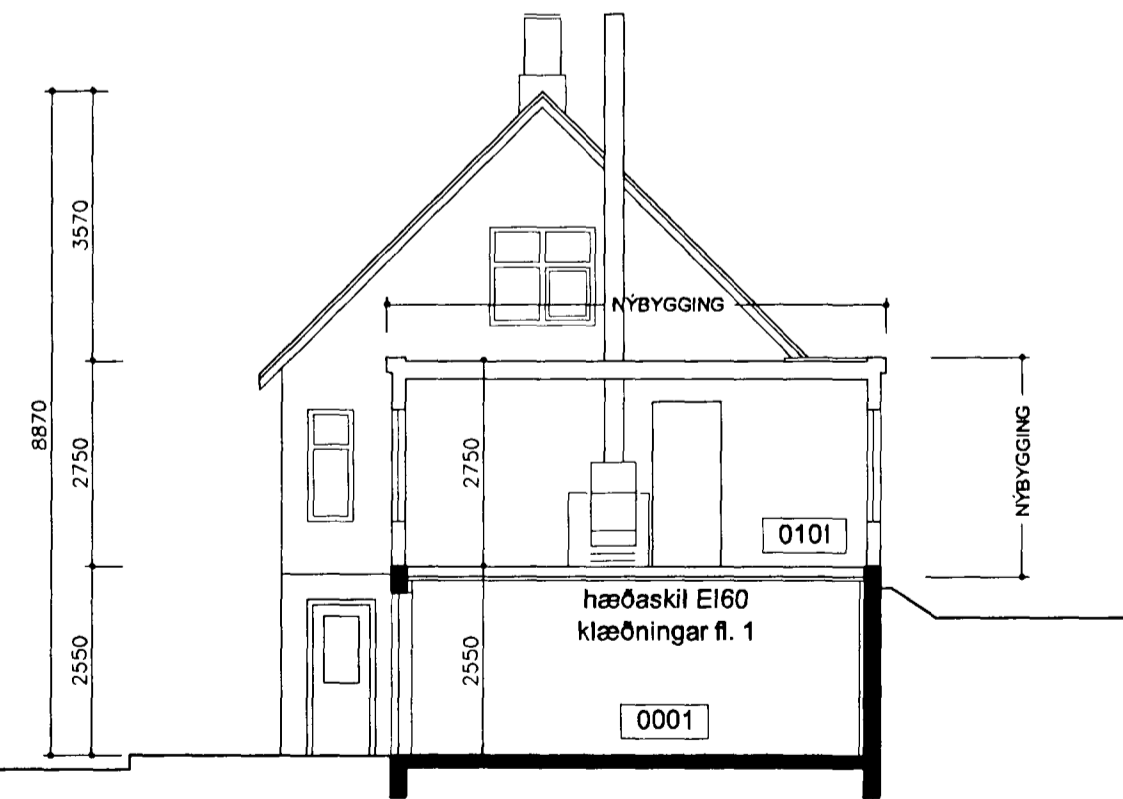

SNEIÐING A-A

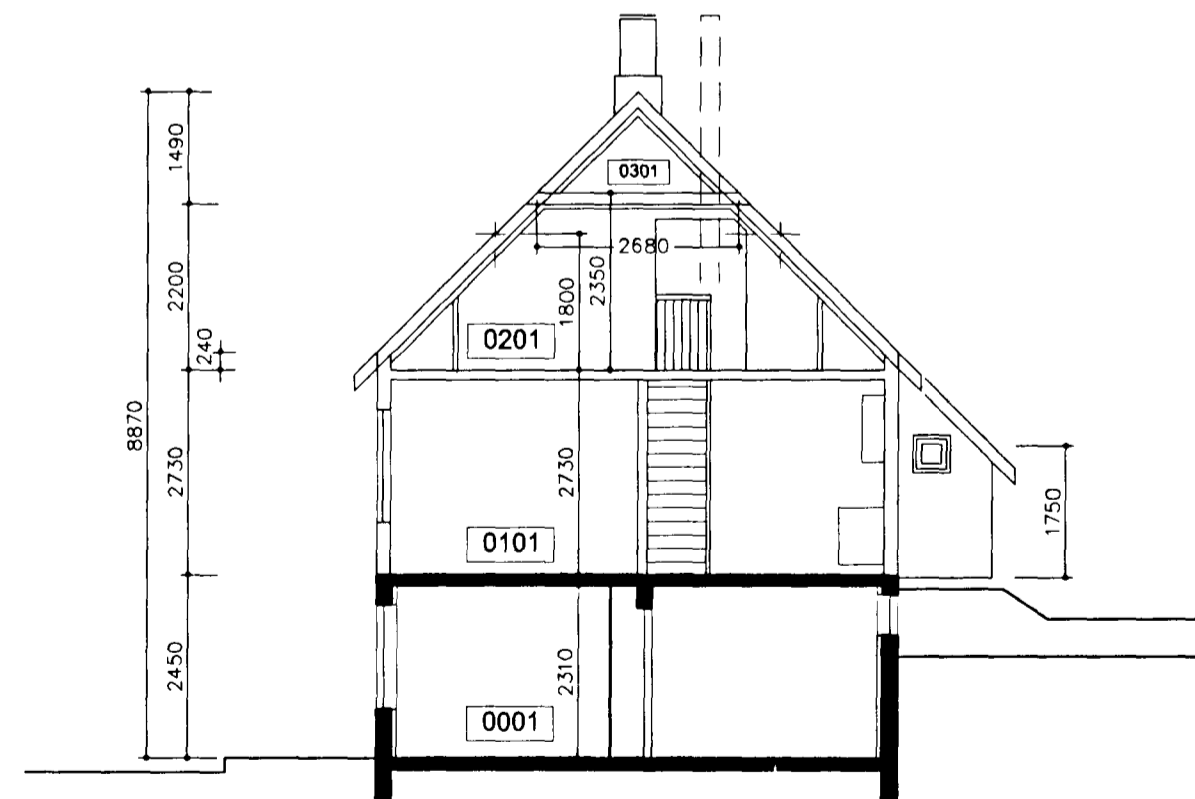

SNEIÐING B-B



AFSTÖÐUMYND 1:500

AÐALUPPDRAÐTUR

Byggingarfulltrúi
samþykkt erindið.
26. OKT. 2002
Byggingarfulltrúi í Hafnarfirði
Fh. Kristján Þorjónsson

Árztun húseignenda.
Við eigendur hússins höfum skoðað uppdrátt og staðfestum að þeir eru í samræmi við húsið, eins og það er og jafnframt sammála um að veita þeir leyfi til þess að byggja stofu ofan á bílskúr hússins.
Sigurbergur Árnason 28.10.2002 Kennitala 01153-3729
Guðhildur Pálsdóttir Kennitala 130556-5919
Teausthaldur Kennitala

Aðalhönnuður - Sigurbergur Árnason arkitekt kt. 050656-3229
Norðurvangl 44 - Hafnarfirði - sími 565 1407 og 820 8283

Hverfisgata 57 - Hafnarfirði

Aðaluppdráttur
Grunnmynd, snið og afstöðumynd.

Hannað: SA Kvarði: 1:100 - 1:500
Reiknað: SA Reiknað: 26.8.2002
Teiknað: SA Verk nr.:
Yfirfarið: Breytt: Telkn. nr.: 101

Sigurbergur Árnason