
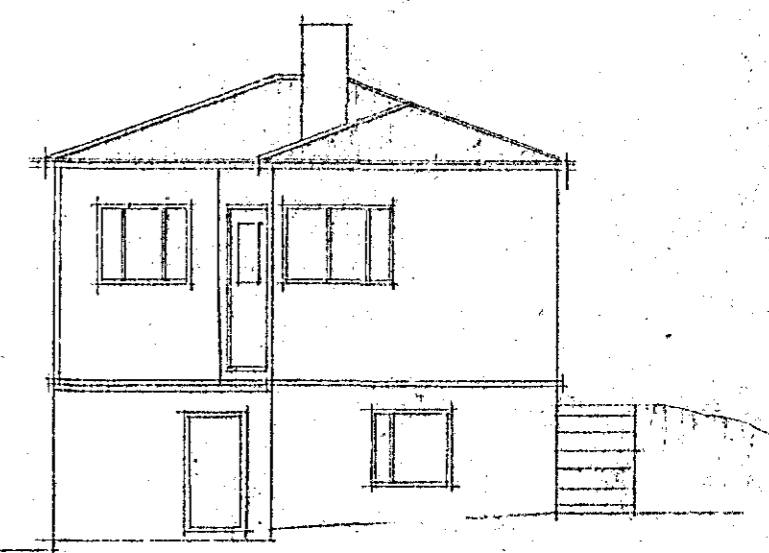
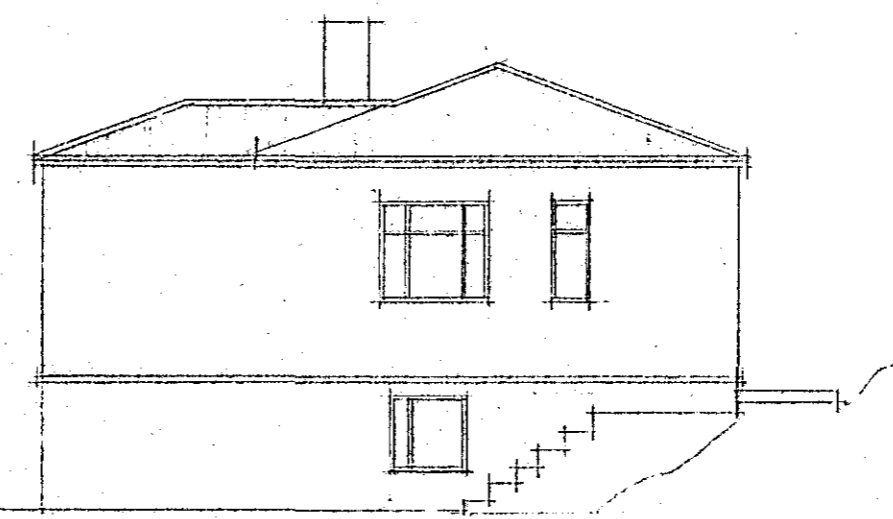
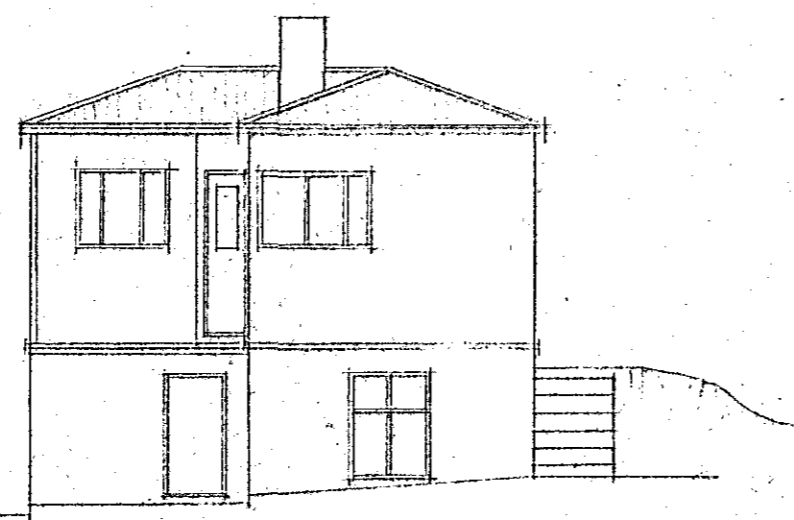


Samþykkt á fundi bygginga-
nefndar þ. 1. 12. 1965

BYGGINGAFULLTÖLVA
HAFNARFIRDI

FYRIR BREYTINGU

EFTIR BREYTINGU




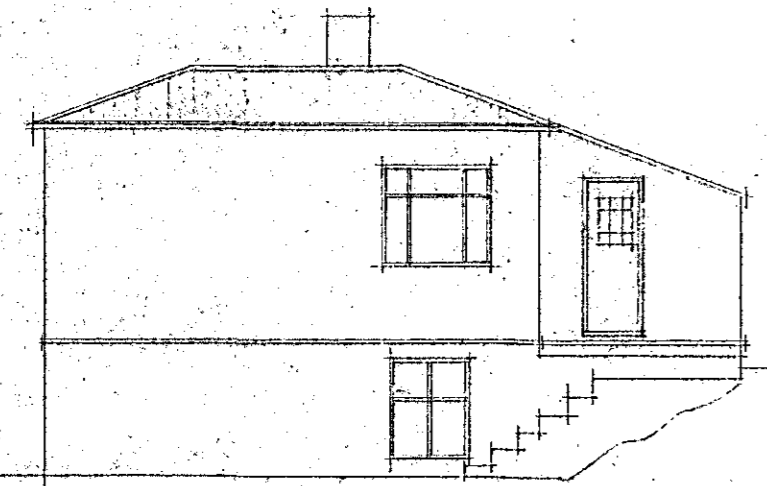


AUSTUR
AD HVERFISGÖTU

SUDUR

AUSTUR
AD HVERFISGÖTU

SUDUR

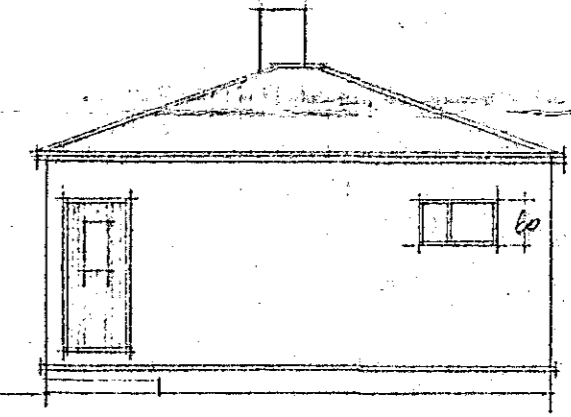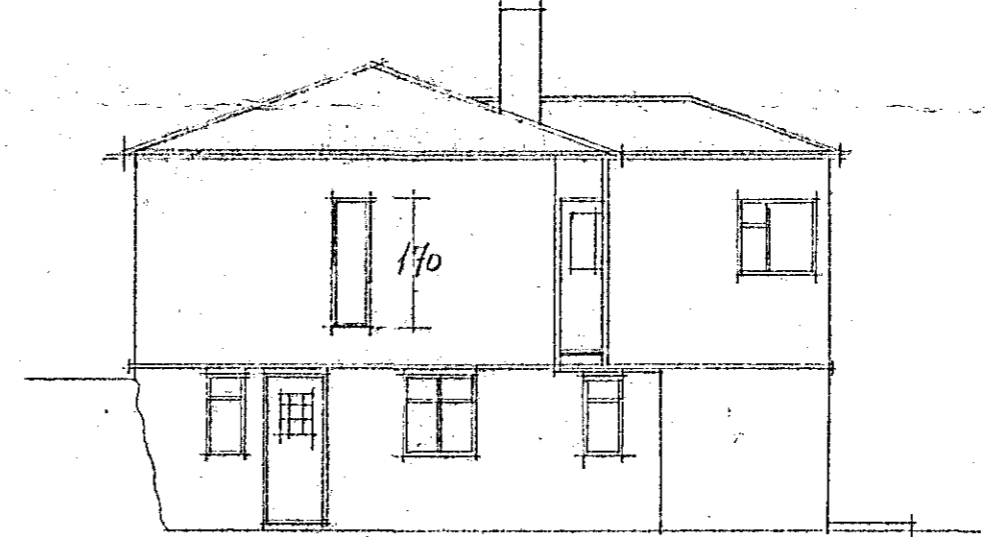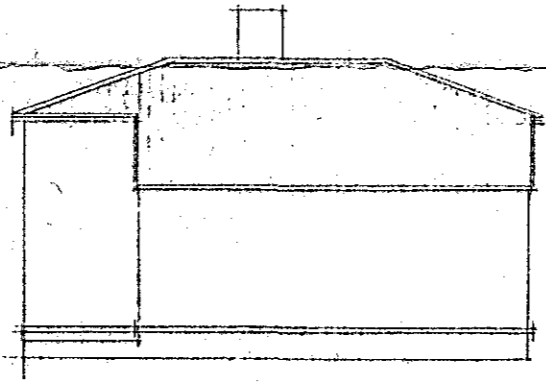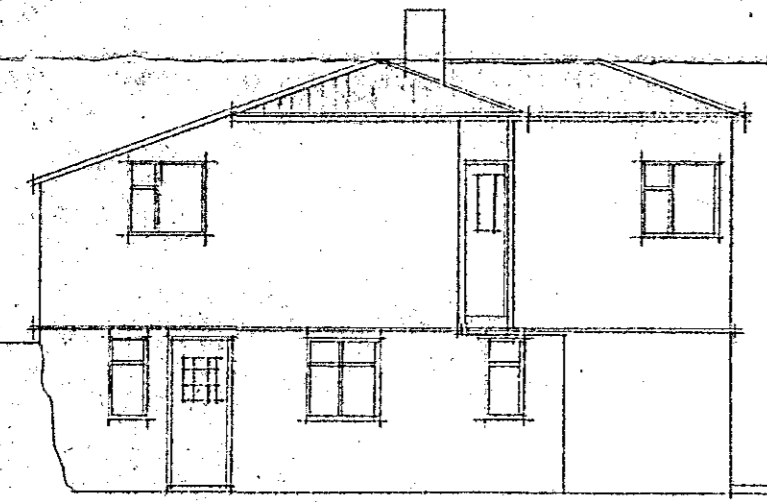


VESTUR


NORDUR

VESTUR

NORDUR

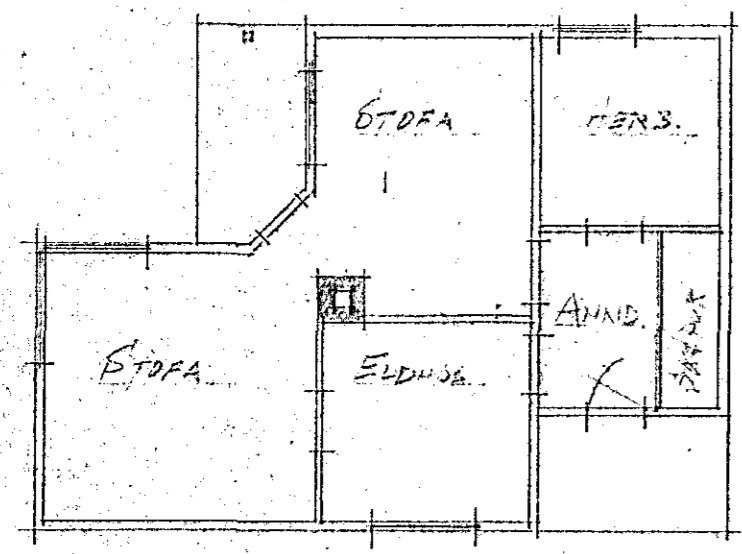

GRUNNMYND
KVARDI 1:100

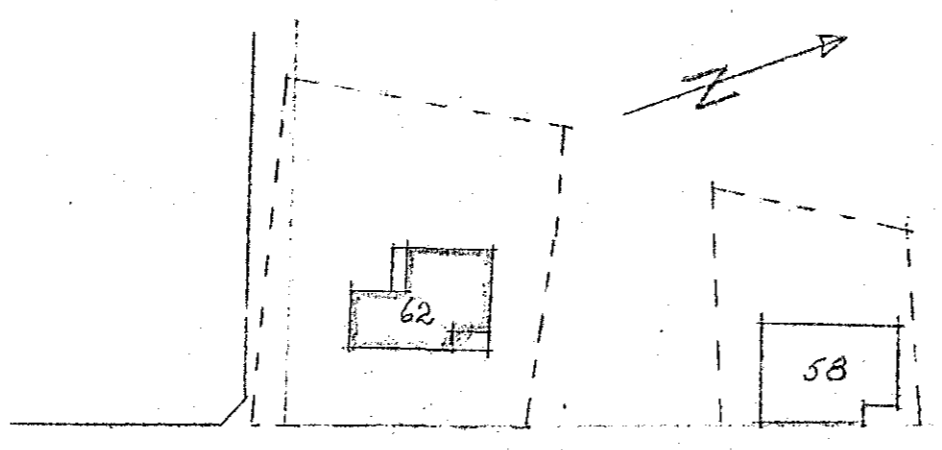

HVERFISGATA


65

63

ARFÖLUMYND

KVARDI 1:500

STÆKKUN: 375M²

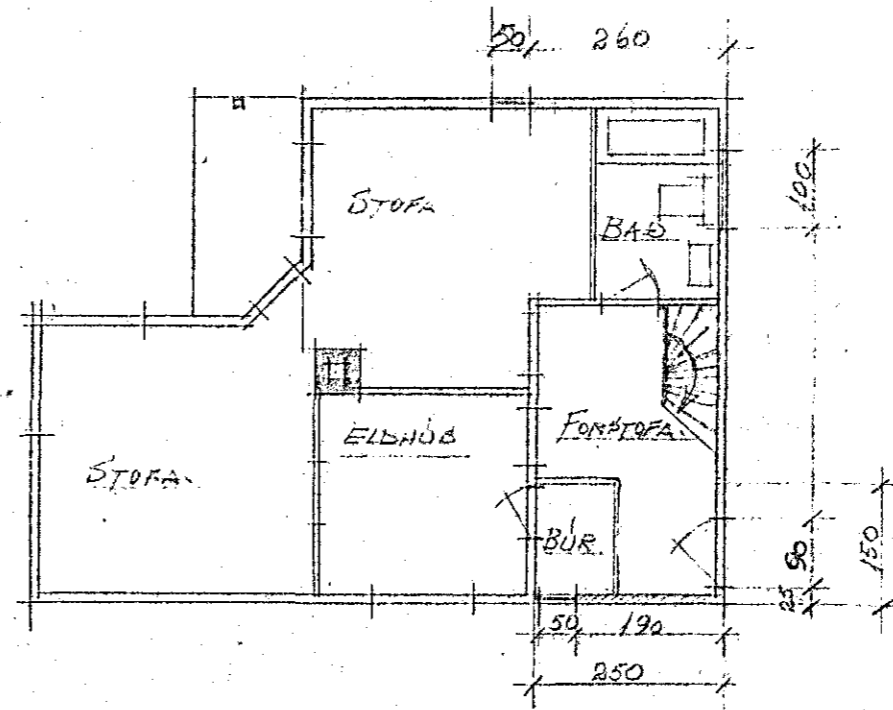

GRUNNMYND
KVARDI 1:100

HVERFISGATA 62

BREYTING AÐAKI
OG STÆKKUN

Hafnarfirdi, v. 1965

Þorsteinn Lagaþósson
TEKNIÞREÐINGUR