
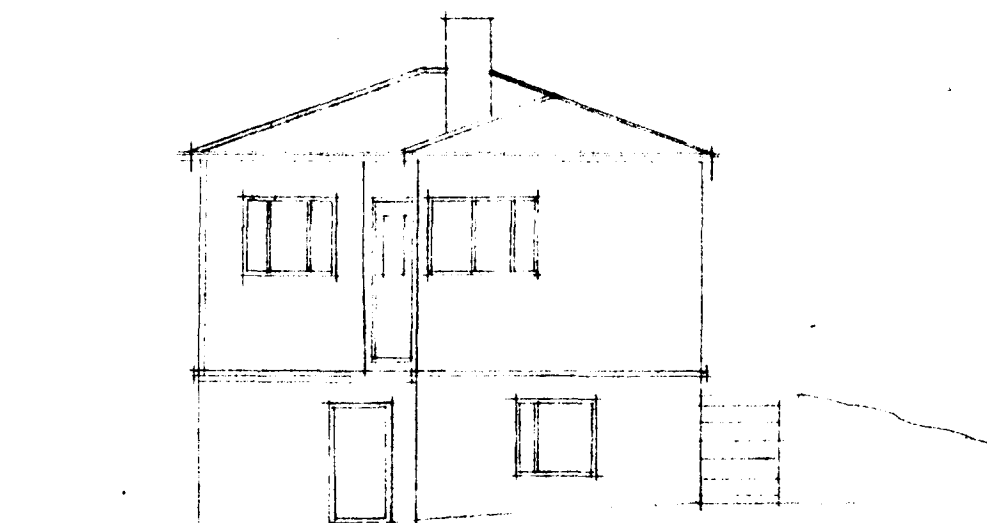
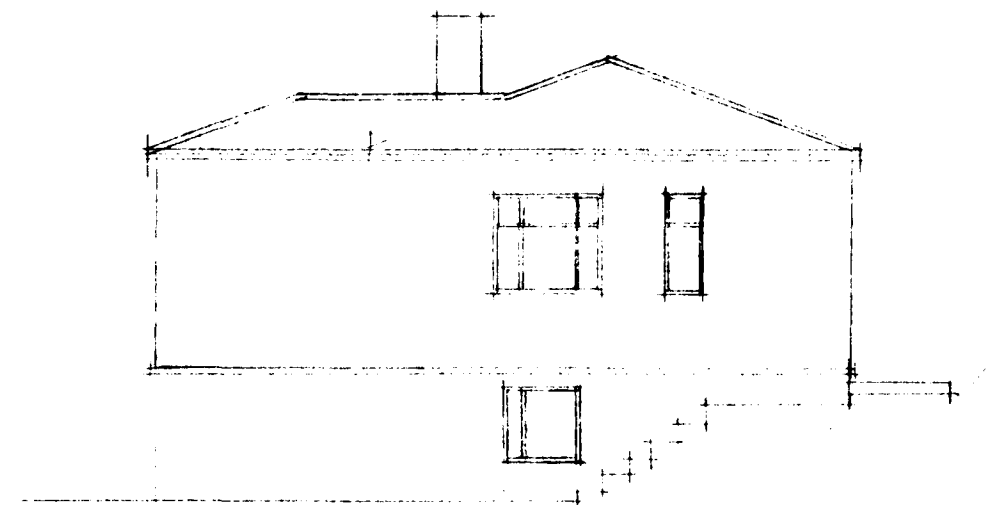
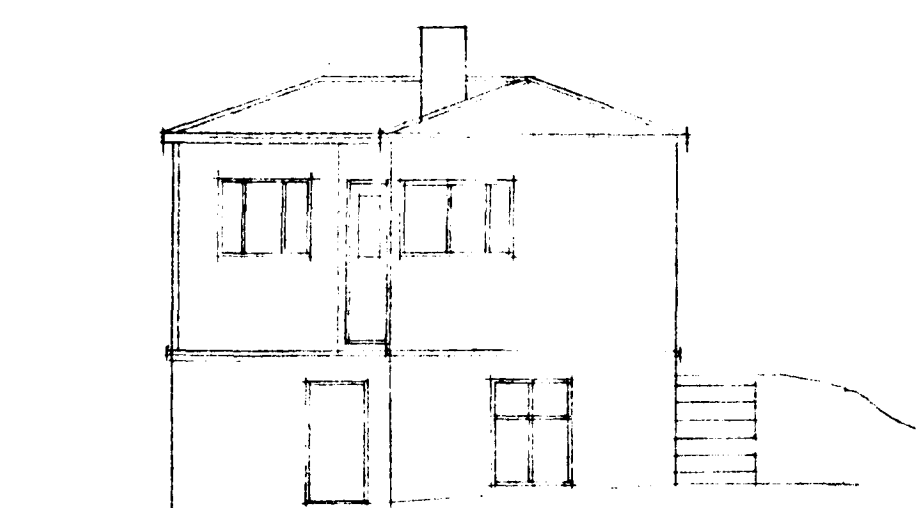


Samþykkt á fundi bygginga-
nefndar þ. 1. 12. 1963
BYGGINGAFULLTÖNN
HAFNARFIRÐI

FIRIR BREYTINGU

EFTIR BREYTINGU

Úr Gildi




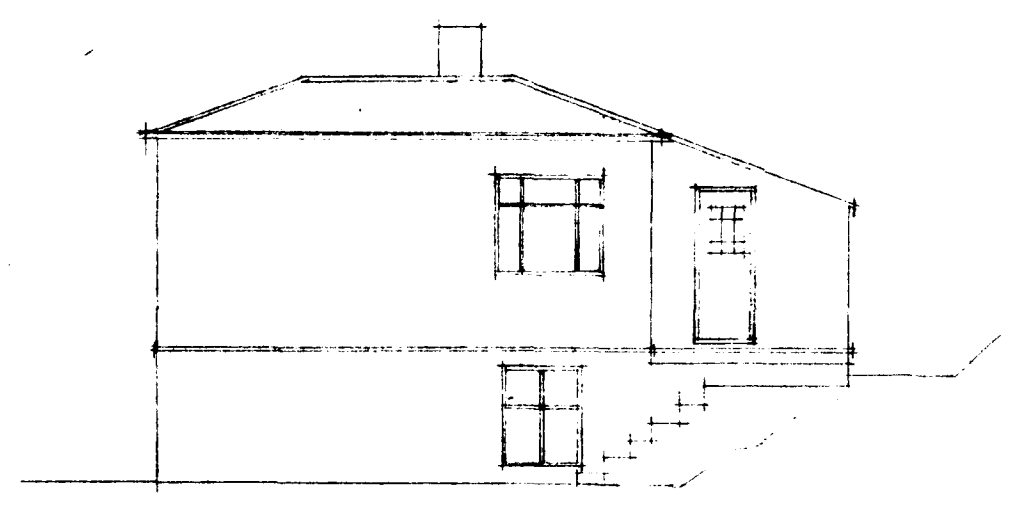


AUSTUR
1:100

SUDUR

AUSTUR
1:100

SUDUR

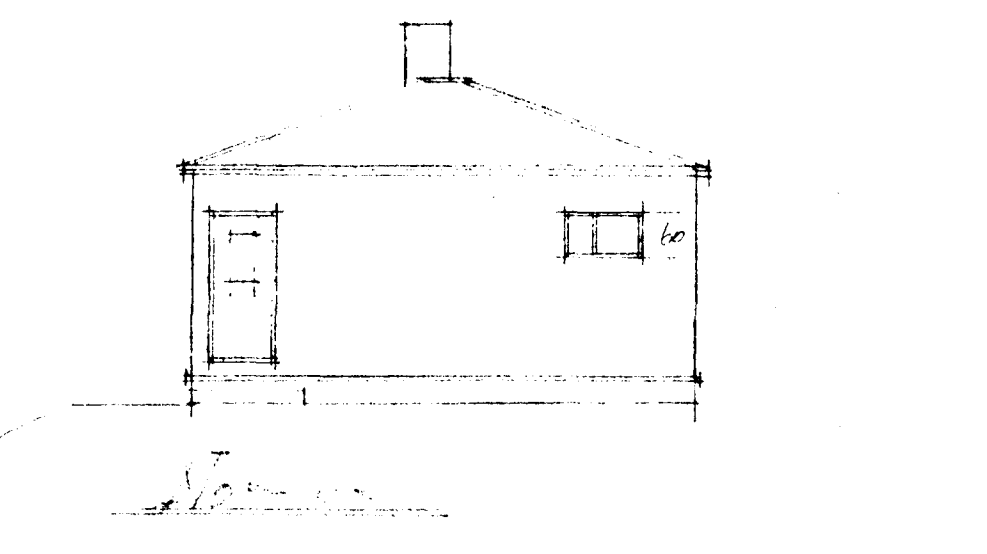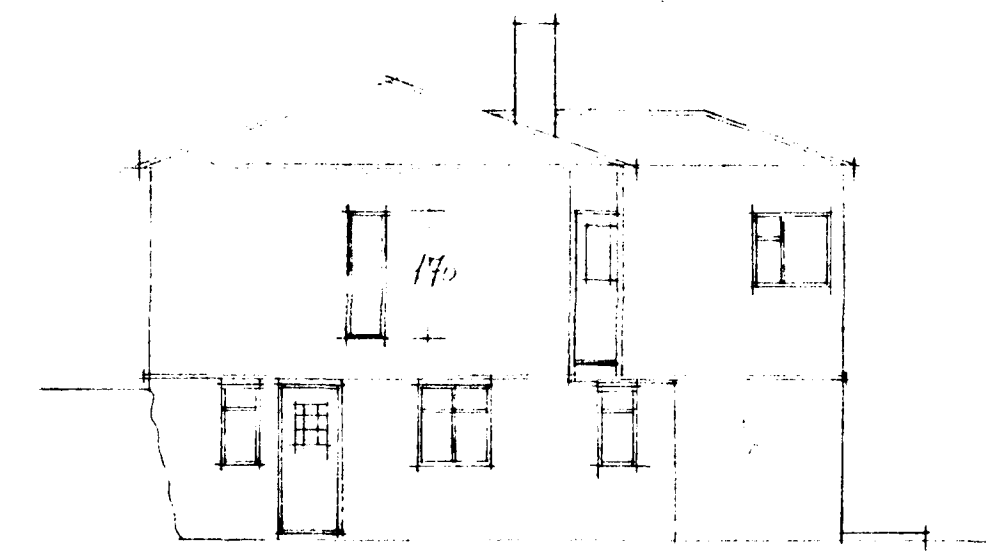
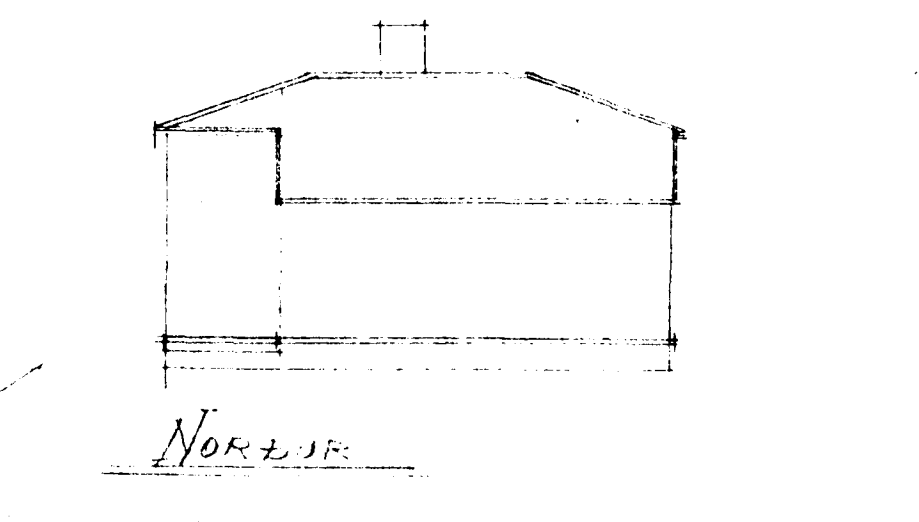
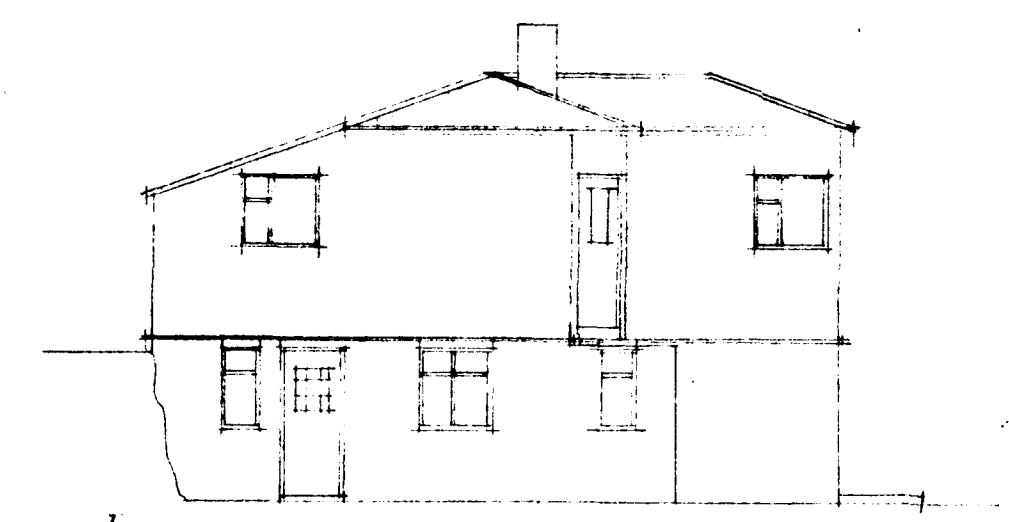


VESTUR

NORÐUR

VESTUR

SUDUR

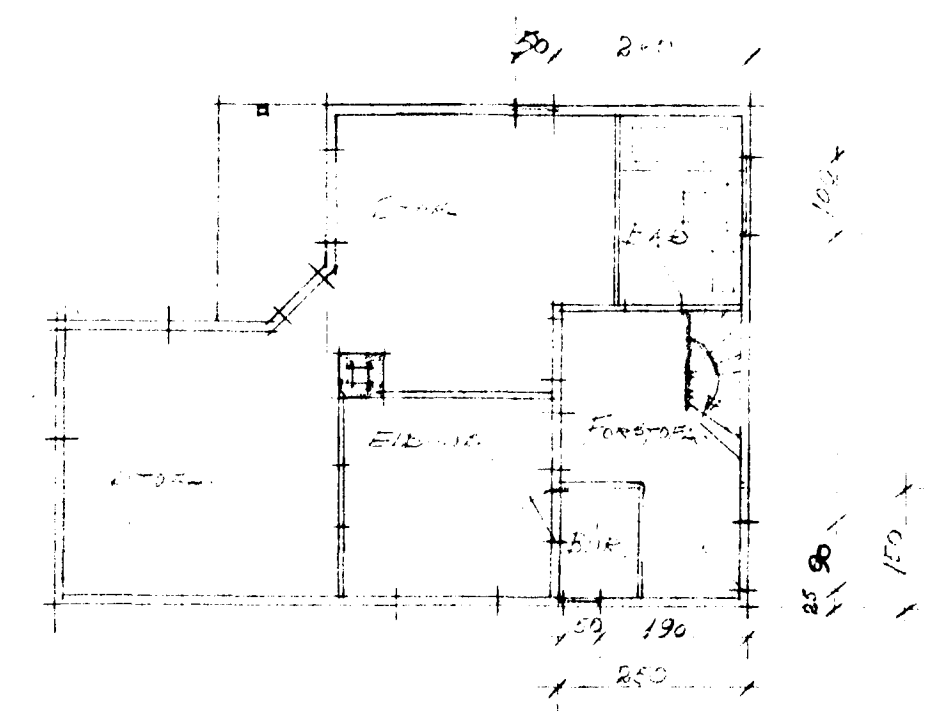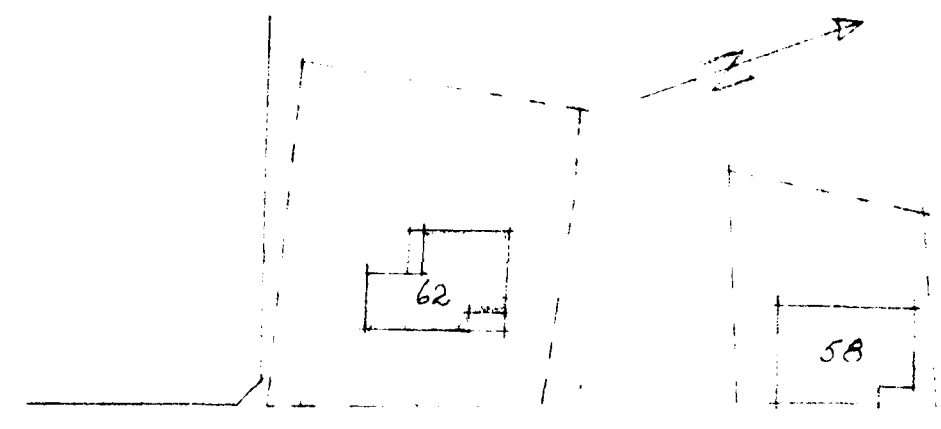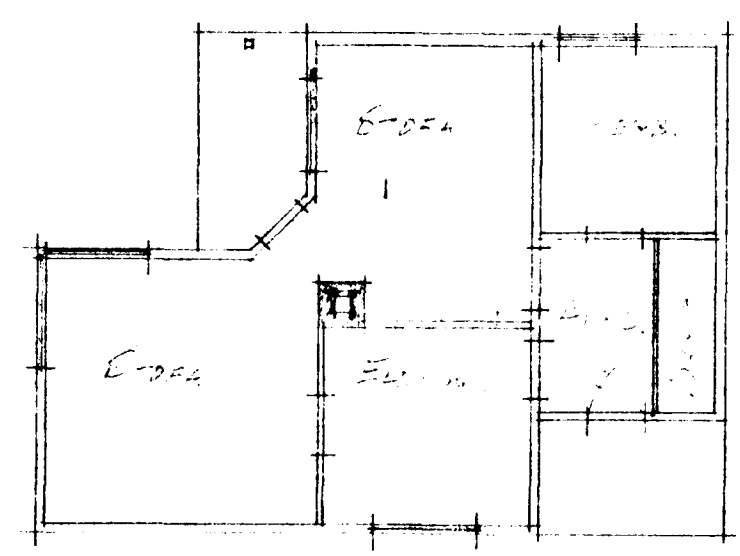

GRUNNMÝND
MÁSTAF 1:100

MÆRIS

GRUNNMÝND
MÁSTAF 1:100

HAFNARFIRÐI 62
BREYTING Á PAVL
OG STEKNI.

Hafnarfirði 1. 12. 1963
Samþykkt á fundi bygginga-
nefndar þ. 1. 12. 1963