


Húsið Hverfisgata nr 6b
 Breyting á þaki
 Mál P.100

Samþykkt þann


28 JAN. 1999

Byggingafultrúinn í Hafnarfirði
 E.h. Kristján Þórarinnsson

KP

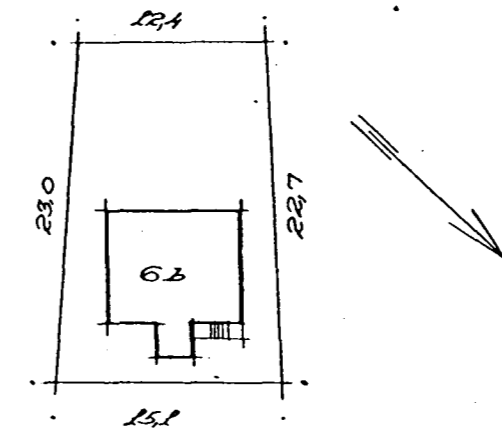


Afslöðumynd P.500

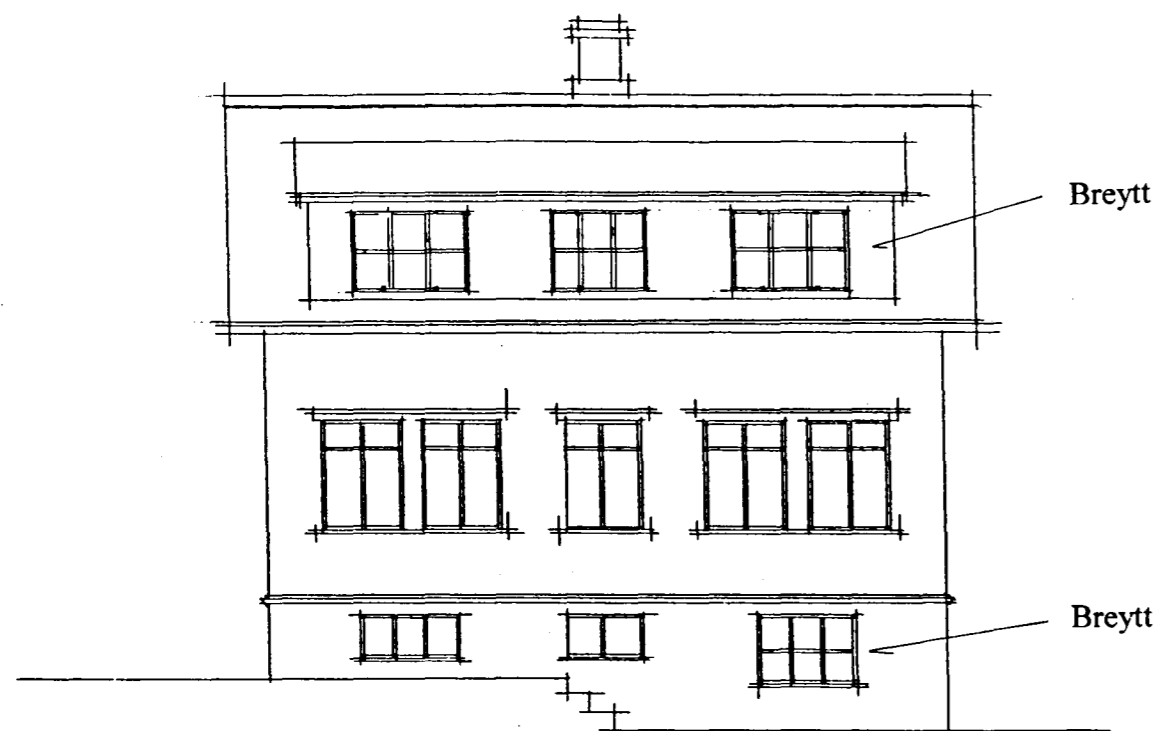


tifftopdf - www.rubissoftware.com - Demo Version
 Sub-vestur




Norð-vestur

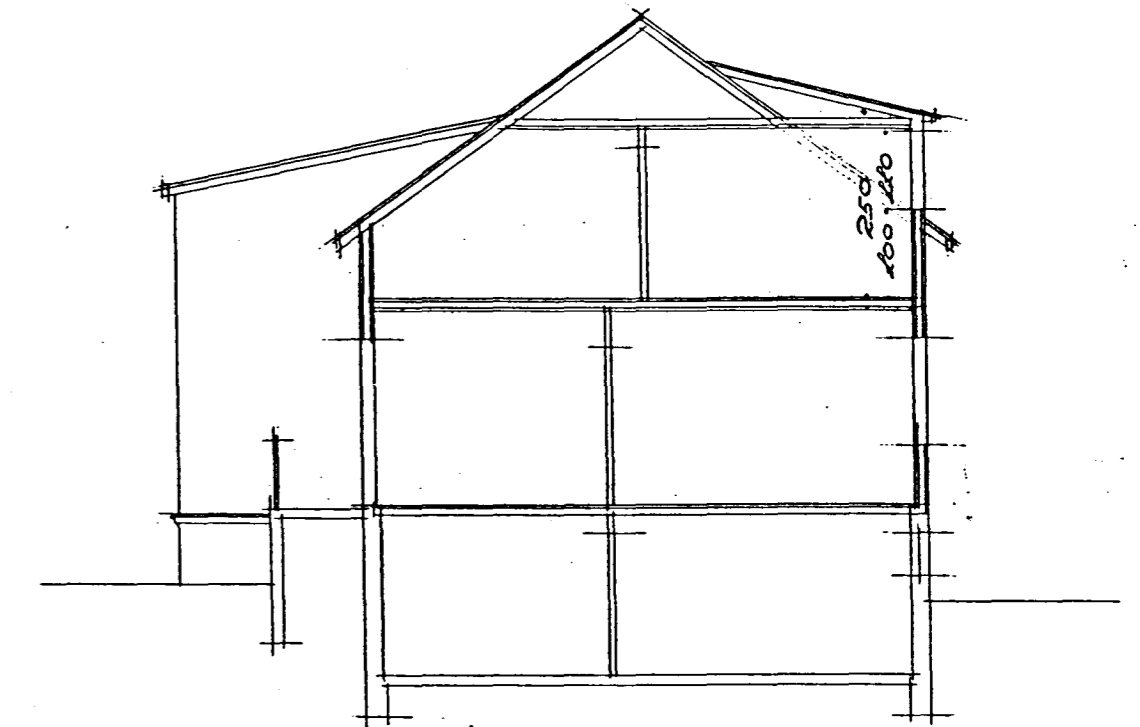


Sneiðing

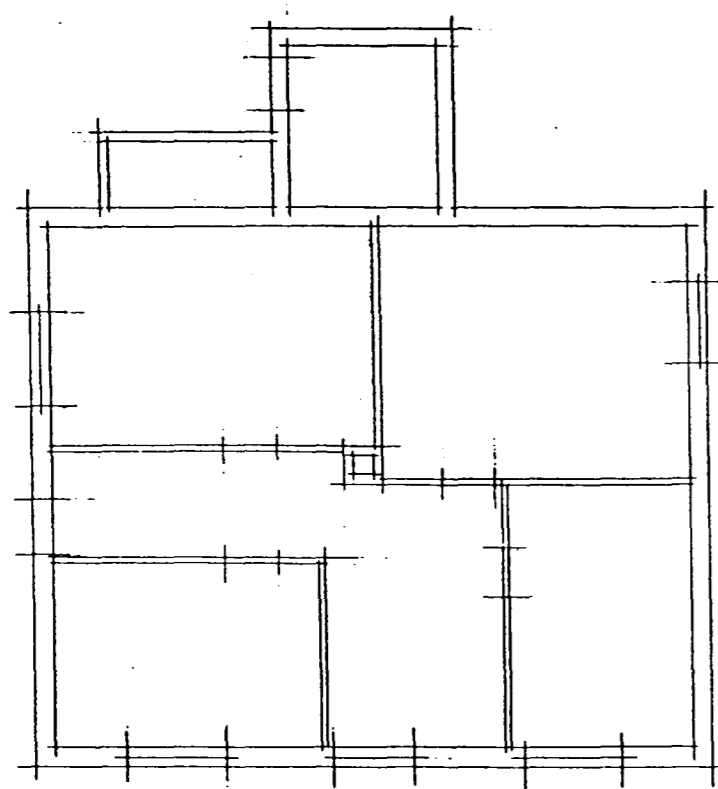

Kjallari

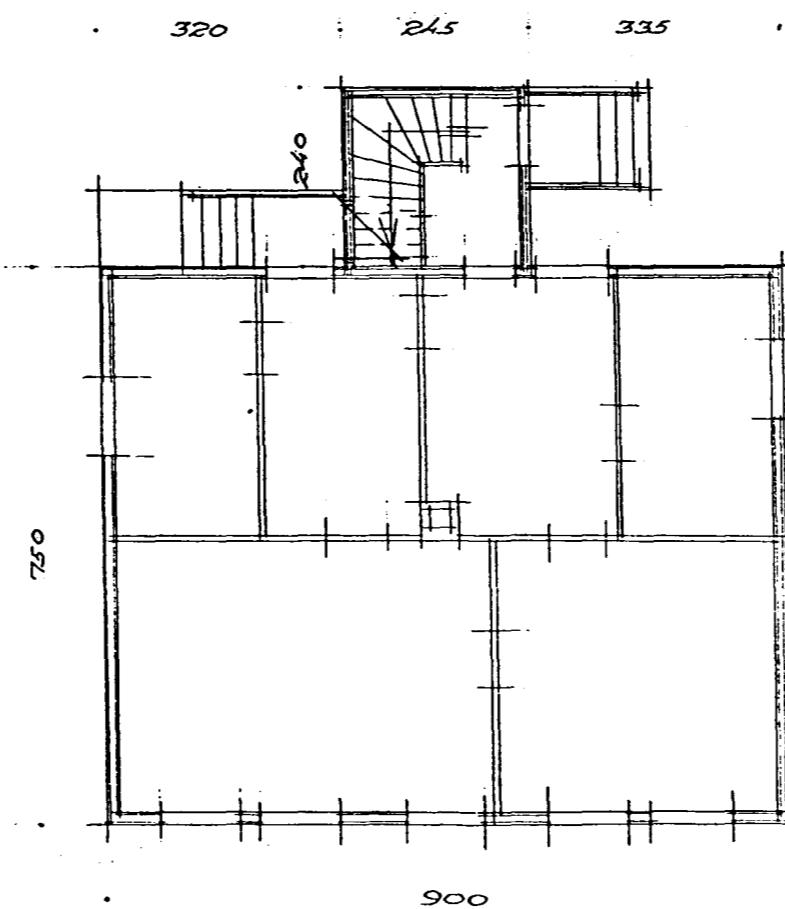

1. hæð

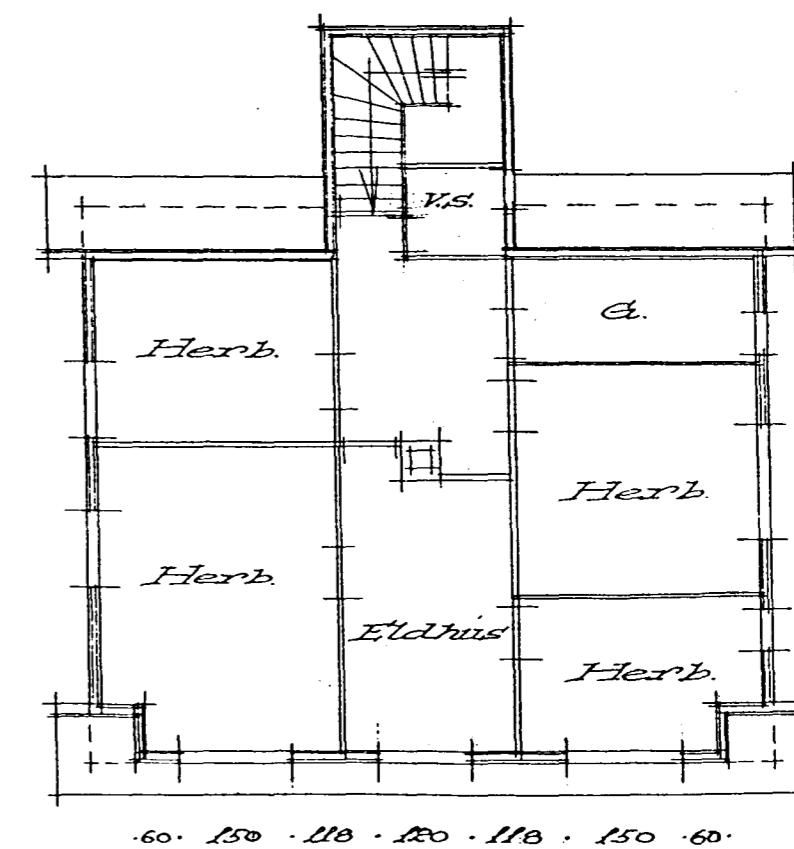

þak hæð

Gluggapóstum í kvisti og kjallara glugga breytt
 Og útihurð sett á upprunalegan stað.

Hafnarfirði 28.01.1999

Háfríður 28.01.99
 Friðrik Friðriksson arkitekt FAÍ

Hafnarfirði 27-7-19
 Sigrún Sigurbentsdóttir