
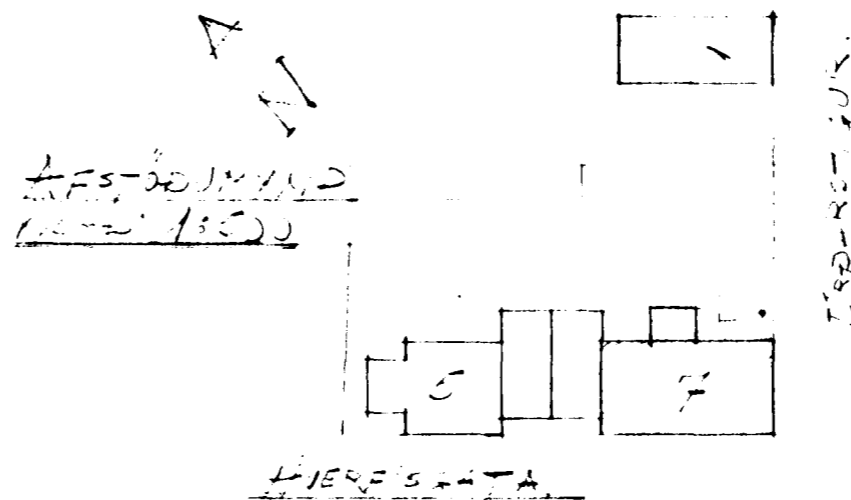


# HIERFISGATA 7


AIDDYRI OG BREYTING A GUGGUM.

EFTIR BREYTINGU


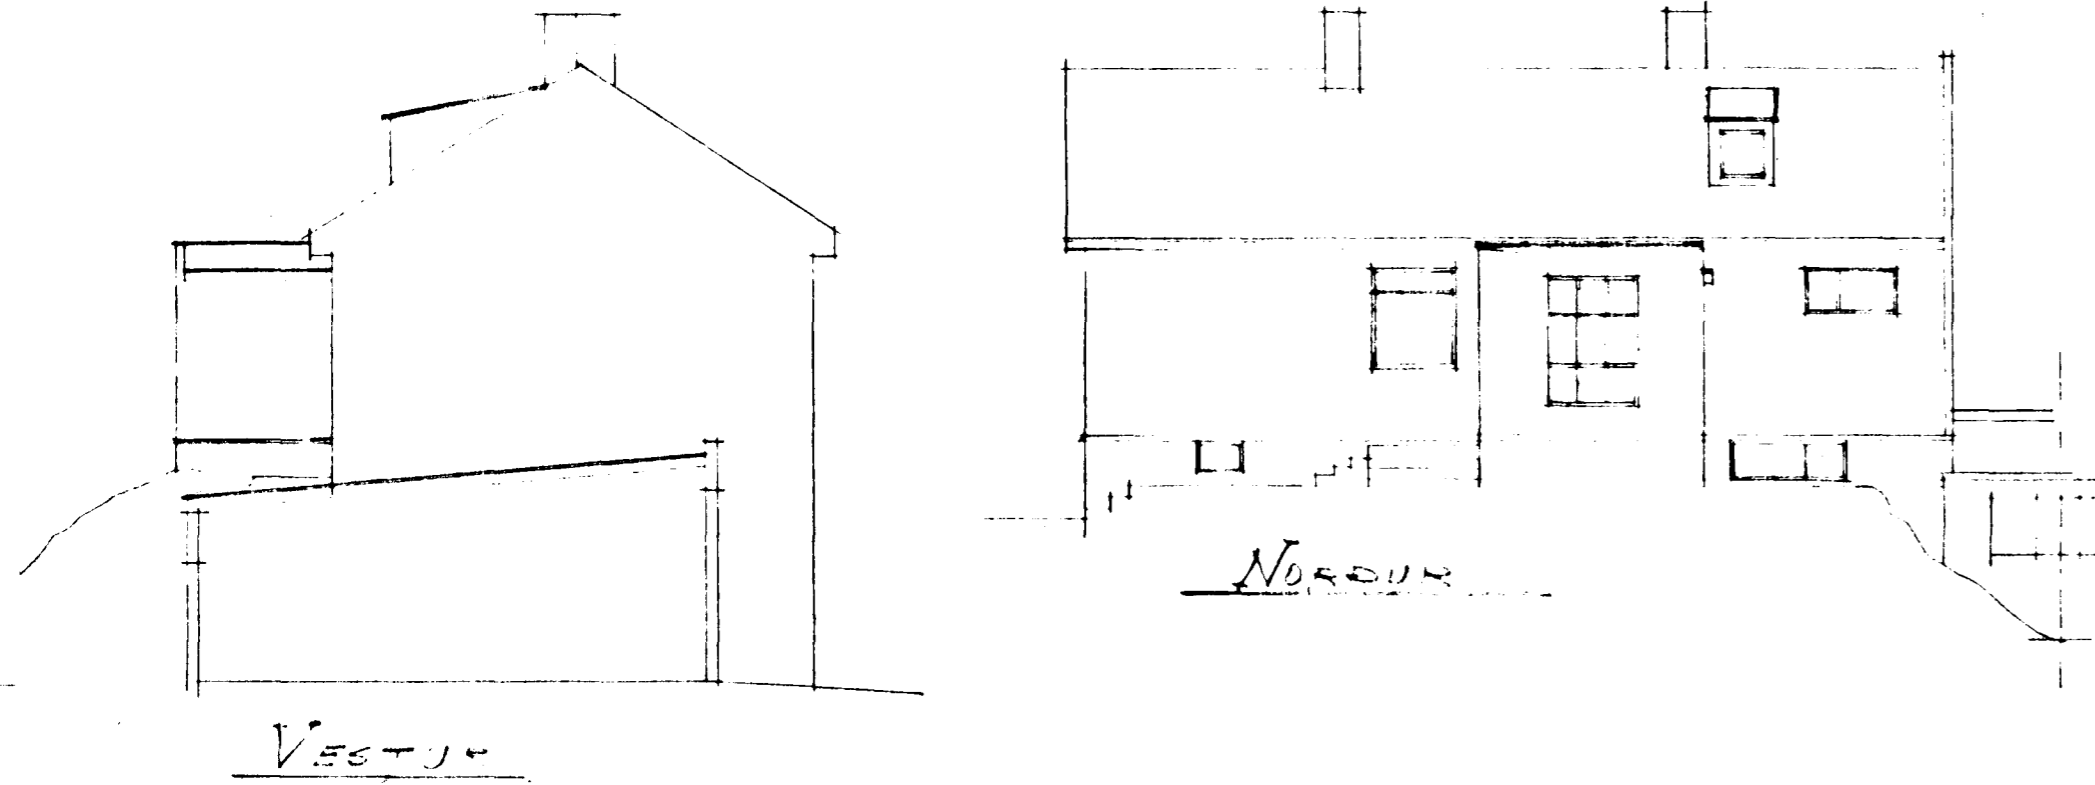


Samþykkt á fundi bygginga-  
nefndar þ. 24/2/65  
BYGGINGAFULLTRÚINN  
I HAFNARFIRÐI  
Jh. Steinarð.

FYRIR BREYTINGU.

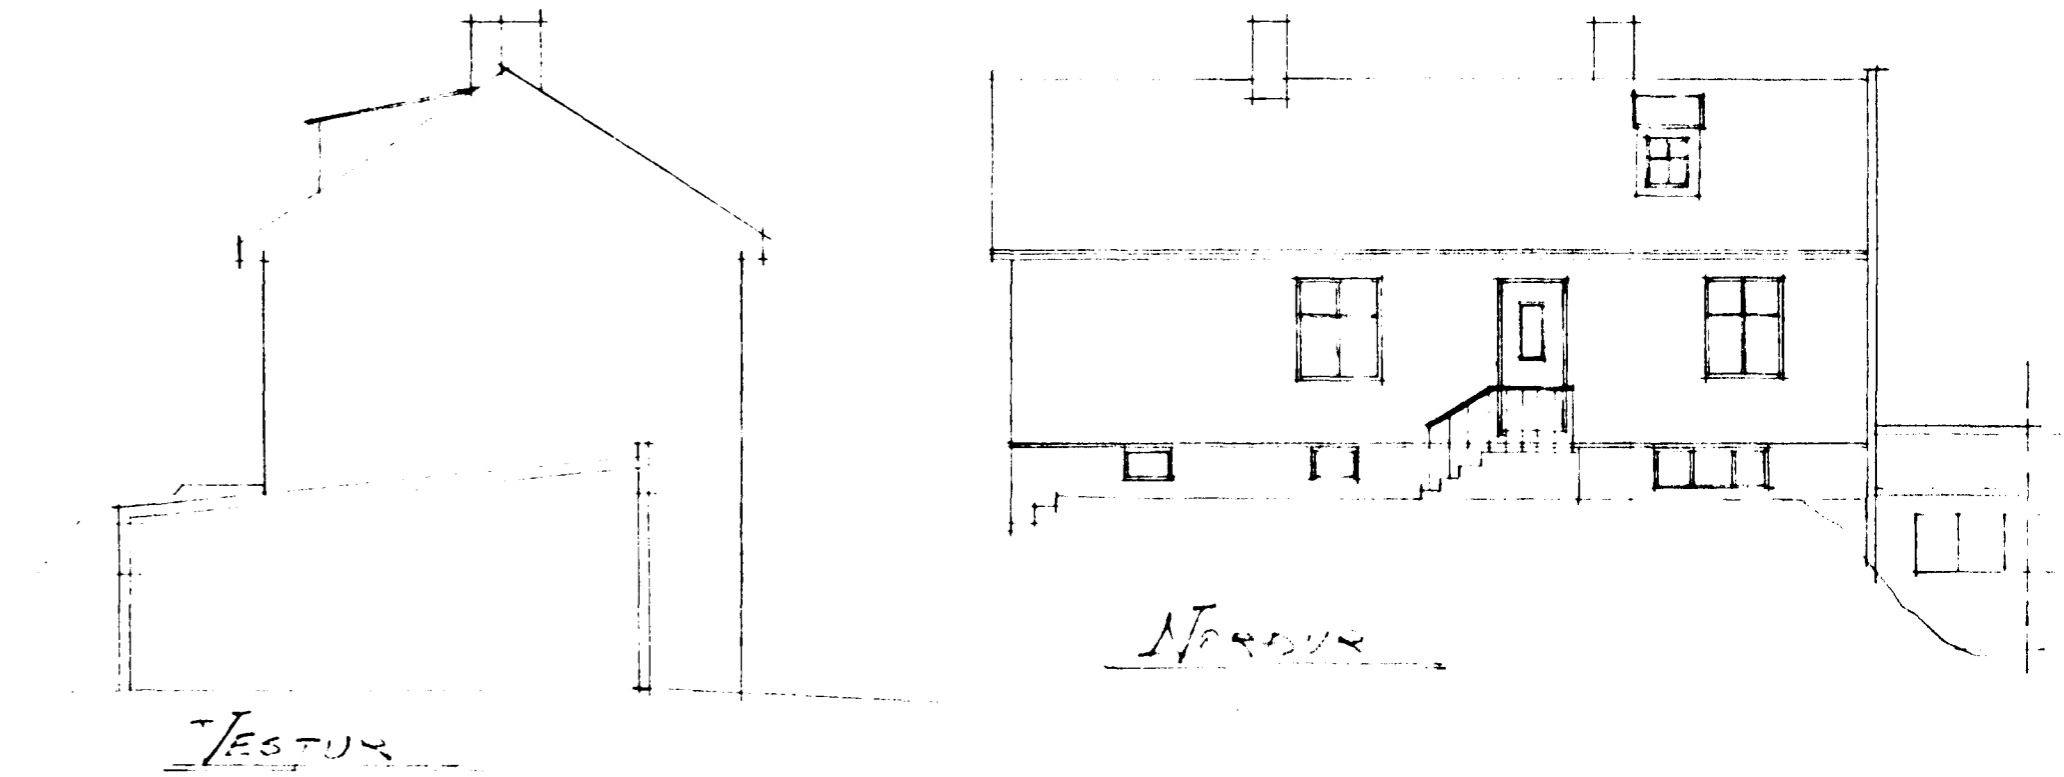


tifftopdf - www.rubissoftware.com - Demo Version

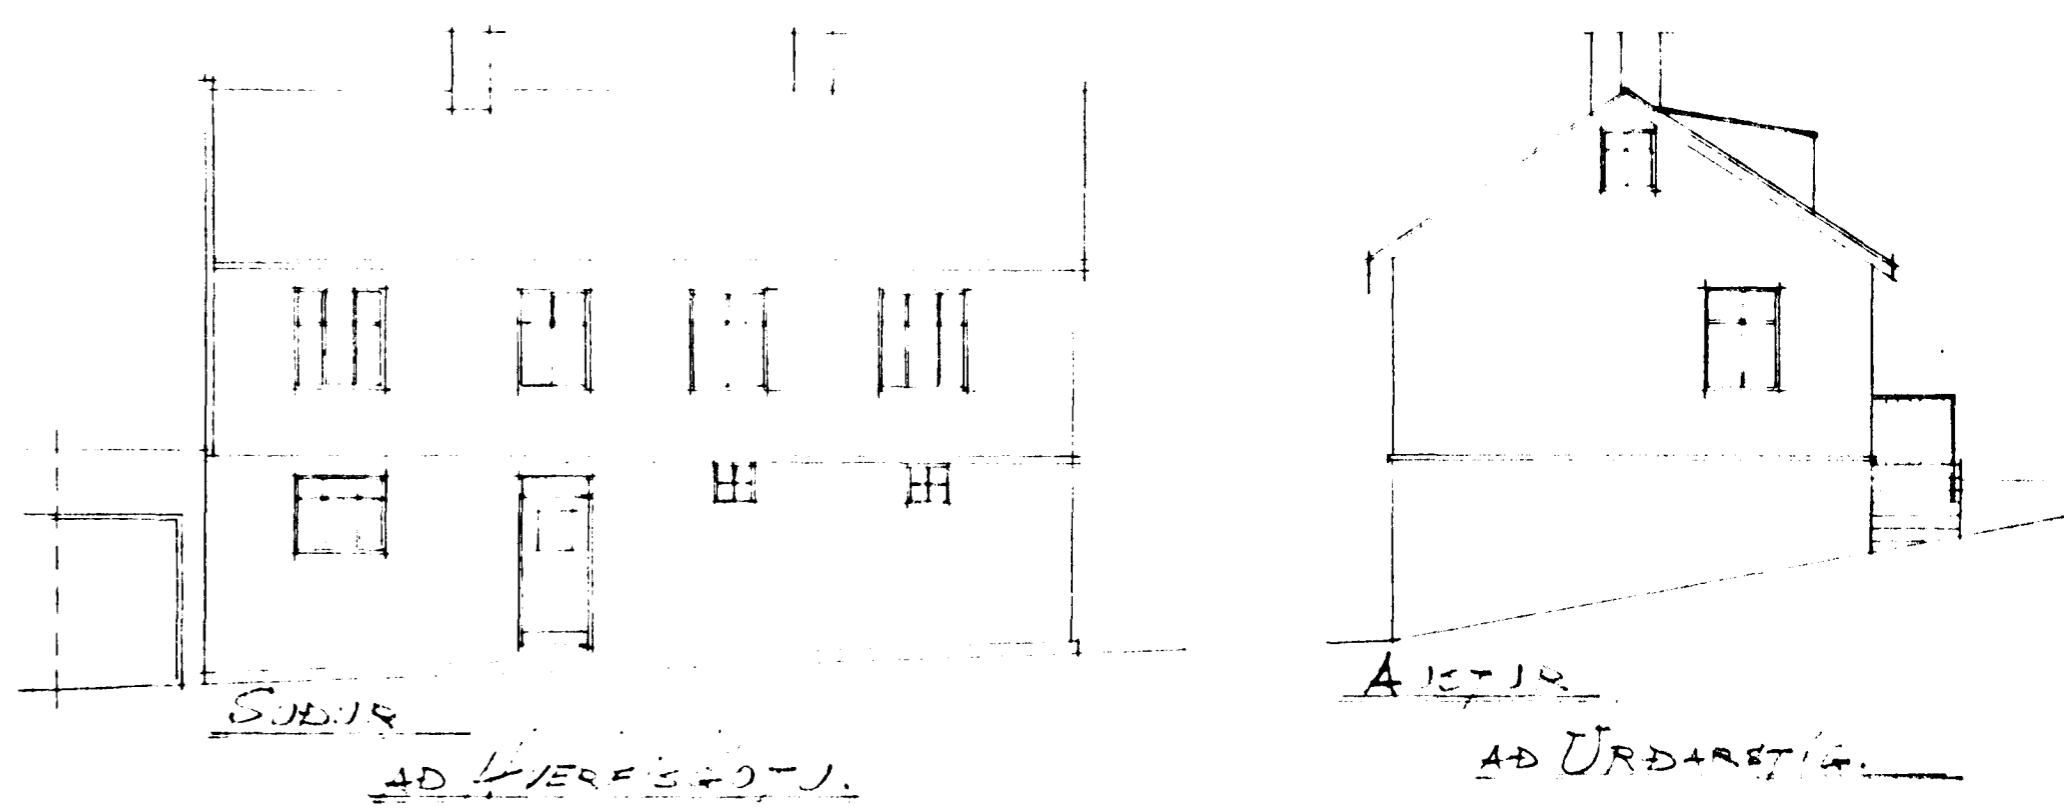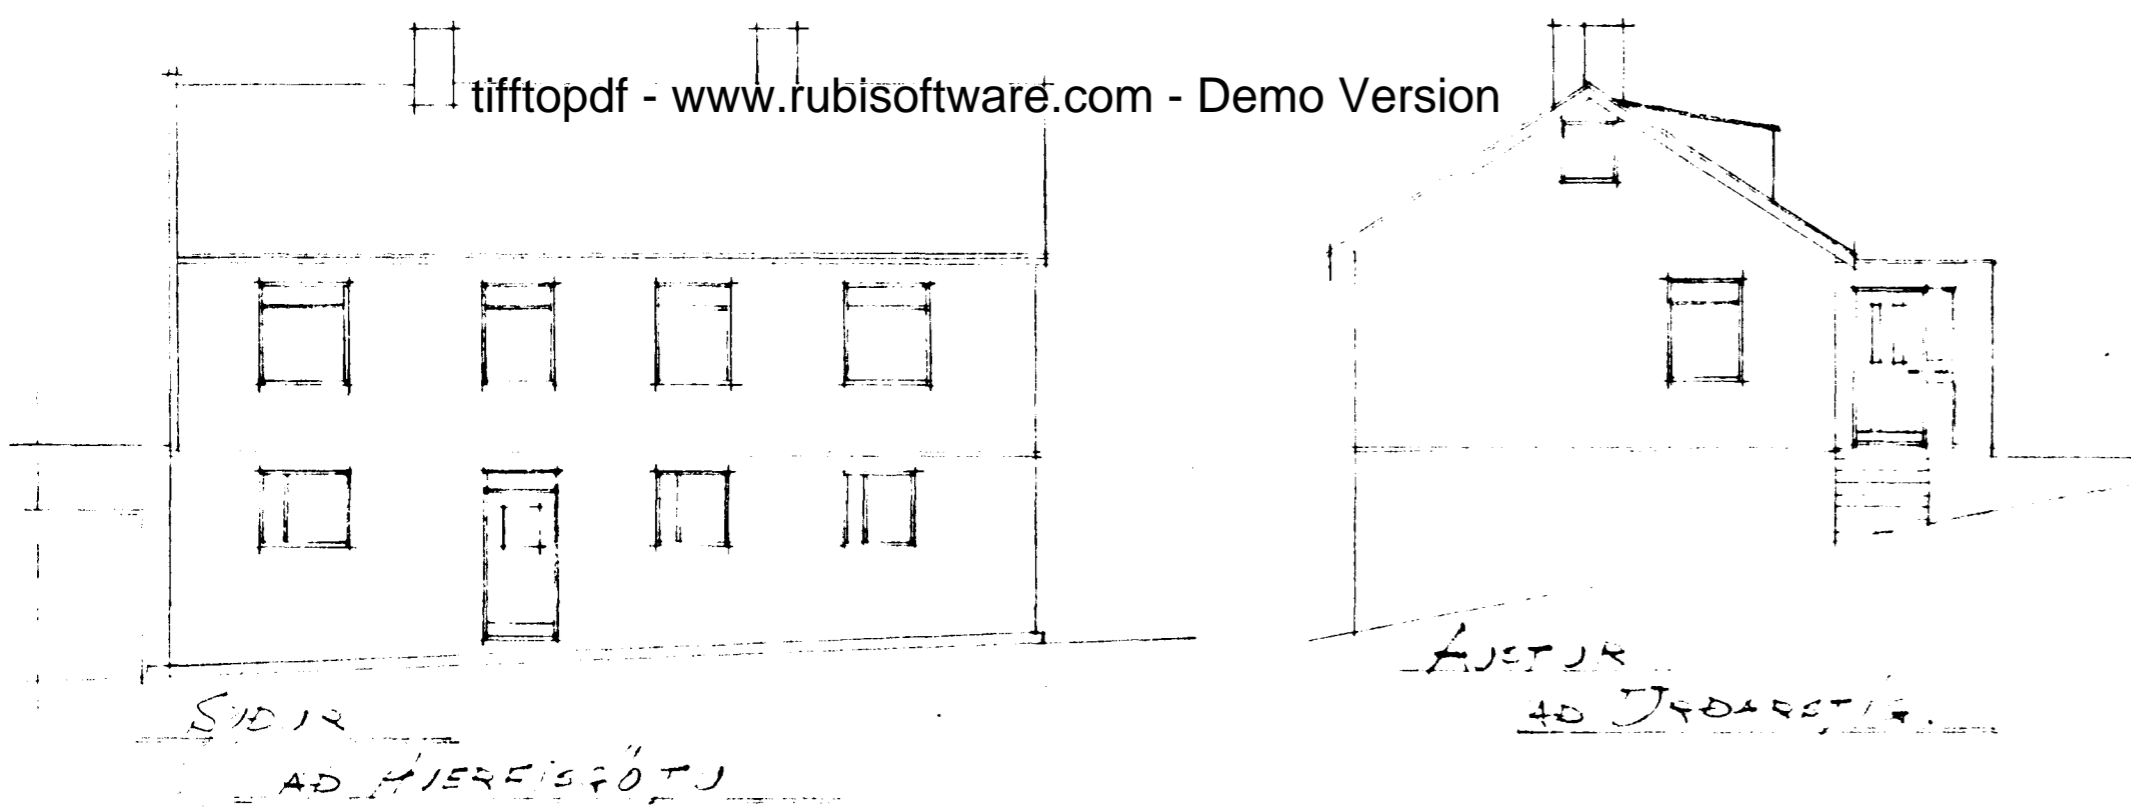

GRUNNMYNND  
MÁLSTAF 1:100

STAFMÁL 6.M<sup>2</sup> - 14.M<sup>2</sup>

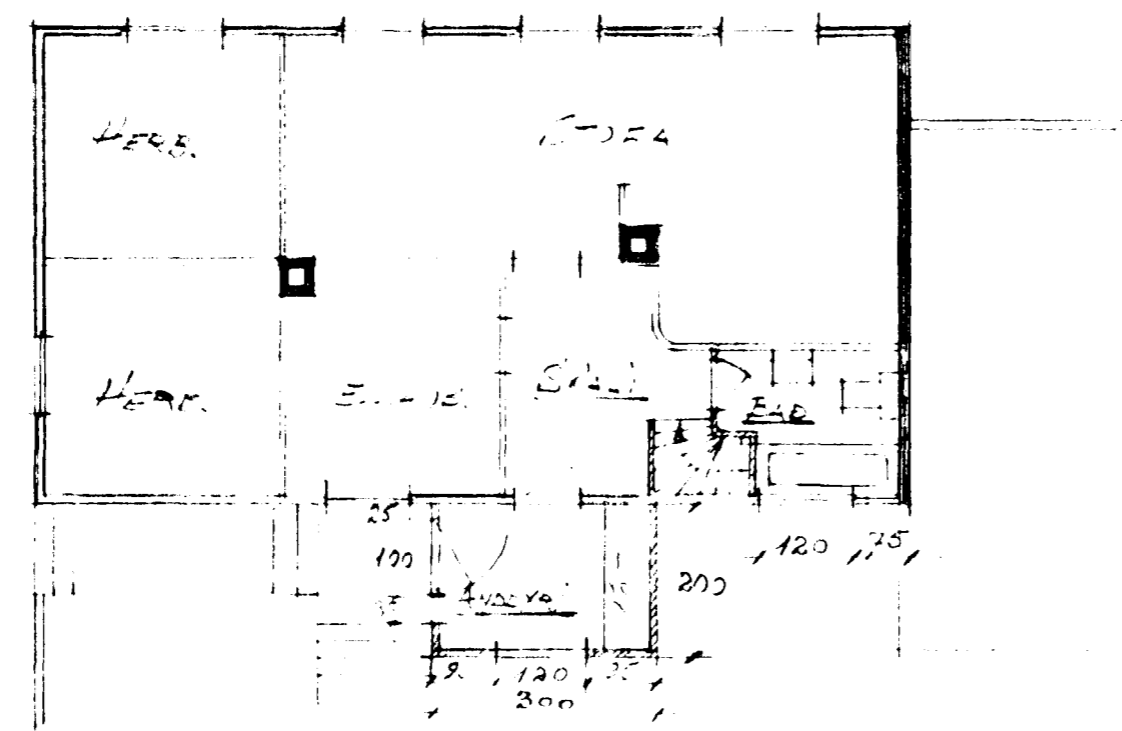

Hafnarfirði í febrúar 1965  
Baldur Þorjónsson  
TEKNIFRÆÐINGUR.