



Samþykkt á fundi bygginga-
nefndar þ. 13.10. 1987

BYGGINGAFULLTRÚINN
Í HAFNARFIRÐI


Einar Jónsson
Ráskilið: Gólfkoti verði í samræmi
við kúsi

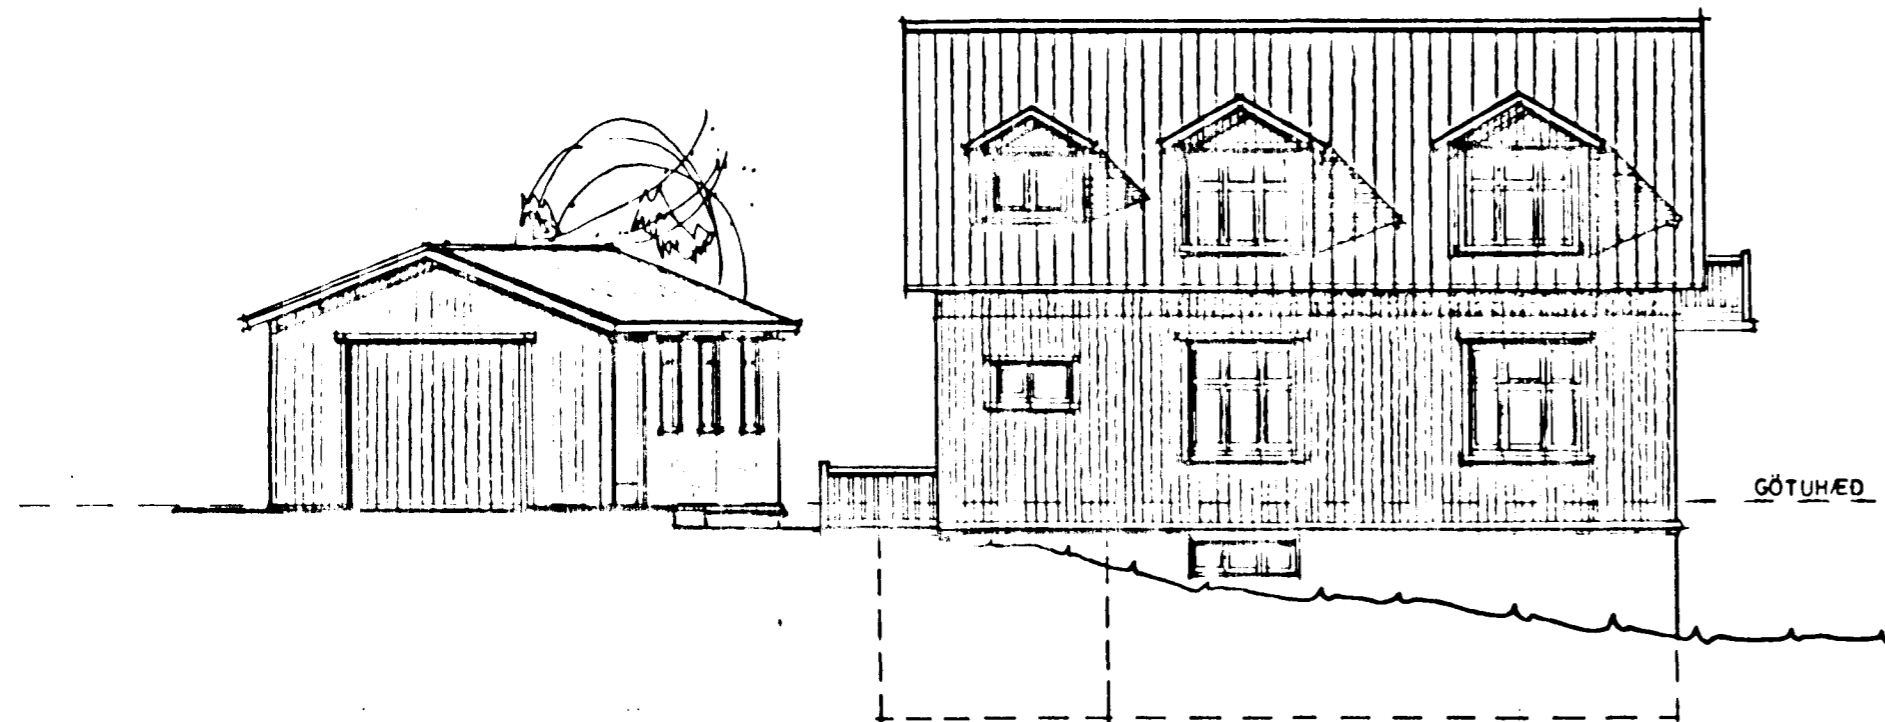

NORÐUR 1:100

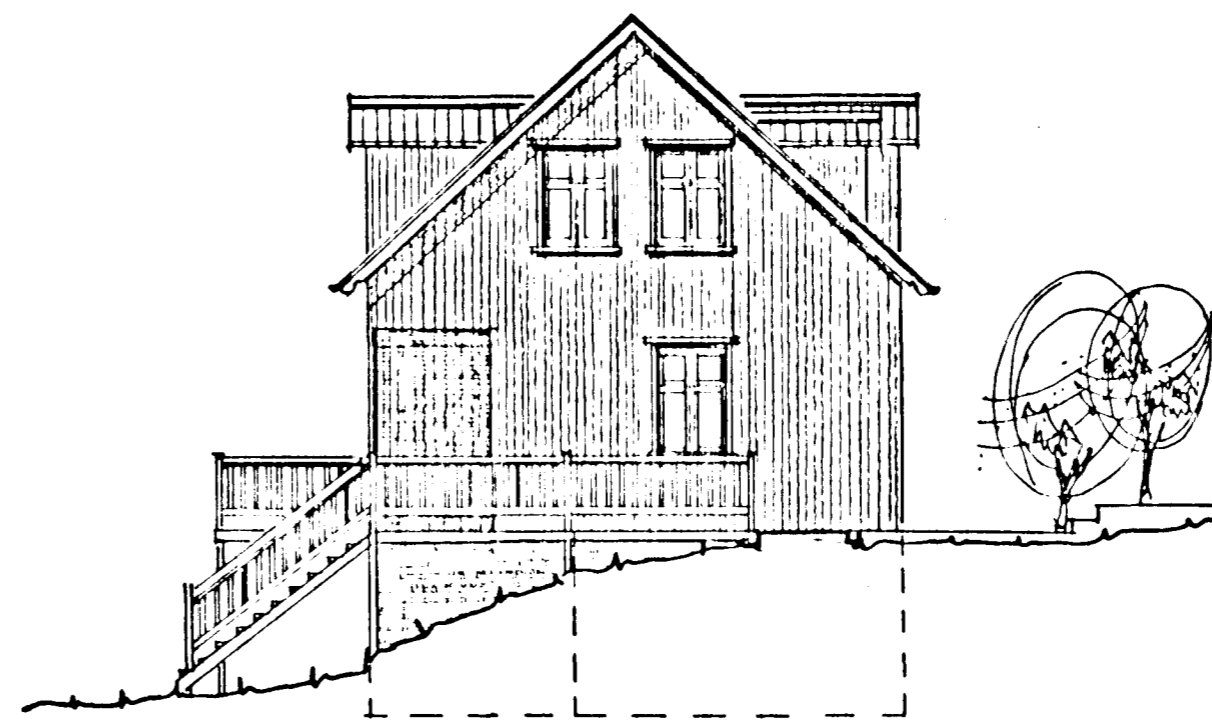


AUSTUR 1:100

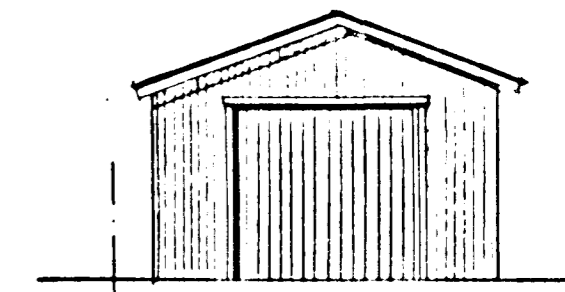


BÍLSKÚR - NORÐUR 1:100


tifftopdf - www.rubissoftware.com - Demo Version

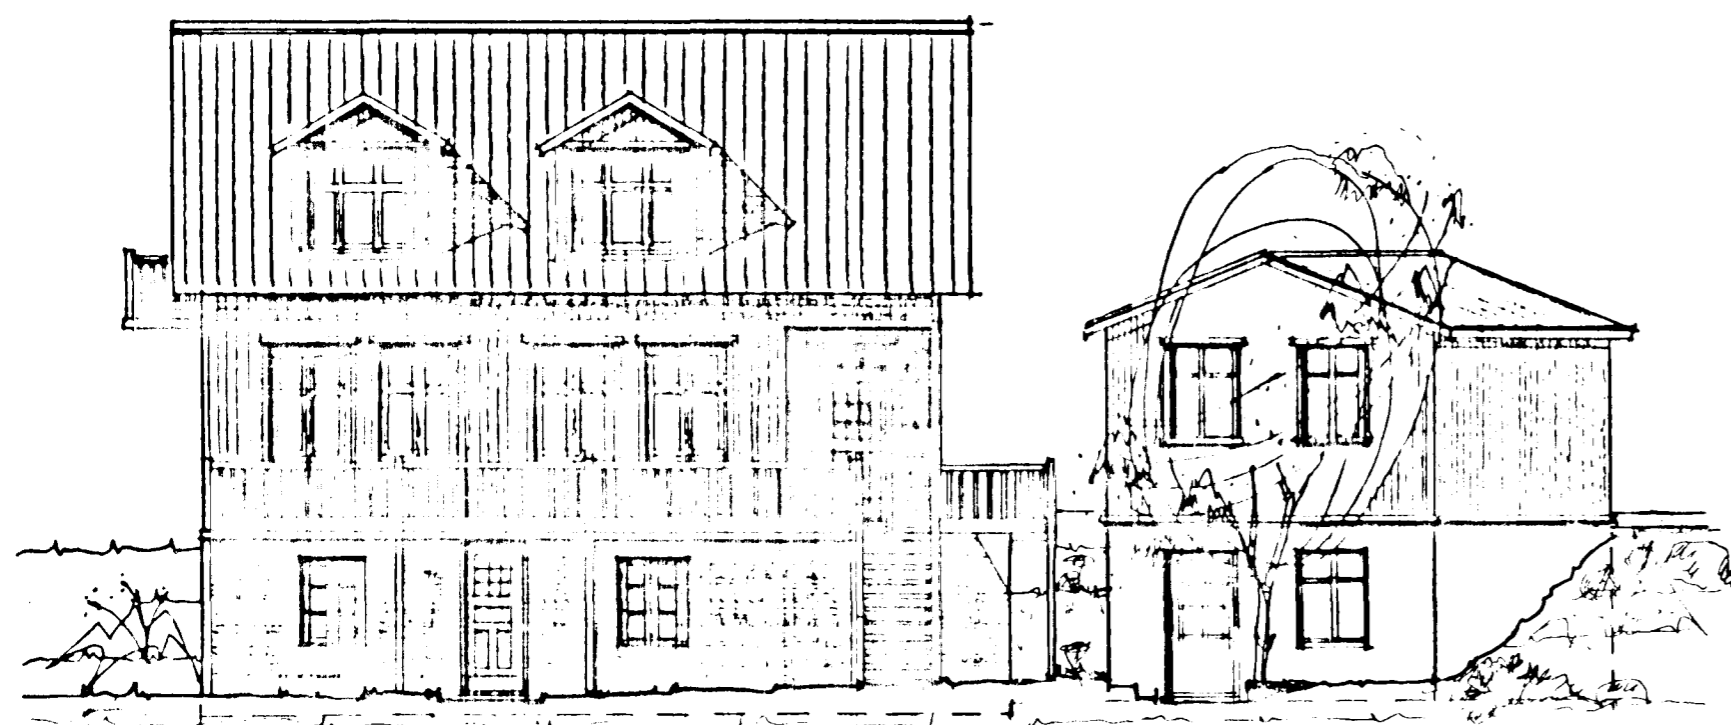

SUBUR 1:100

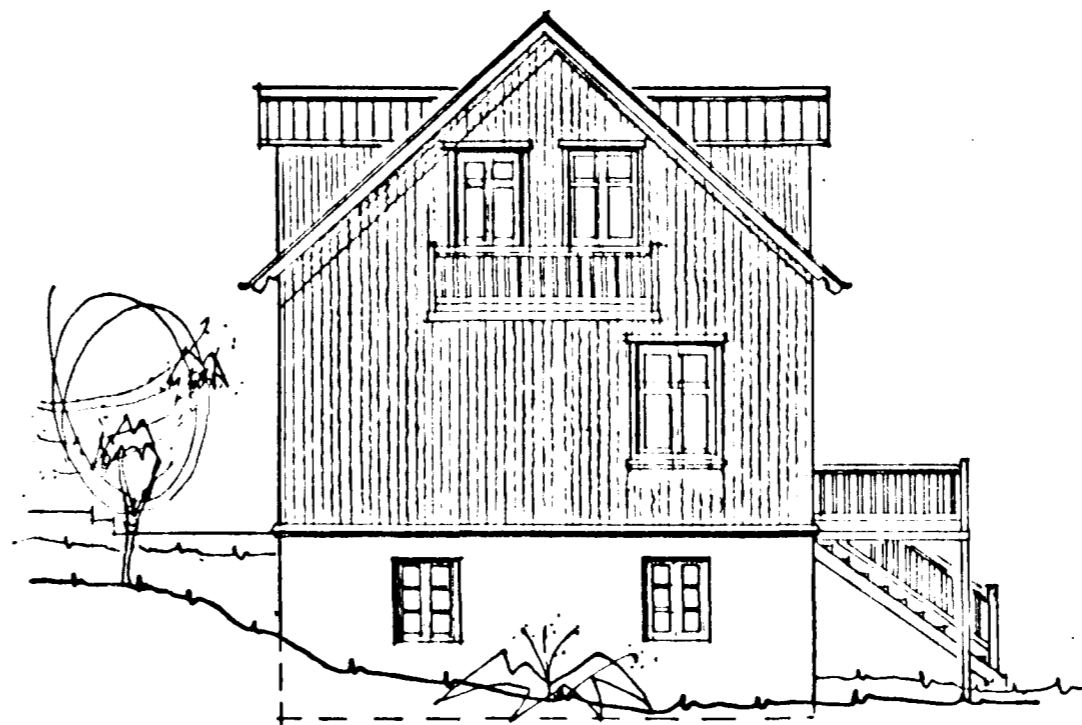

VESTUR 1:100

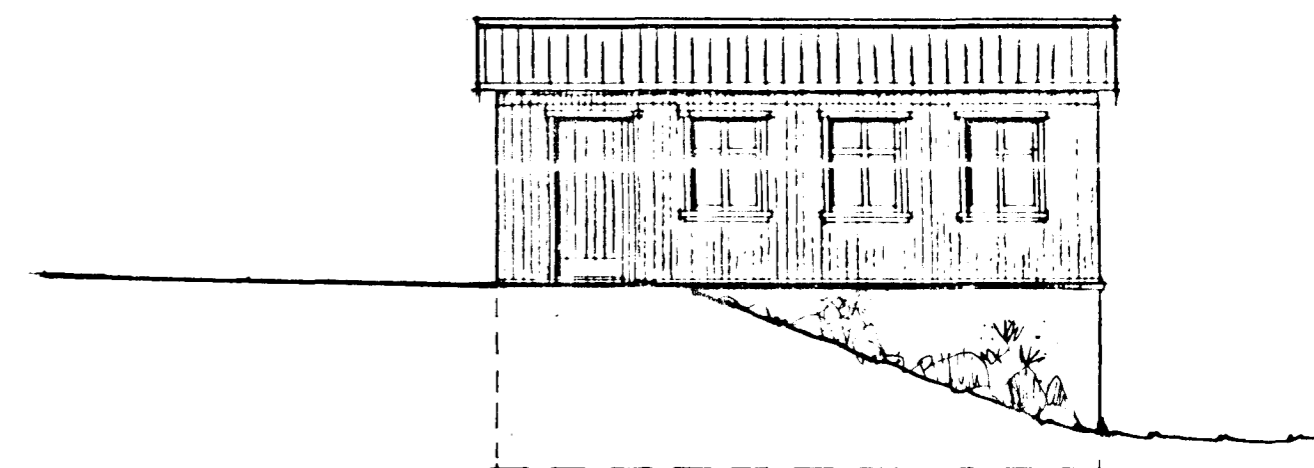


BÍLSKÚR - VESTUR 1:100

MÆNIR 3.40

VEGGHÆÐ 2.60

GÖLF 0.00

KJ GÖLF - 2.50

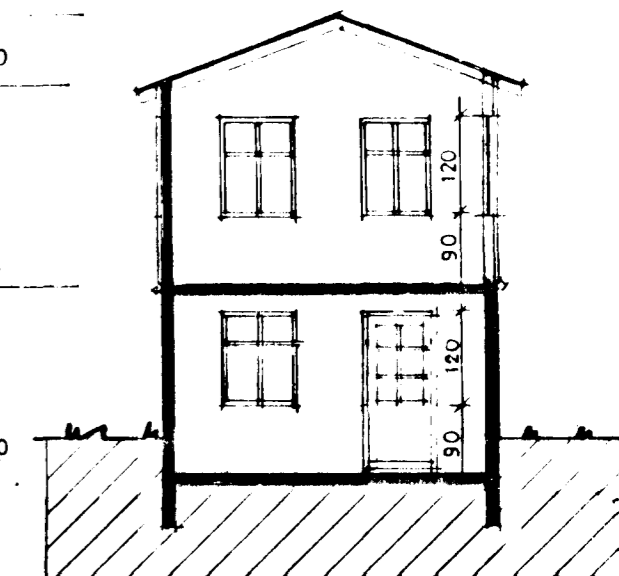

SNID Í BÍLSKÚR 1:100

BREYTT Í JÚLÍ 1987

TEIKNISTOFAN HRINGBRAUT 56, 220 HAFNARFIRÐI, S 54355
PALL V. BJARNASON, ARKITEKT, FAI

HVERFIGATA 8, HAFNARFIRÐI

ÚTLITSMYNDIR

Páll V. Bjarnason

137.01

DAGS	OKT 1987
KVARDI	1:100
HANNAÐ	P.V.B.
TEIKNAD	A.E.
YFIRSE	P.V.B.