


Modl. 2711 2011
Stofa

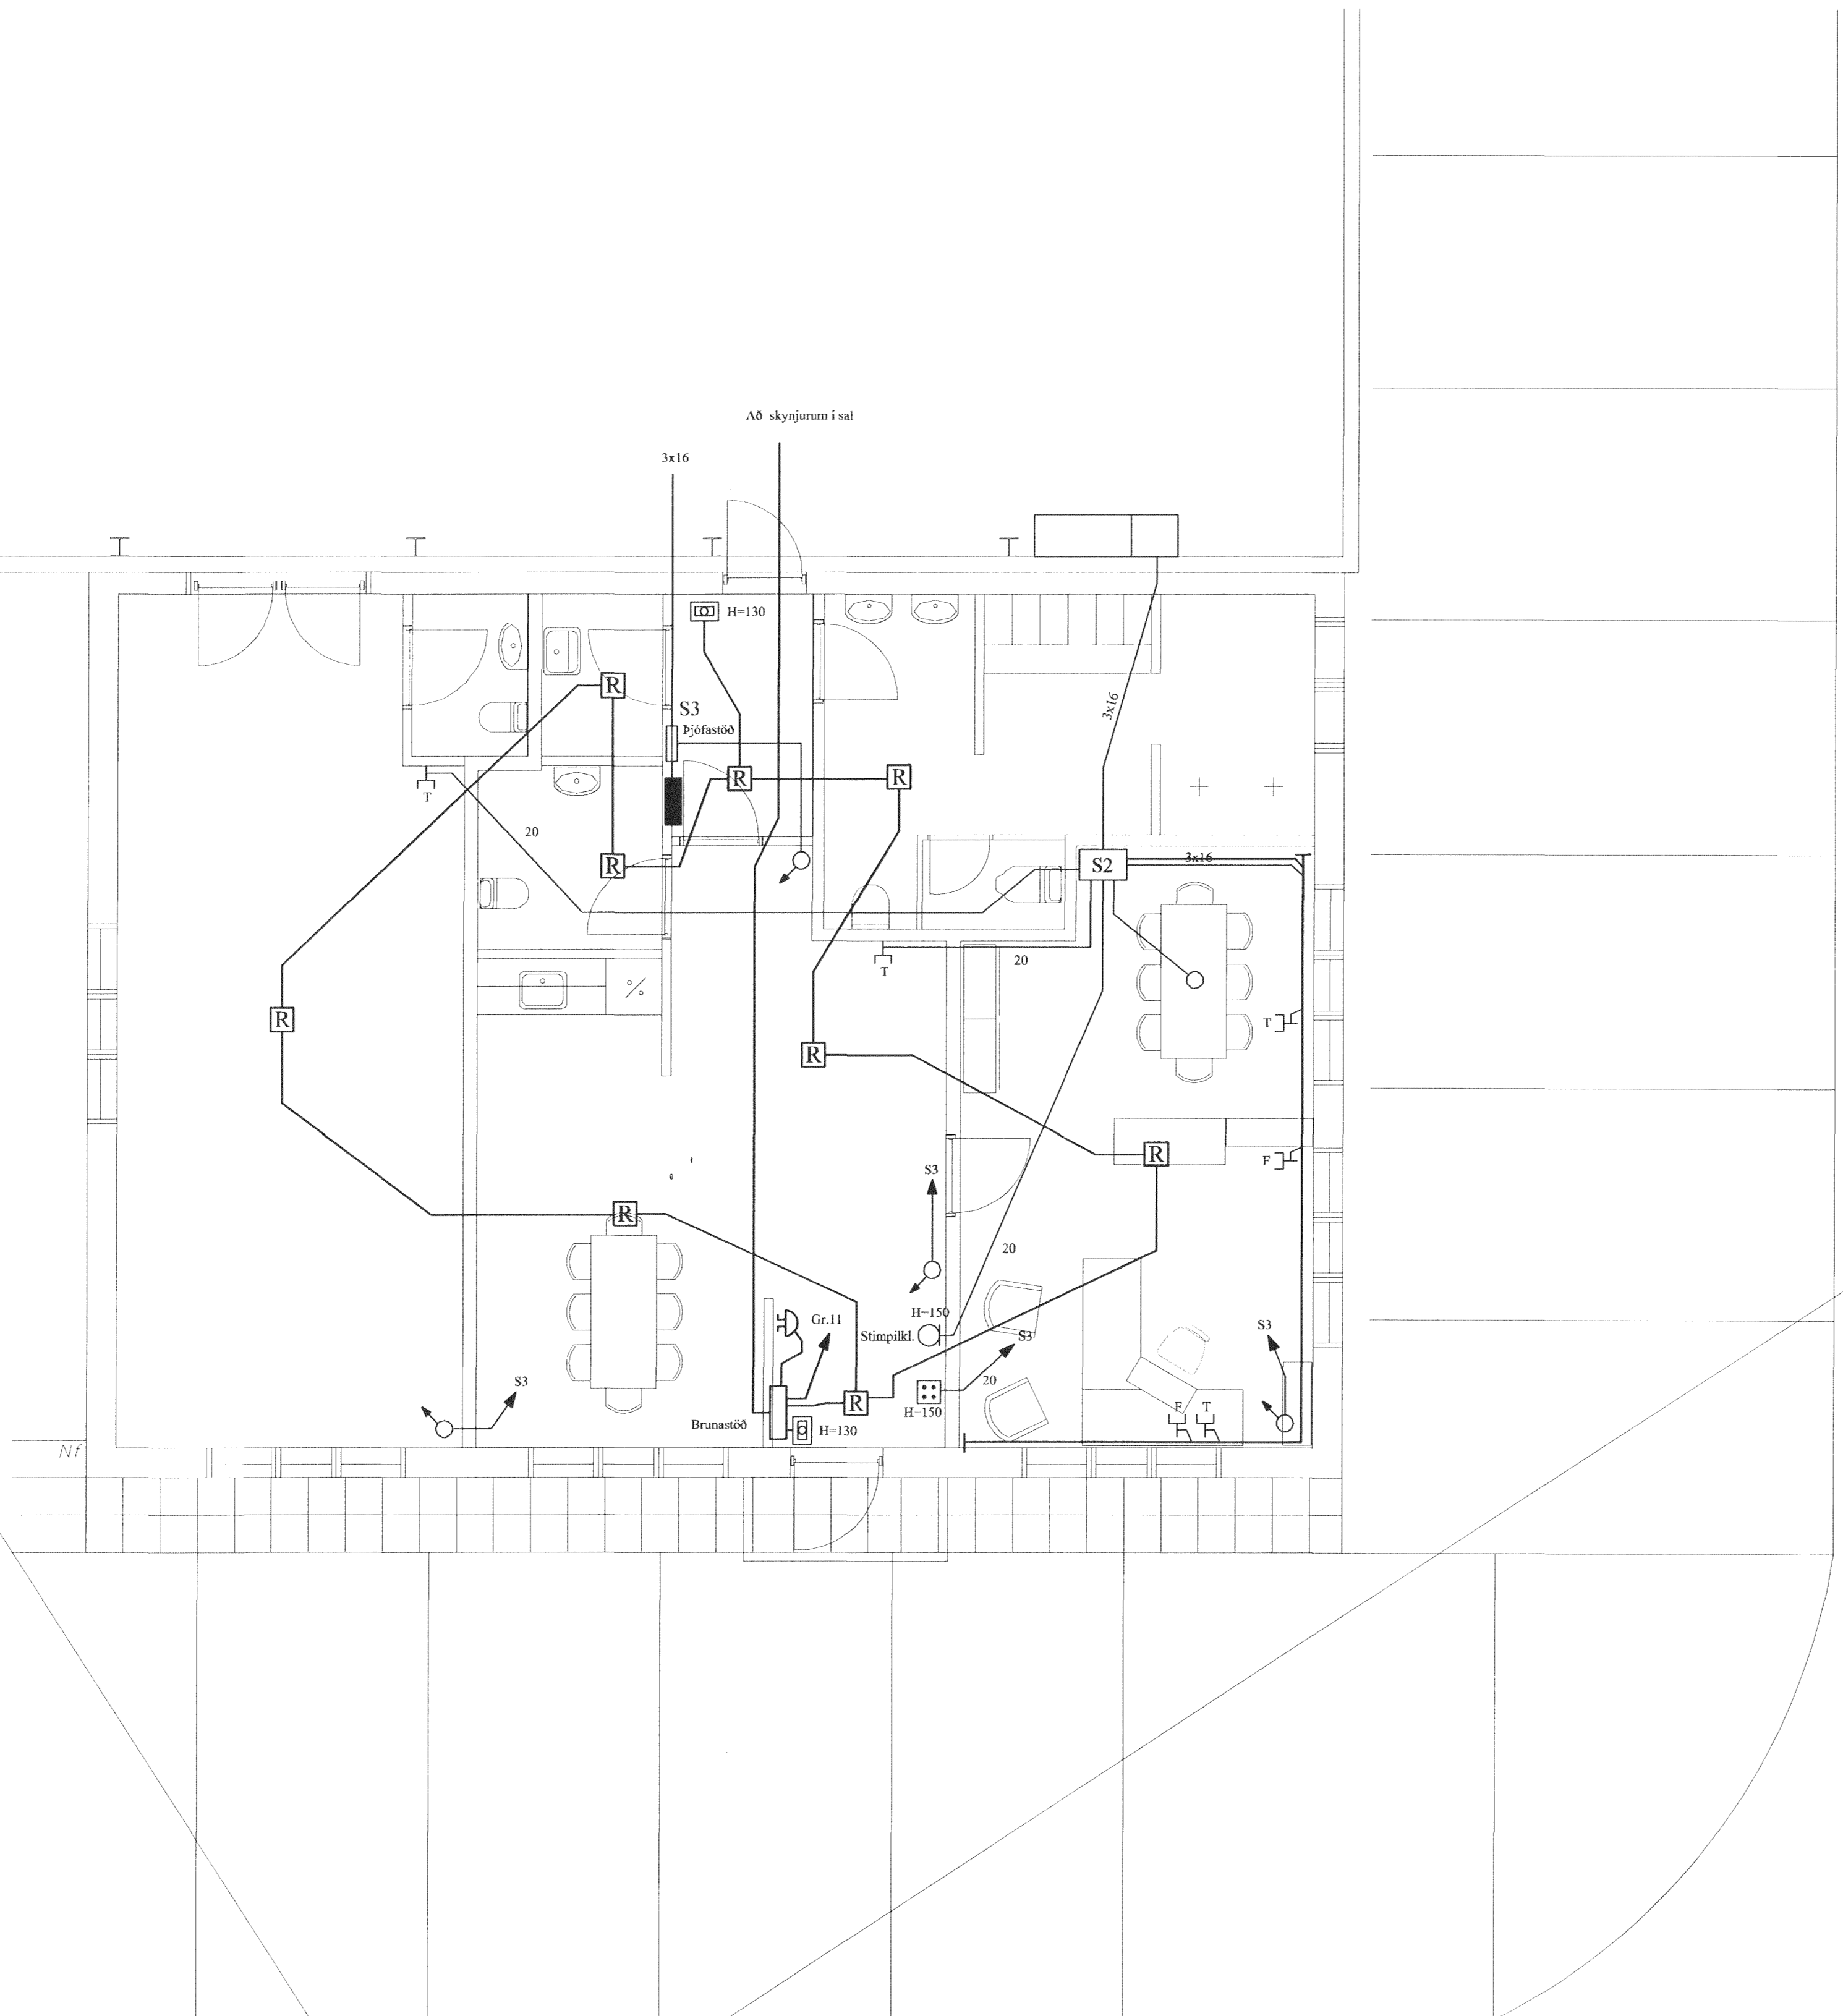

SKÝRINGAR

LAGNIR ERU HULDAR 16mm PLASTPÍPUR OG TAUGAR 3x1,5.
 HÆÐ Á ROFUM SÉ 107 sm.
 TENGLAR VÍÐ ROFA SÉU Í SÓMU HÆÐ OG ROFAR.
 HÆÐ Á TENGLUM SÉ 20sm.
 HÆÐ Á VEGGLJÓSUM YFIR VÖSKUM SÉ 210sm.
 MÁLSTRAUMUR ROFA SÉ 10A, EN TENGLA 16A.

L = SJÓNVARP, F = BÆJARSÍMI, T = HITANEMAR F. GÓLFHITA H=160sm
 H = HÁTALARADÓSIR H=20sm, DS = DYRASÍMI H=130sm

- [R] REYKSKYNJARI jóniskur
- [R] REYKSKYNJARI optiskur
- → HREYFISKYNJARI ÞÓFAVARNARKERFIS H=V/LOFT

Strendingur óaf.
Hammillur Sjúrður
 Áritun aðalhönnuðar

B	11-01-10	REYNDARTEIKNING	T.S.	T.S.	220146-2439	MKV: 1:50 TEIKNR: 3 Síðasta nr.: TSK: 3 AF: 3 GYMSLUNG: B
A	05-12-10	HEIMTAUGAR- OG FULLNADARTEIKNING	T.S.	T.S.	220146-2439	
ÚTU	DAUS		TEIKN.	HANNAÐ	SAMÞYKKT	KENNTALA

ÍSHELLA 2 HAFNARFIRÐI
VÍÐBYGGING - SMÁSPENNUKERFI

TERA S / P
 RAUFMAGNSVERKFRÆÐISTOFA
 SÍM: 5687888
 TRAUUSTI SVENNDÓMSSON RAUFMAGNSSTJÓRN SÍM: 5687399