


Mbl. 27/11
Handwritten signature


Að lóðarmörkum

110 mm plastp. + 32 mm svæðislýsing


2x50 mm plastp. sími og sjónvarp

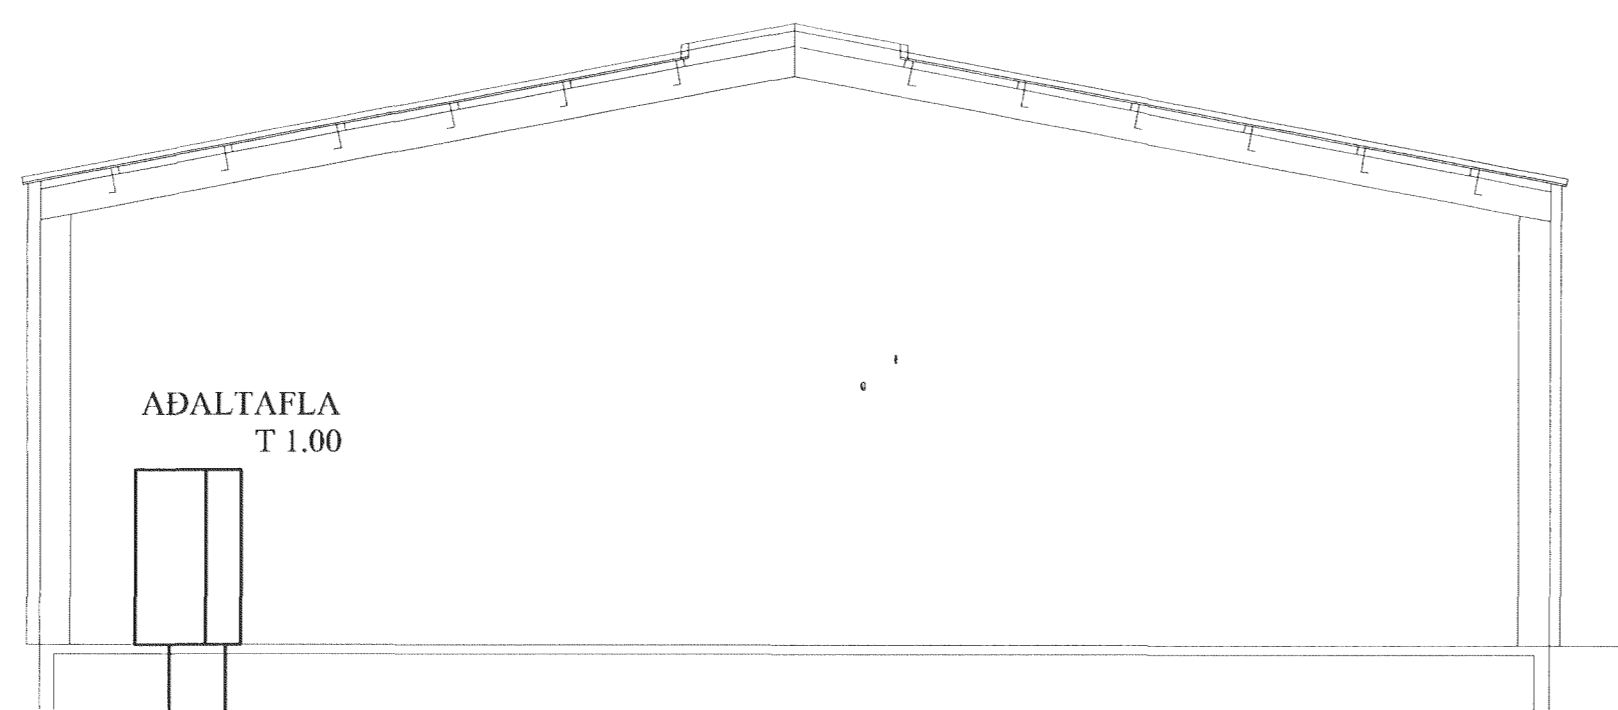

SNIÐ Í INNTAK M. 1:100

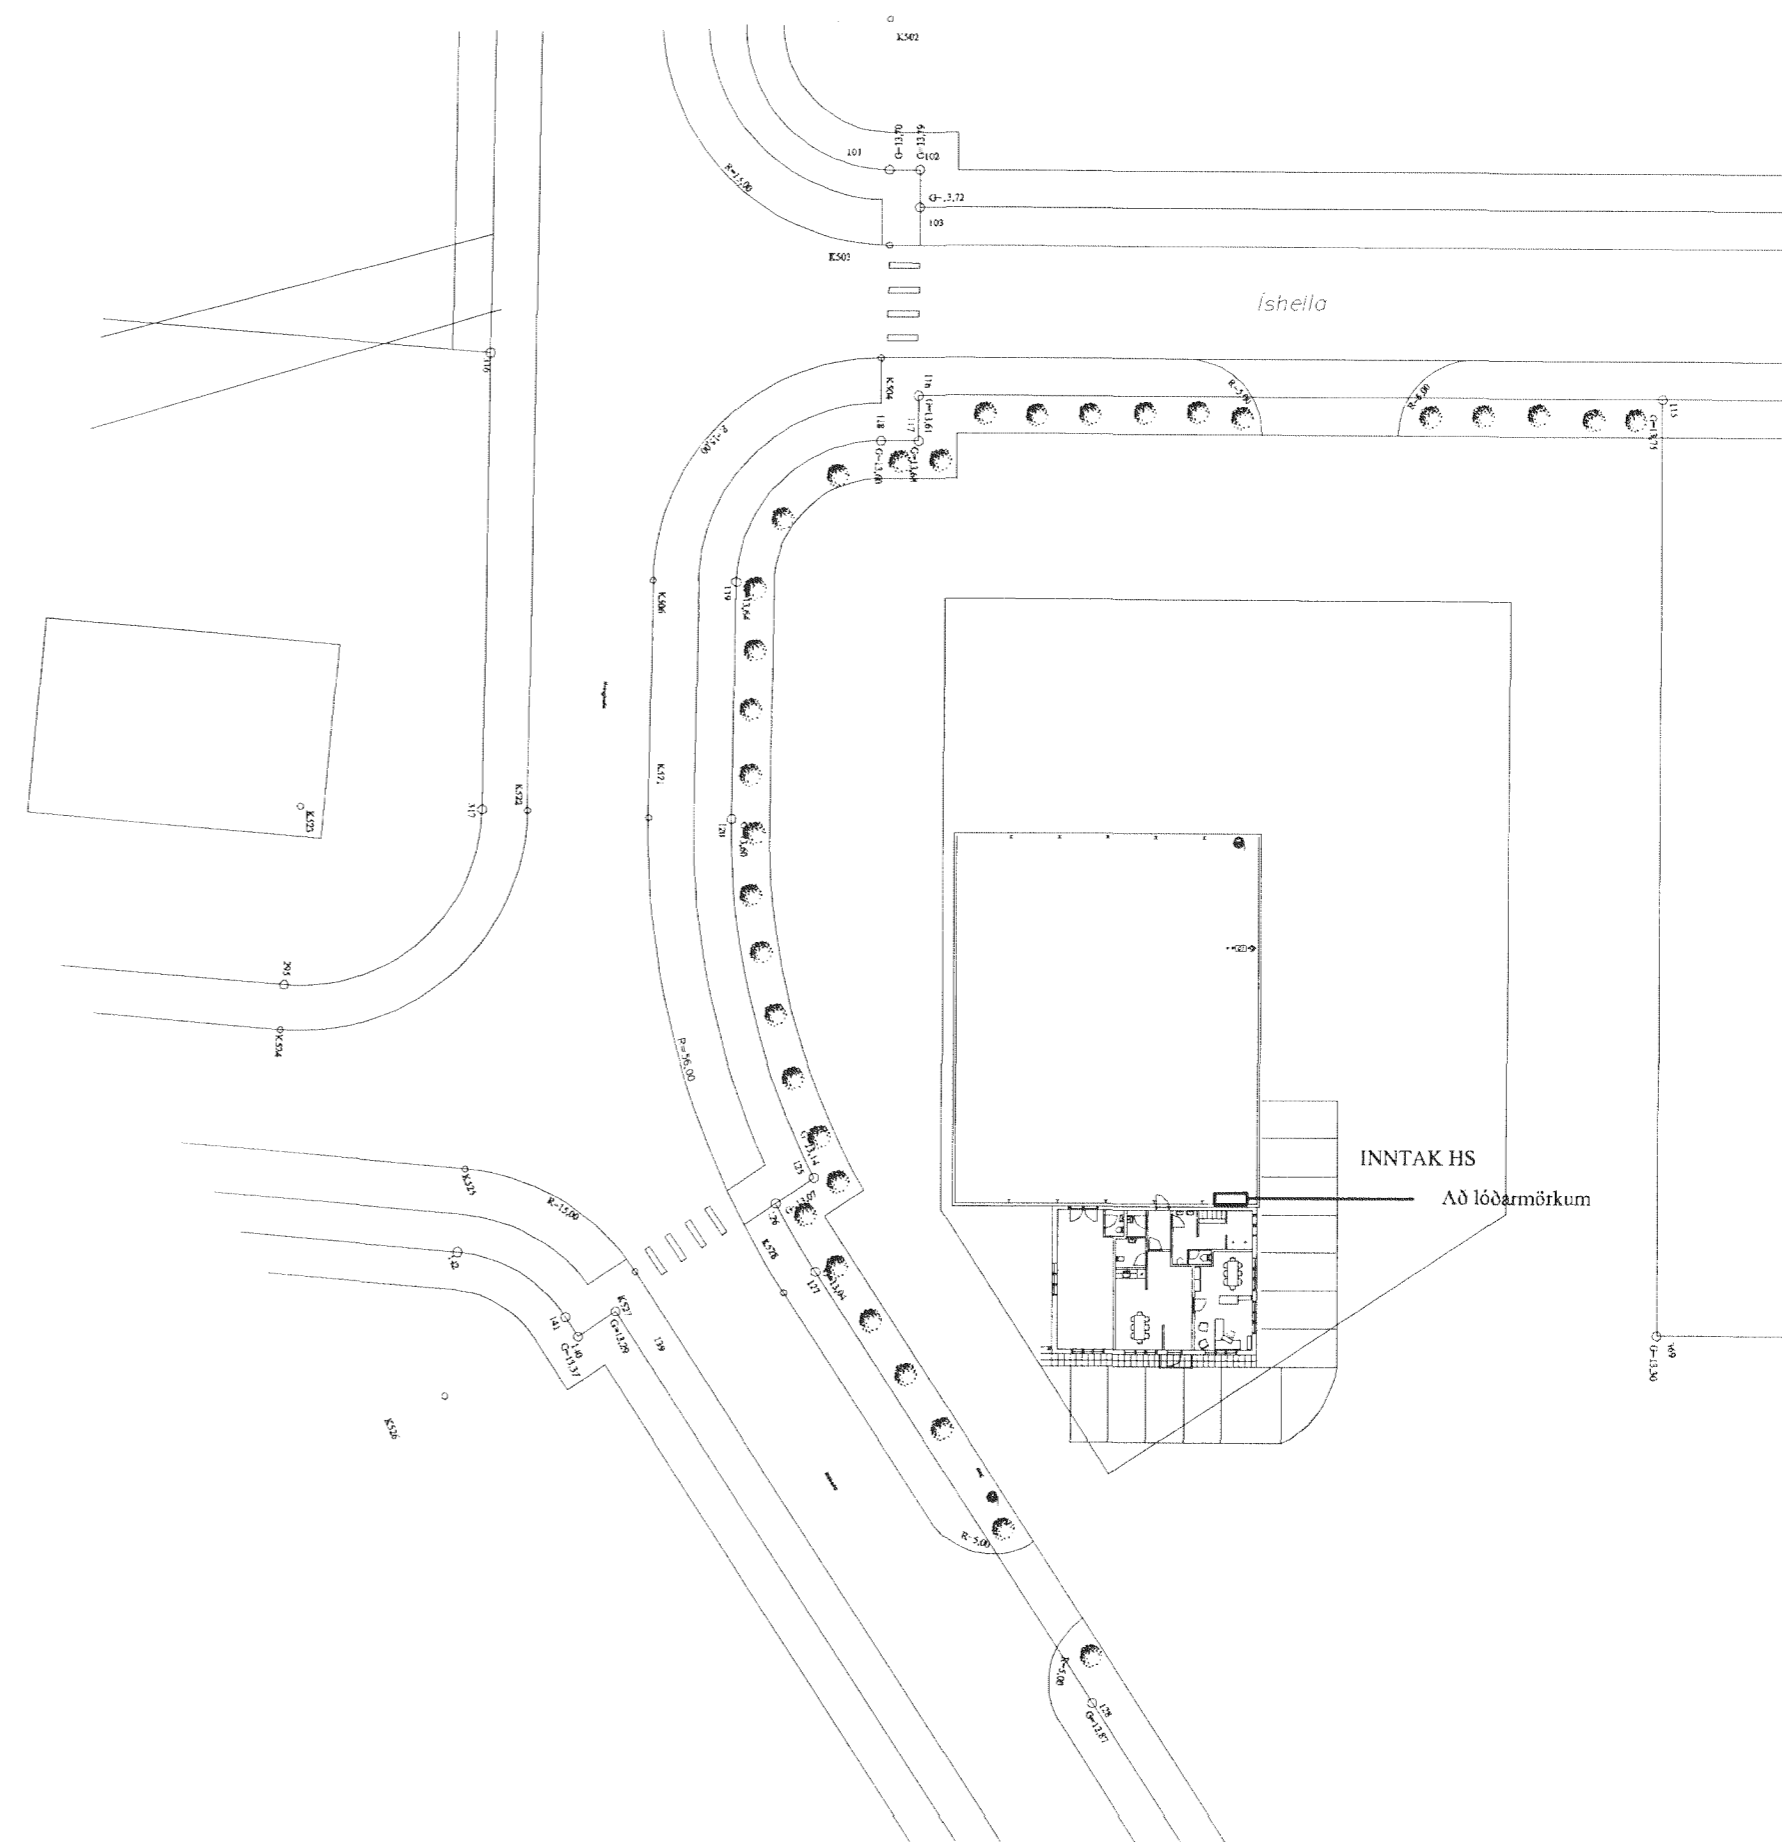

AFSTÖÐUMYND M. 1:500

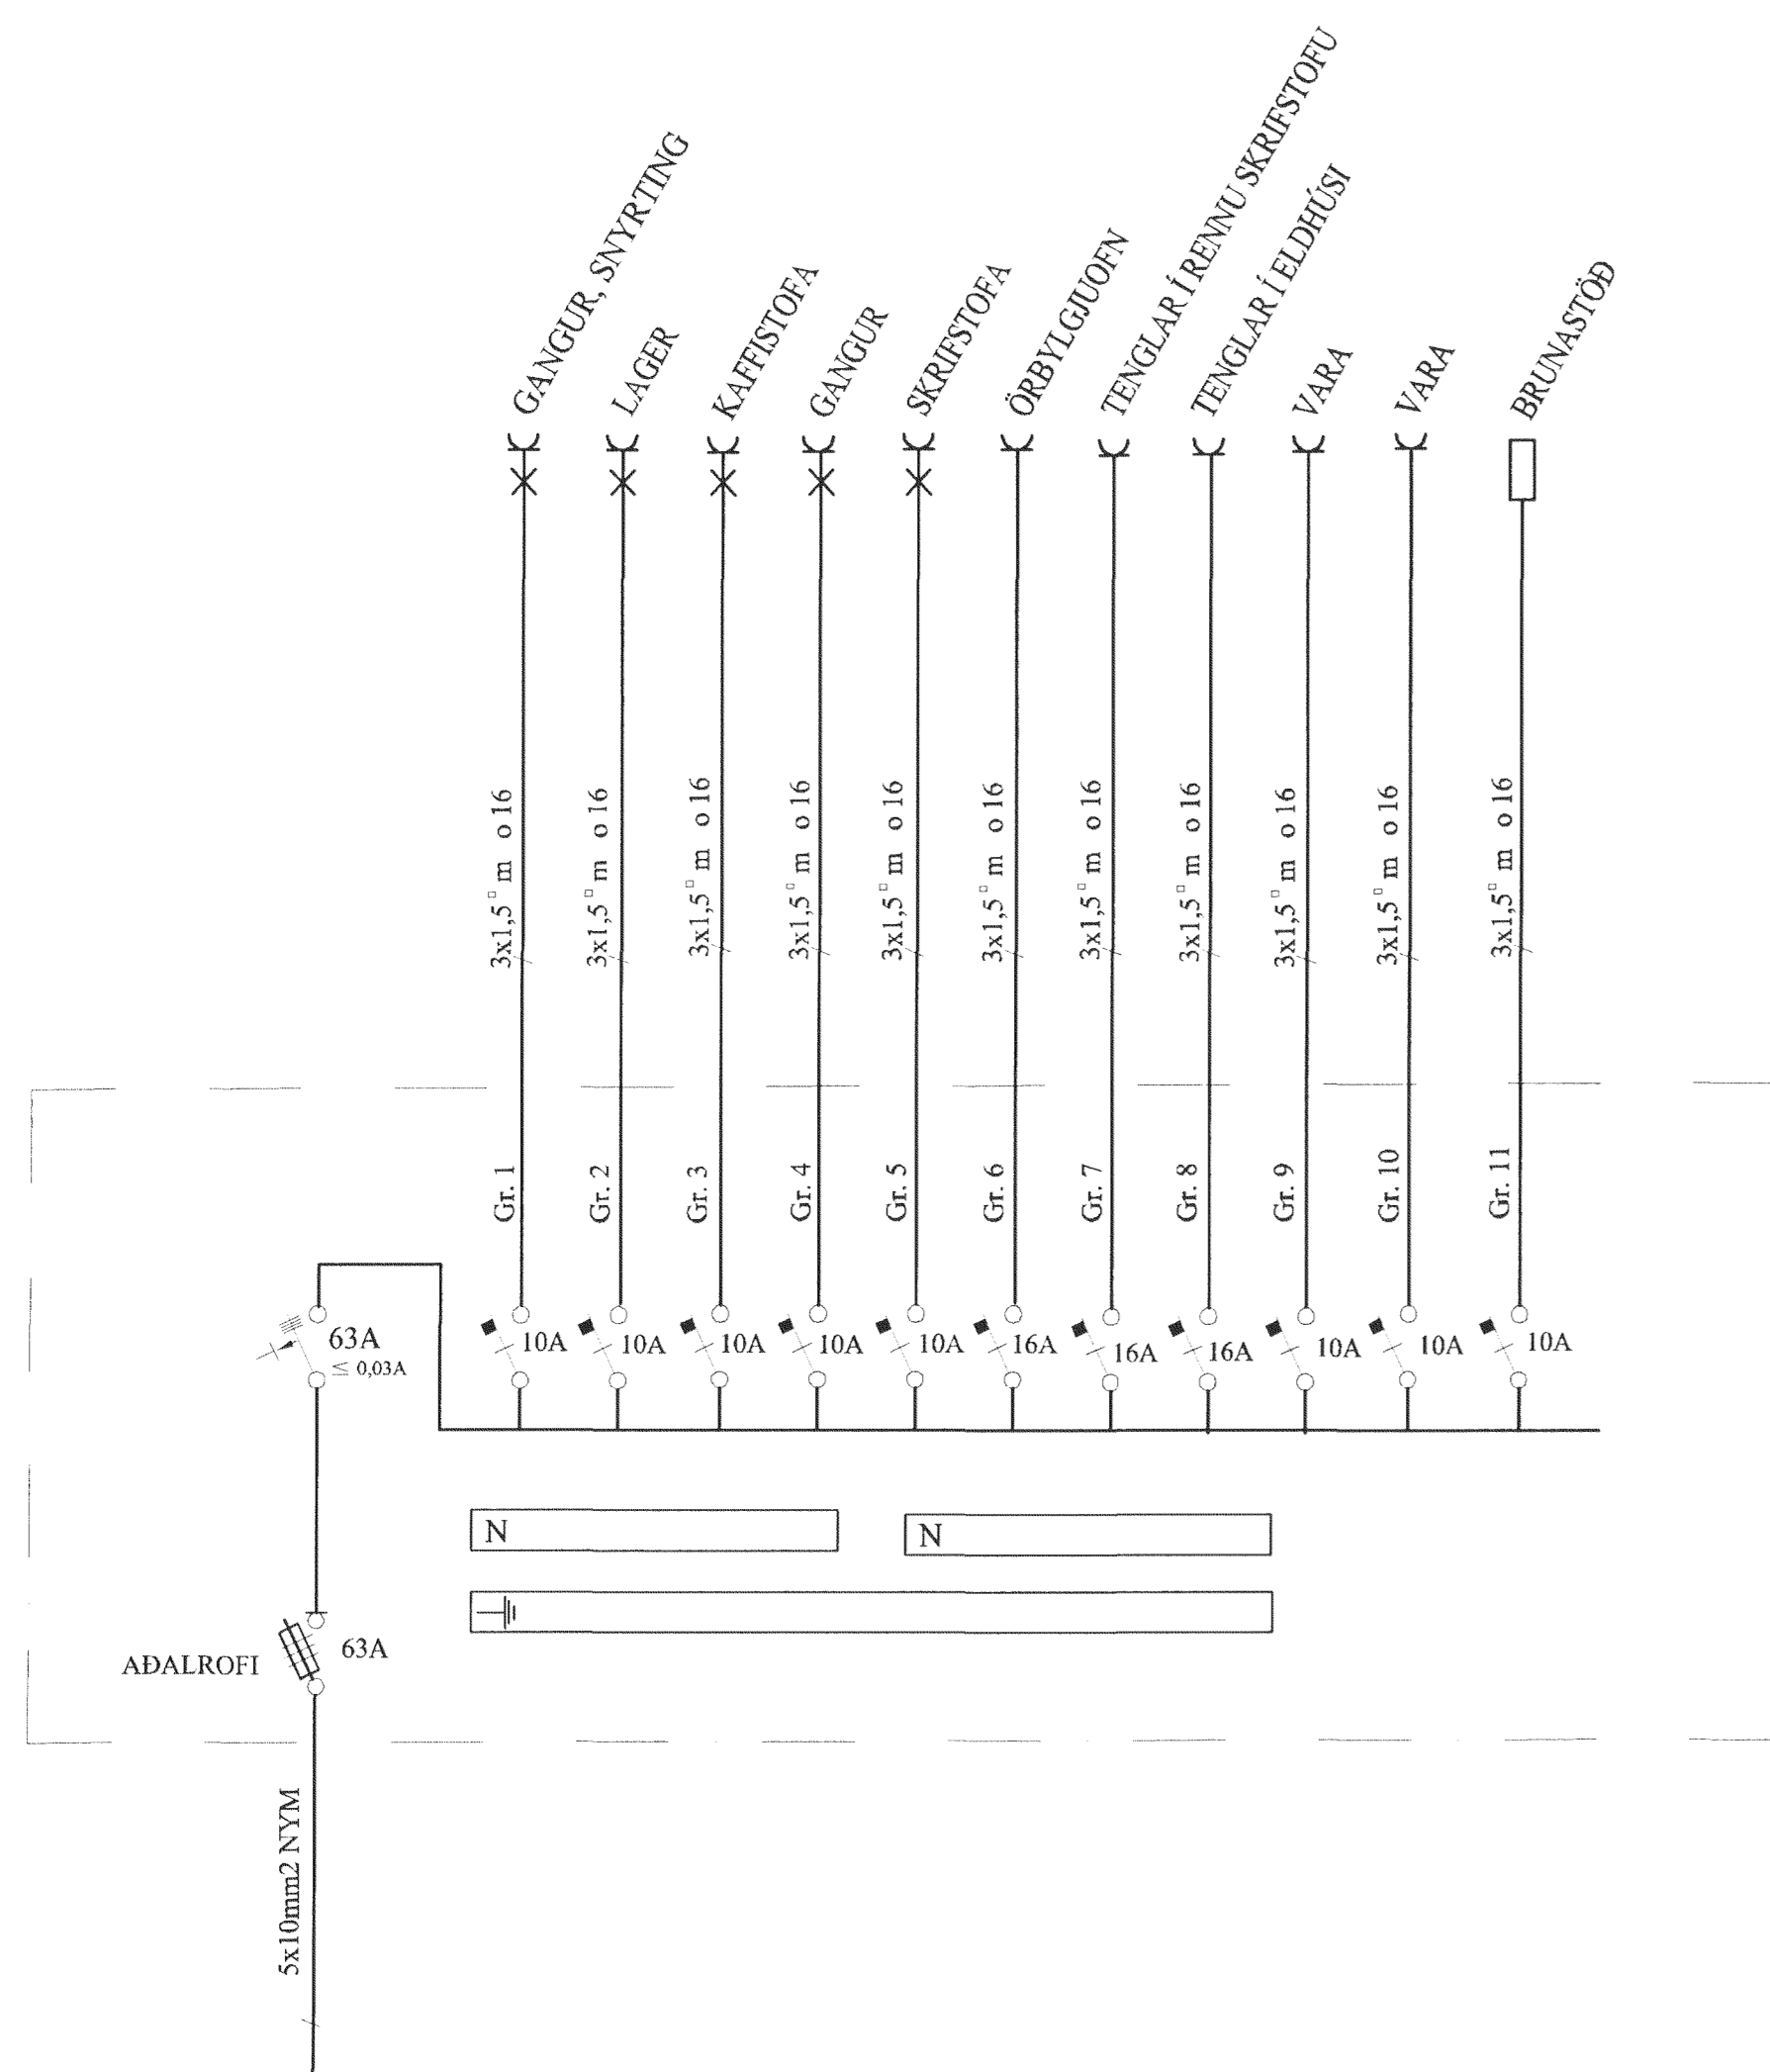

SKÝRINGAR

LAGNIR ERU HULDAR 16mm PLASTPÍPUR OG TAUGAR 3x1,5.
 HÆÐ Á ROFUM SÉ 107 sm.
 TENGLAR VIÐ ROFA SÉU Í SÖMU HÆÐ OG ROFAR.
 HÆÐ Á TENGLUM SÉ 20sm.
 HÆÐ Á VEGGLJÓSUM YFIR VÖSKUM SÉ 210sm.
 MÁLSTRAUMUR ROFA SÉ 10A, EN TENGLA 16A.

NEMA ANNARS SÉ GETID

L = SJÓNVARP, F = BÆJARSÍMI, T = HITANEMAR F. GÓLFHITA H=160sm
 H = HÁTALARADÓSIR H=20sm, DS = DYRASÍMI H=130sm

[R] REYKSKYNJARI jóniskur

[R] REYKSKYNJARI optiskur

[O] IRREYFISKYNJARI ÞJÓFAVARNARKERFIS II-V/LOFT

Strendingur ehf.

Handwritten signature

Áritun aðalhönnuðar

B	11-01-10	REYNDARTEIKNING	T.S.	T.S.	220146-2439	ÍSHELLA 2 HAFNARFIRDI AFSTAÐA, SNIÐ OG EINLÍNUMYND	SKV. 1:100, 1:500
A	05-12-20	HEIMTAUGAR- OG FULLNADARTEIKNING	T.S.	T.S.	220146-2439		TEKNSR. I
						TNR. 1 AF 3	GTG. B