

GRUNNMYND EFRI HÆÐAR



GRUNNMYND JARÐHÆÐ

GRUNNMYND EFRI HÆÐAR



Samþykkt & fundi-
byggingaefndar-þann
02 FEB. 1996

Byggingafultrúinn í Hafnarfirði
F.h. Kristján Þórarinnsson

Samþykkt þann
Björgunarp 02 FEB. 1996

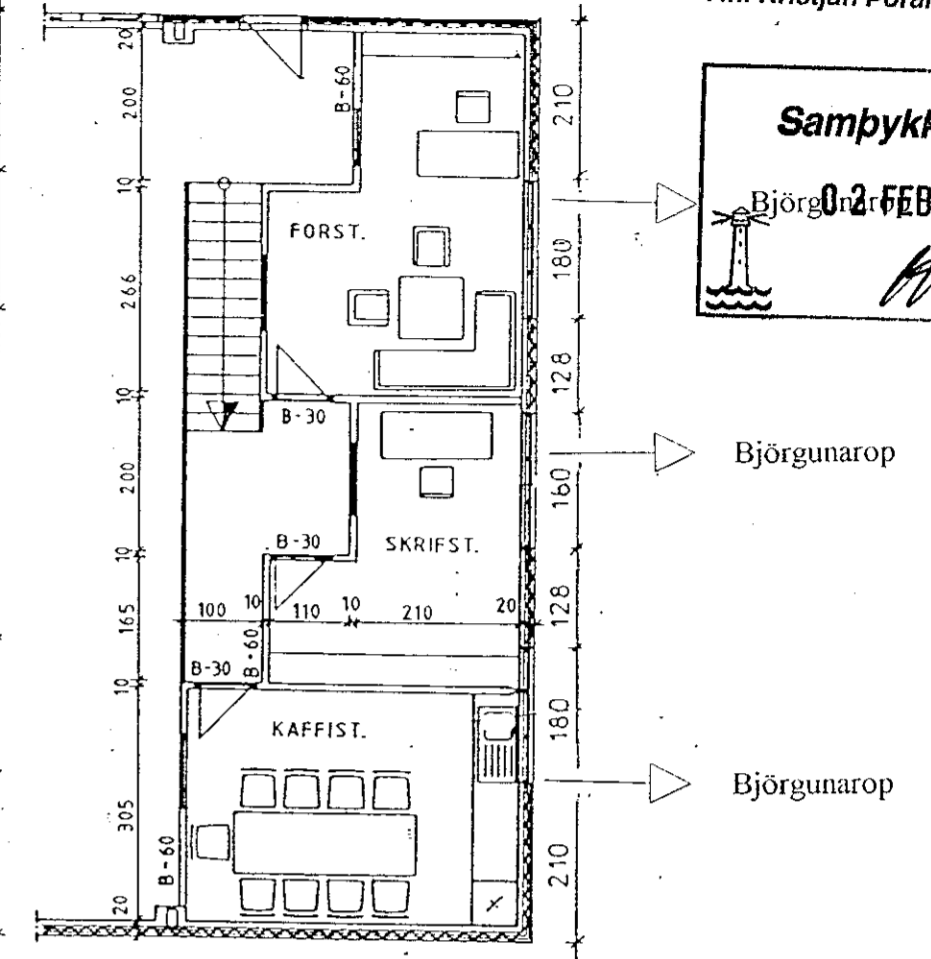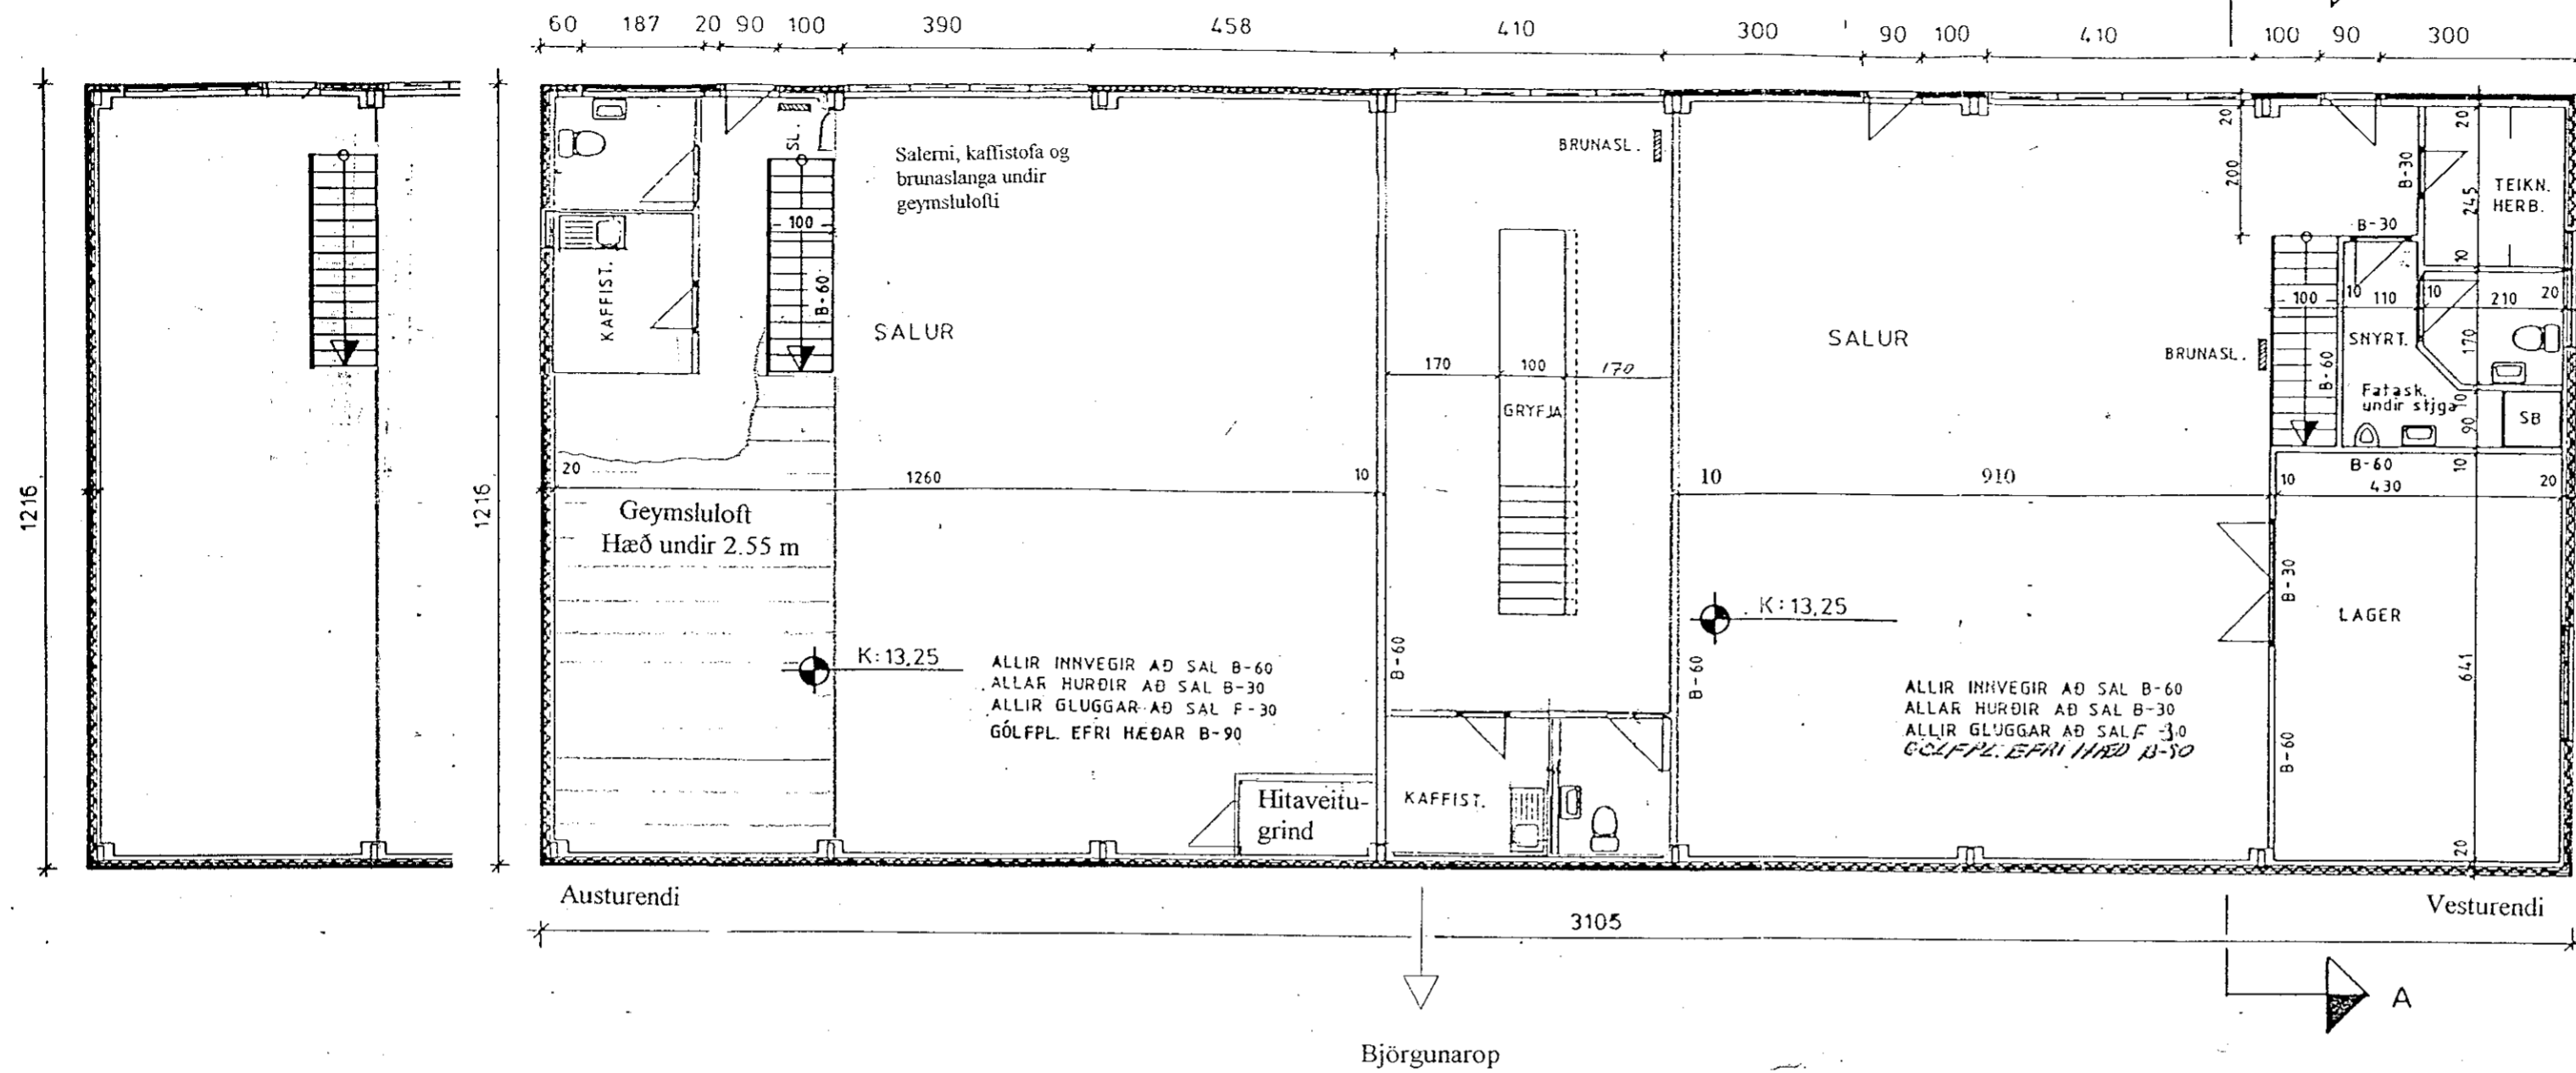

AFSTÖÐUMYND 1:500

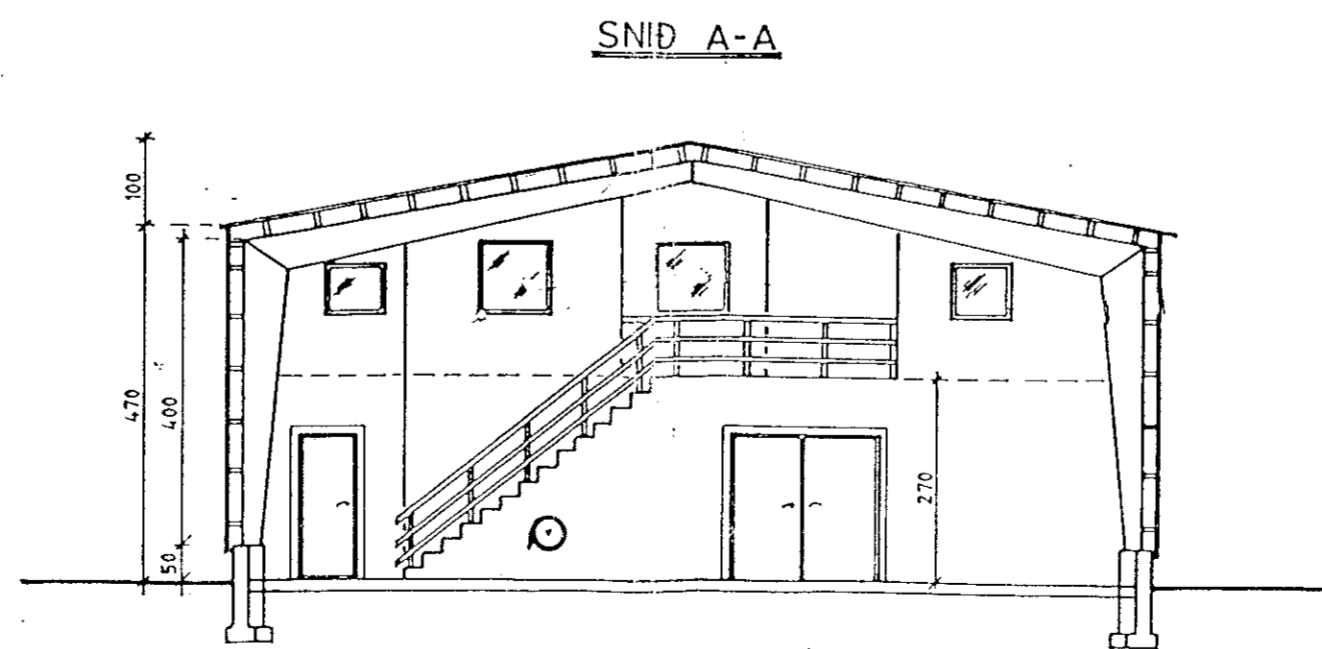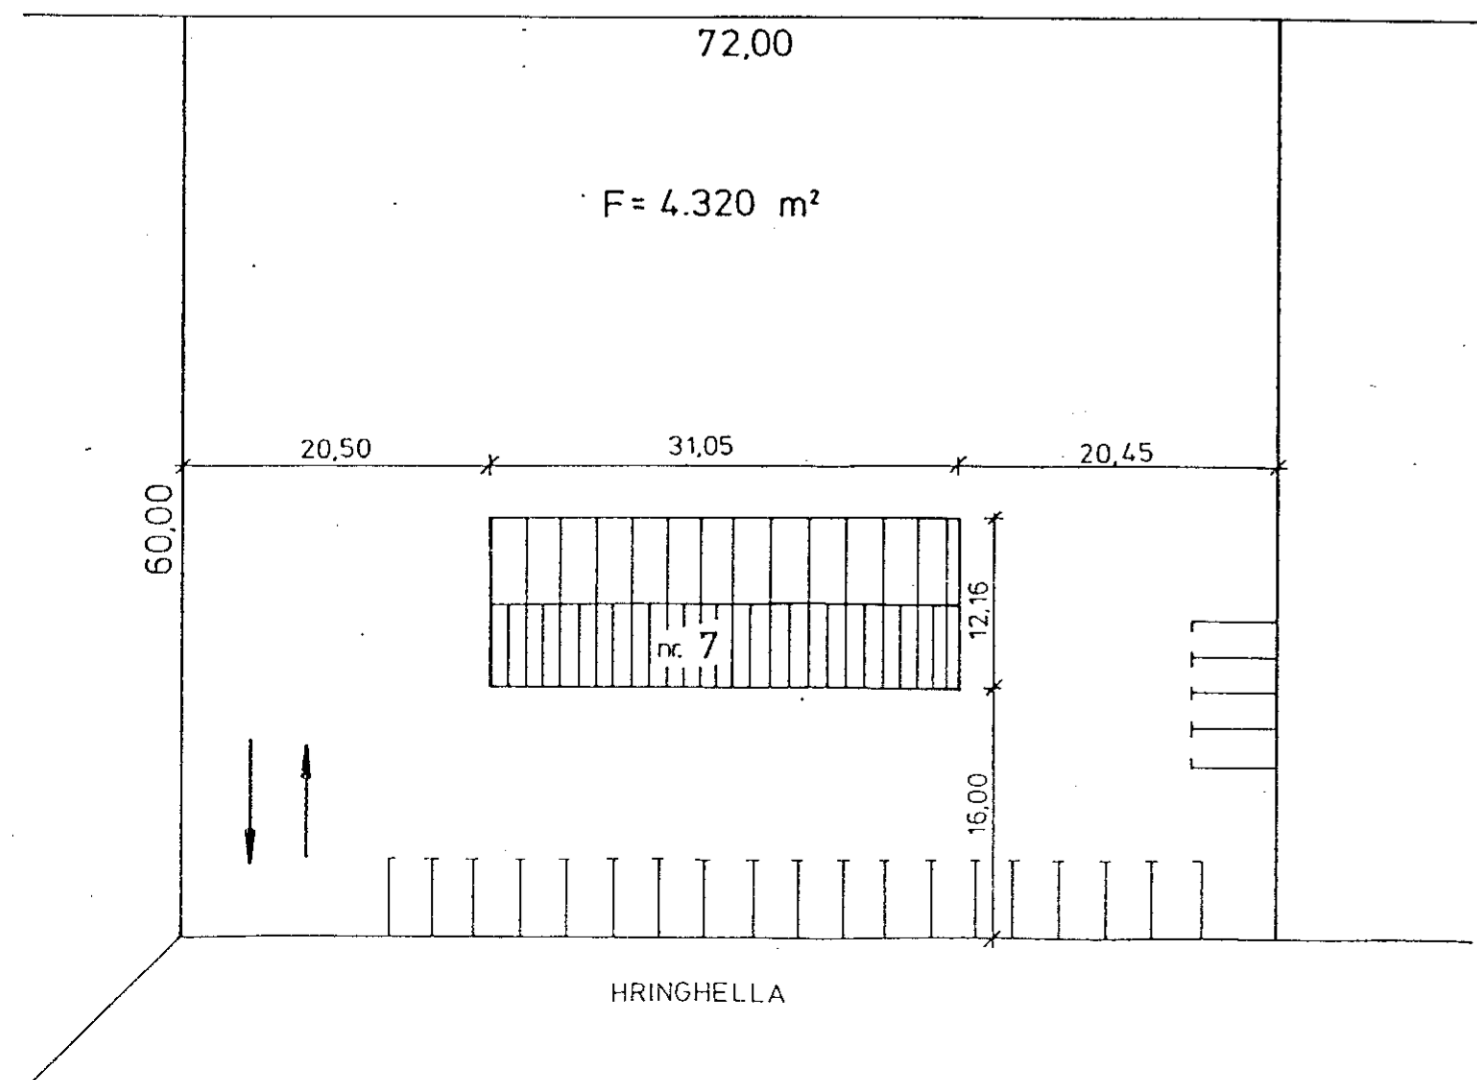

BREYTT í janúar 1996 FRÁ SAMÞYKKTRI TEIKN. 5/4 1990

STÆRÐIR - brúttó

	m ²
JARÐHÆÐ vesturendi	167,2
EFRI HÆÐ vesturendi	47,6
JARÐHÆÐ miðbil	54,6
JARÐHÆÐ austurendi	156,2
EFRI HÆÐ austurendi	51
Samtals	476,6

Gísli Hermansson
Verkfræðingur Msc.
Sími 565 2154
Lækjarbergi 9
220 Hafnarfirði

Gísli Hermansson
Samþykkt

ISHELLA 4
HRINGHELLA-7 HAFNARFIRÐI
GRUNNMYNDIR OG SNID.
AFSTÖÐUMYND.

Mk.v: 1:500, 1:100