




SNID C-C  
1:20

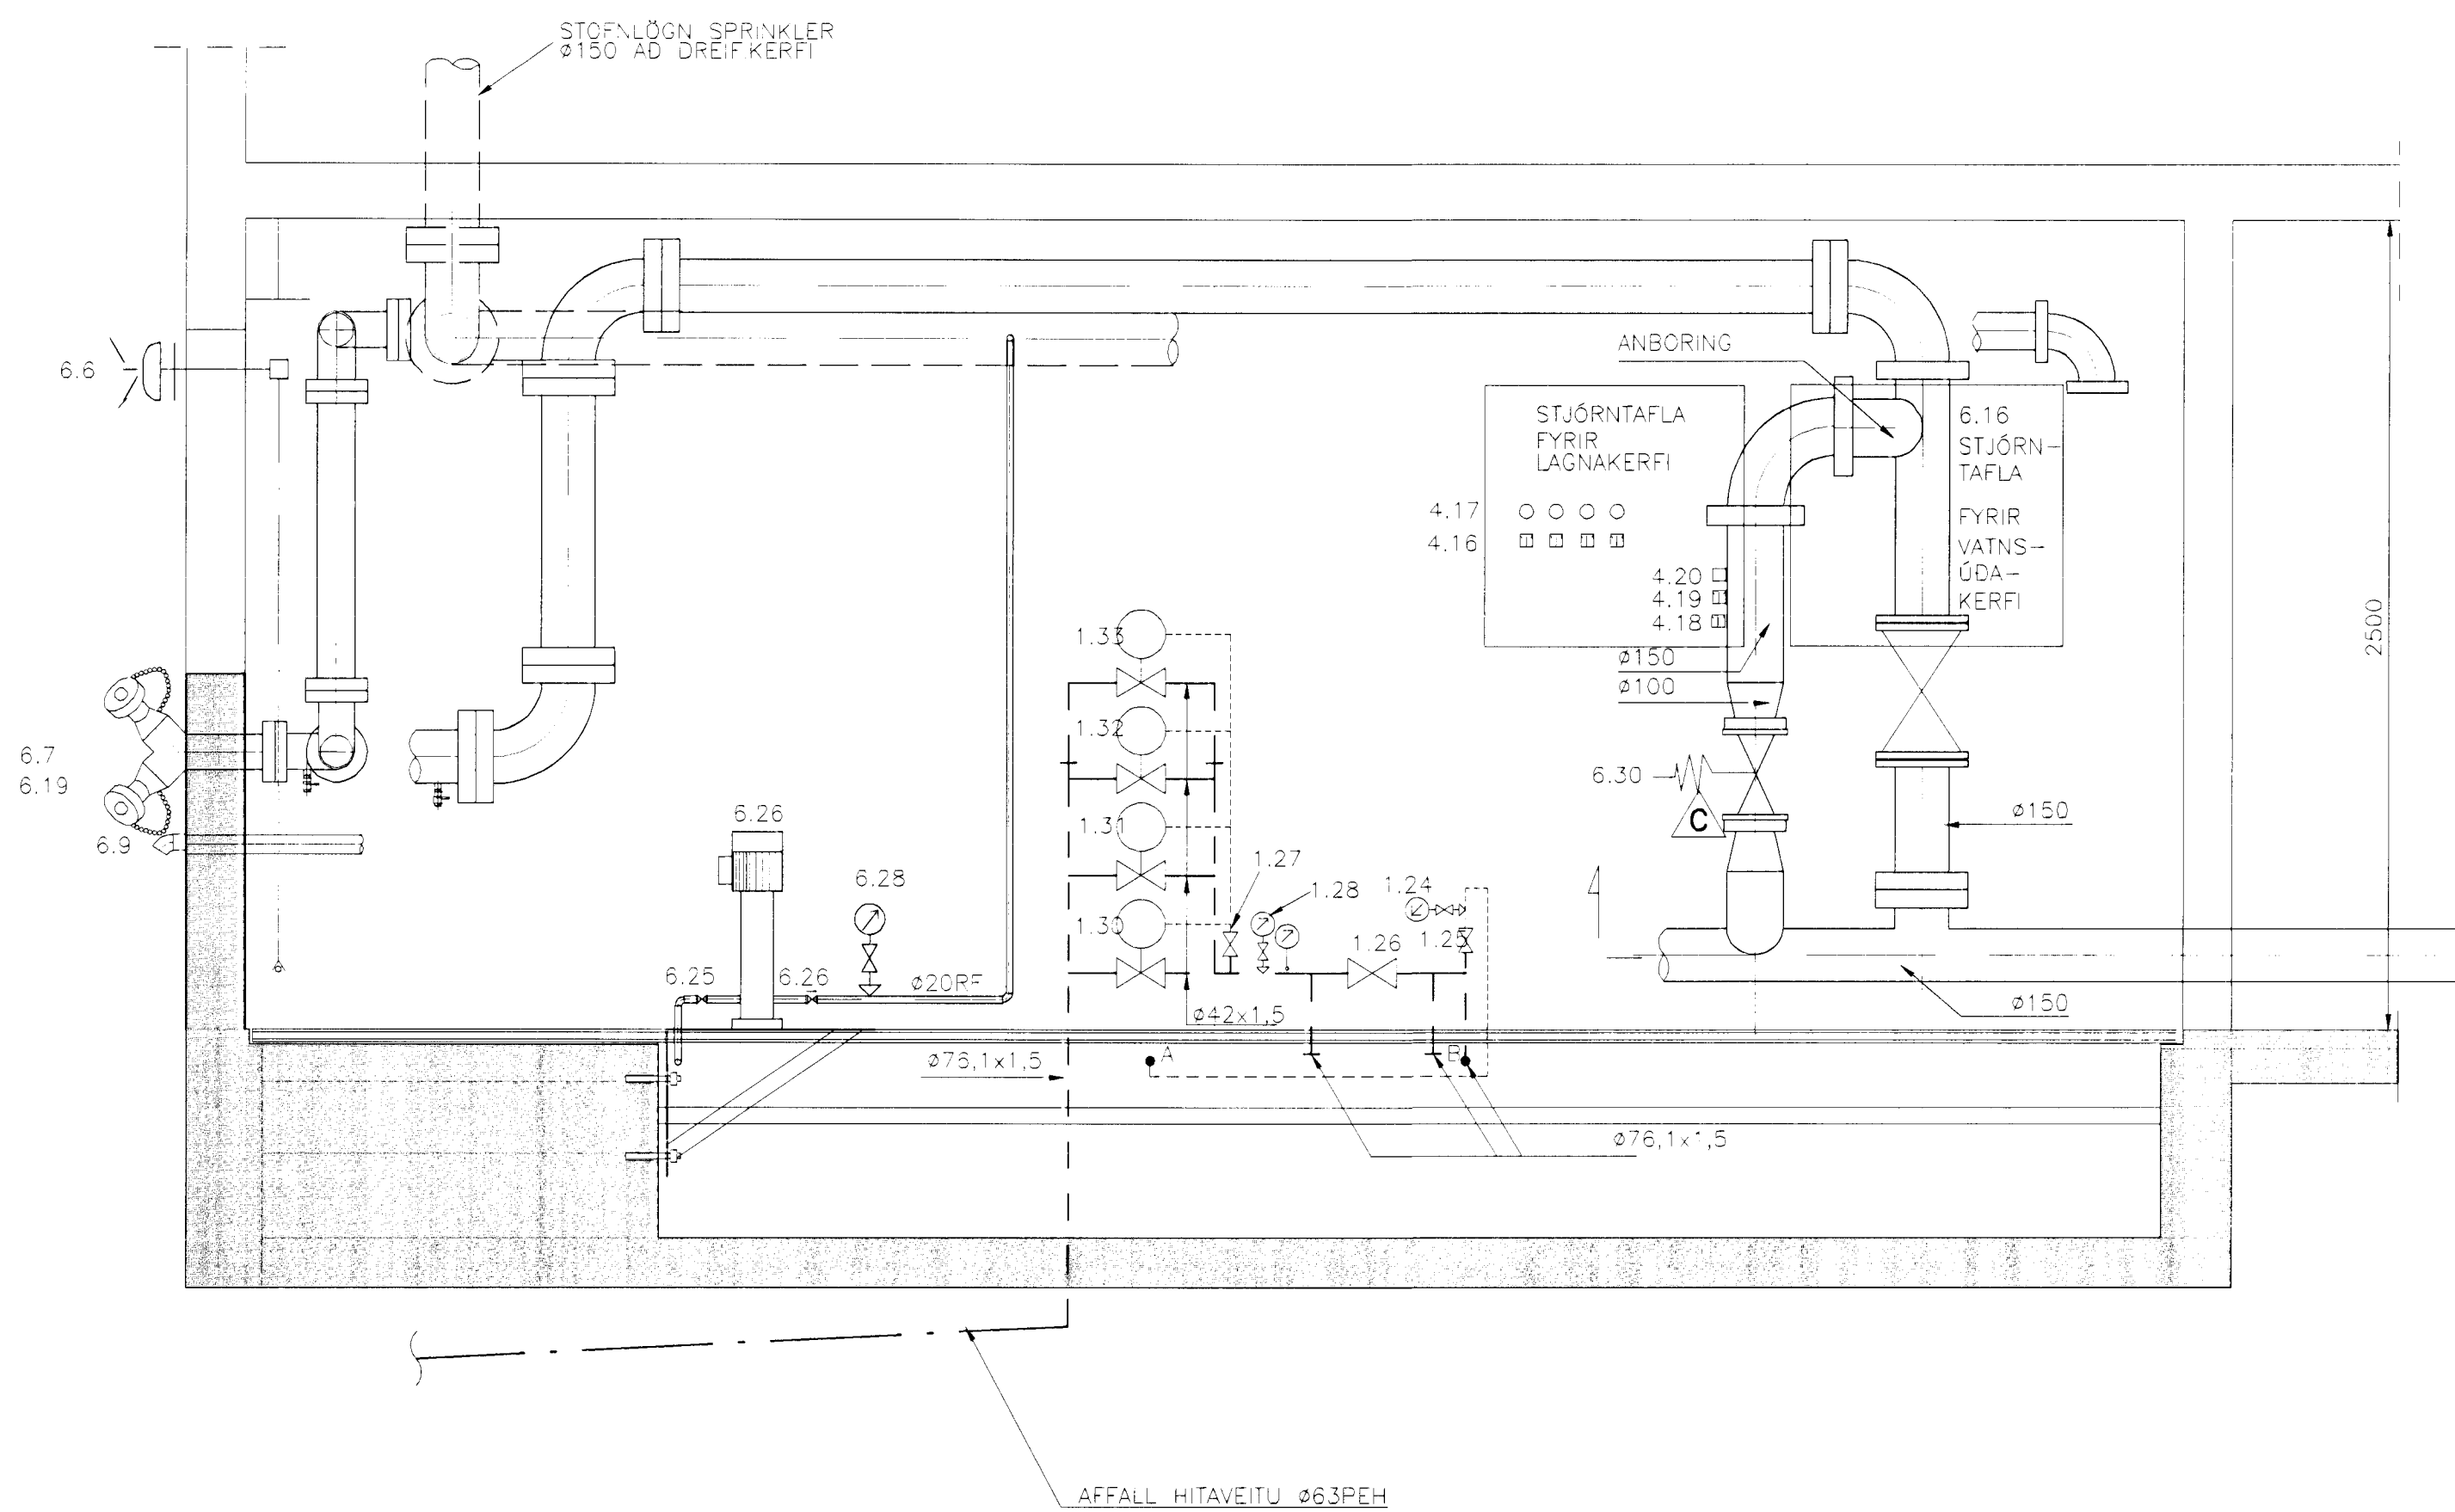


GRUNNMYND TÆKNIRÝMIS:  
1:20

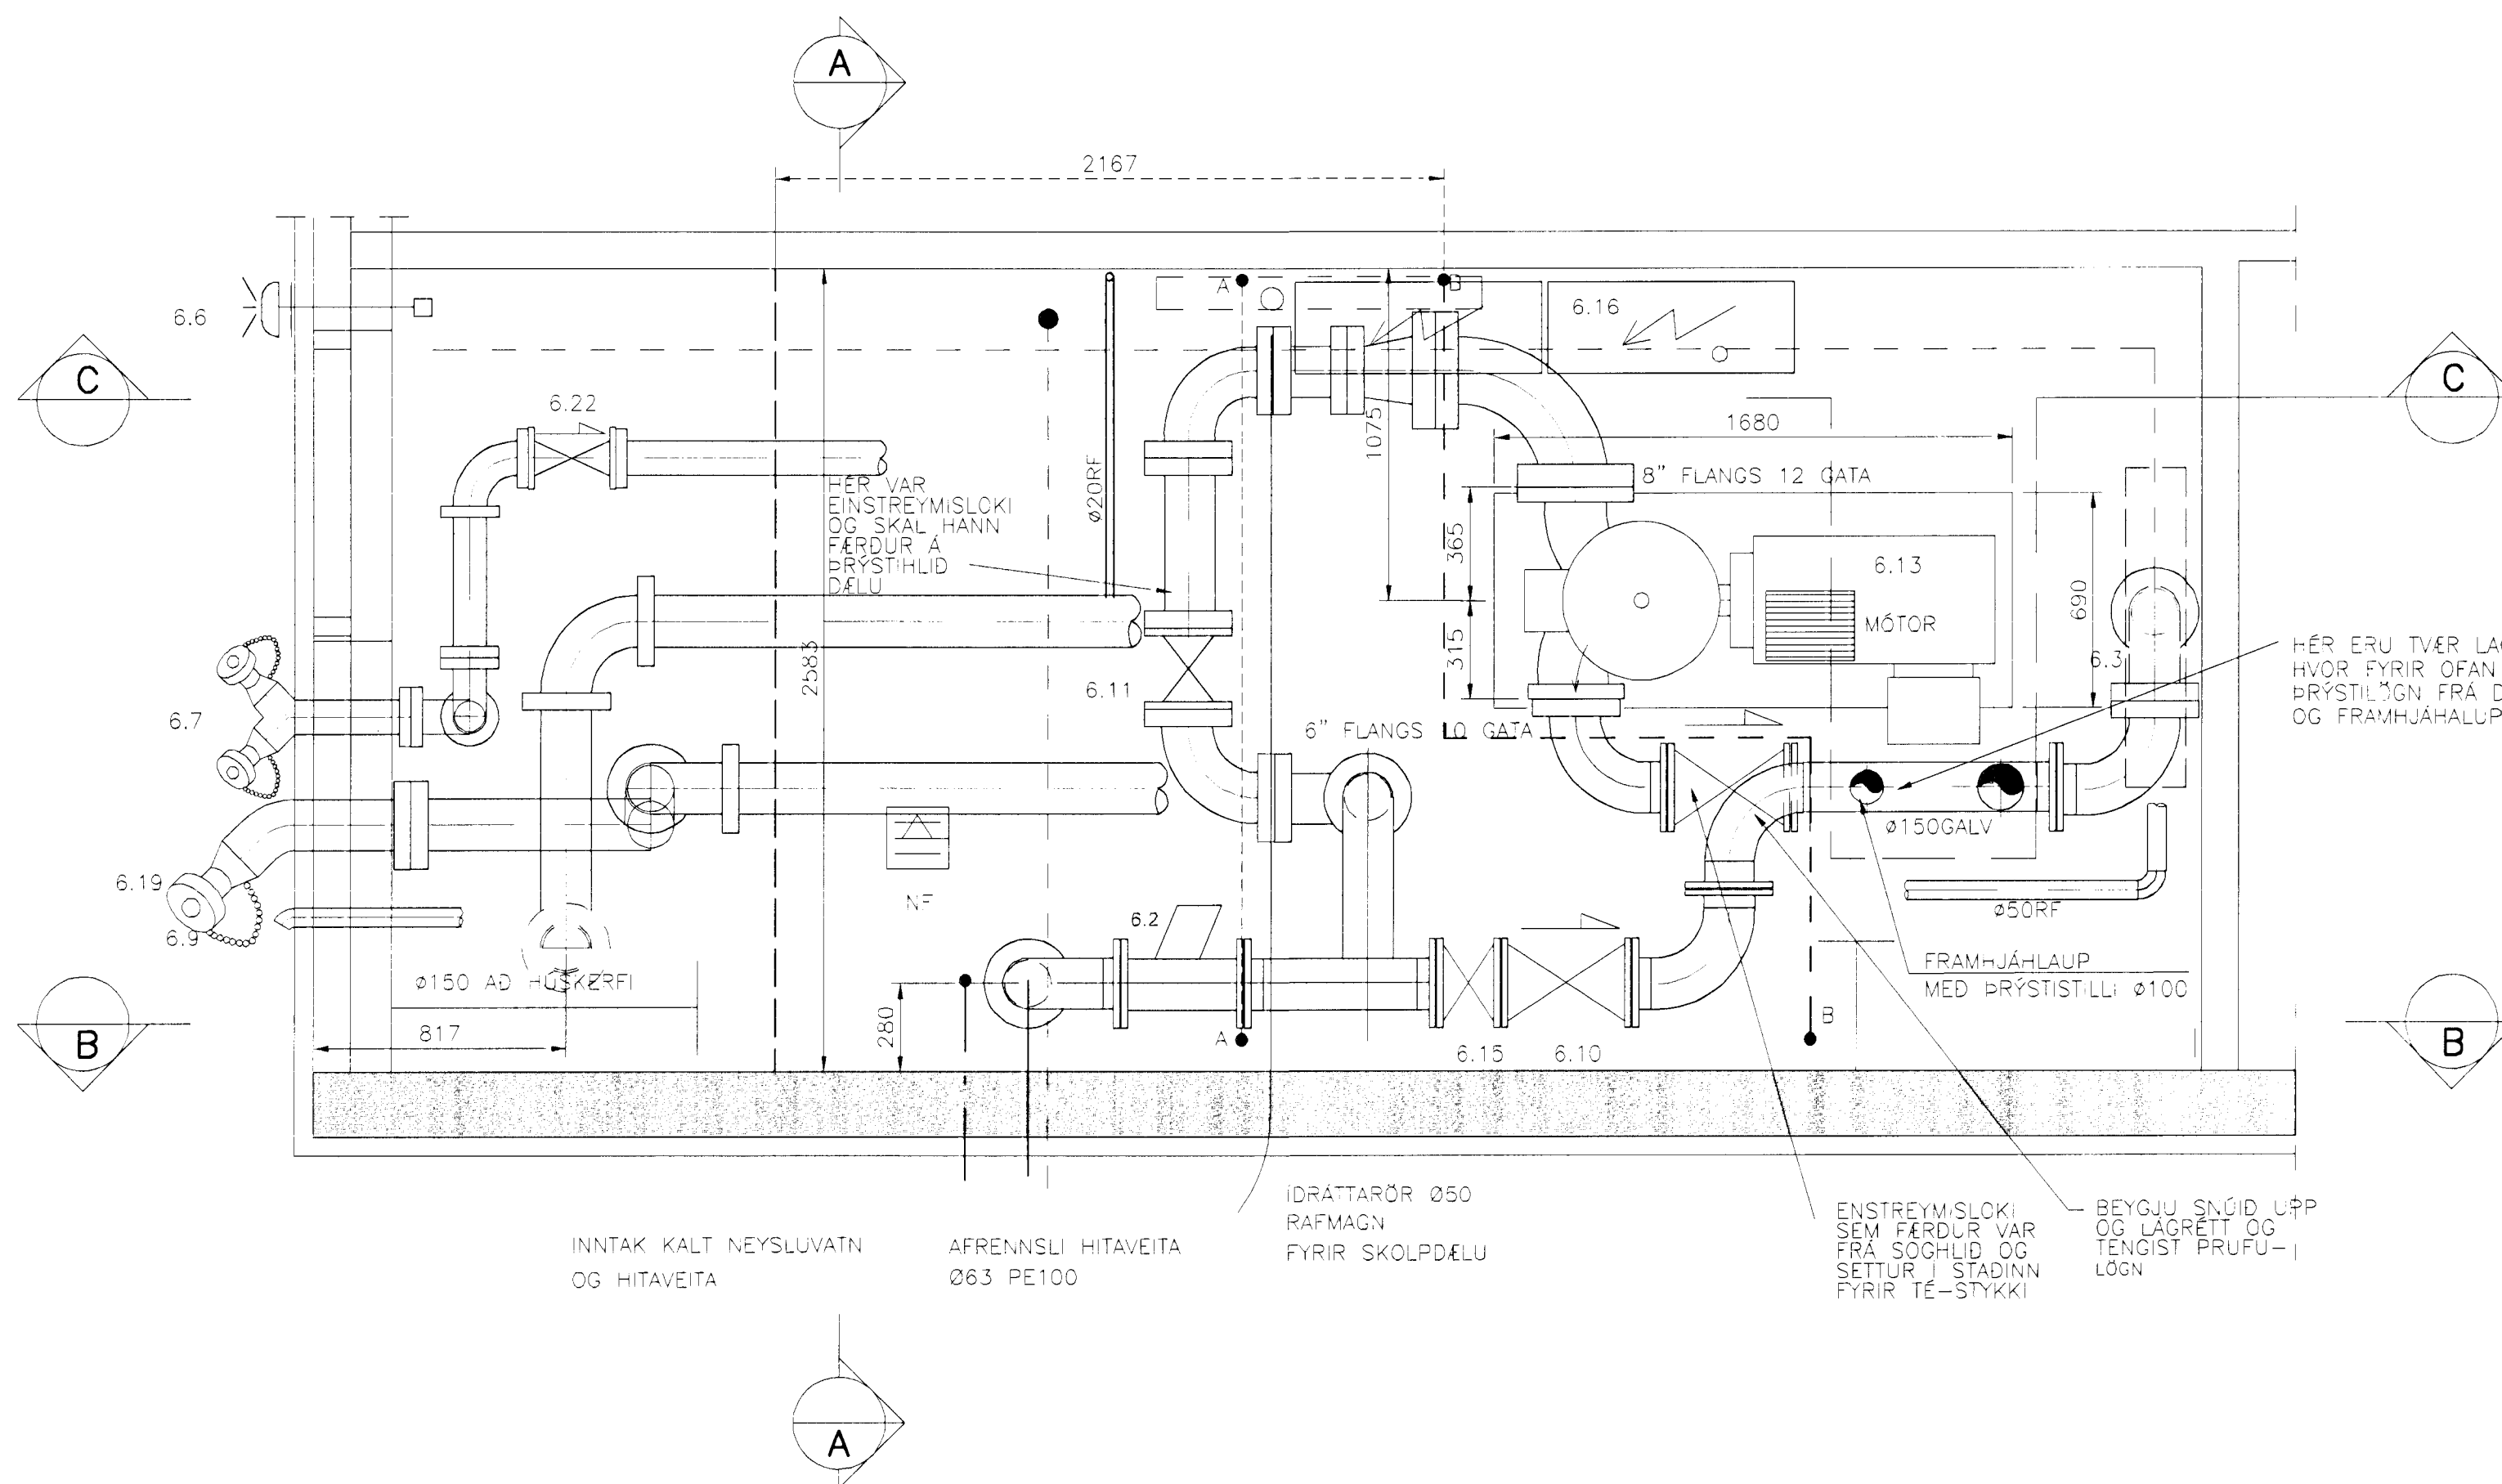

SNID B-B  
1:20

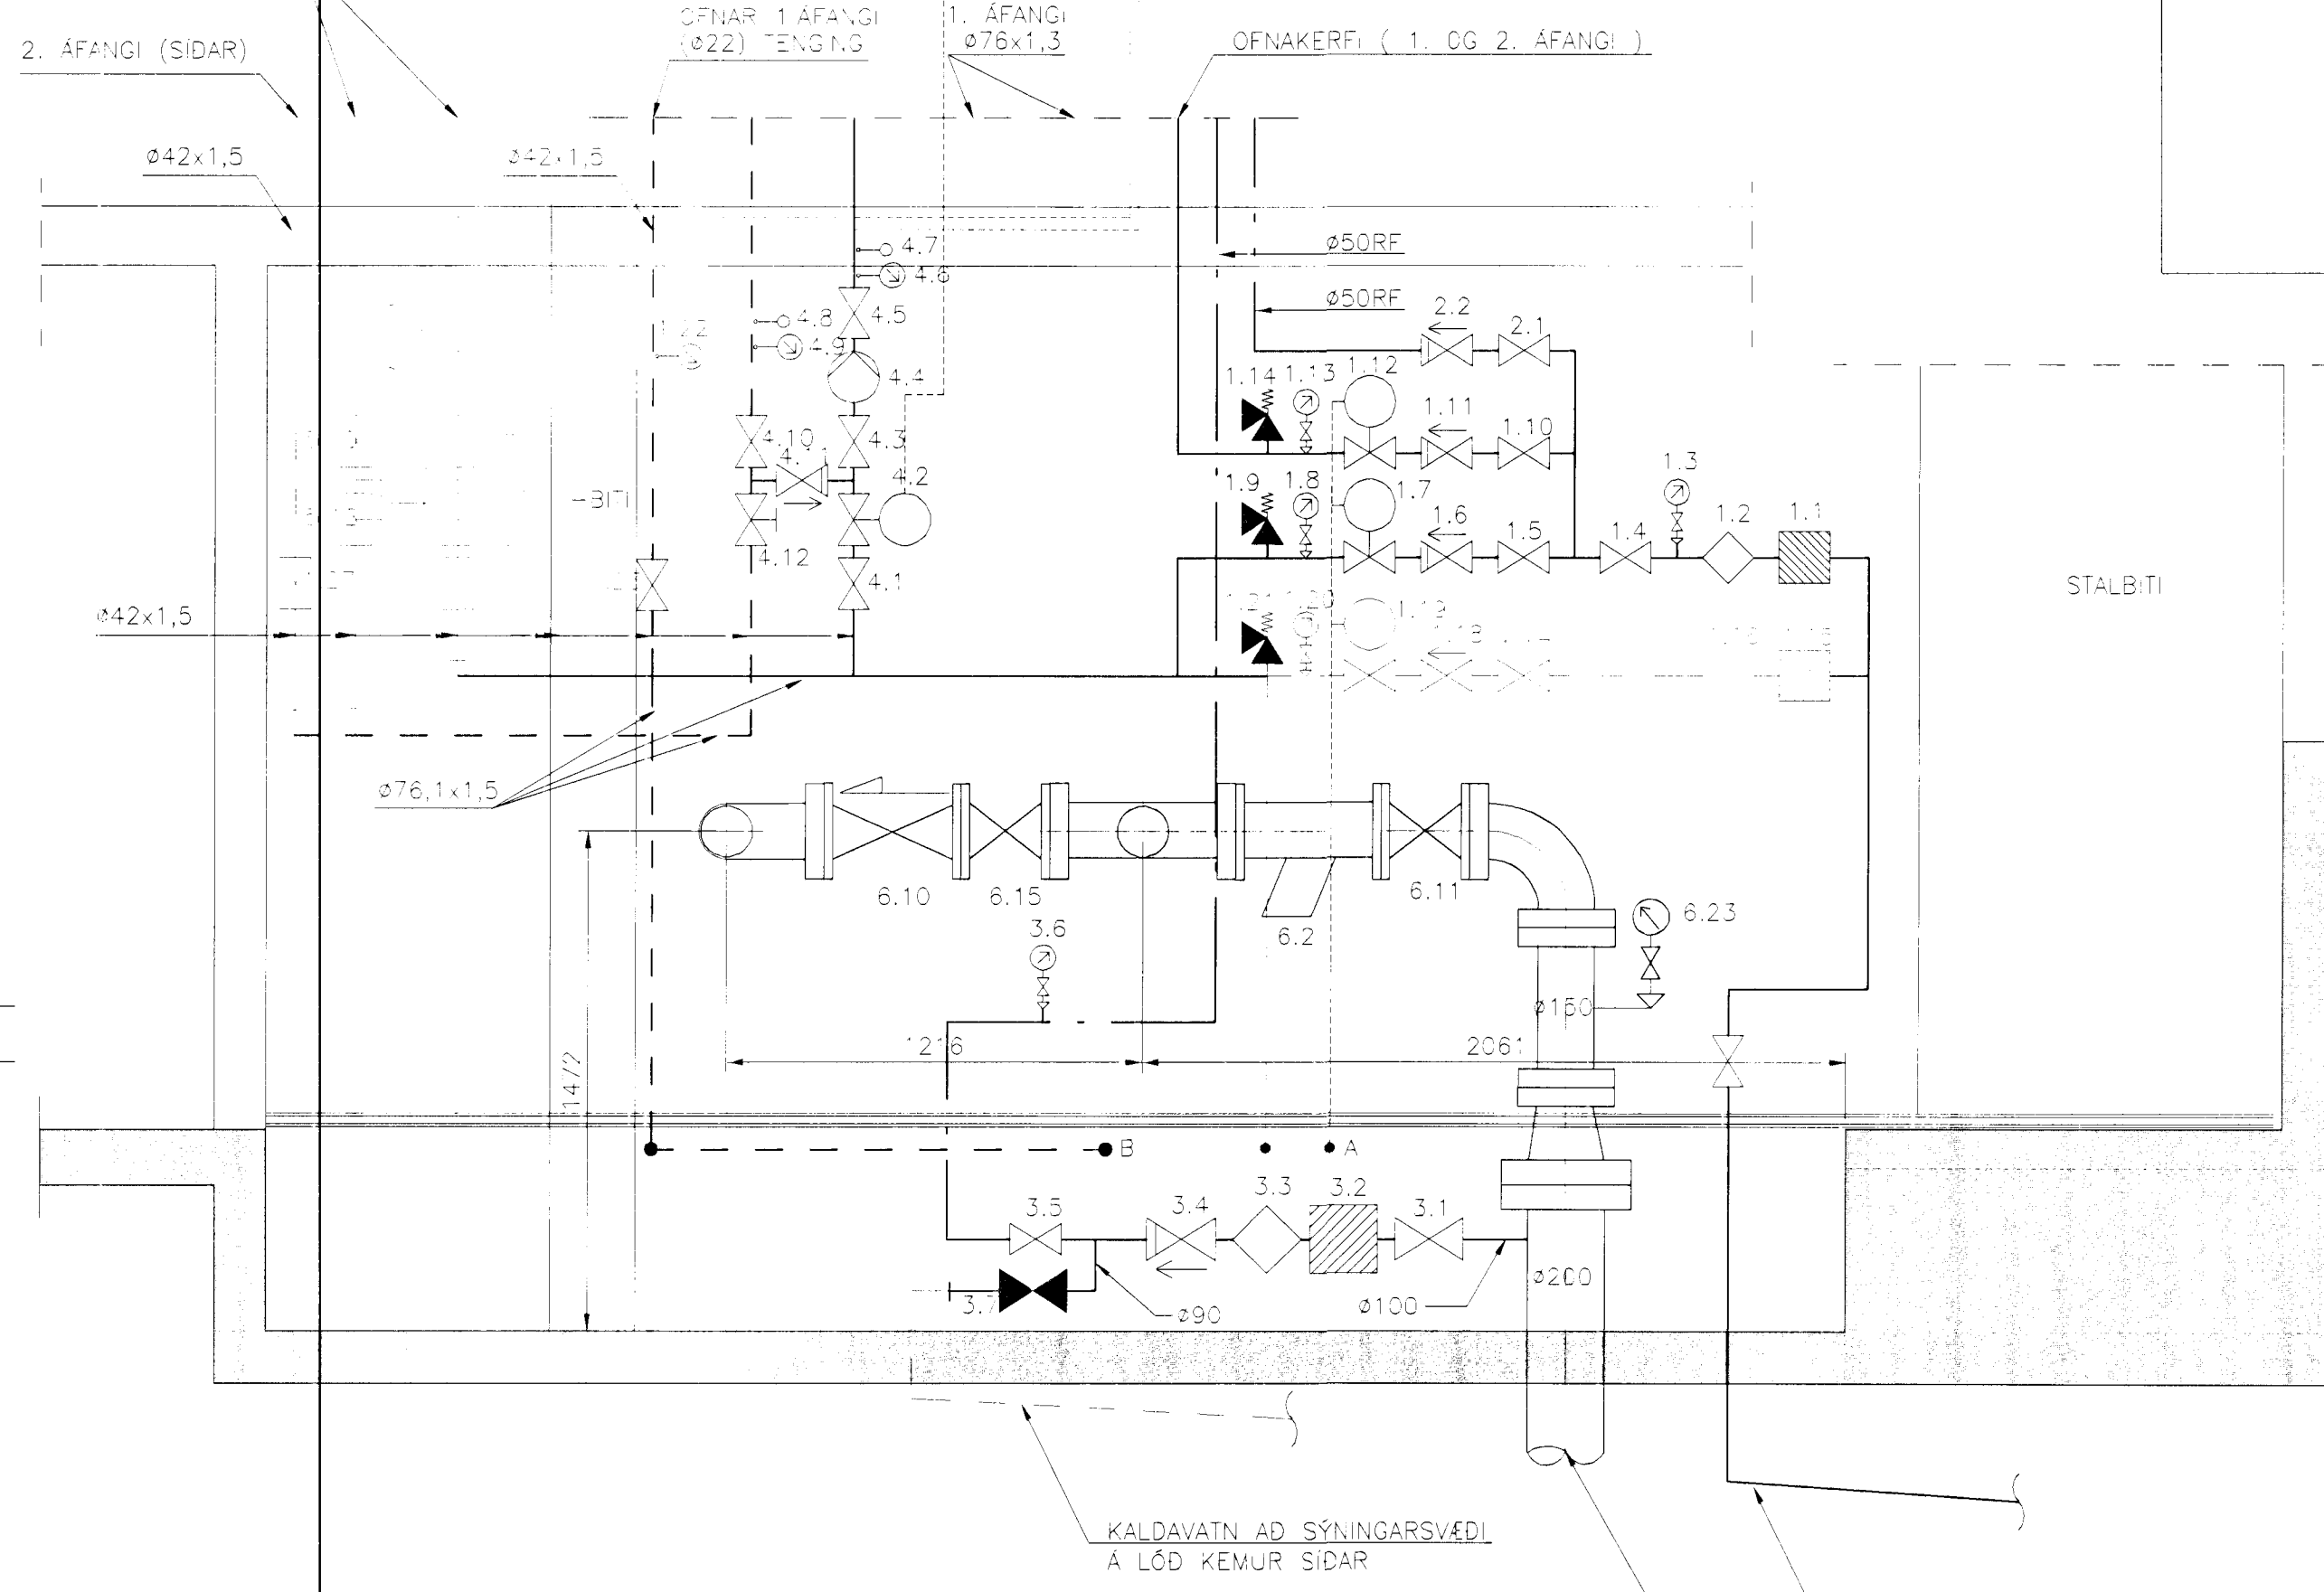


SNID A-A  
1:20

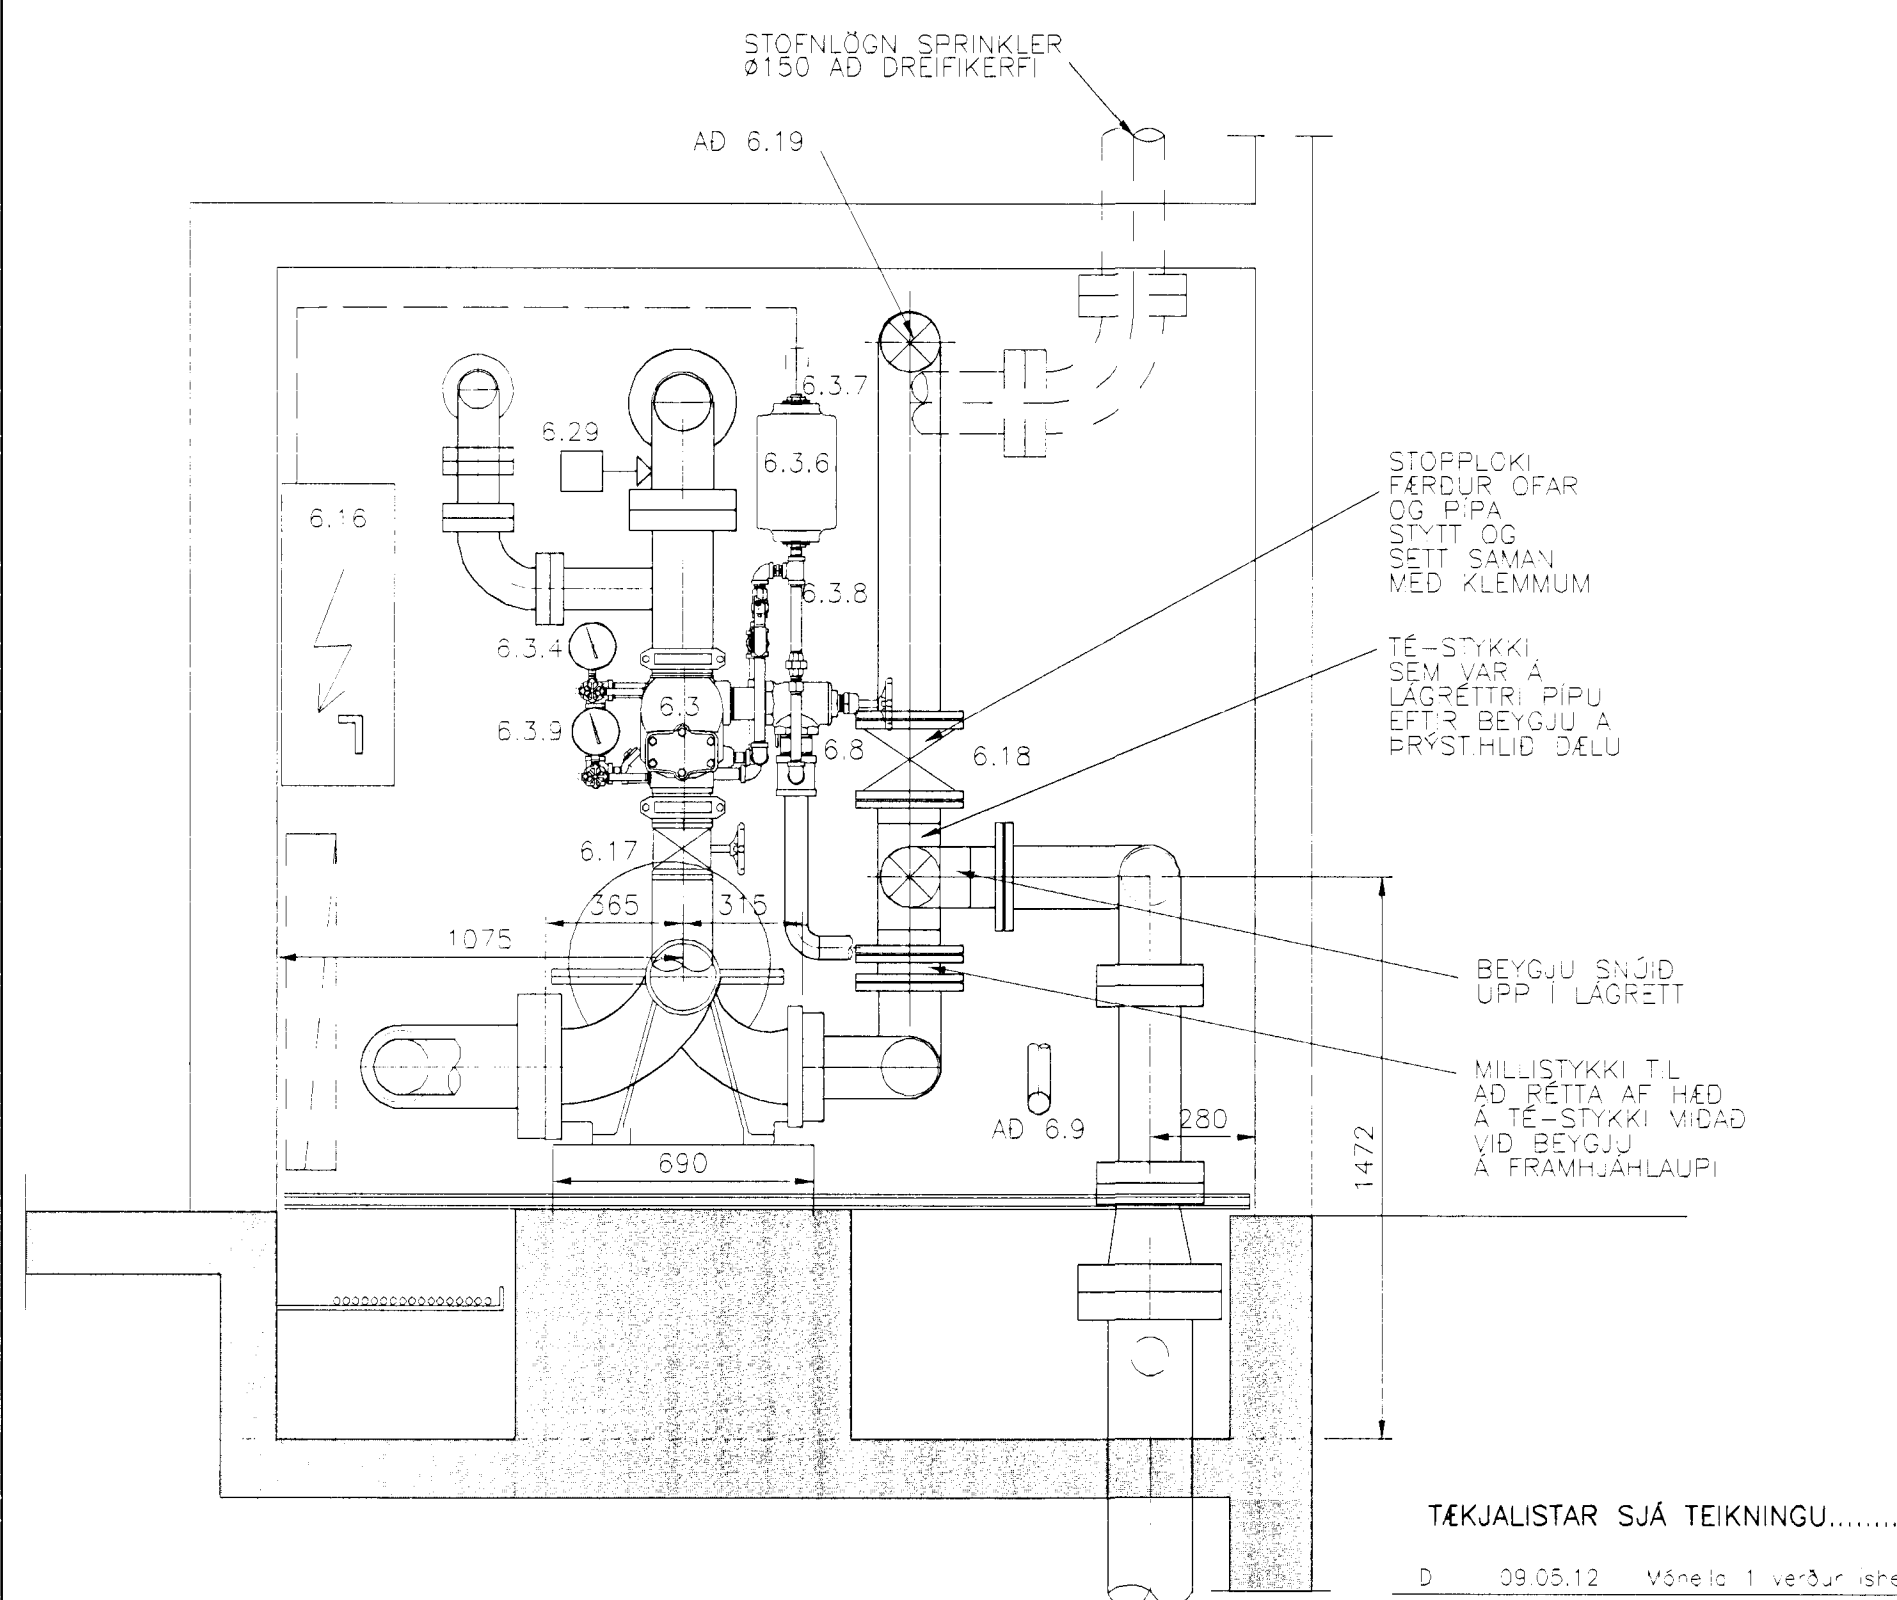

Samþykkt þann  
05. júlí 2012  
Byggingufulltrúinn í Hafnarfirði  
Fh. Höfður S. Gunnlaugsson

LYKILMYND 1.ÁFANGI

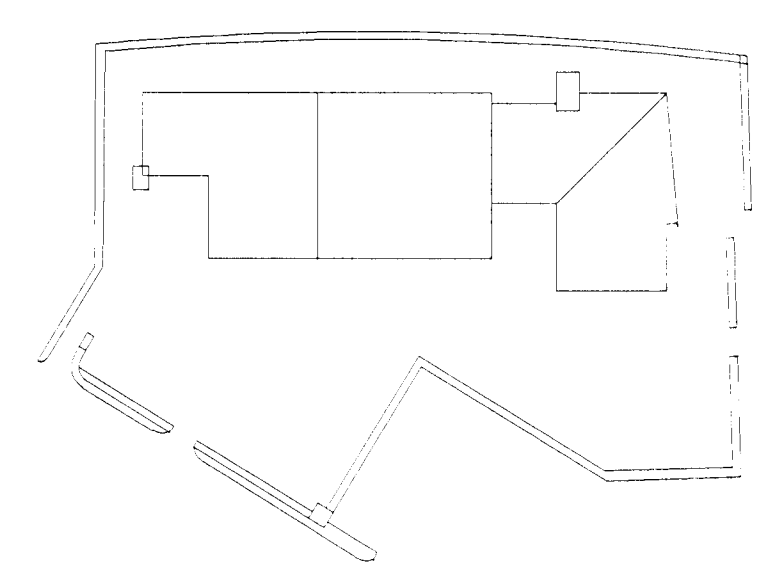

TÆKJALISTAR SJÁ TEKNINGU.....P11 OG P15 (VATNSÚDALAGNIR)

D	09.05.12	Ysnela 1 verður íspella B	SAS
C	06.01.03	BÁTT V.D. ÞRYSTISTILLI	SAS
B	13.08.02	ENSTREYMSLOKI FERÐUR	SAS
A	07.07.02	TILFERSLUR VEGNA SPRINKLERDELLU	

DTG.	DAGS.	BREYTING:	HANNAÐ	SAMP.

<b>ISHELLA 8</b> HAFNARFIRÐI		INNTAKSRÝMI GRUNNMYND, VEGGMYNDIR	
VSB VERKFRÆÐISTOFA		ÁRITUN LÖGGLITS HÖNNUNAR: Björn Gústafsson, Kt. 180590-4889	
FRV		Hannað: SAS	Teknað: LÁ
Mál: 1:20		Daga: 06.01.02 Nr: 01728-P10D	

Tækja Tækni hf.