



BRUNNUR #60
Mkv: 1:20

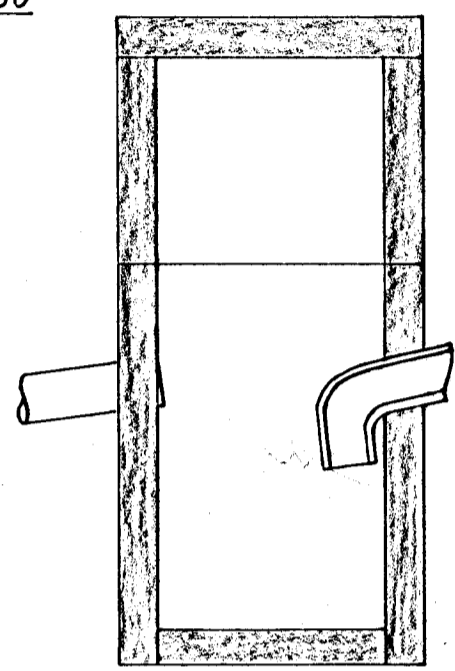


cm
55
105

BRUNNUR #100
Mkv: 1:20

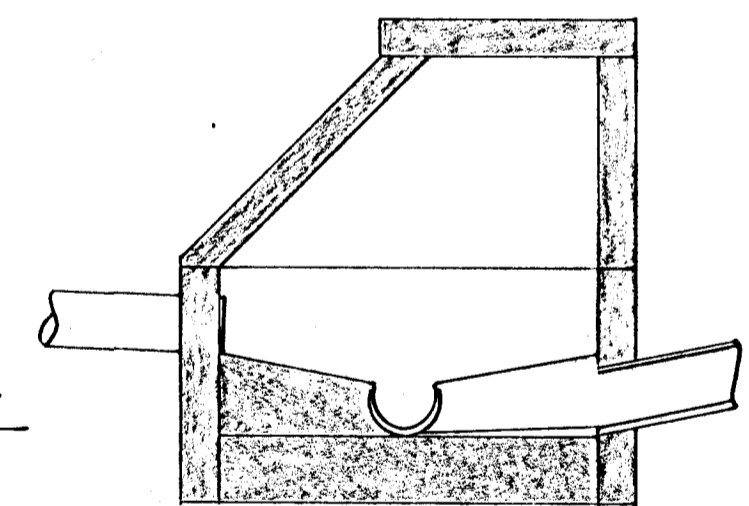

cm
55
60


SNIÐ A-A
Mkv. 1:20

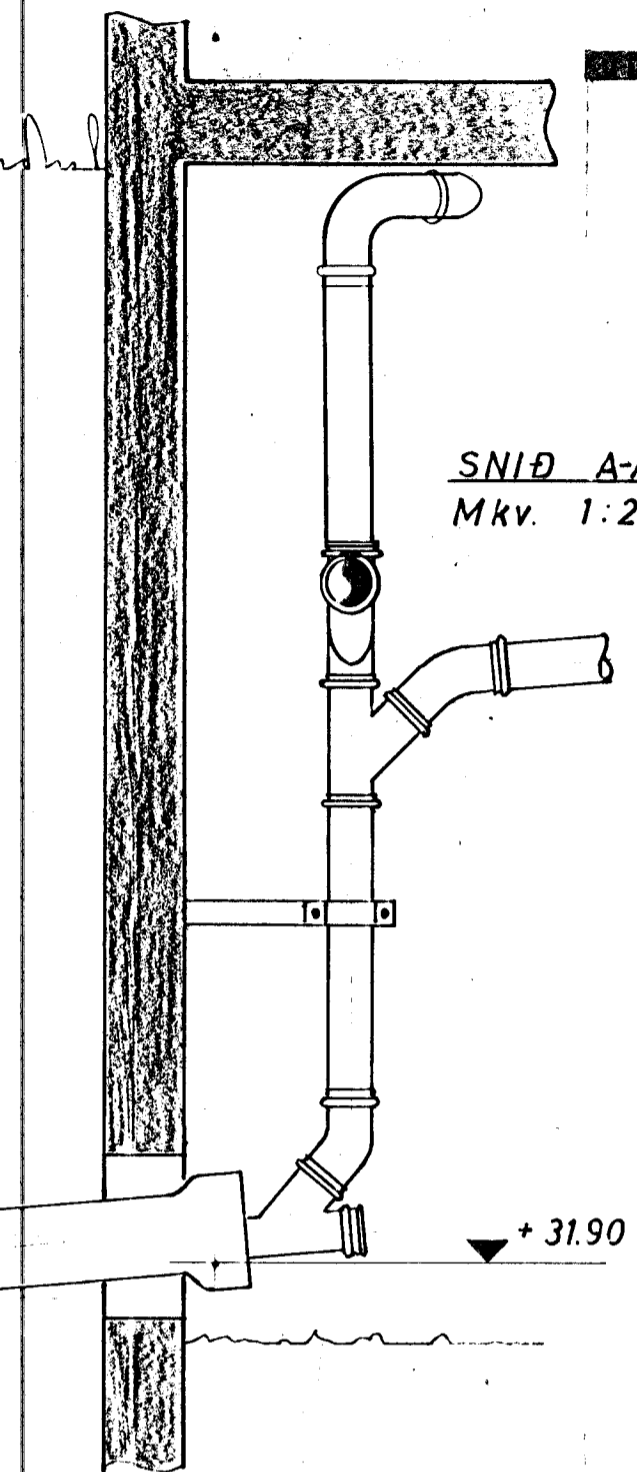

BRUNNUR #100

Tengist holræsakerfi bæjarins
BRUNNUR #60

AFSTÖÐUMYND
Mkv: 1:1000

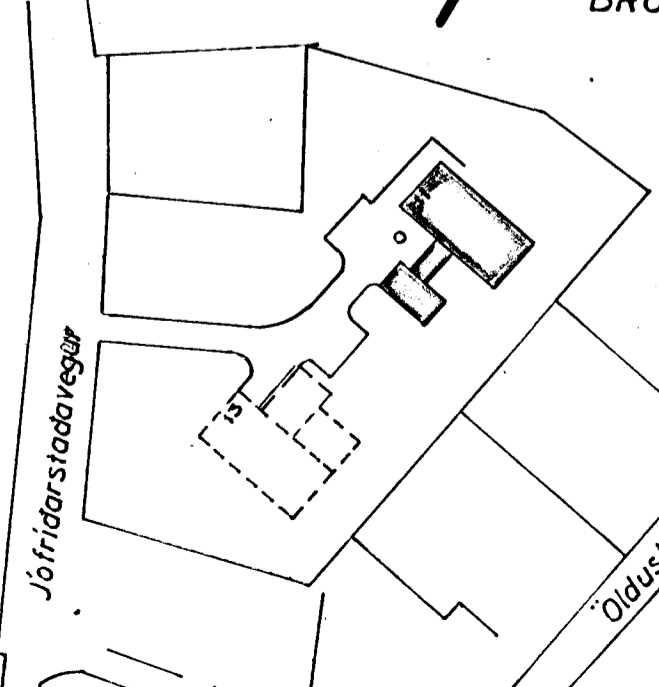

Dagur	Leiðrétting	Dagur	Leiðrétting
21.5.75	Lögnum breytt	27.7.75	Lögnum breytt
26.6.75	Lögnum breytt		
30.6.75	Lögnum breytt		

VERKFRÆÐISTOFA
GUDMUNDAR & KRISTJÁNS
Loufásgöti 19 Sími 14428

JÓFRÍÐARSTAÐAVEGUR 11
Grunnmynd nedri hæðar
Holræsalagnir í grunn

Mkv. 1:20	Verk 5.75	Þ.P.
1:50	Reika 5.75	P.G.
1:1000	Yfirt.	
	Samb.	
Dagbók nr. TEIKNING NR. 2M-1-69		
Verk nr. blað af		