



Samþykkt á fundi bygginga-
nefndar þ. 19/3 1980
BYGGINGAFULLTRÚINN
Í HAFNARFIRÐI


Ganga skal frá öðru
eldstæði í samráði við
stökkviliðsþjóra

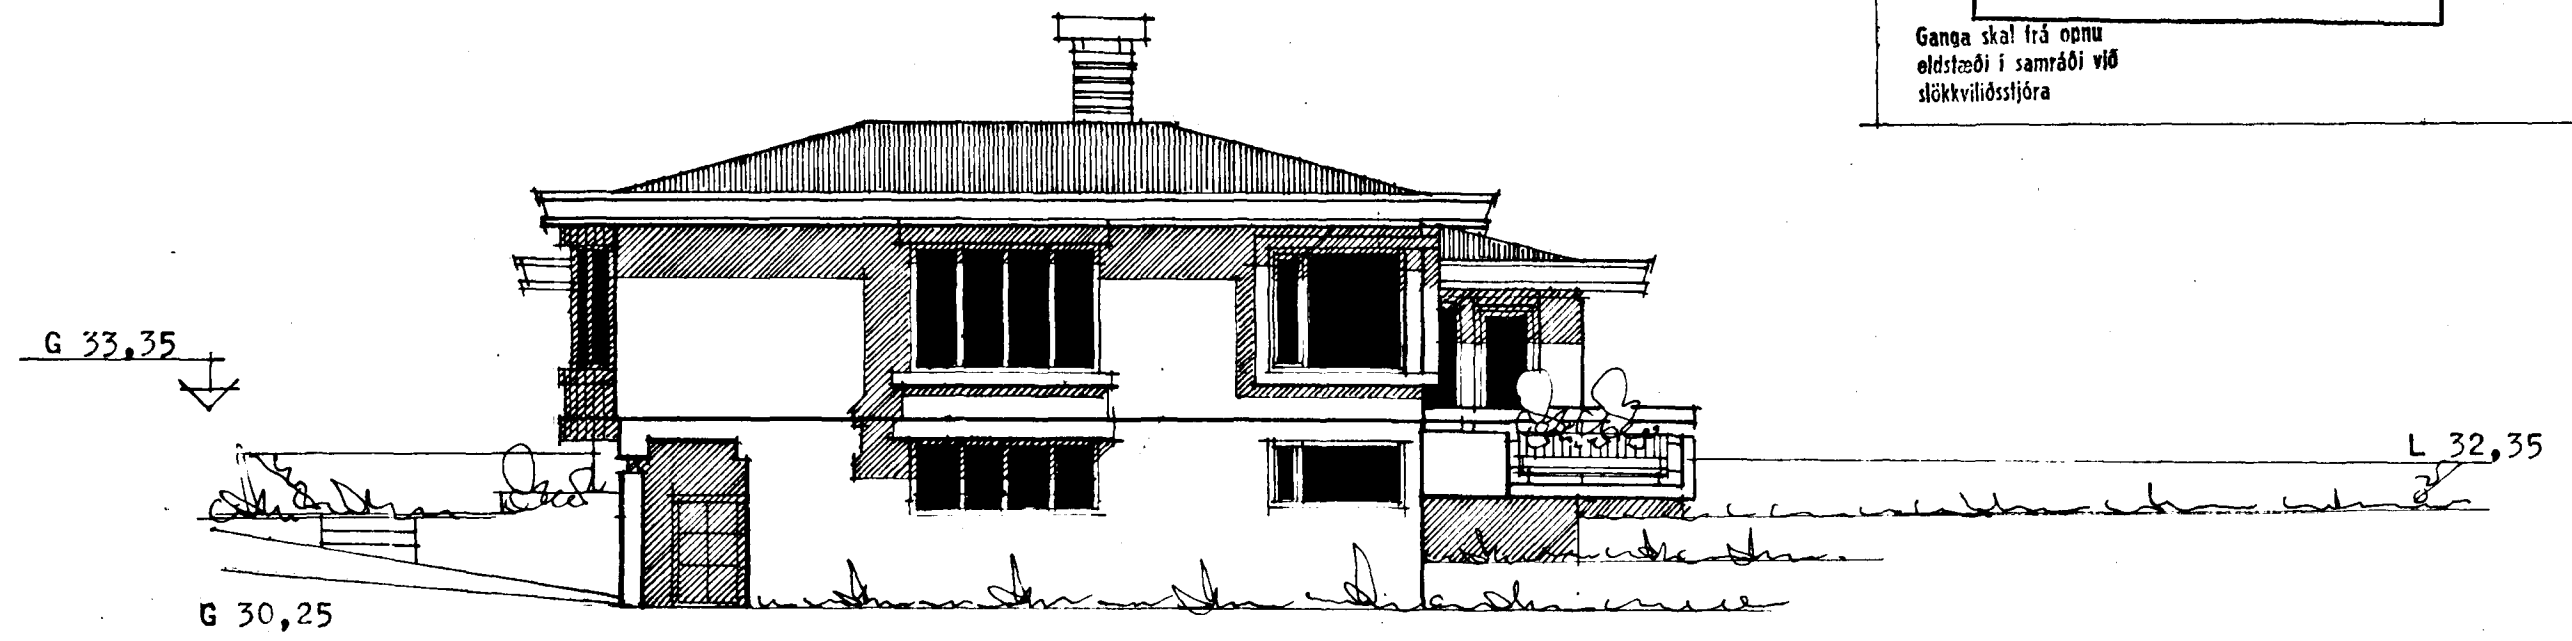


NORDUR

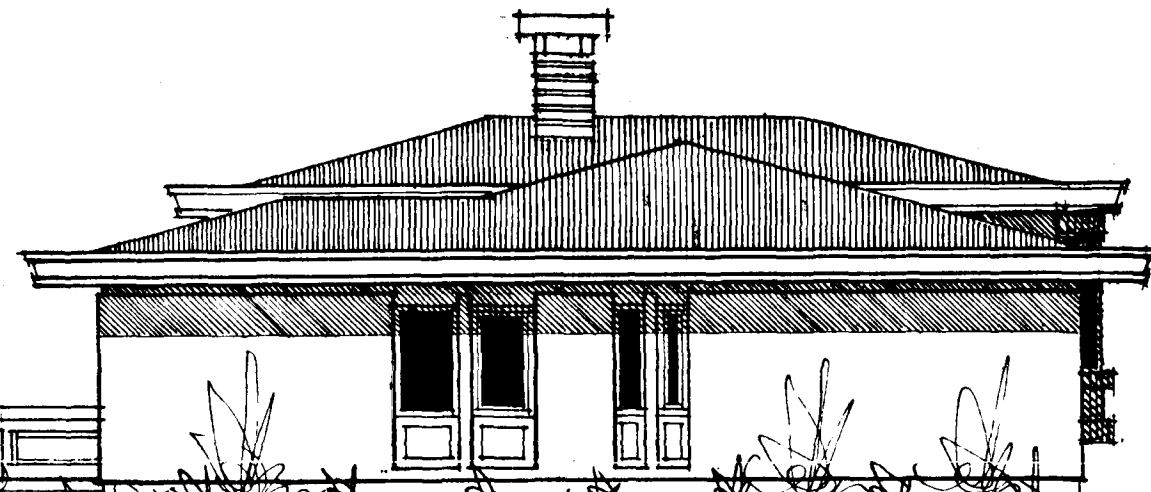

SUDUR

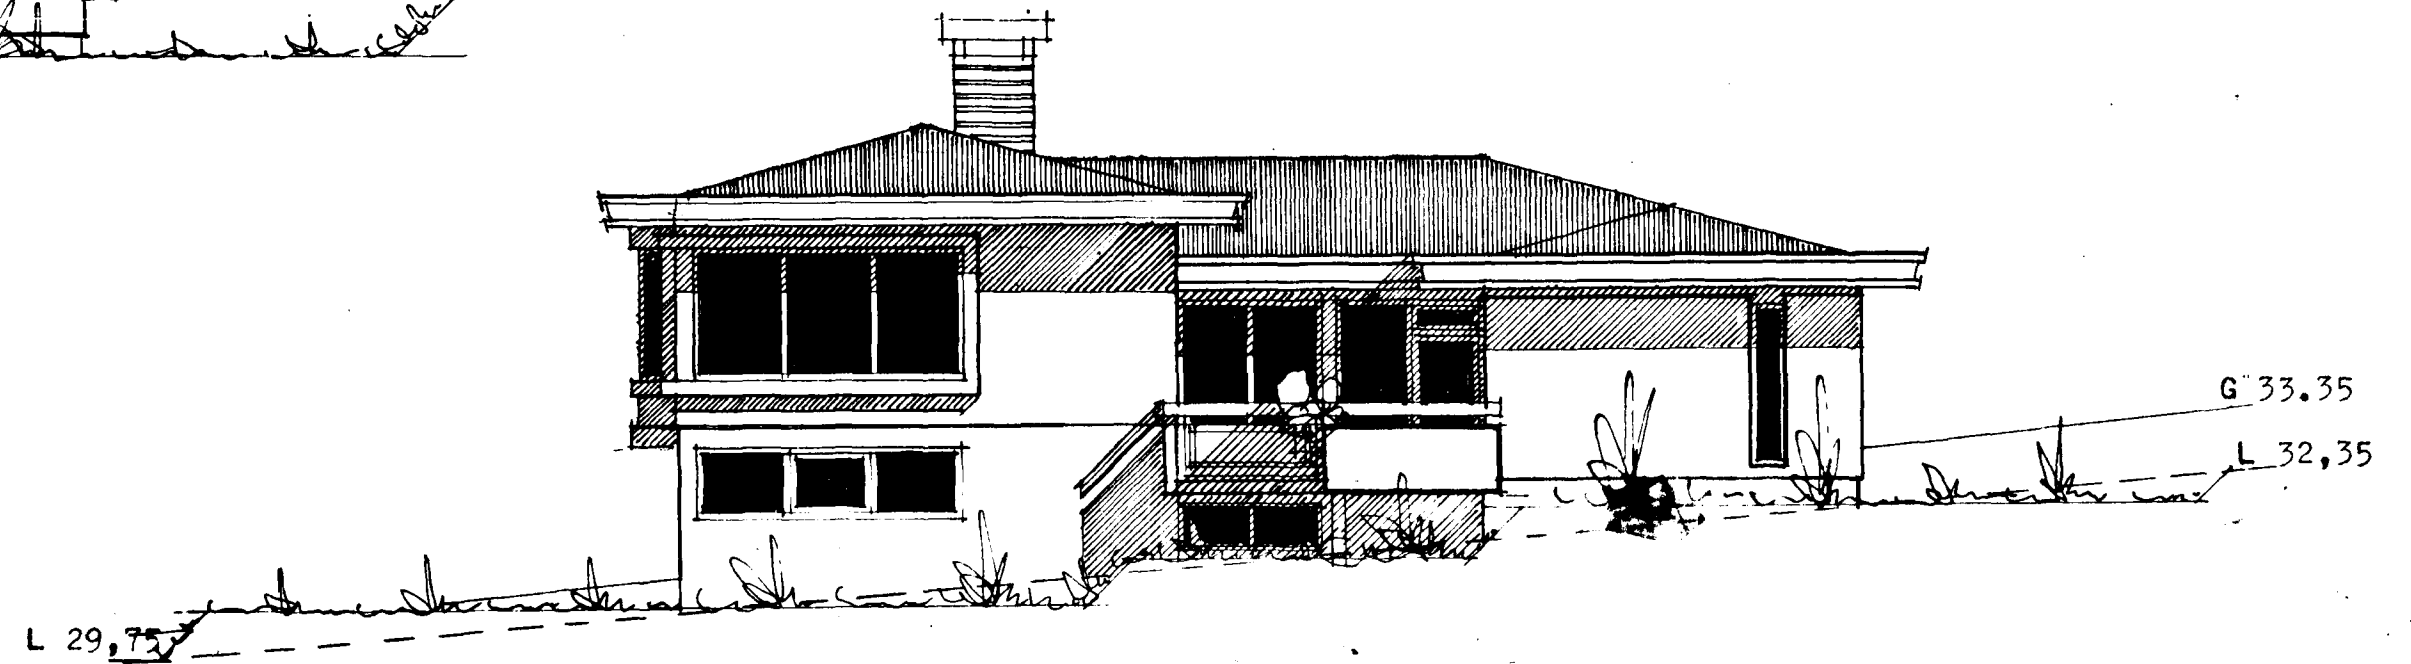

VESTUR

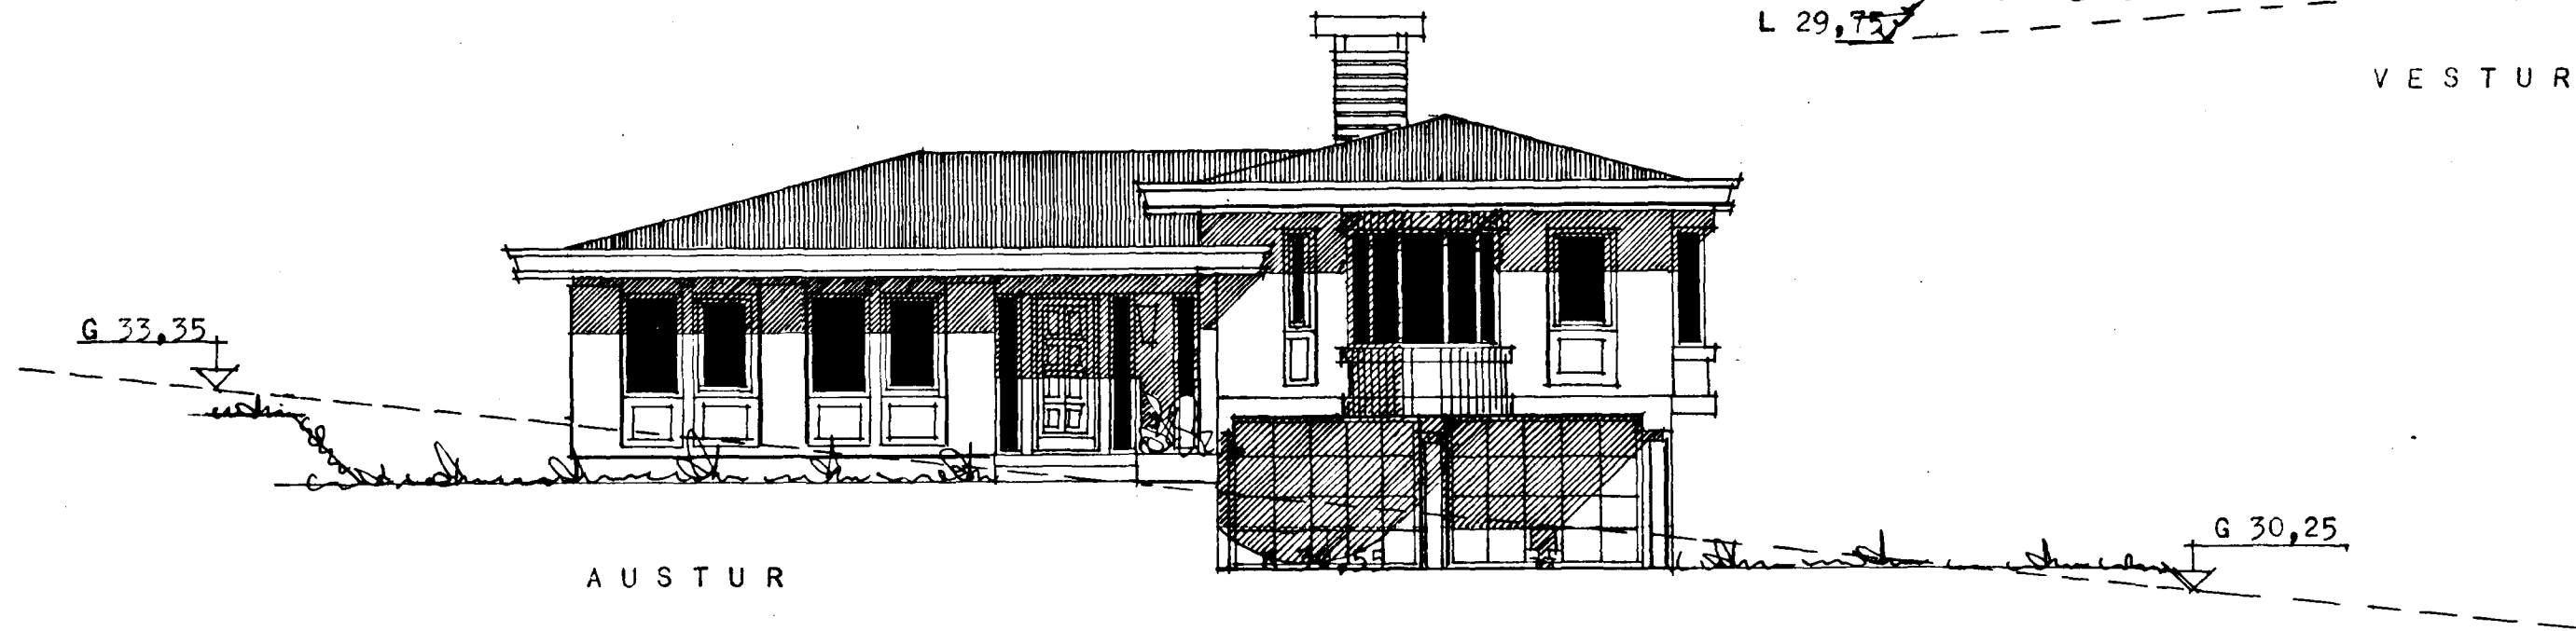

AUSTUR

REYKJAVÍK 1 FEB. 1980

Gjartan Sveinsson