



Hús Eyjólfssonar Kristjánssonar, Jöfnastöðuv. 15.

Mækkun hússins um 1 meter.


Mkv. 1:100

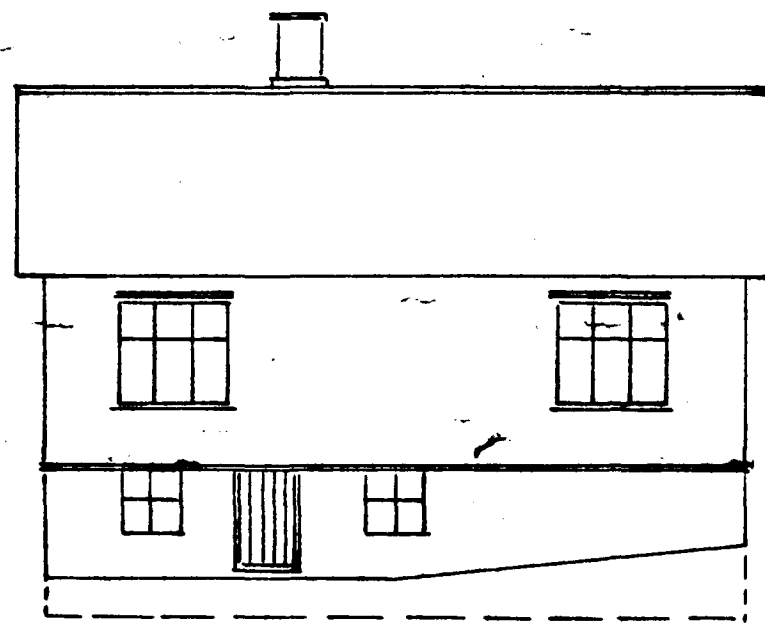


Vesturhlíð

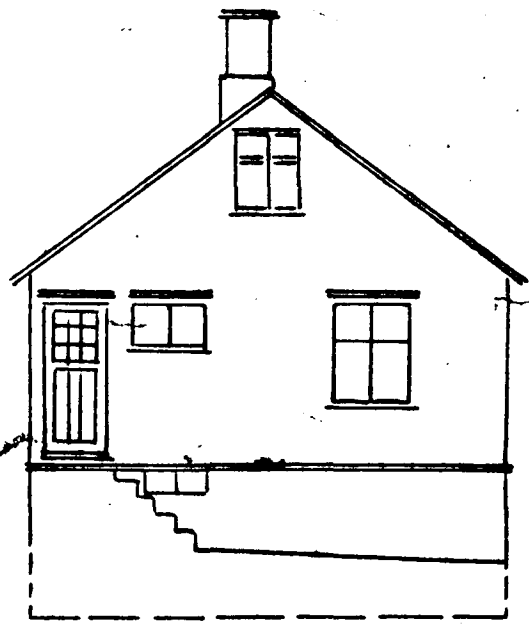


Norðurgafi

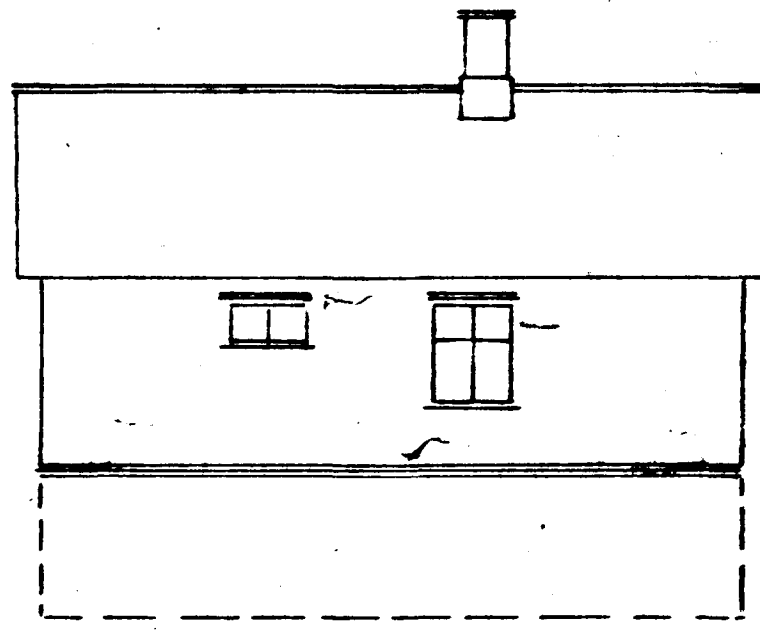


Austurhlíð

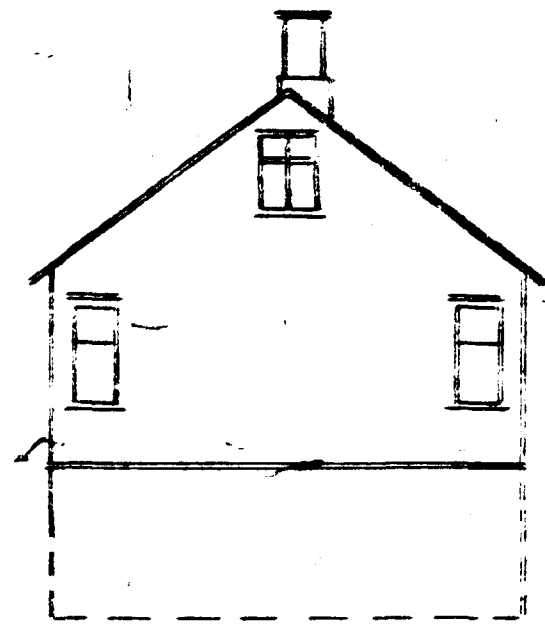





Suðurgafi

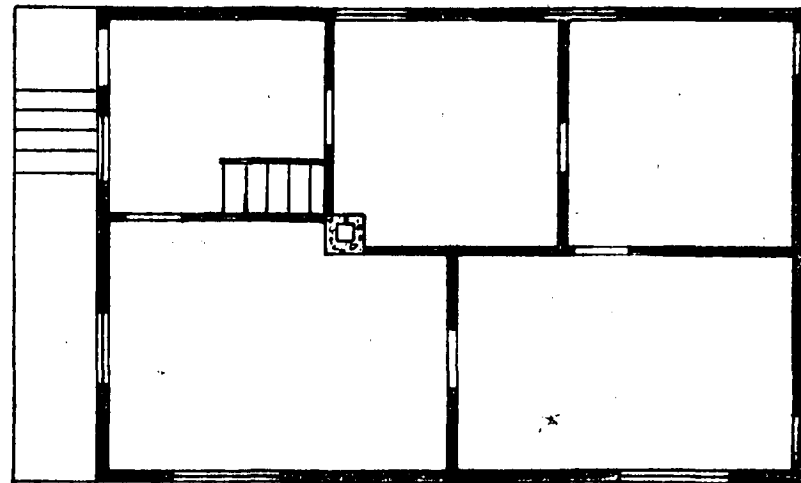


1. hæð

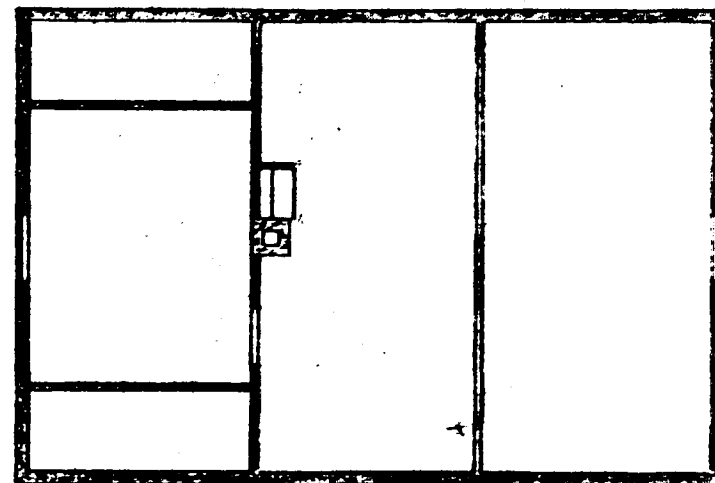


bakhlæð

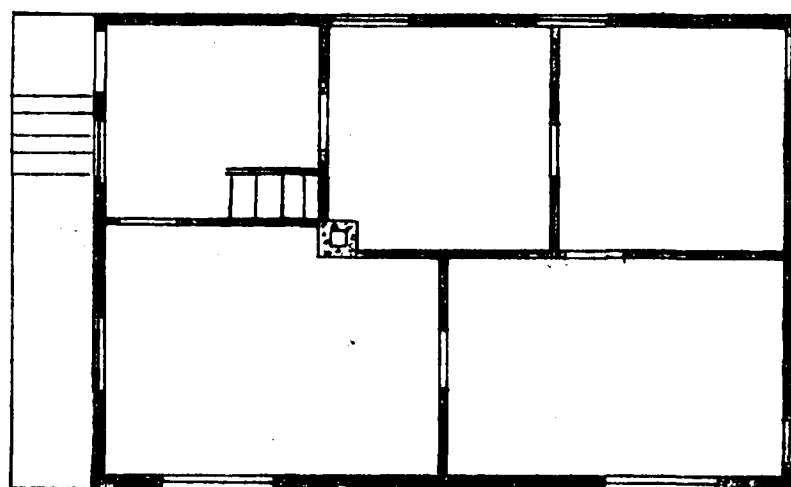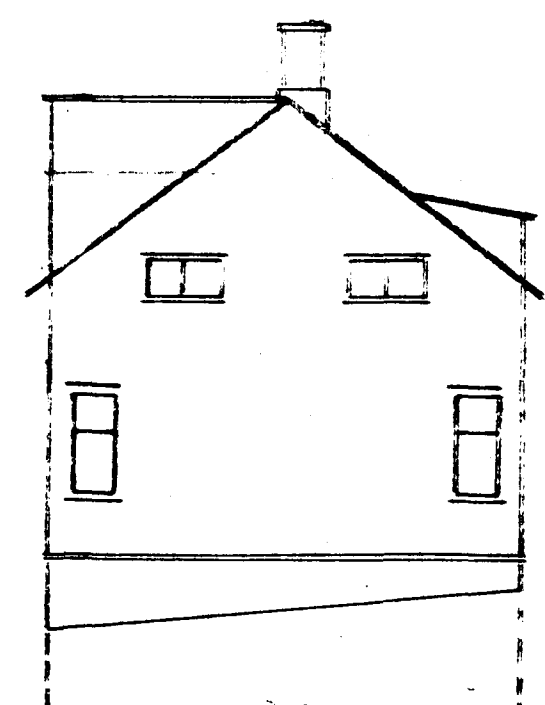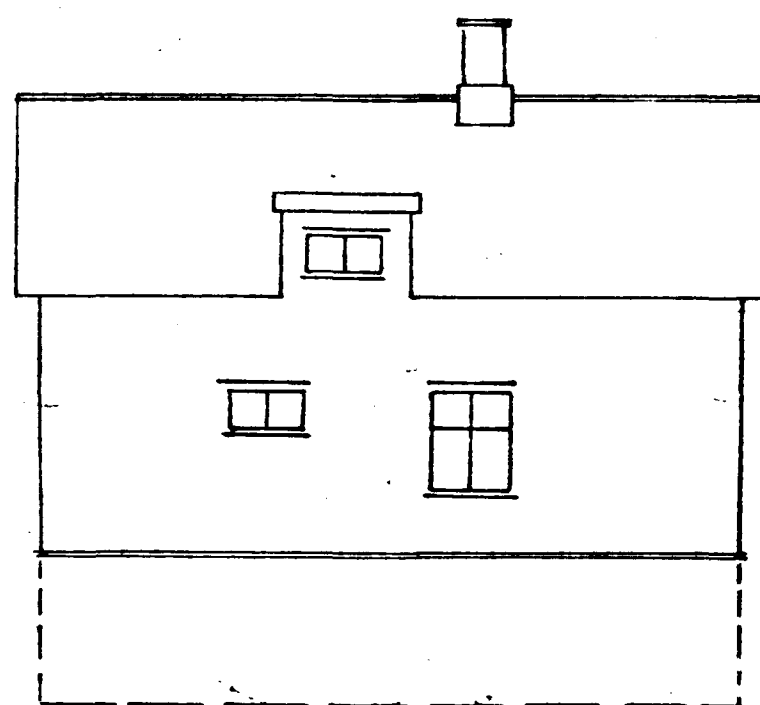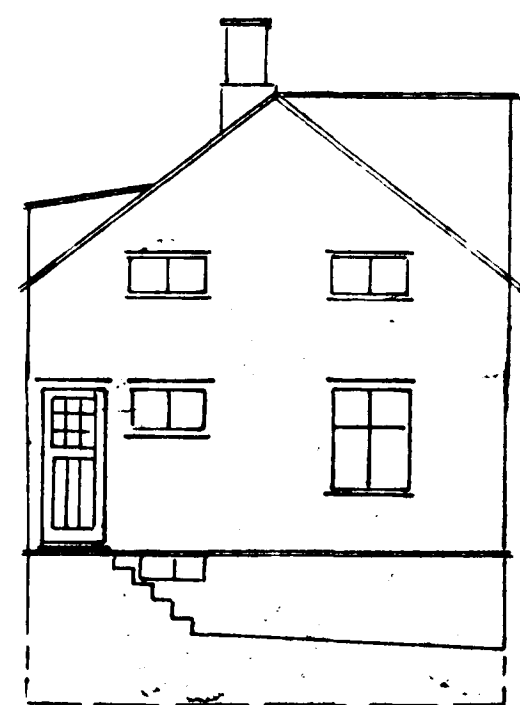

1. hæð

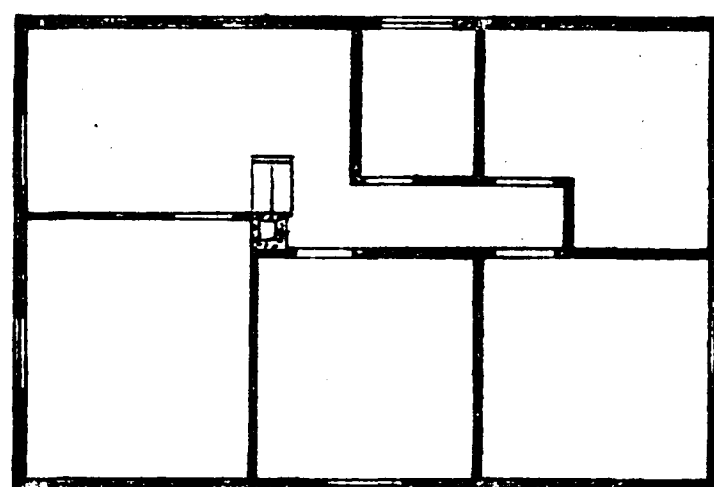

2. hæð

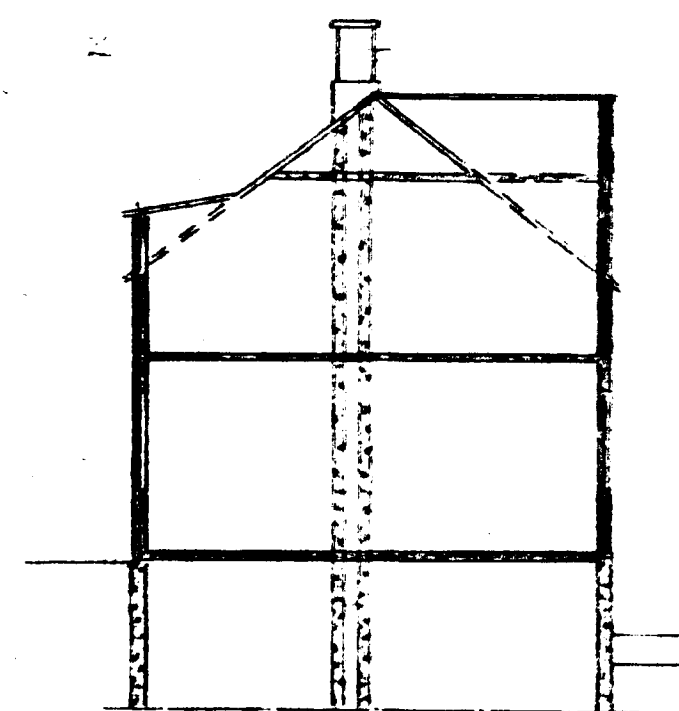

Fyrir breytingu

fyrir breytingu

Hafnarfirði 18/12-44
V. Thorsdóttir