



Samþykkt á fundi bygginga-
nefndar þ. 31/7 1974
BYGGINGAVALD RÖNN
Í HAFNARFIRDI
F. Sigurðsson


Fyrir
breytingu:

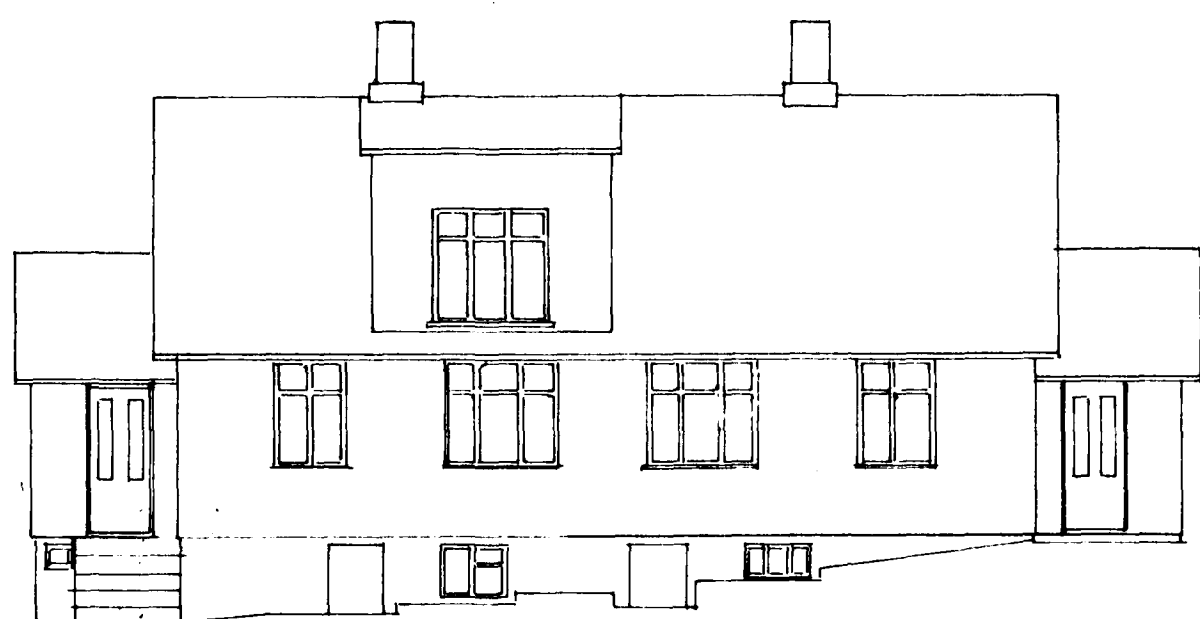

VESTUR

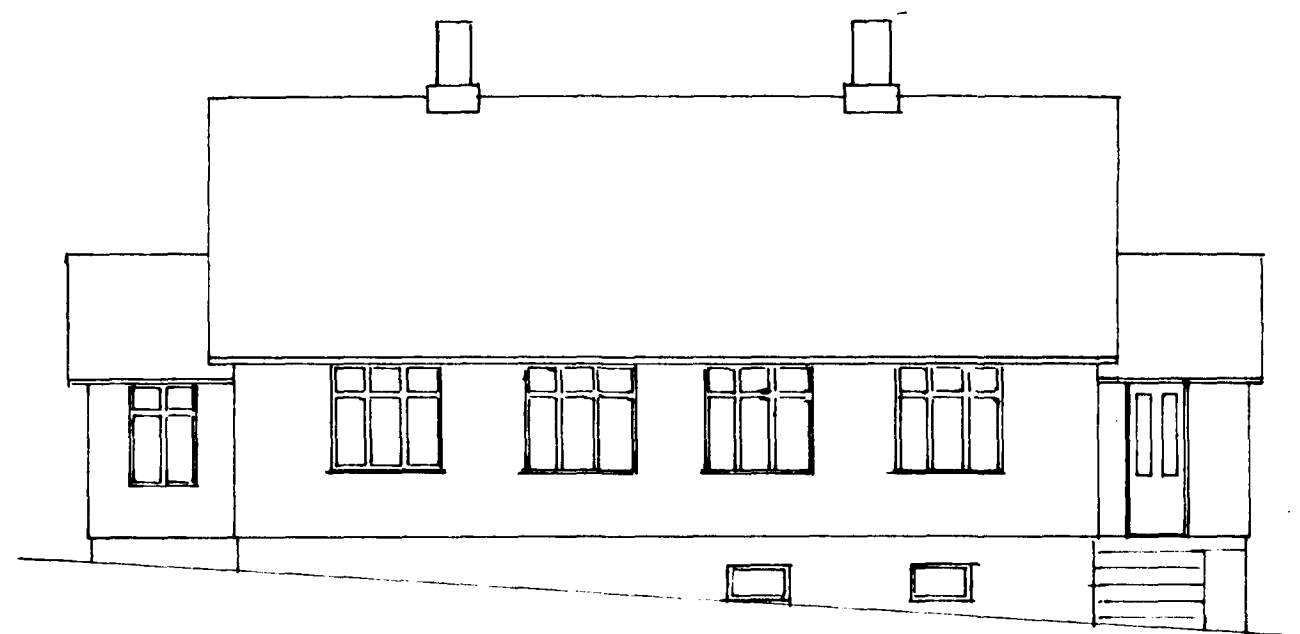

AUSTUR

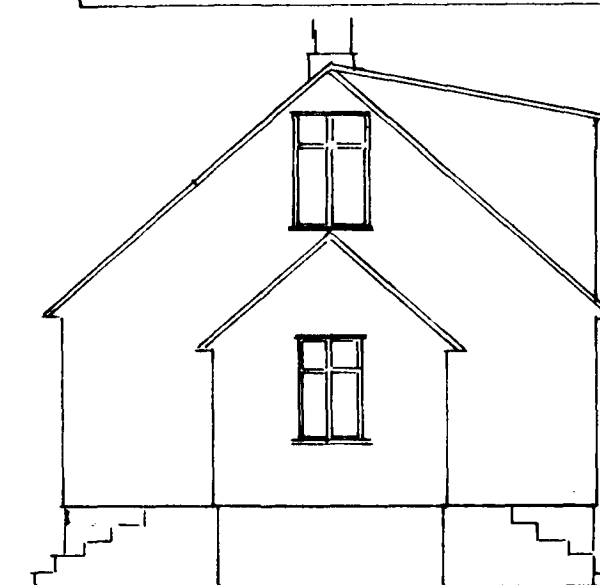

NORÐUR


Eftir
breytingu:




VESTUR




AUSTUR

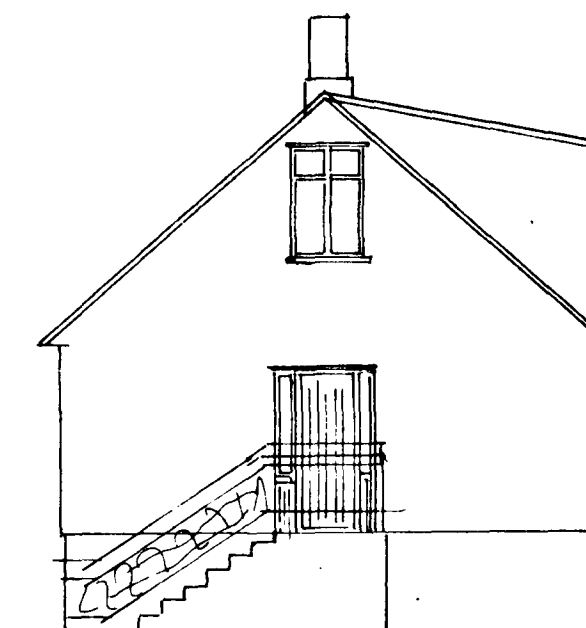

NORÐUR

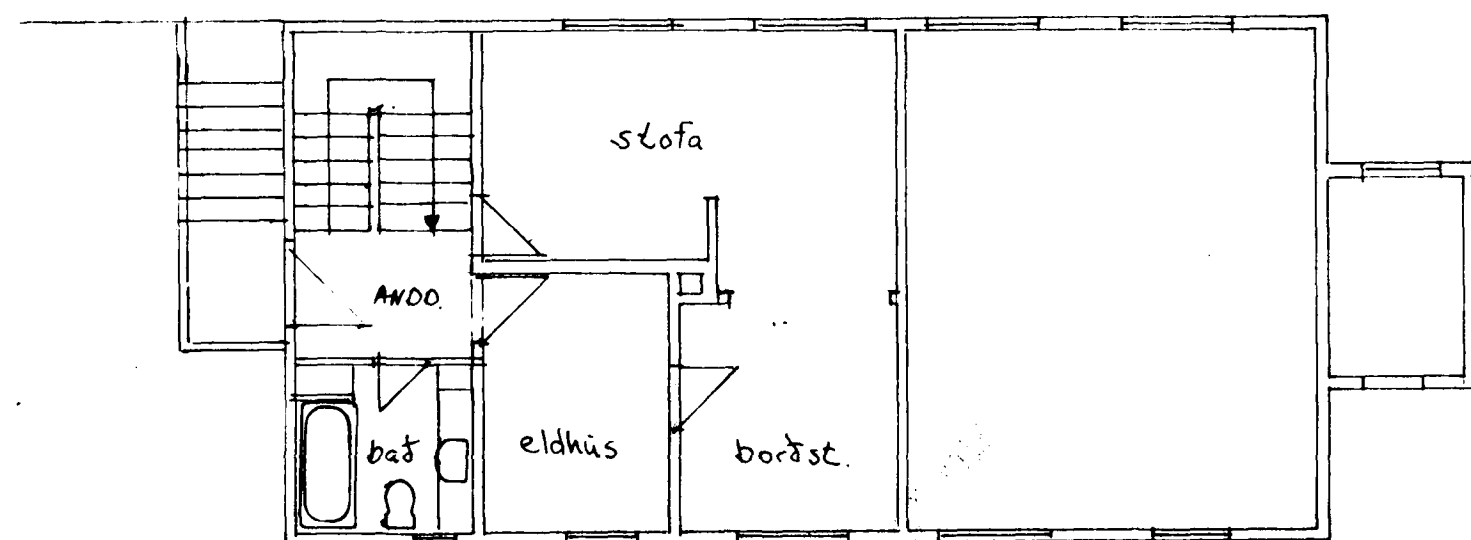


GRUNNMYND 1. hæðar MKV 1:100

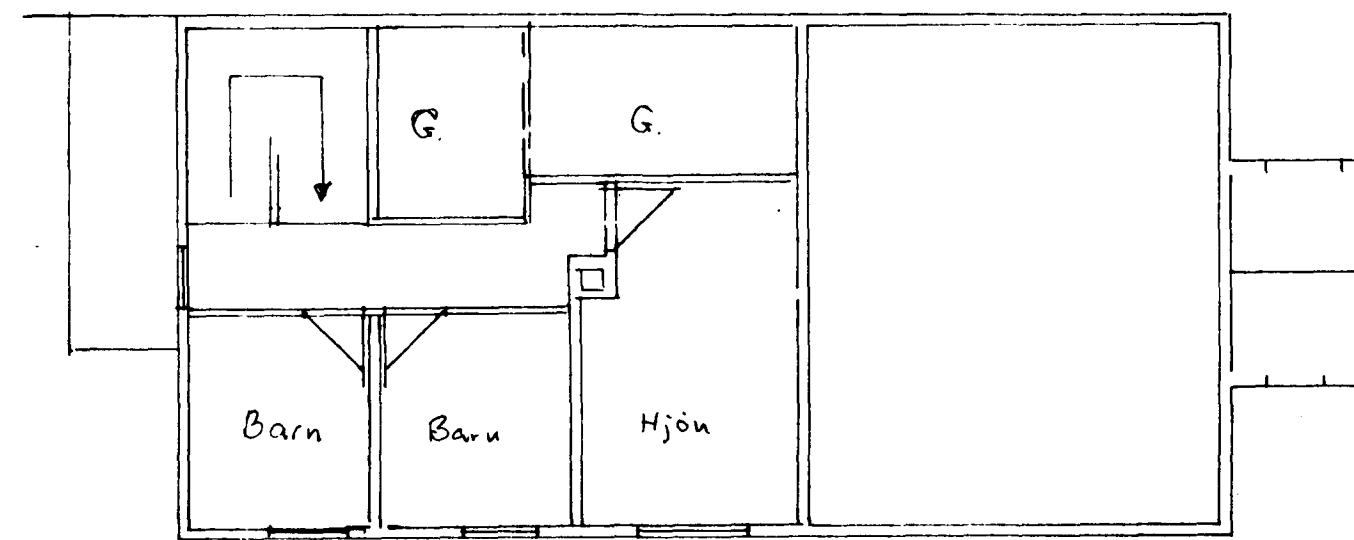

GRUNNMYND RISHÆÐAR 1:100

11,5 m²
41,0 m²

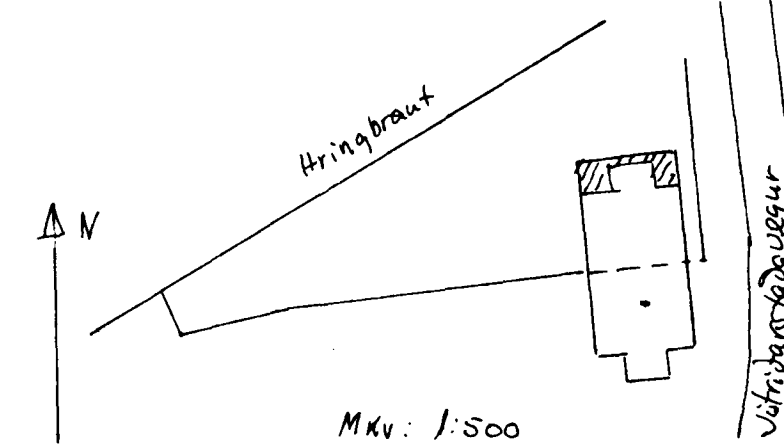

MKV: 1:500
AFSTAÐA

JÓFRÍÐARSTAÐAVEGUR 8A H.	MÆLIKVARÐI 1:100 1:500	VERK	TEIKN NR 1
VIÐBYGGING	Hannað Teiknað: <i>AB</i>	Yfirfarið: Samb: <i>GE</i>	DAGS 29/7.74.
JÓHANN GUNNAR BERGPÓRSSON VERKFR MVFI STRANDGÖTU 11 — HAFNARFIRDI — SÍMI 53315	BREYTT		