



Samþykkt á fundi bygginga-  
nefndar þ. 24.5.1974  
BYGGINGAUFULLTRÚINN  
Í HAFNARFIRÐI  
F. Sigurðsson

Breyta skal þak úr byggingar-  
semm rás úr byggingar-  
fylltrú

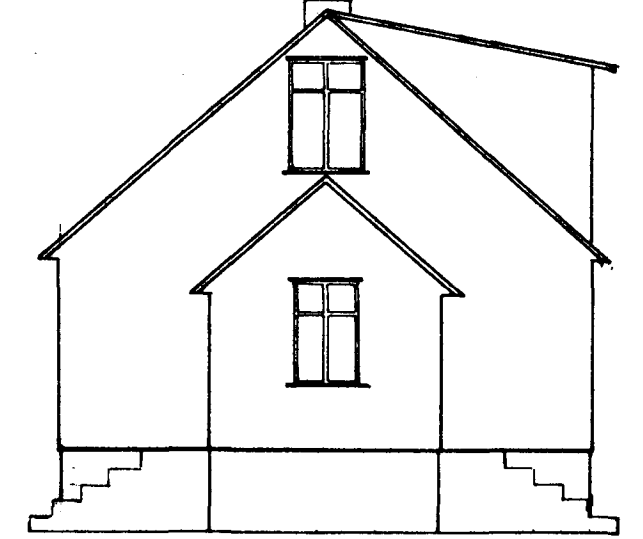



Fyrir breytingu Vestur

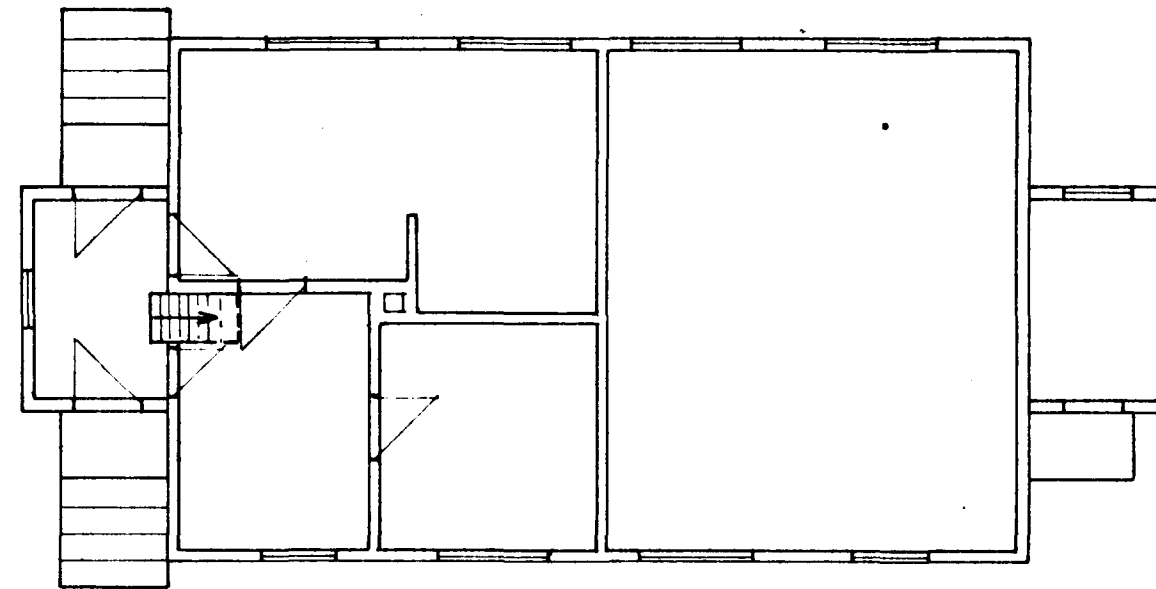


Norður



Eftir breytingu Vestur

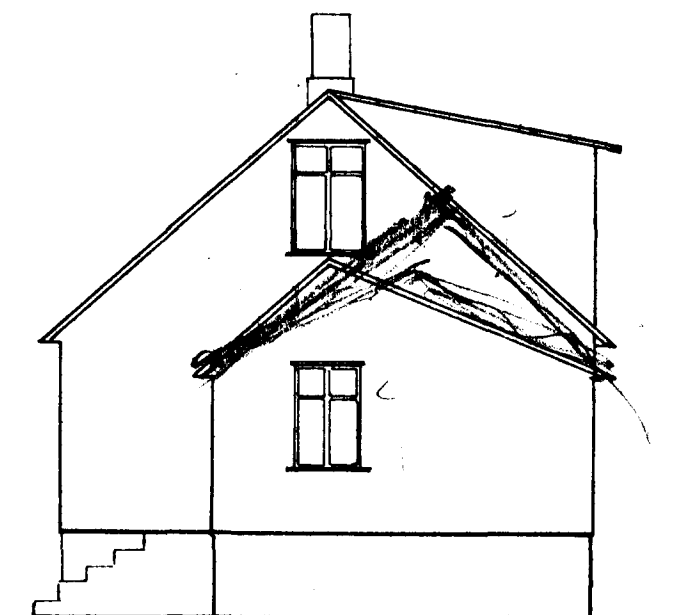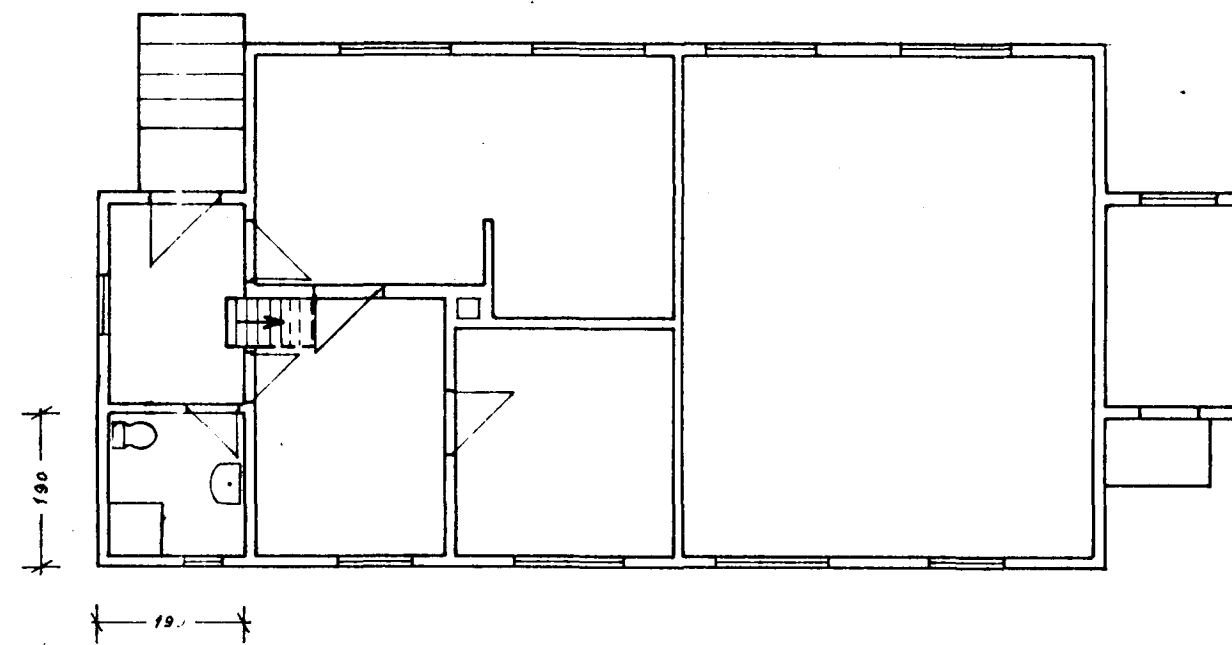

Norður

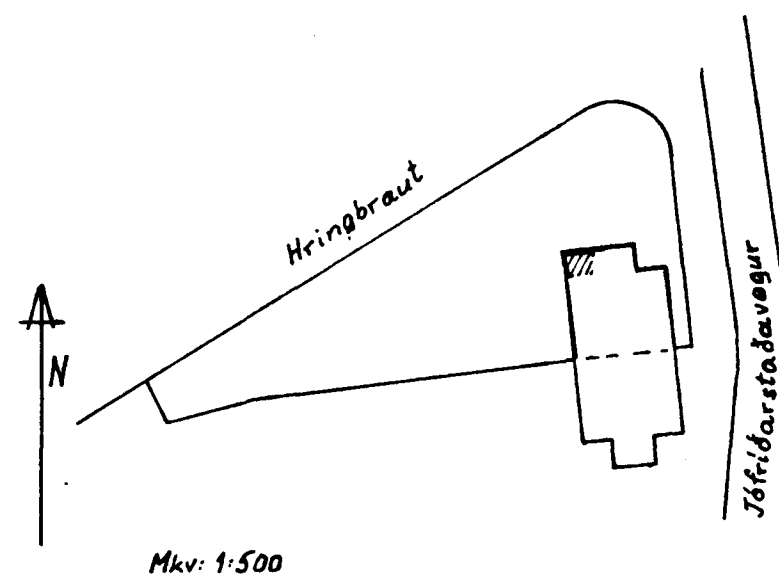

1,9 x 1,9 - 3,6 m<sup>2</sup> x 10,0 m<sup>2</sup>

Jófríðastaðavegur 8A Hafnaf.  
Viðbygging í NV.horni  
Mkv: 1:100 3.5.1974  
Magnús Haraldsson M.T.F.I.