


EFTIR BREYTINGU

Samþykkt á fundi bygginga-
nefndar þ. 14/1 1988

BYGGINGAFULLTRÚINN
Í HAFNARFIRÐI

Sigurbergur Arnason

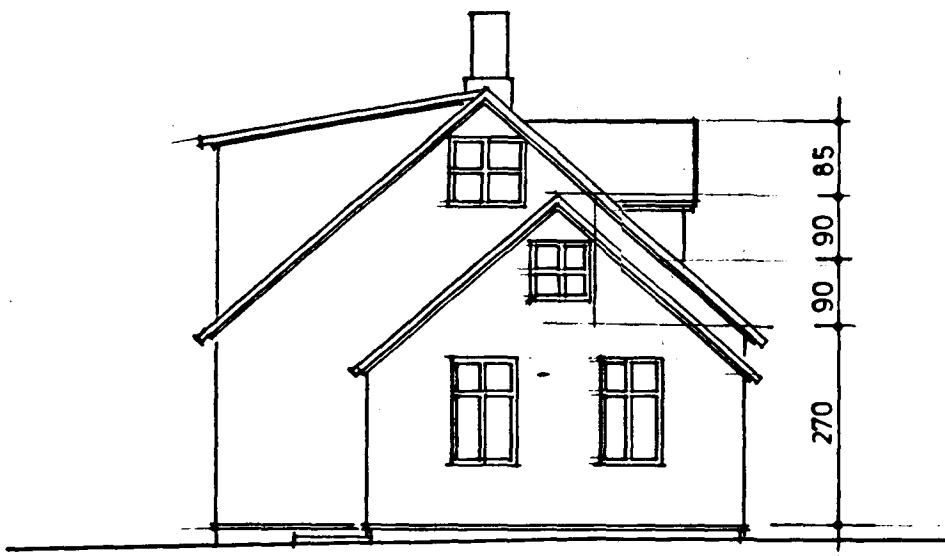


SUÐUR




AUSTUR




VESTUR

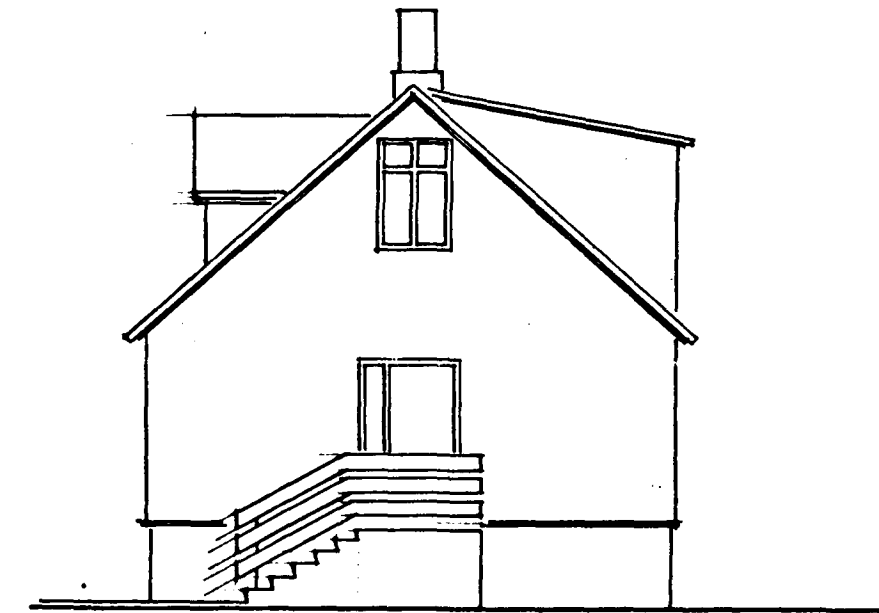


NORDUR

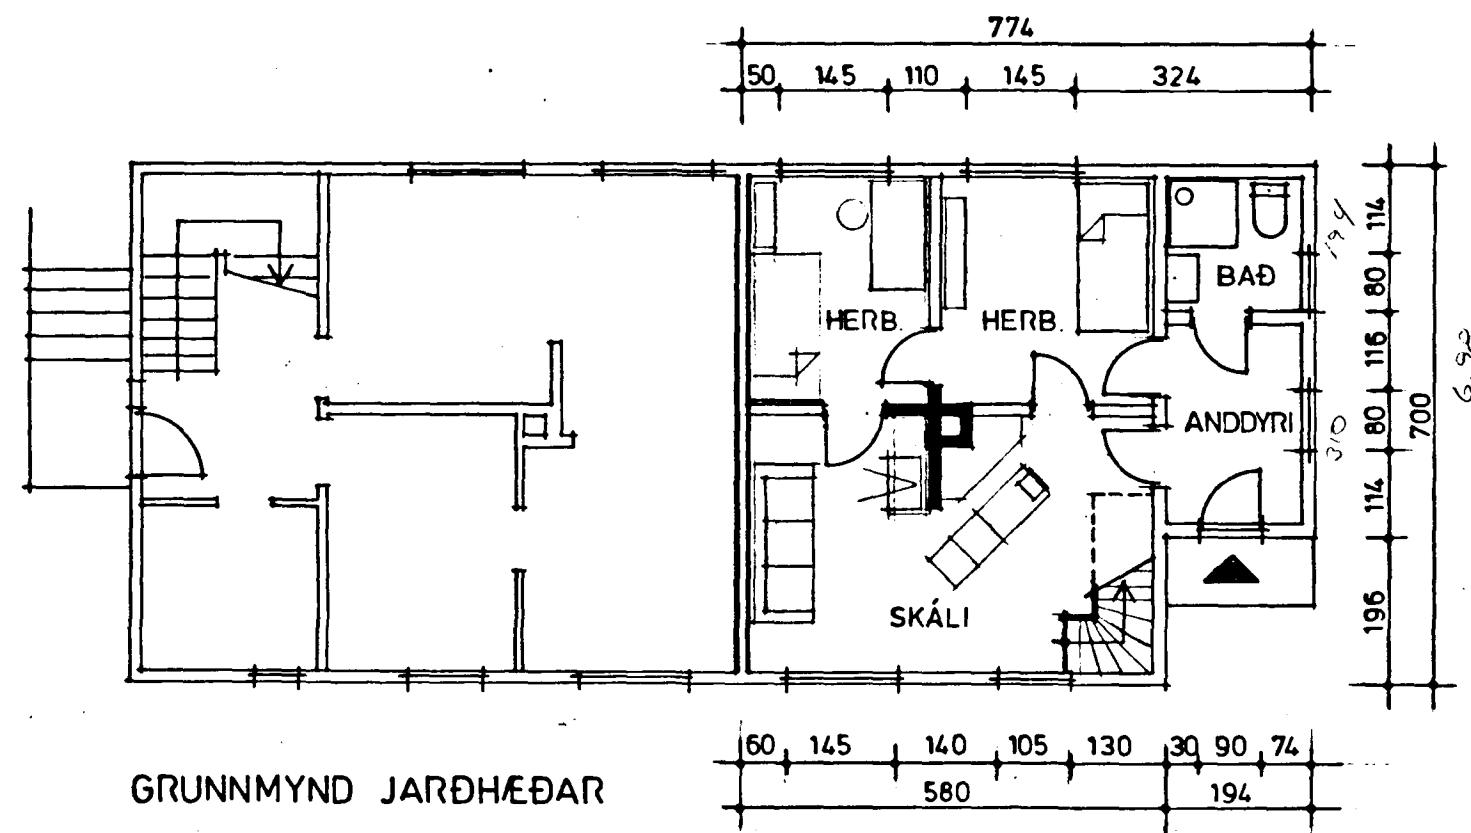

GRUNNMYND JARÐHÆÐAR

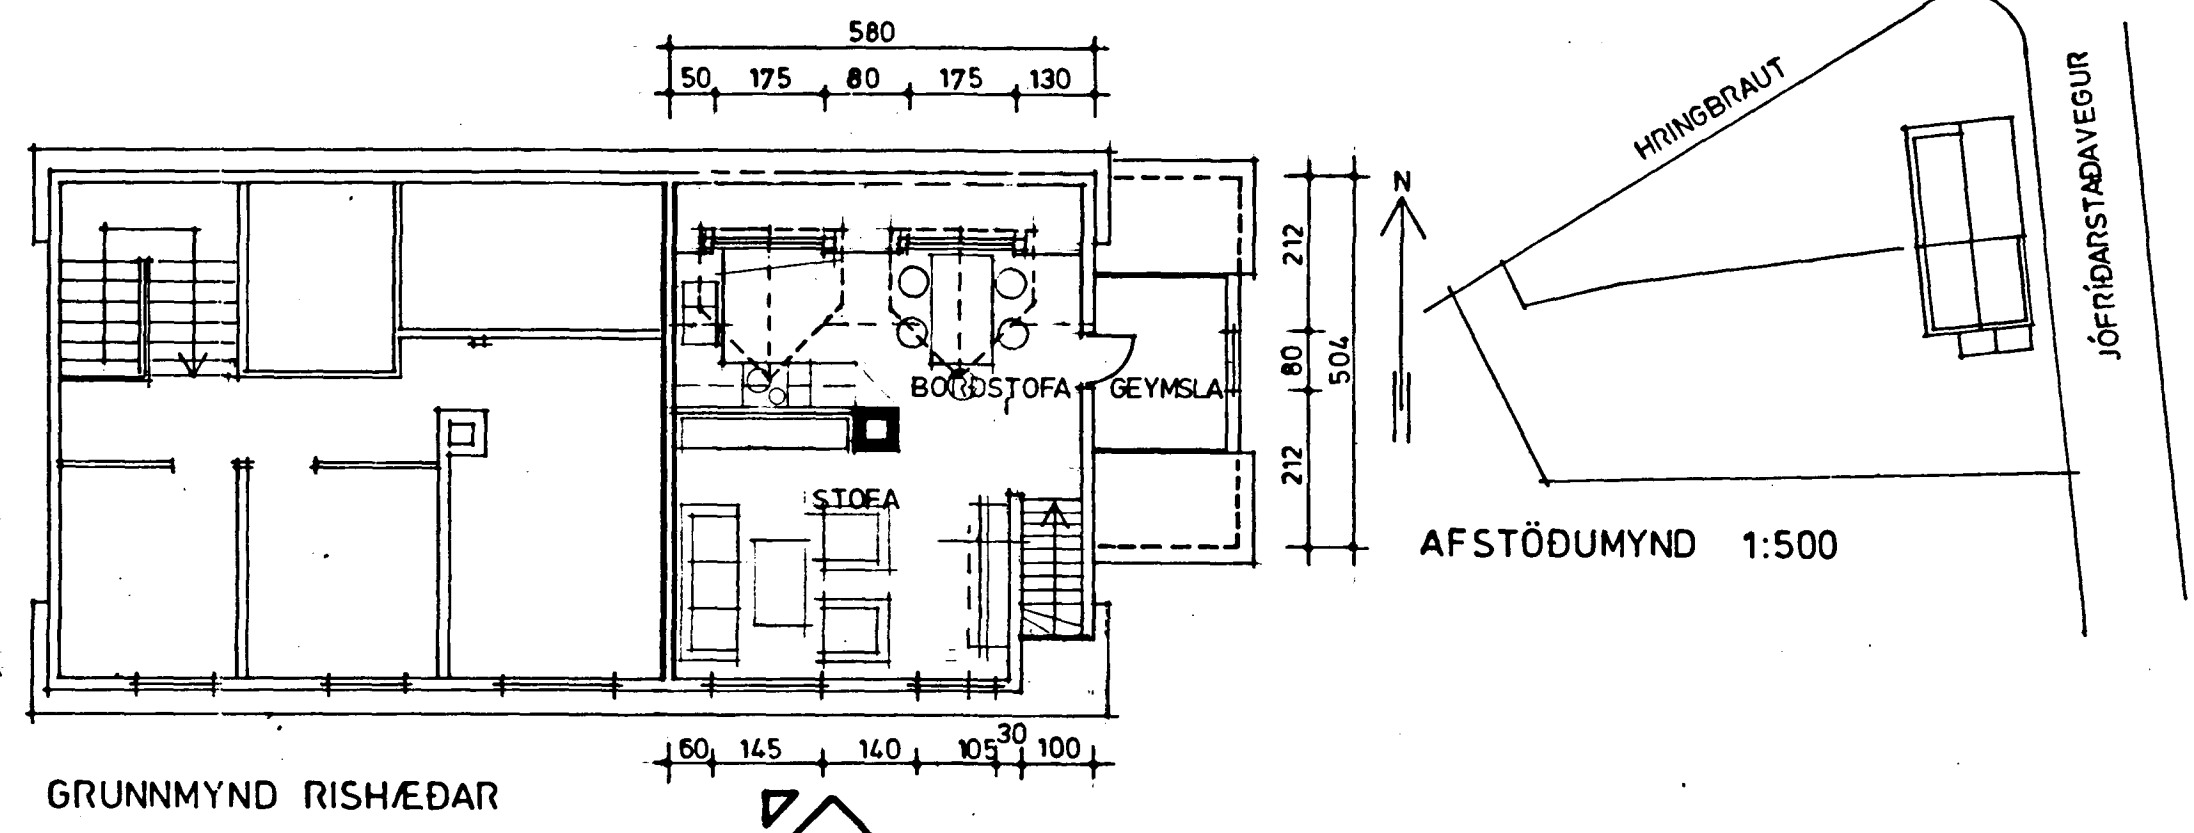

GRUNNMYND RISHÆÐAR

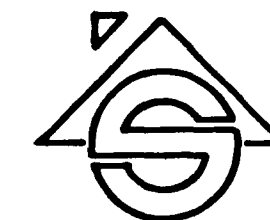

Sigurbergur Arnason arkitekt FAÍ

ÁLFASKEIÐI 7B 220 HAFNARFIRÐI sími 65 14 07

JÓFRÍÐARSTADAVEGUR 8b HAFNARFIRÐI VIÐBYGGING og BREYTING á ÞAKI

dags. des. 1987 mkv. 1:100 1:500
breytt 28. des 1978 *Sigurbergur Arnason*

blað nr. 002

*Ég undirritaður eigandi
Jófríðarstadaveg 8a er samþykktur
þessari breytingu.
Hafnarfirði 10/1 1988
Þórunn Þórunnsson 9521-9748*