



FYRIR BREYTINGU

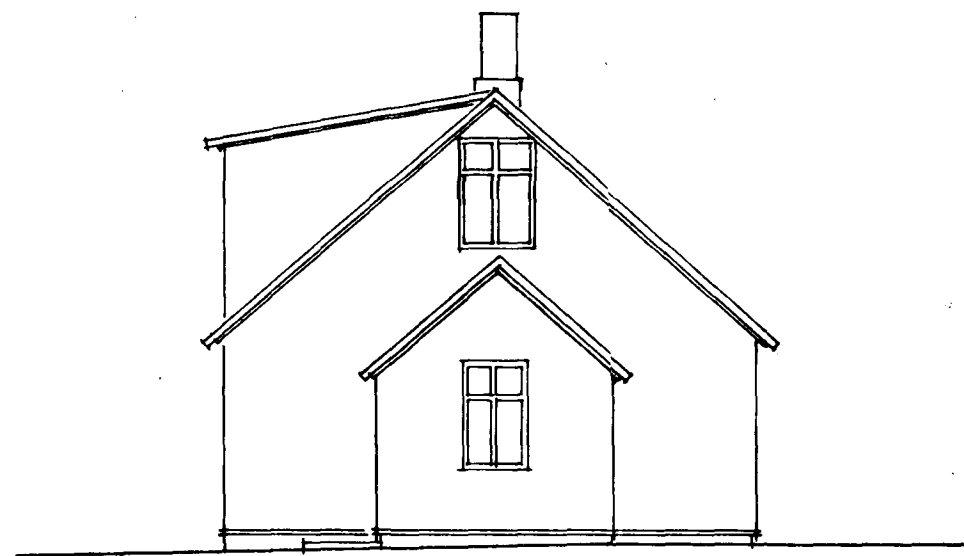


SUÐUR

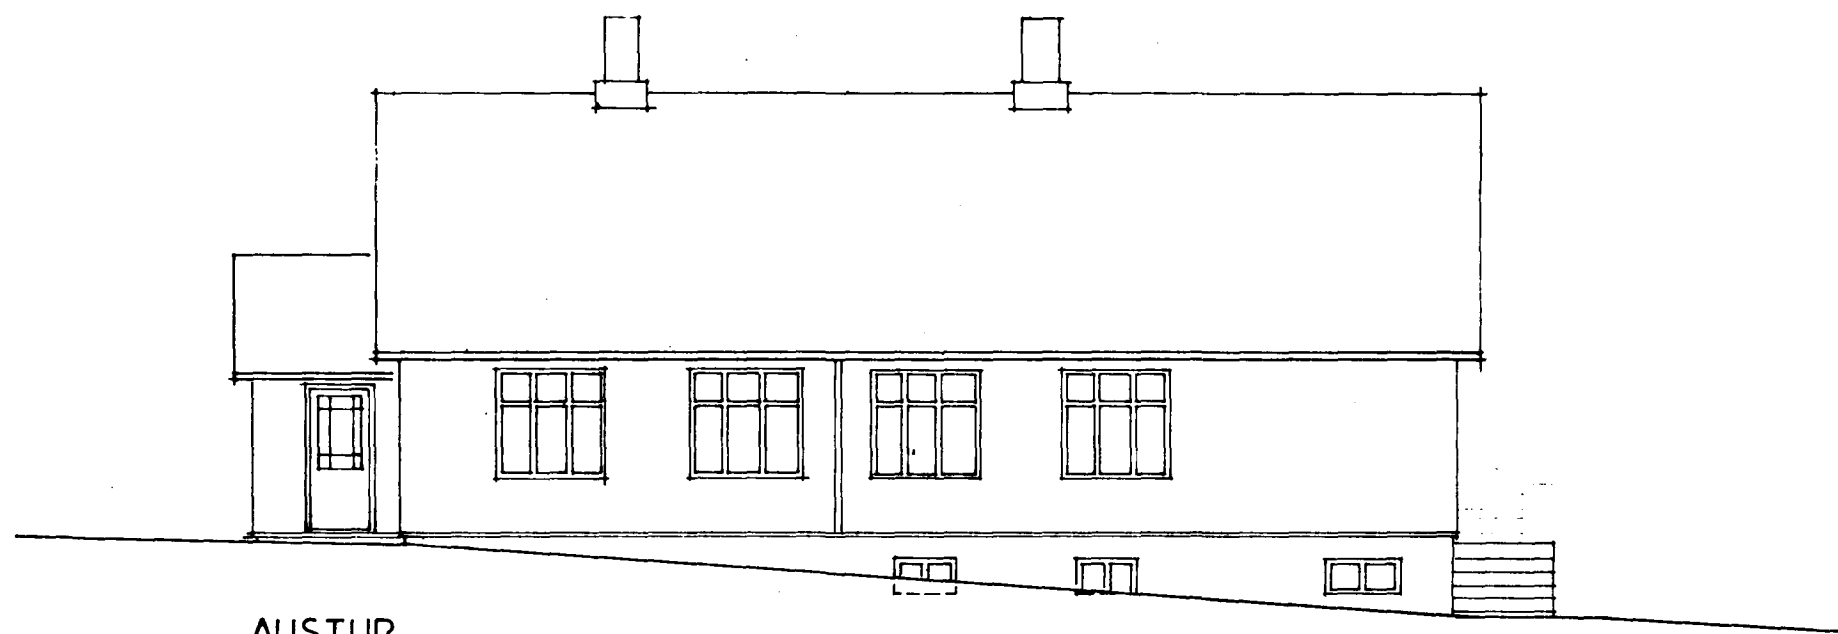


AUSTUR




VESTUR

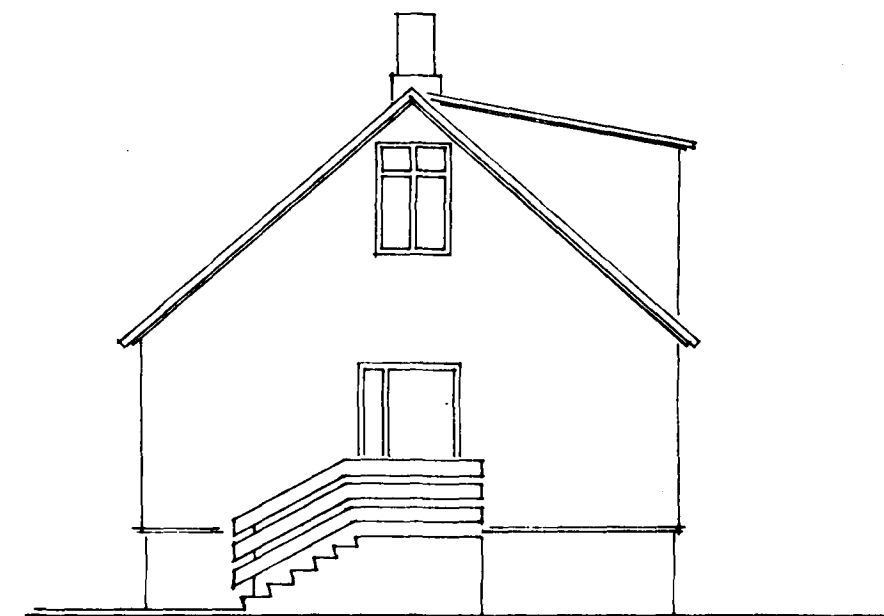



NORÐUR

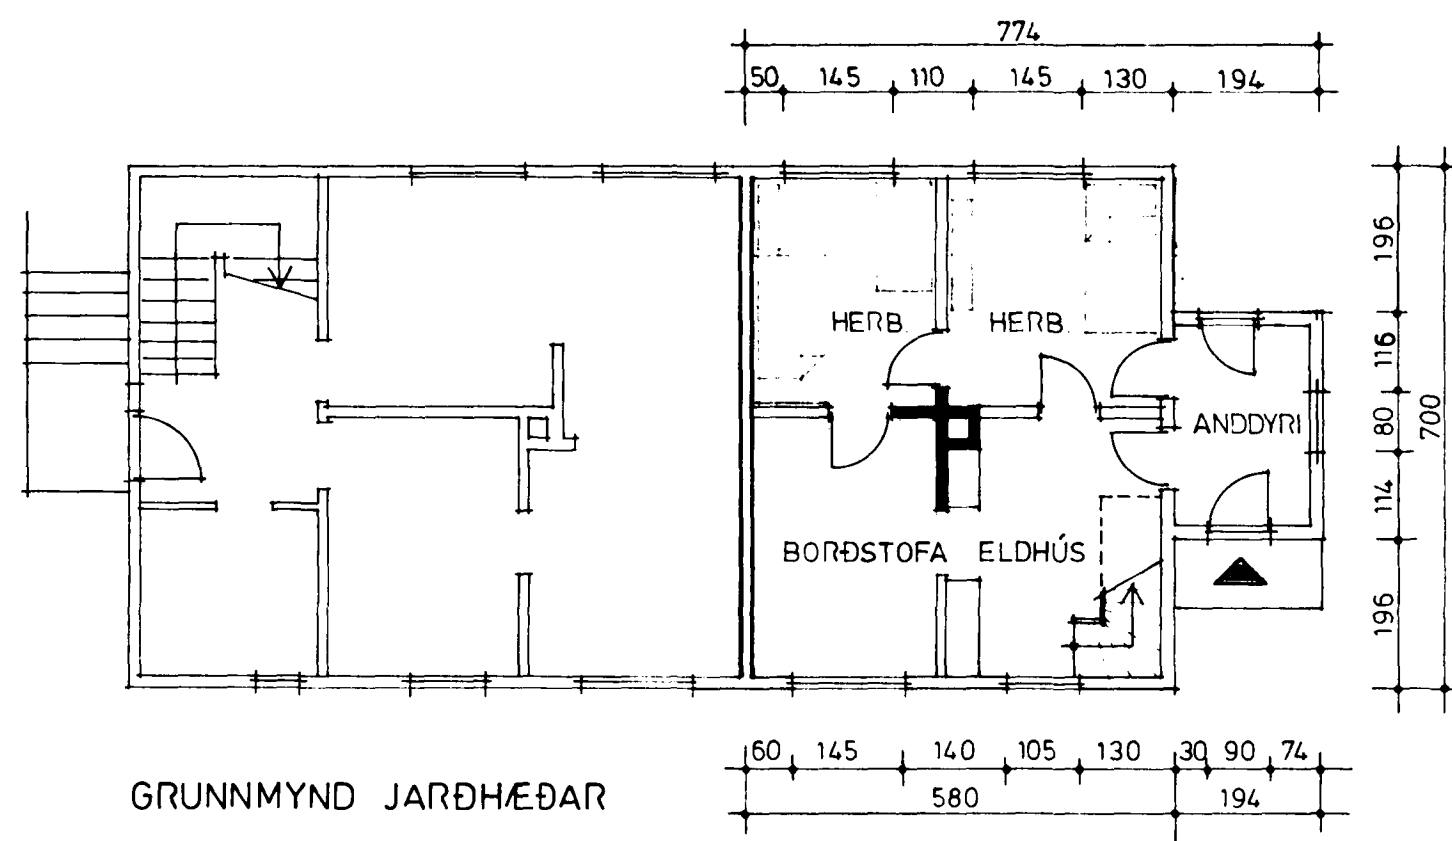

GRUNNMYND JARÐHÆÐAR

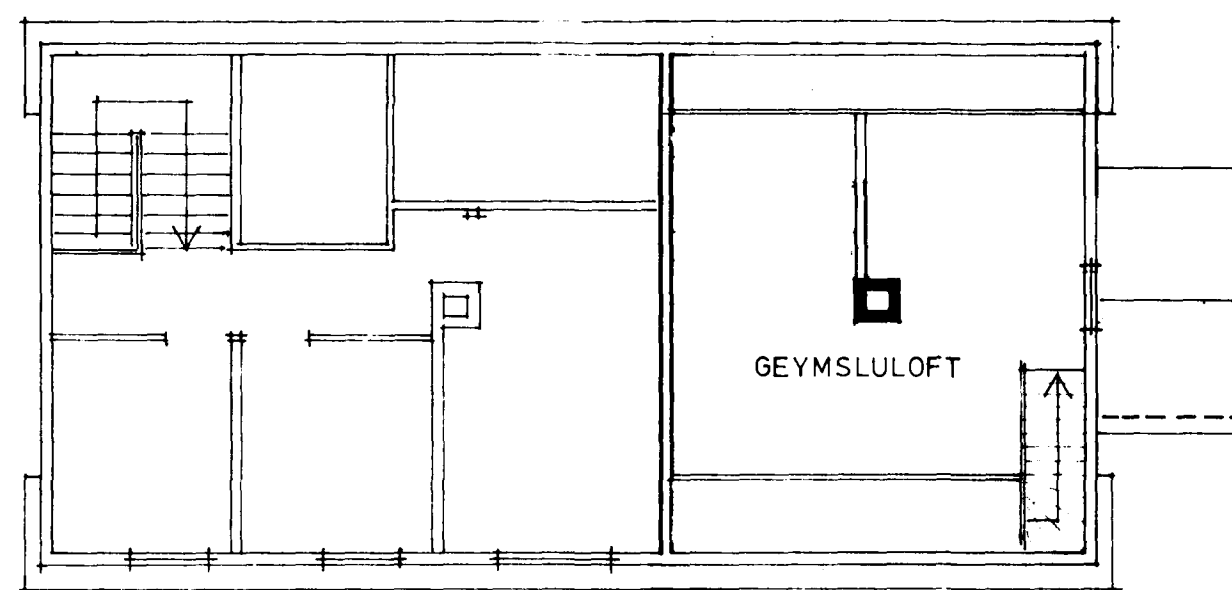

GRUNNMYND RISHÆÐAR

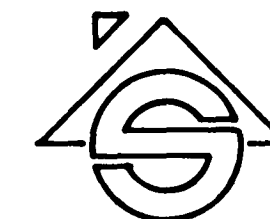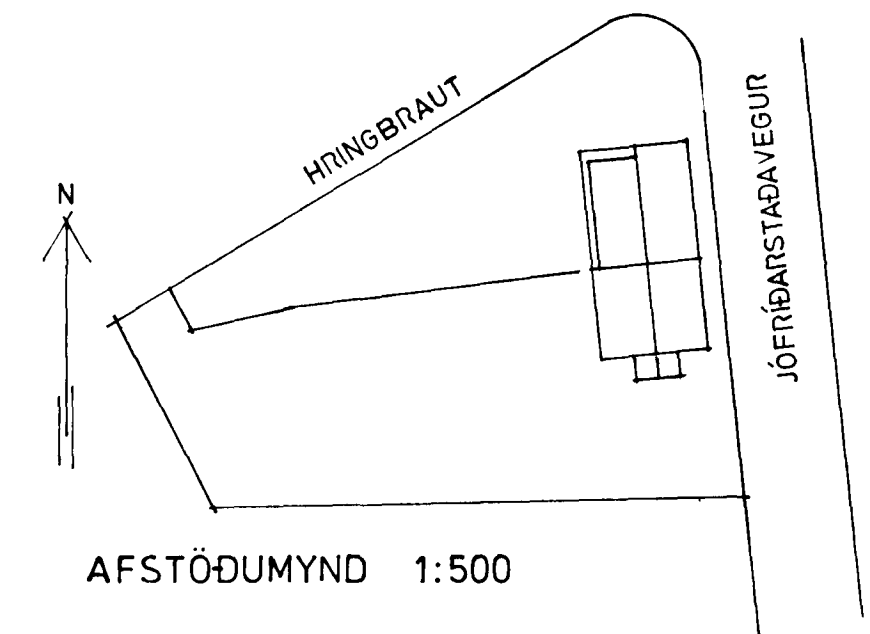

Sigurbergur Árnason arkitekt FAÍ

ÁLFASKEIDI 78 220 HAFNARFIRÐI sími 65 14 07

JÓFRÍÐARSTADAVEGUR 8b HAFNARFIRÐI MÆLT og TEIKNAD EINS OG HÚSIÐ ER Í DAG

dags. des. 1987 mkv. 1:100 1:500

blað nr. 001

*Sigurbergur Árnason*