



ÚTLIT FYRIR BREYTINGU

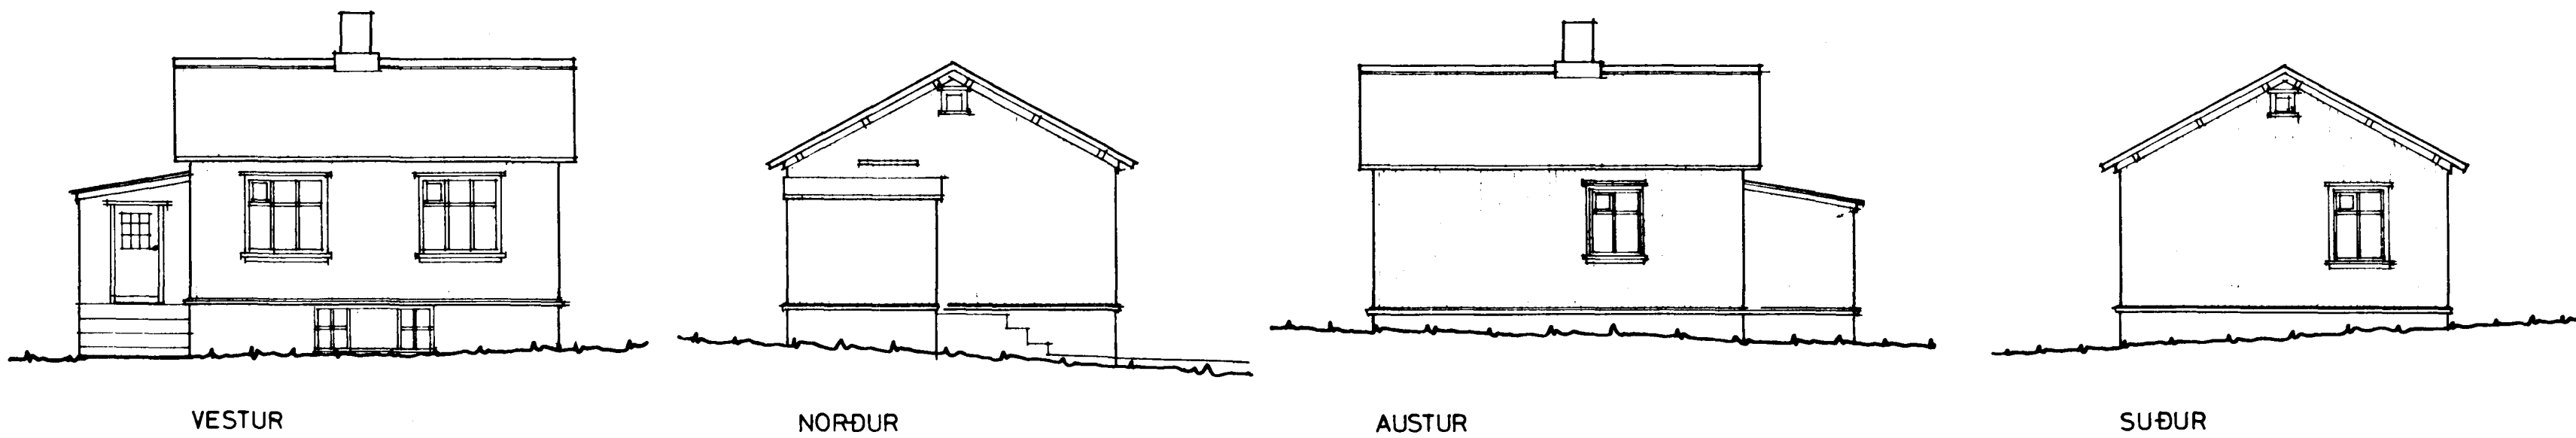





Samþykkt á fundi bygginga-
nefndar þ. 29.16.1983
BYGGINGAFLUTVÖNN
Í HAFNARFIRÐI
S. Björnsson

Vindfang.

ÚTLIT EFTIR BREYTINGU

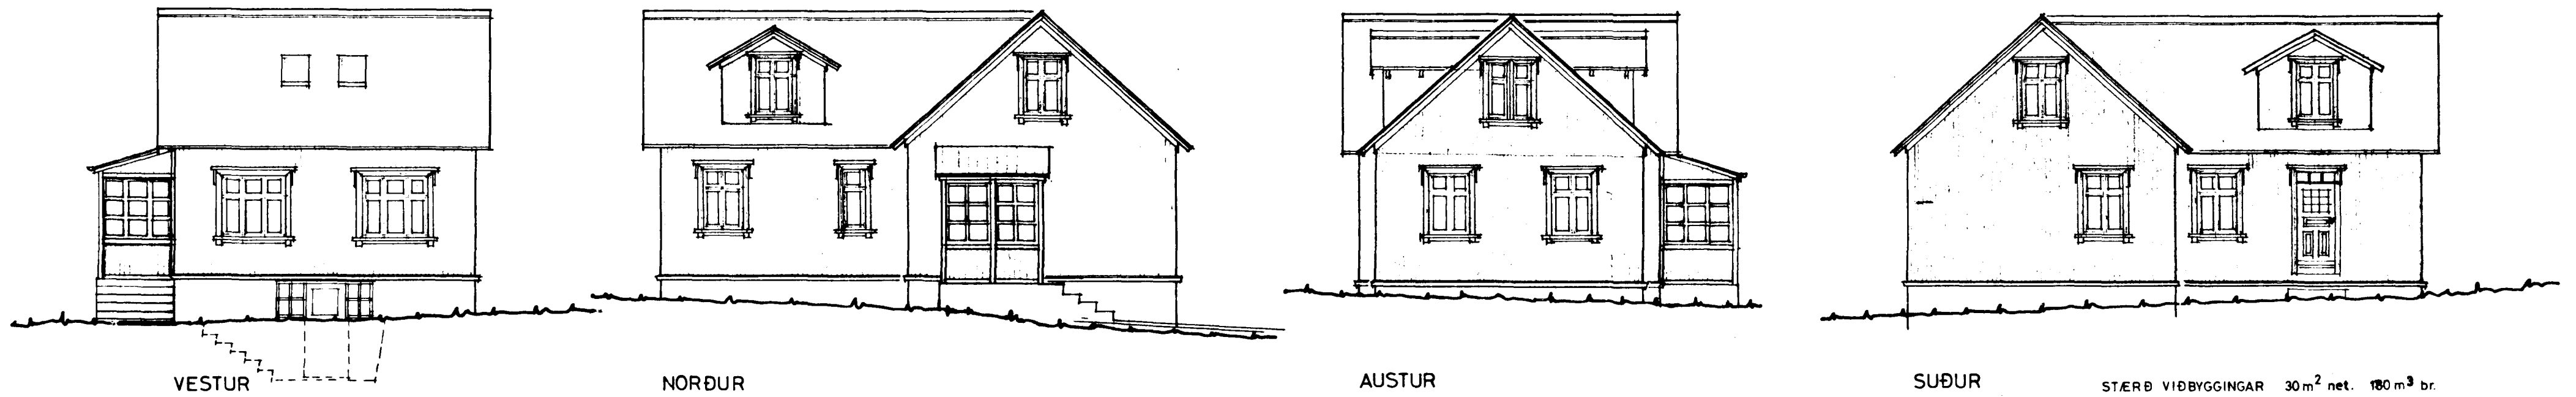

STÆRÐ VIÐBYGGINGAR 30 m² net. 180 m³ br.
MÉNIR HEKKAR UM 1,55m
PORT " UM 0,45m
ÞAKHALLI 42°

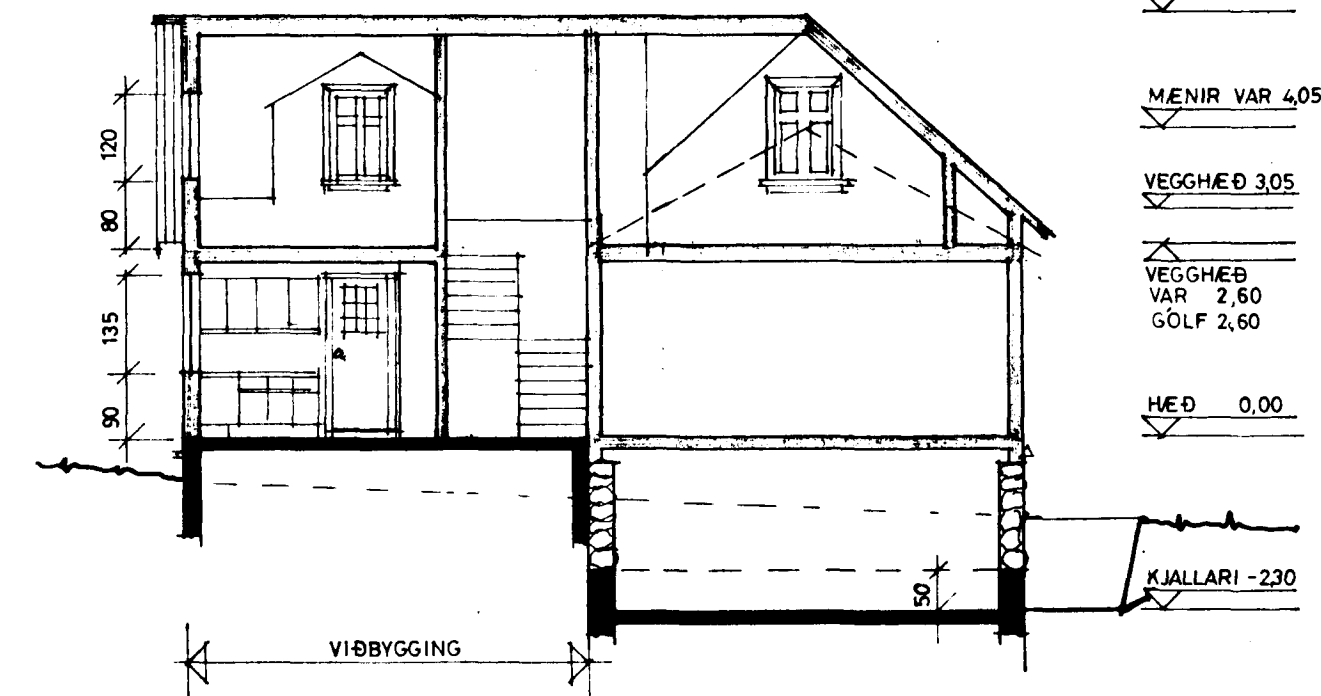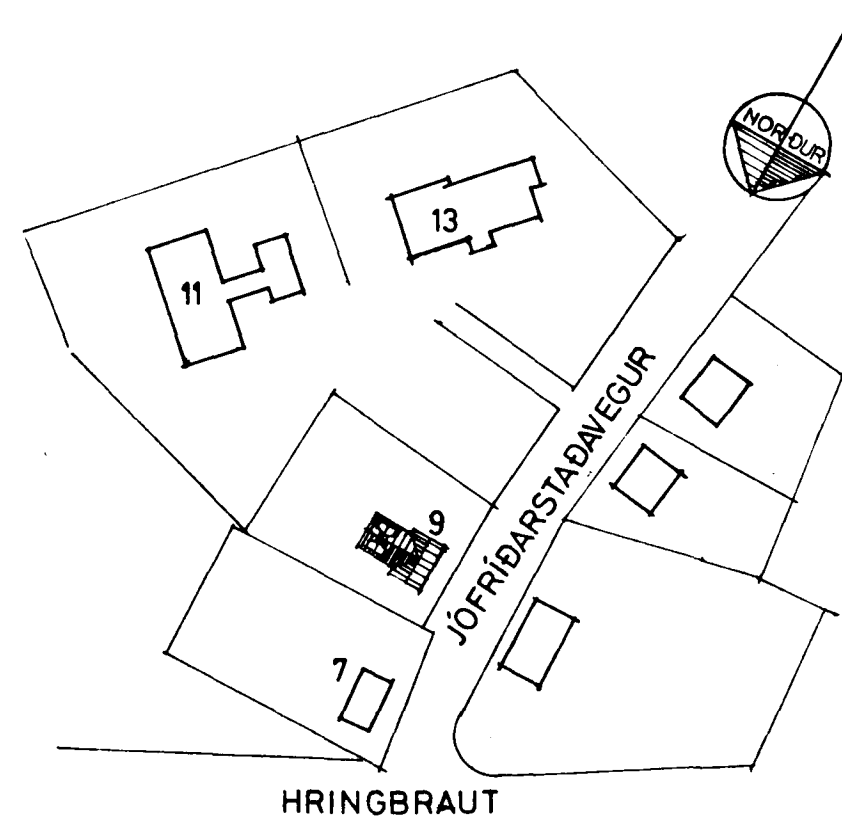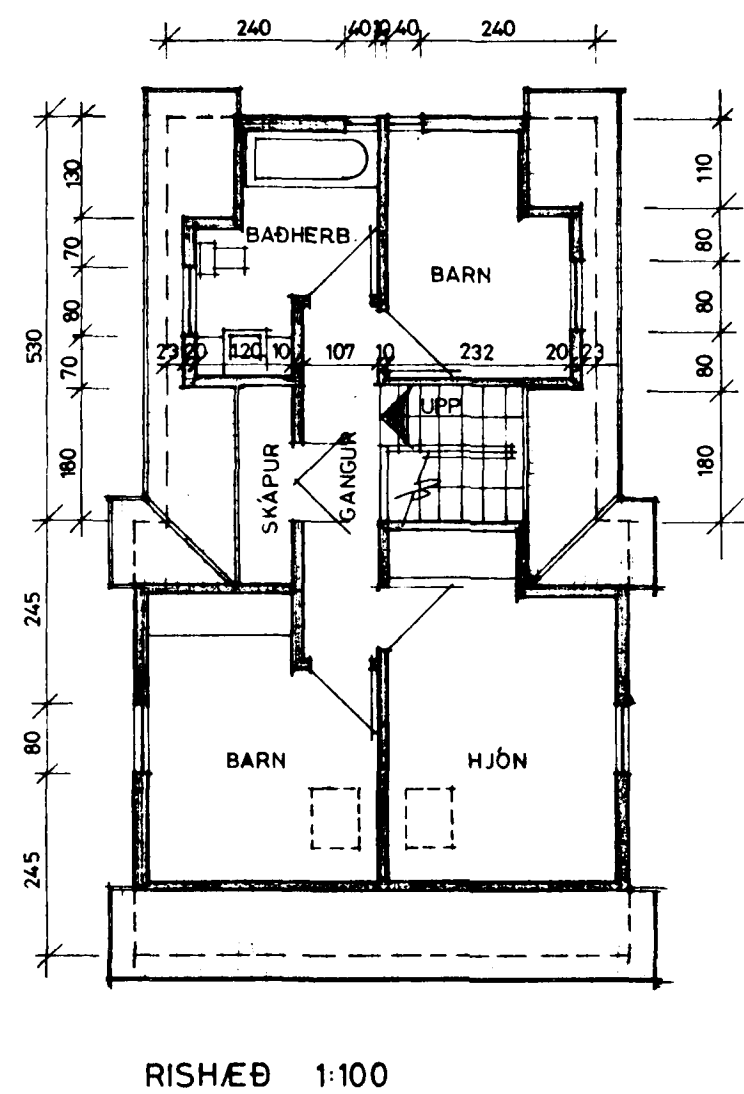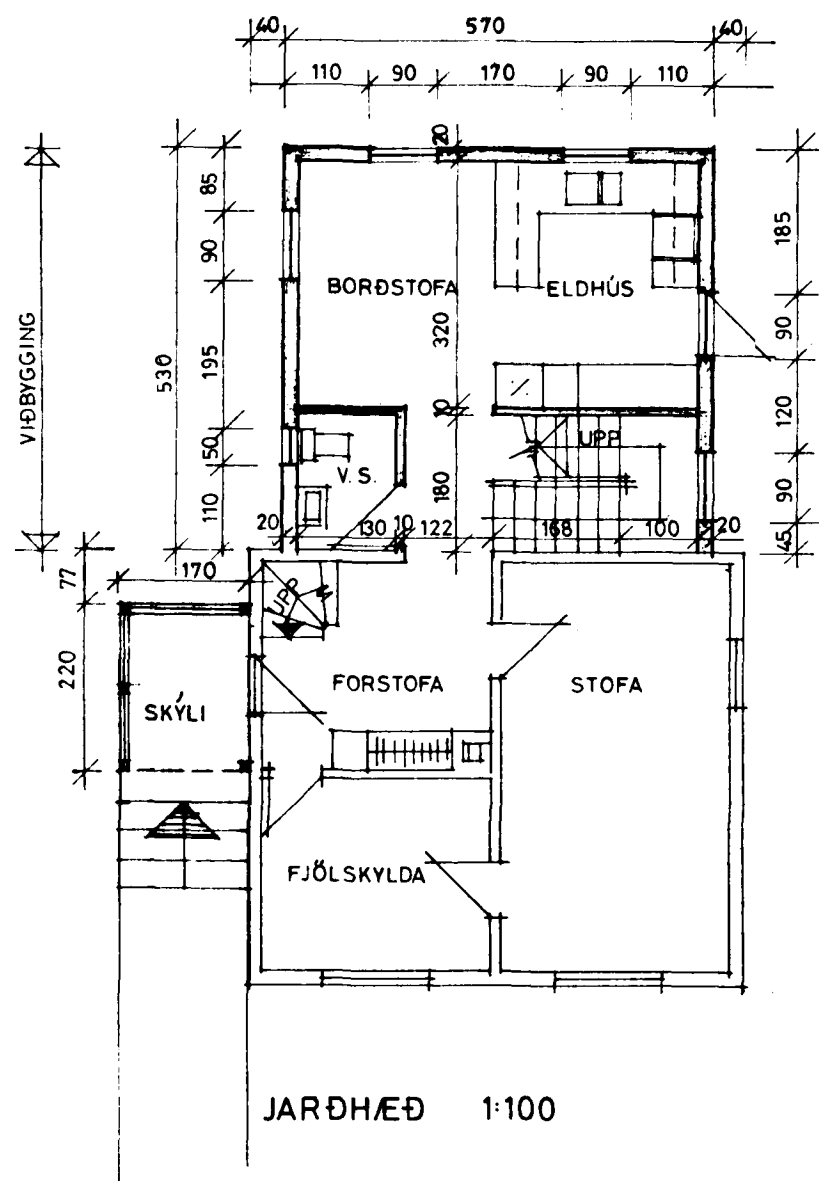

MÉNIR 5,60
MÉNIR VAR 4,05
VEGGHÆÐ 3,05
VEGGHÆÐ VAR 2,60
GÓLF 2,60
HÆÐ 0,00
KJALLARI -230

BREITT Í JÚNÍ 1983

4730-0090-01

PÁLL V. BJARNASON, ARKITEKT, FAÍ
HOLTSGÓTU 4, HAFNARFIRÐI, SÍMI 5 20 47
KVARÐI 1:100, 1:500 | DAGS. NÓV 1979 | TEIKN P.V.
JÓFRÍÐARSTADAVEGUR 9, HAFNARFIRÐI
VIÐBYGGING

Páll V. Björnsson 54601