

KAPELLA Á JÓFRÍÐARSTÖÐUM

STÆRDIR

Kapella	324,76 m ²	1.941,30 m ³
Tengibygging	151,65 m ²	454,06 m ³
Prestshús	128,40 m ²	375,80 m ³
Bilg.+geymsla+hítav.	50,55 m ²	131,43 m ³
Safnaðarhús	66,76 m ²	375,80 m ³
Samtals	722,12 m ²	3.278,39 m ³

ATH! VEGNA HÆÐARLEGU, KLAPPAR OG ANNARRA AÐSTÆDNA Á BYGGINGARREIT HAFA EFTIRTALDAR BREYTINGAR OG STÆKKANIR, DAGS. 01.07.1990 Á UPPRUNALEGUM TEIKNINGUM, DAGS. 01.06.1990, VERIÐ GERÐAR:

-KJALLARI UNDIR KIRKJU VERÐUR 149,30 m² 388,18 m³
 -STÆKKUN Á KJALLARA UNDIR PRESTSHÚSI 18,68 m² 48,57 m³

VEGNA FYRRGREINDRA AÐSTÆDNA HEFUR GÓLFKÓTASETNING BREYST, ÞANNIG AÐ HÚSUNUM HEFUR VERIÐ "LYFT" UM 25 SENTIMETRA.


ATH! BR. 15.08.'90: 52,50 m² 136,50 m³ HEFUR VERIÐ BETT VIÐ KJALLARA

ATH! EFTIR BR. 01.07.'90 OG 15.08.'90 ERU HEILDARSTÆRDIR ÞESSAR:

942,60 m² 3.851,64 m³

ATH! BR. 18.06.'91: MILLILOFT SETT Í SAFNAÐARHÚS. EFTIR BR. ERU HEILDARSTÆRDIR ÞESSAR:

1.004,74 m² 3.851,64 m³

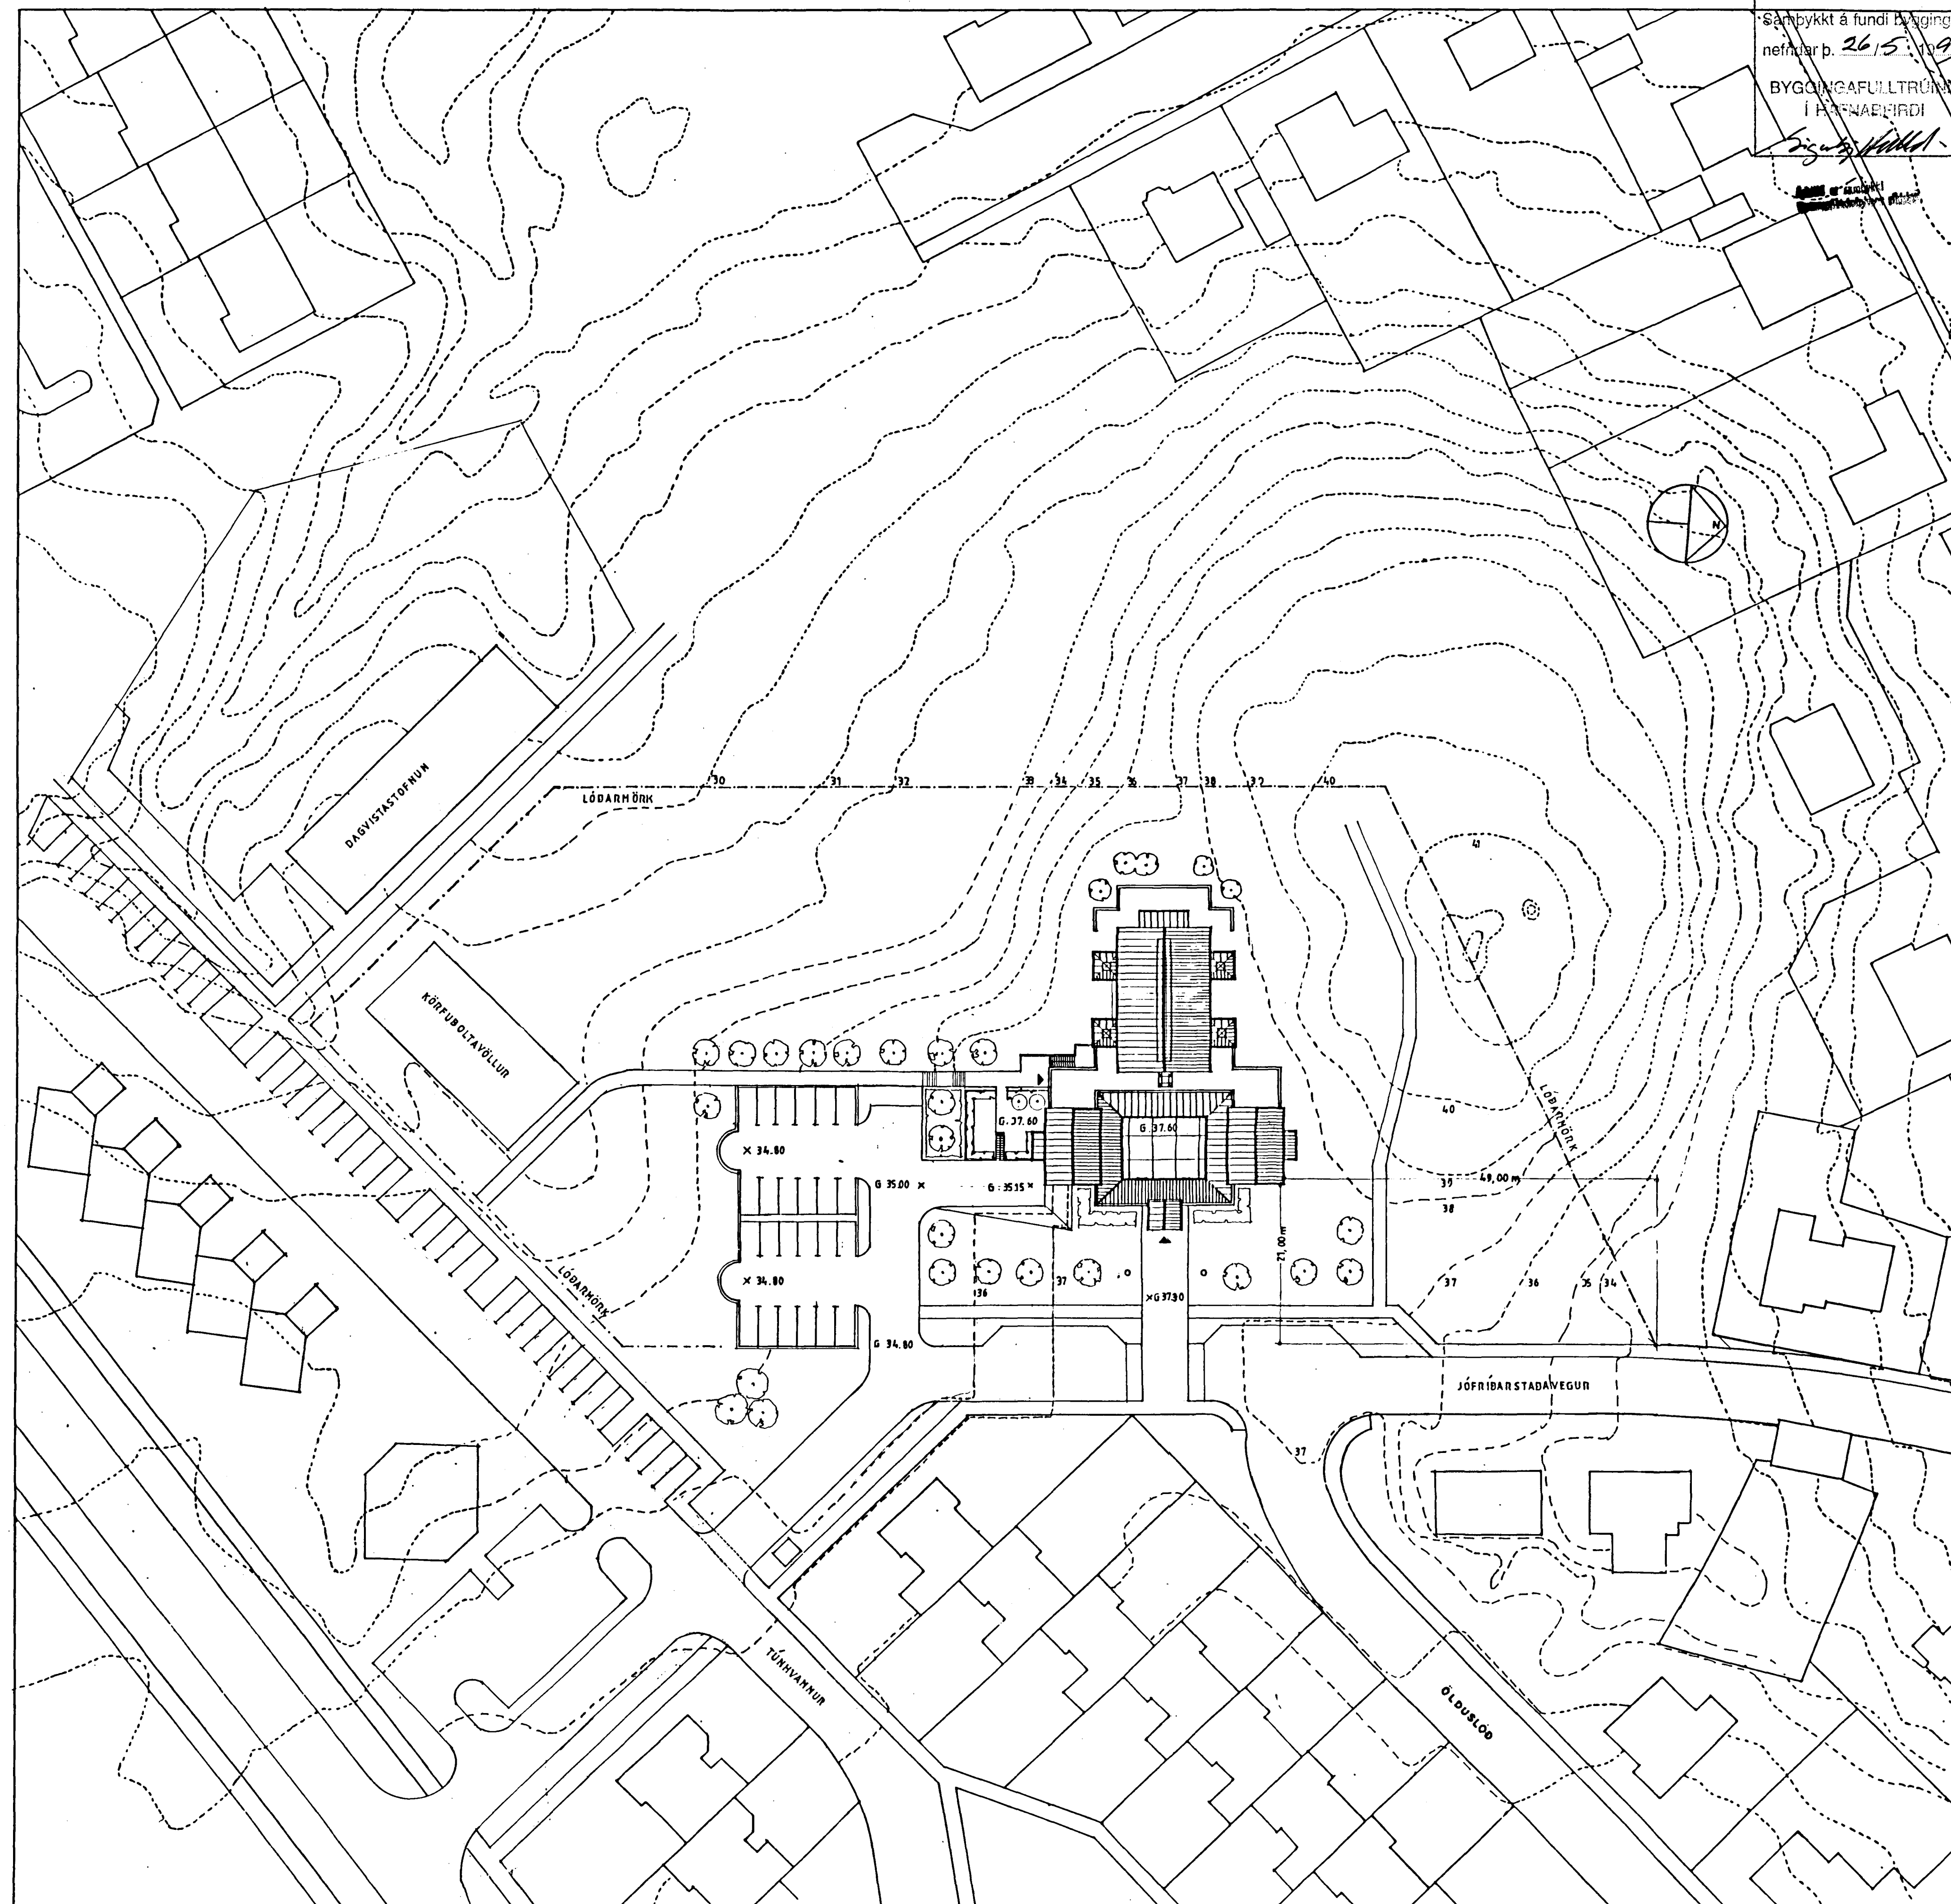

Sambykkt á fundi Byggingarnefndar þ. 26.5.1993
 BYGGINGAUFULLTRÚNAÐUR
 Í HAFNARFIRÐI
 Sigrún Þórunn

AFSTÖÐUMYND 1:500