

HRB
Ø 600 ST.
LOK = 37,50
STEYPA

↑
SNID

HR-STÚTAR
K = 37,00

SB 3
Ø 1000 ST.
LOK = 37,50
STEYPUJARN

RB 3
Ø 1000 ST.
LOK = 37,50
STEYPUJARN

SKÝRINGAR SÁ BL. 301

FRAMH. KJALLARA

SJA BL. 302

STADSETNING NF 1
FORGARDI SJA BL. 313

BR. 92.10.02 NF 1 STETTUM
BR. 90.10.25 LEGU SB 2 OG RB 2 VIXLAD
BR. ÁG. 90 KÓTI Á KJ. INNGANGI

SB 2
Ø 1000 ST.
LOK = 36,20
STEYPUJARN

RB 2
Ø 1000 ST.
LOK = 36,20
STEYPUJARN

DRÖGVEJINN HAGNUSSON bygg
VERKFRAMA BISTÖFA
VERKSTADASTRÉTI 13
101 REYKJAVÍK - BÍMI 199
VERK

9002
KAPELLA
Á JOFRÍÐARSTÓÐUM

HAFNARFIROU
TEIKNING:

FRARENNSLISKERFI
LAGNIR Í GRUNNI OG AFSTÓÐUMYND
SÚBURHLUTI


HANNAÐ : DM

TEIKNAD : DM

KVARÐI : 1:50

DAGSETN. : 90.07.20

TEIKN.NR. : 303

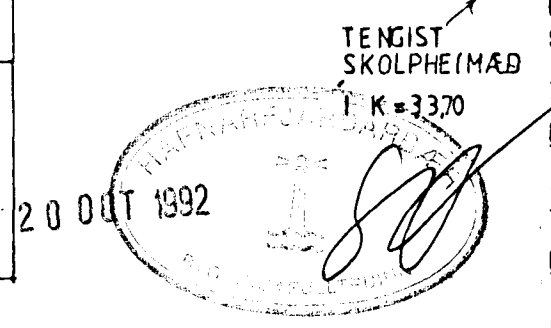

TENGIST REGNVATNS LÖGN
K = 34,02