


Eig:  
Elsa Erlendsdóttir

Kaldakinn nr. 11

1:100

AFSTÖÐUMYND

1:500

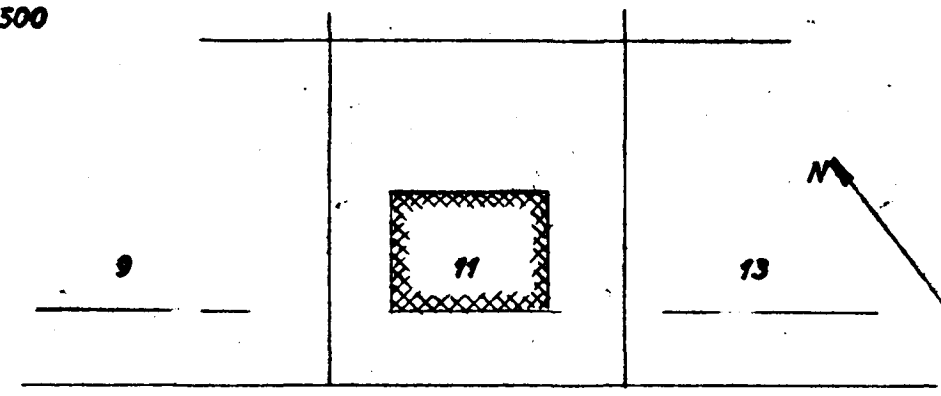


d.p. 23/7 1954

Fyrir breytingu




Suðvestur

Eftir breytingu

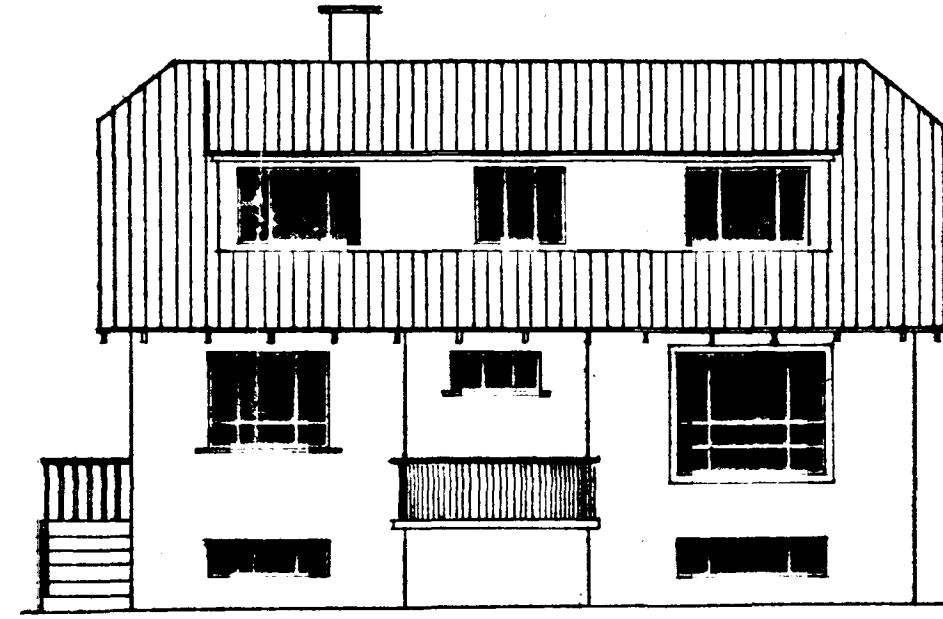

Suðvestur

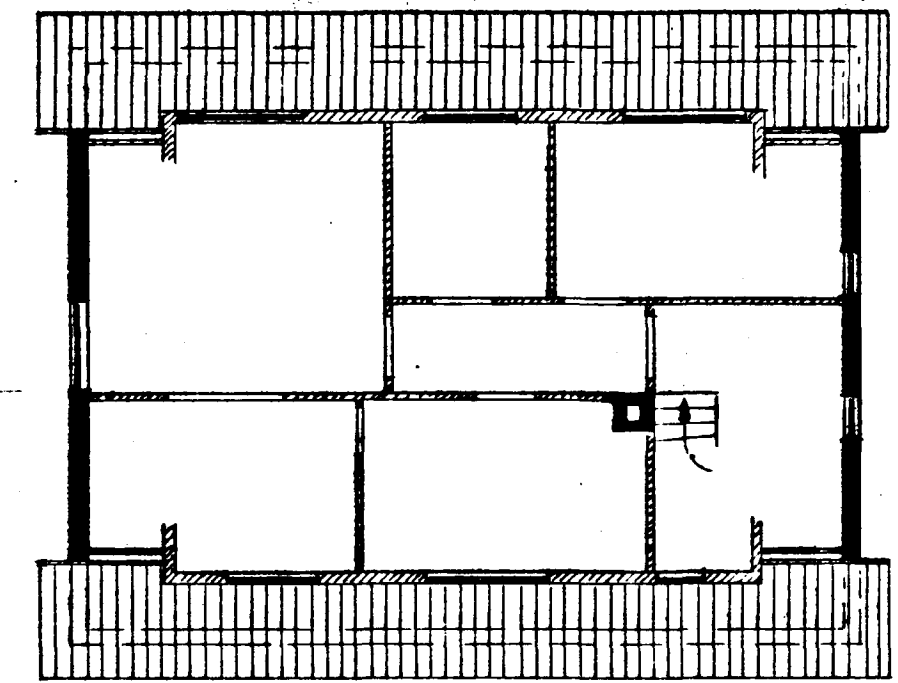

Rishæð

Áfarastíndi í júlí '54  
F. Sigurd