


Samþykkt & fundi bygginga-
nefndar þ. 9. 8. 1972

BYGGINGAVALTRÚINN
I HAFNARFIRÐI


[Handwritten signature]

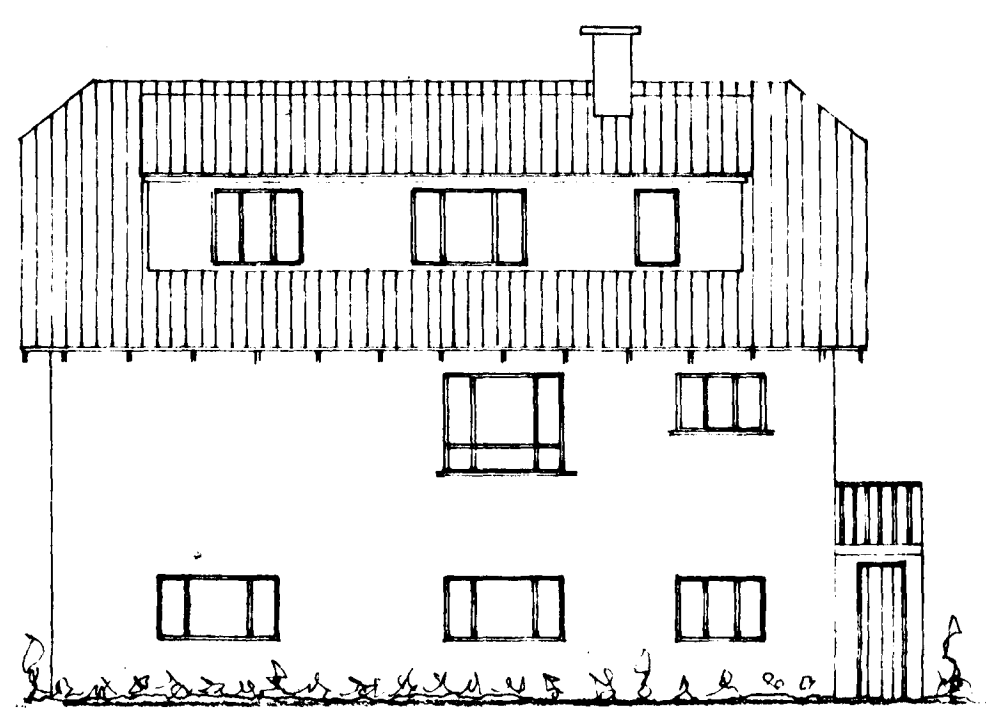

Norðaustur




Suðaustur

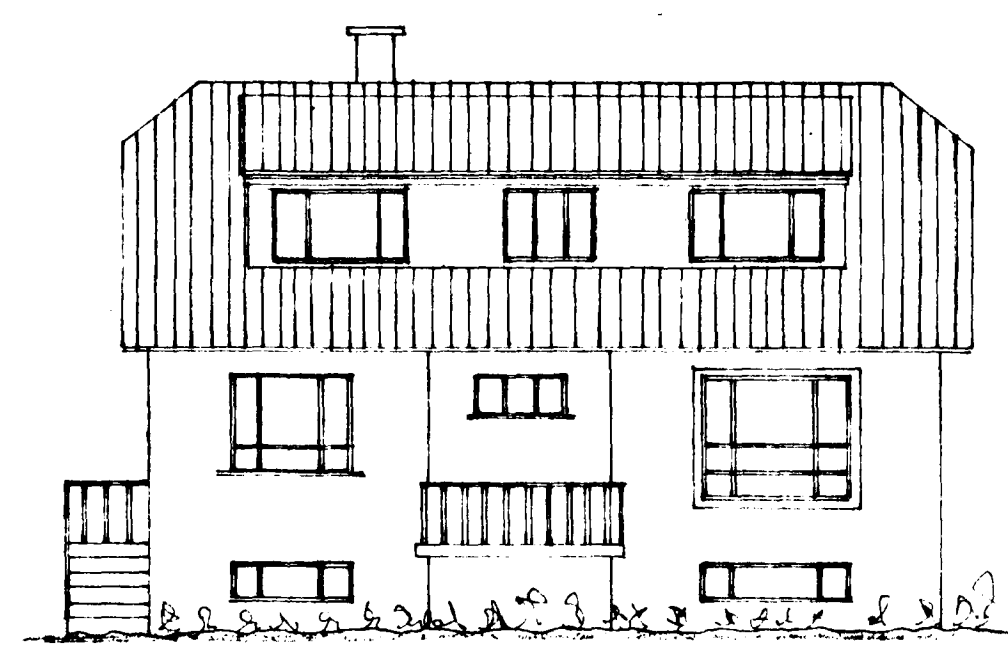


Suðvestur


FYRIR BREYTINGU
EFTIR BREYTINGU

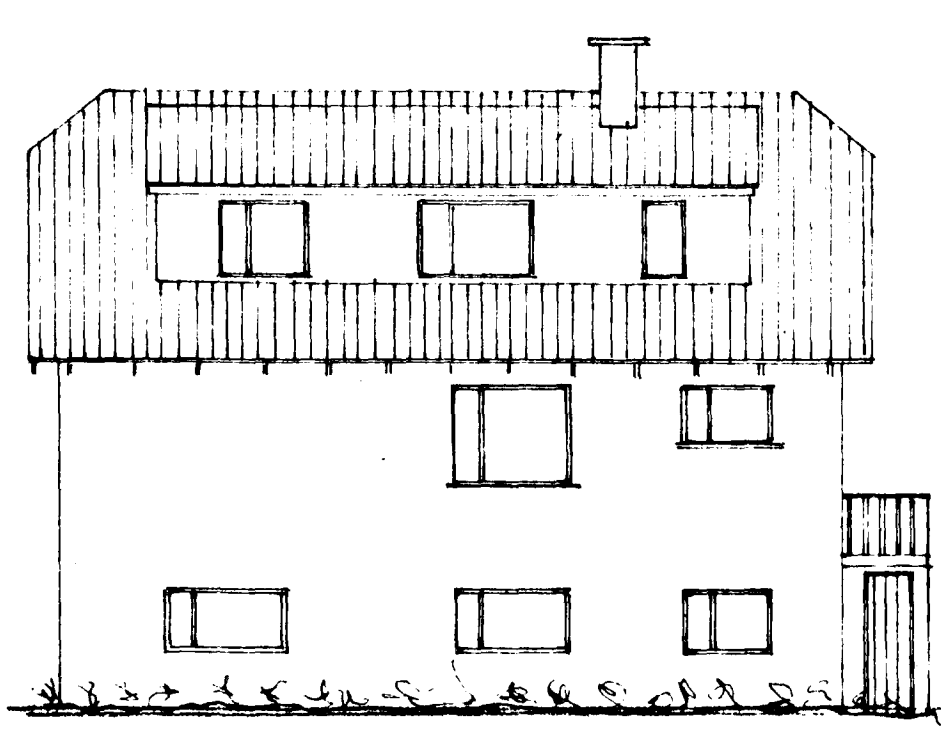

Norðaustur

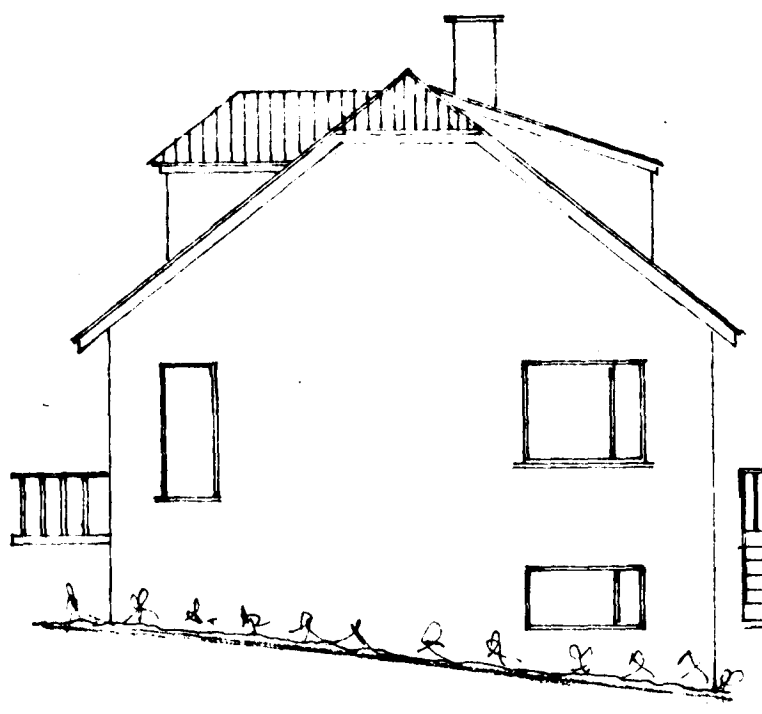


Suðaustur

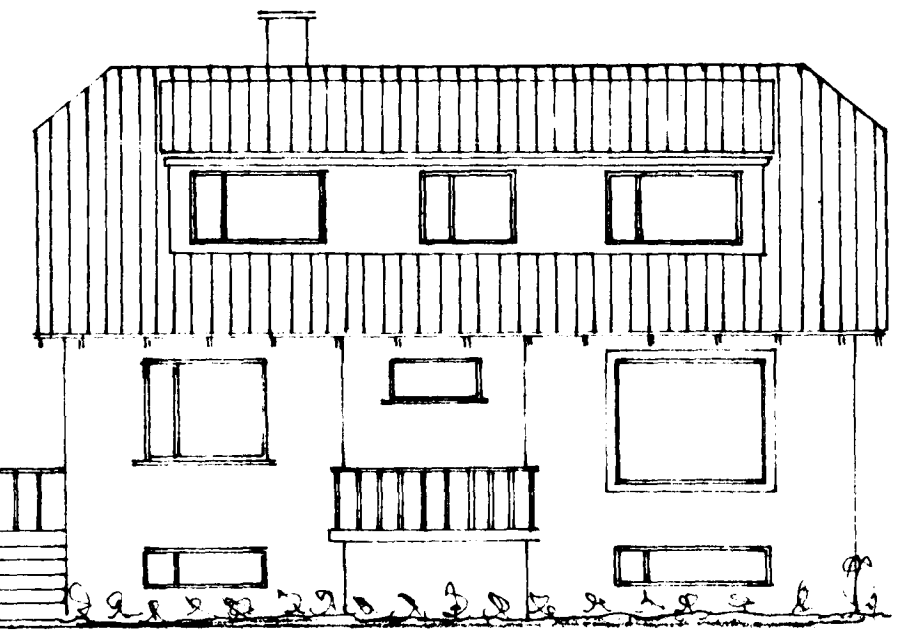

Suðvestur

Afstöðumynd
1:500

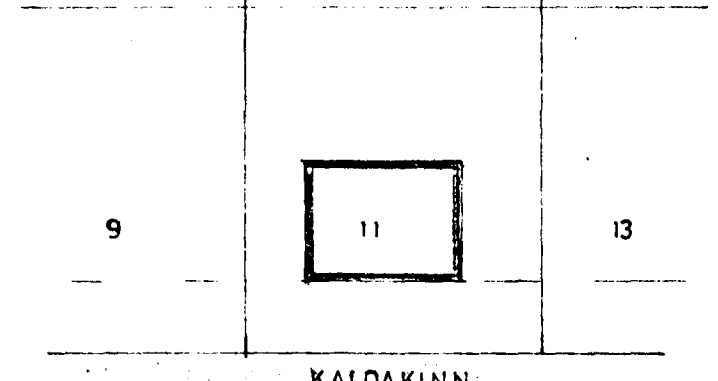

KALDAKINN

KALDAKINN NR11
GLUGGABREYTING

Útlit 1:100

Afstöðumynd 1:500

Hafnarfærði 5. júlí 1972

[Handwritten signature]

TEIKN.

[Handwritten signature]