

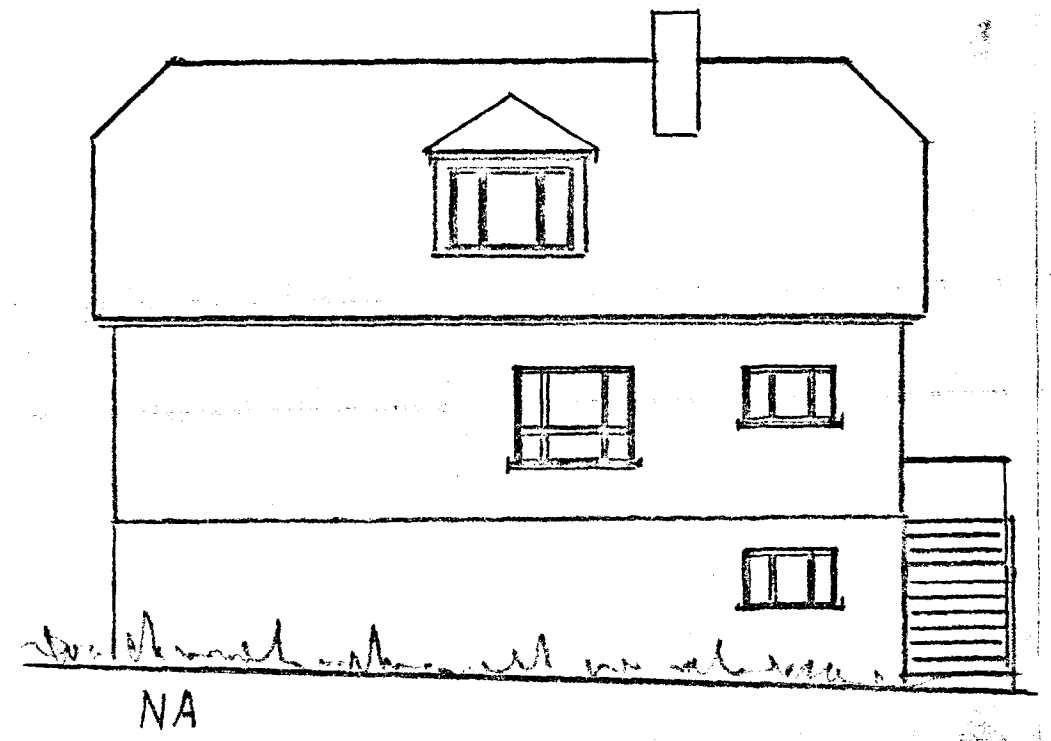
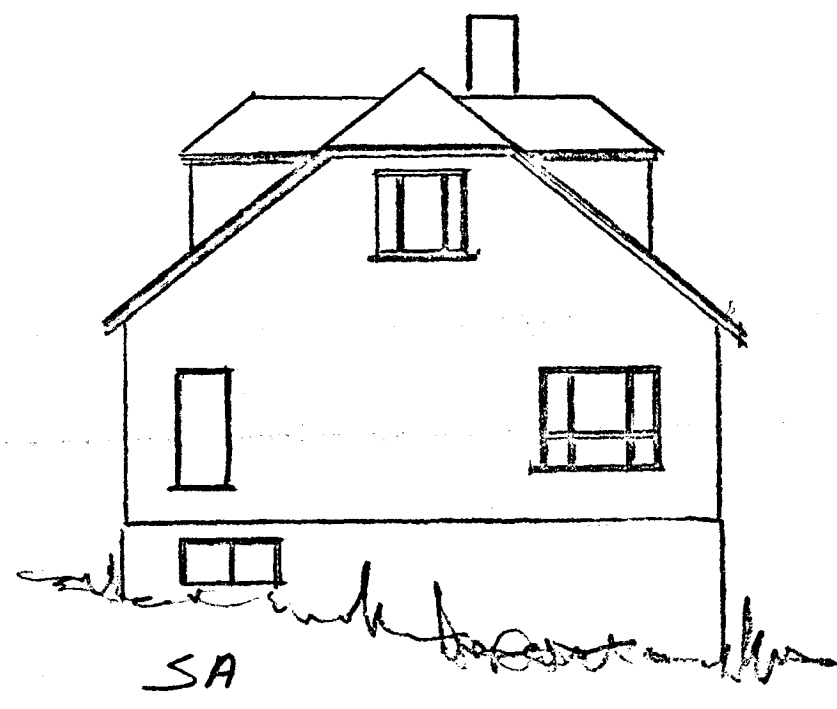
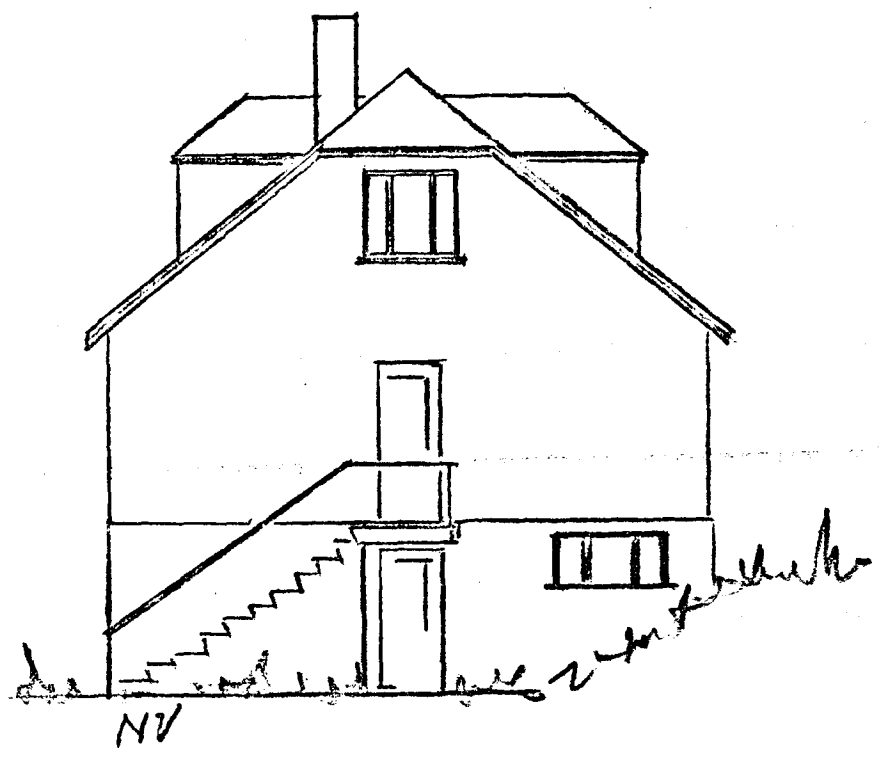
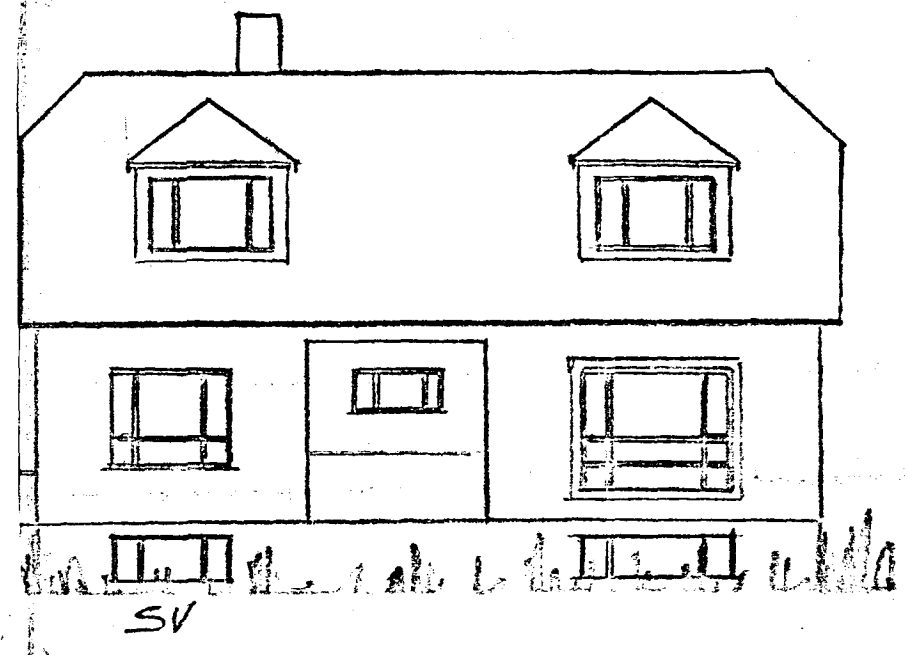
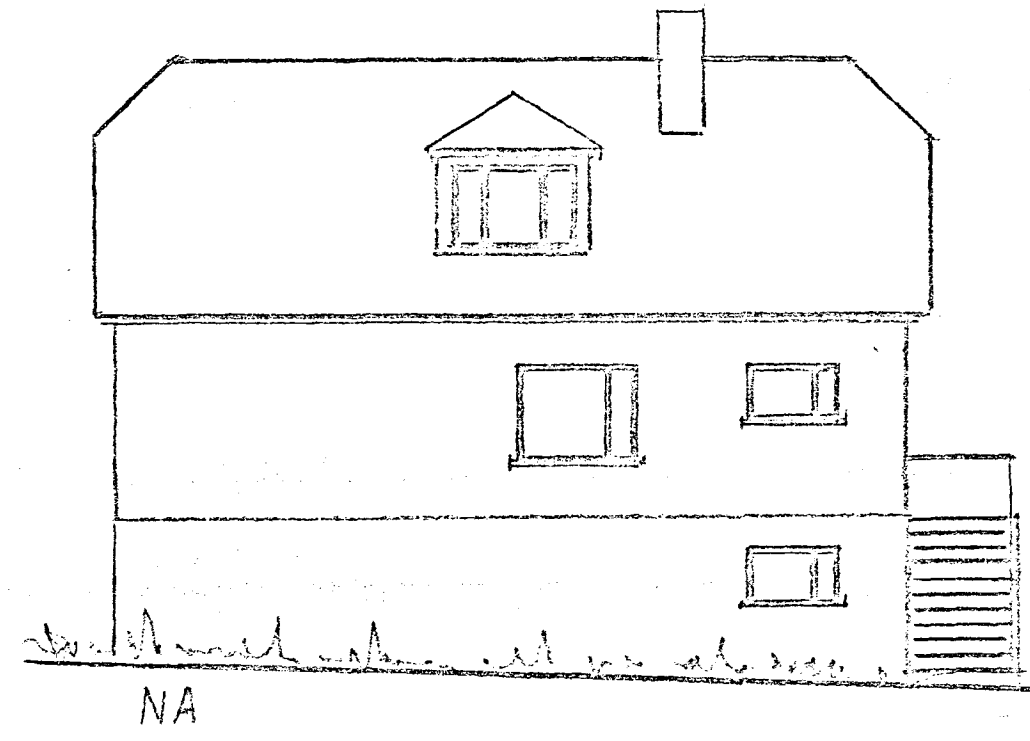
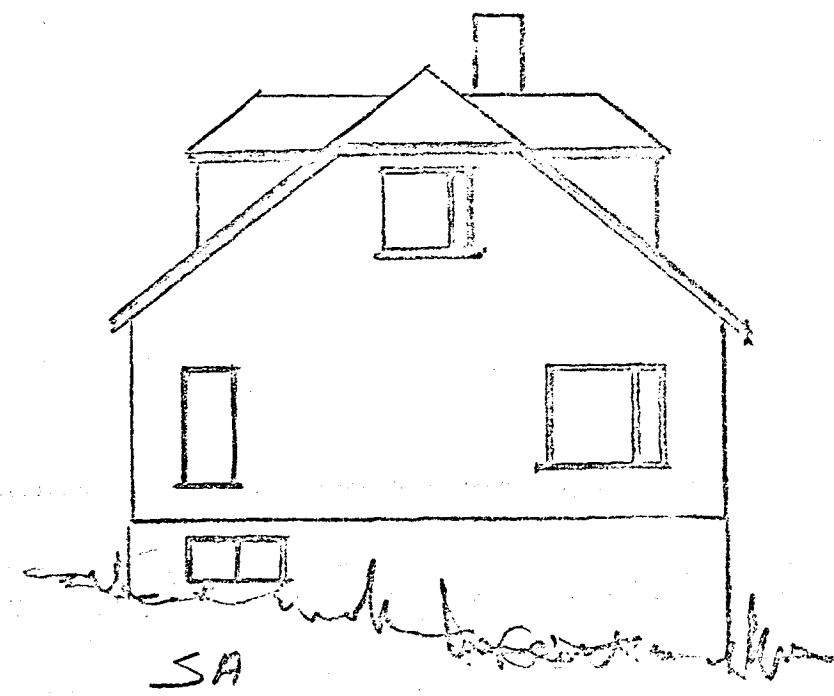


Samþykkt á fundi bygginga-
nefndar þ. 11. 8. 1982
BYGGINGAFULLTRÚINN
Í HAFNARFIRÐI
F. Jónsson

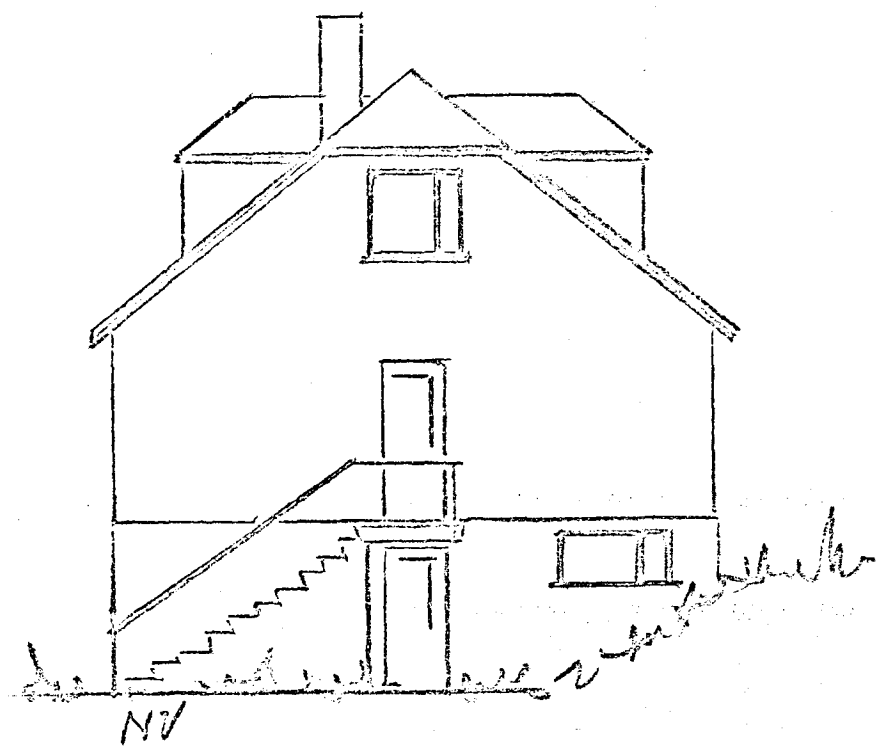

FYRIR BREYTINGU
EFTIR BREYTINGU

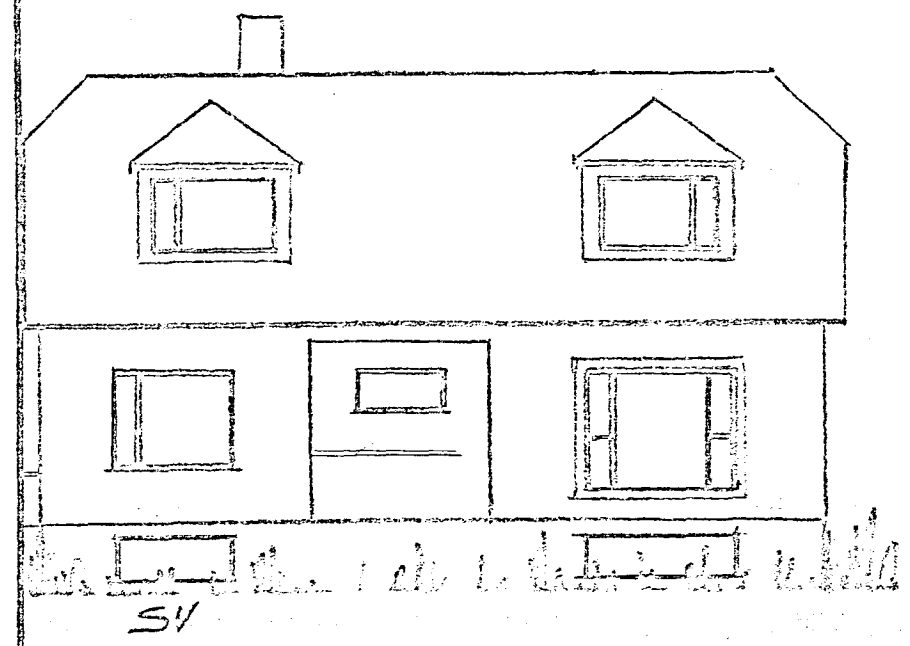

KALDAKINN 12 GLUGGABREYTING
Hafnafirði - ágúst 82
F. Jónsson