



ENDURSETTING 17/5 90 *EA*
 Samþykkt á fundi bygginga-
 nefndar þ. 12/5 1982
 BYGGINGAFULLTRÚINN
 Í HAFNARFIRÐI
E. Sigurdsson


Astænda að loftkerfi sardi munnlaðs
 gólfkerfi lakkaðum
F. Sig.

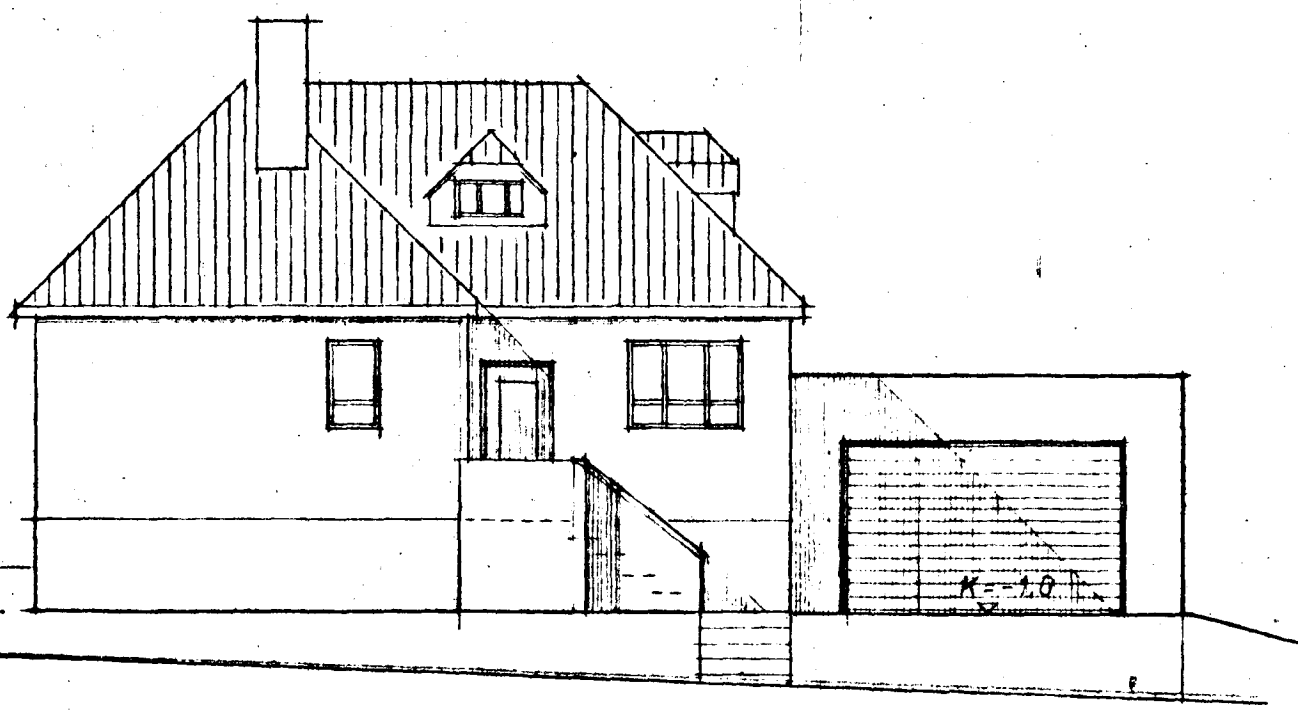

NORÐUR

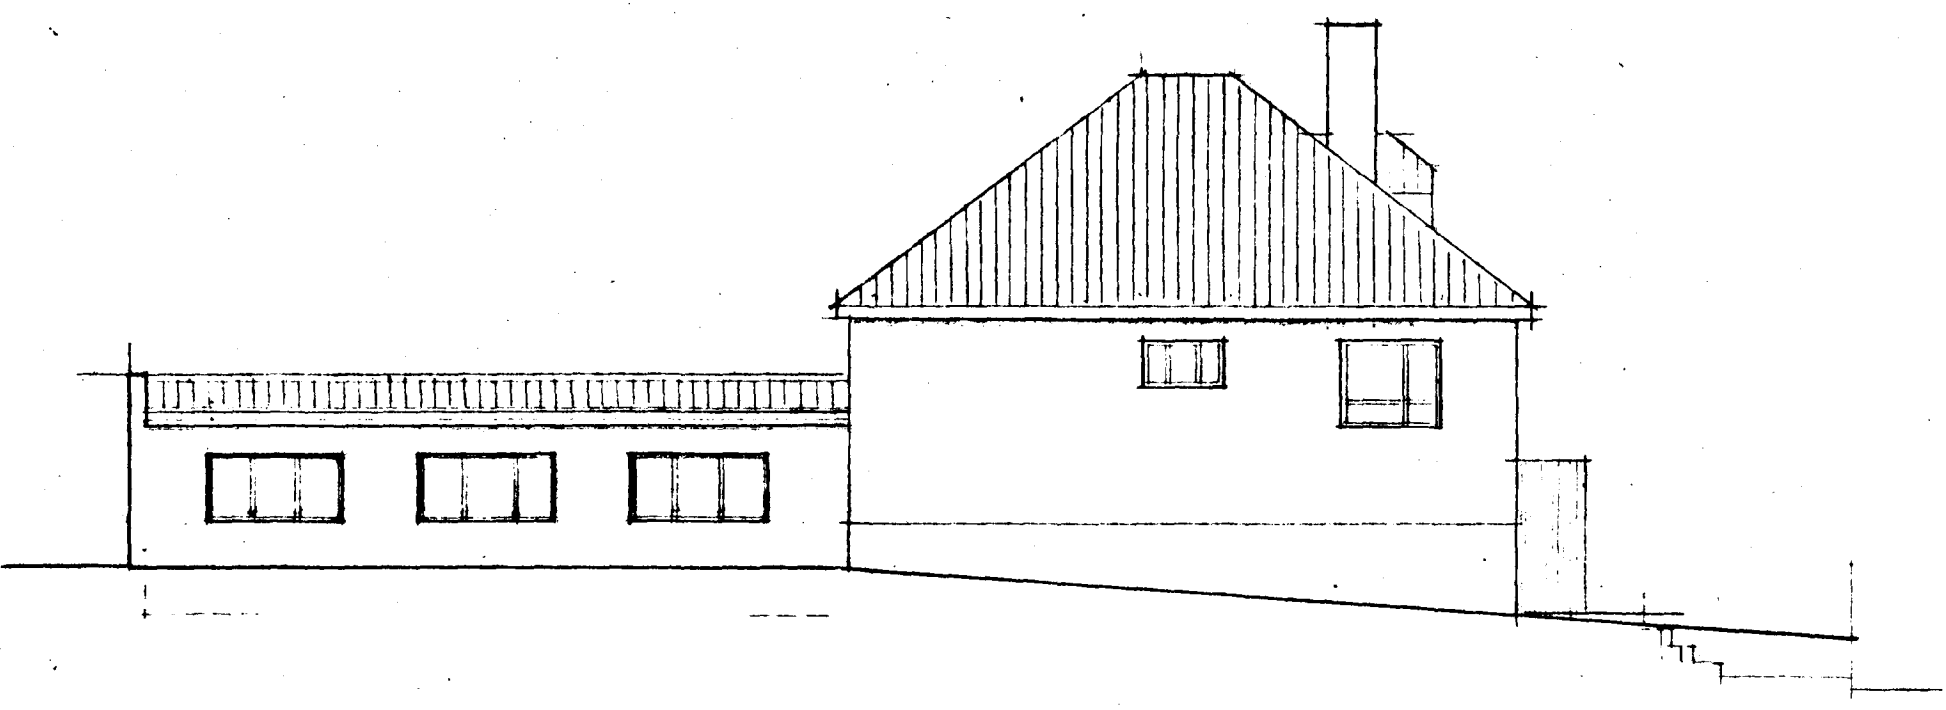


AUSTUR

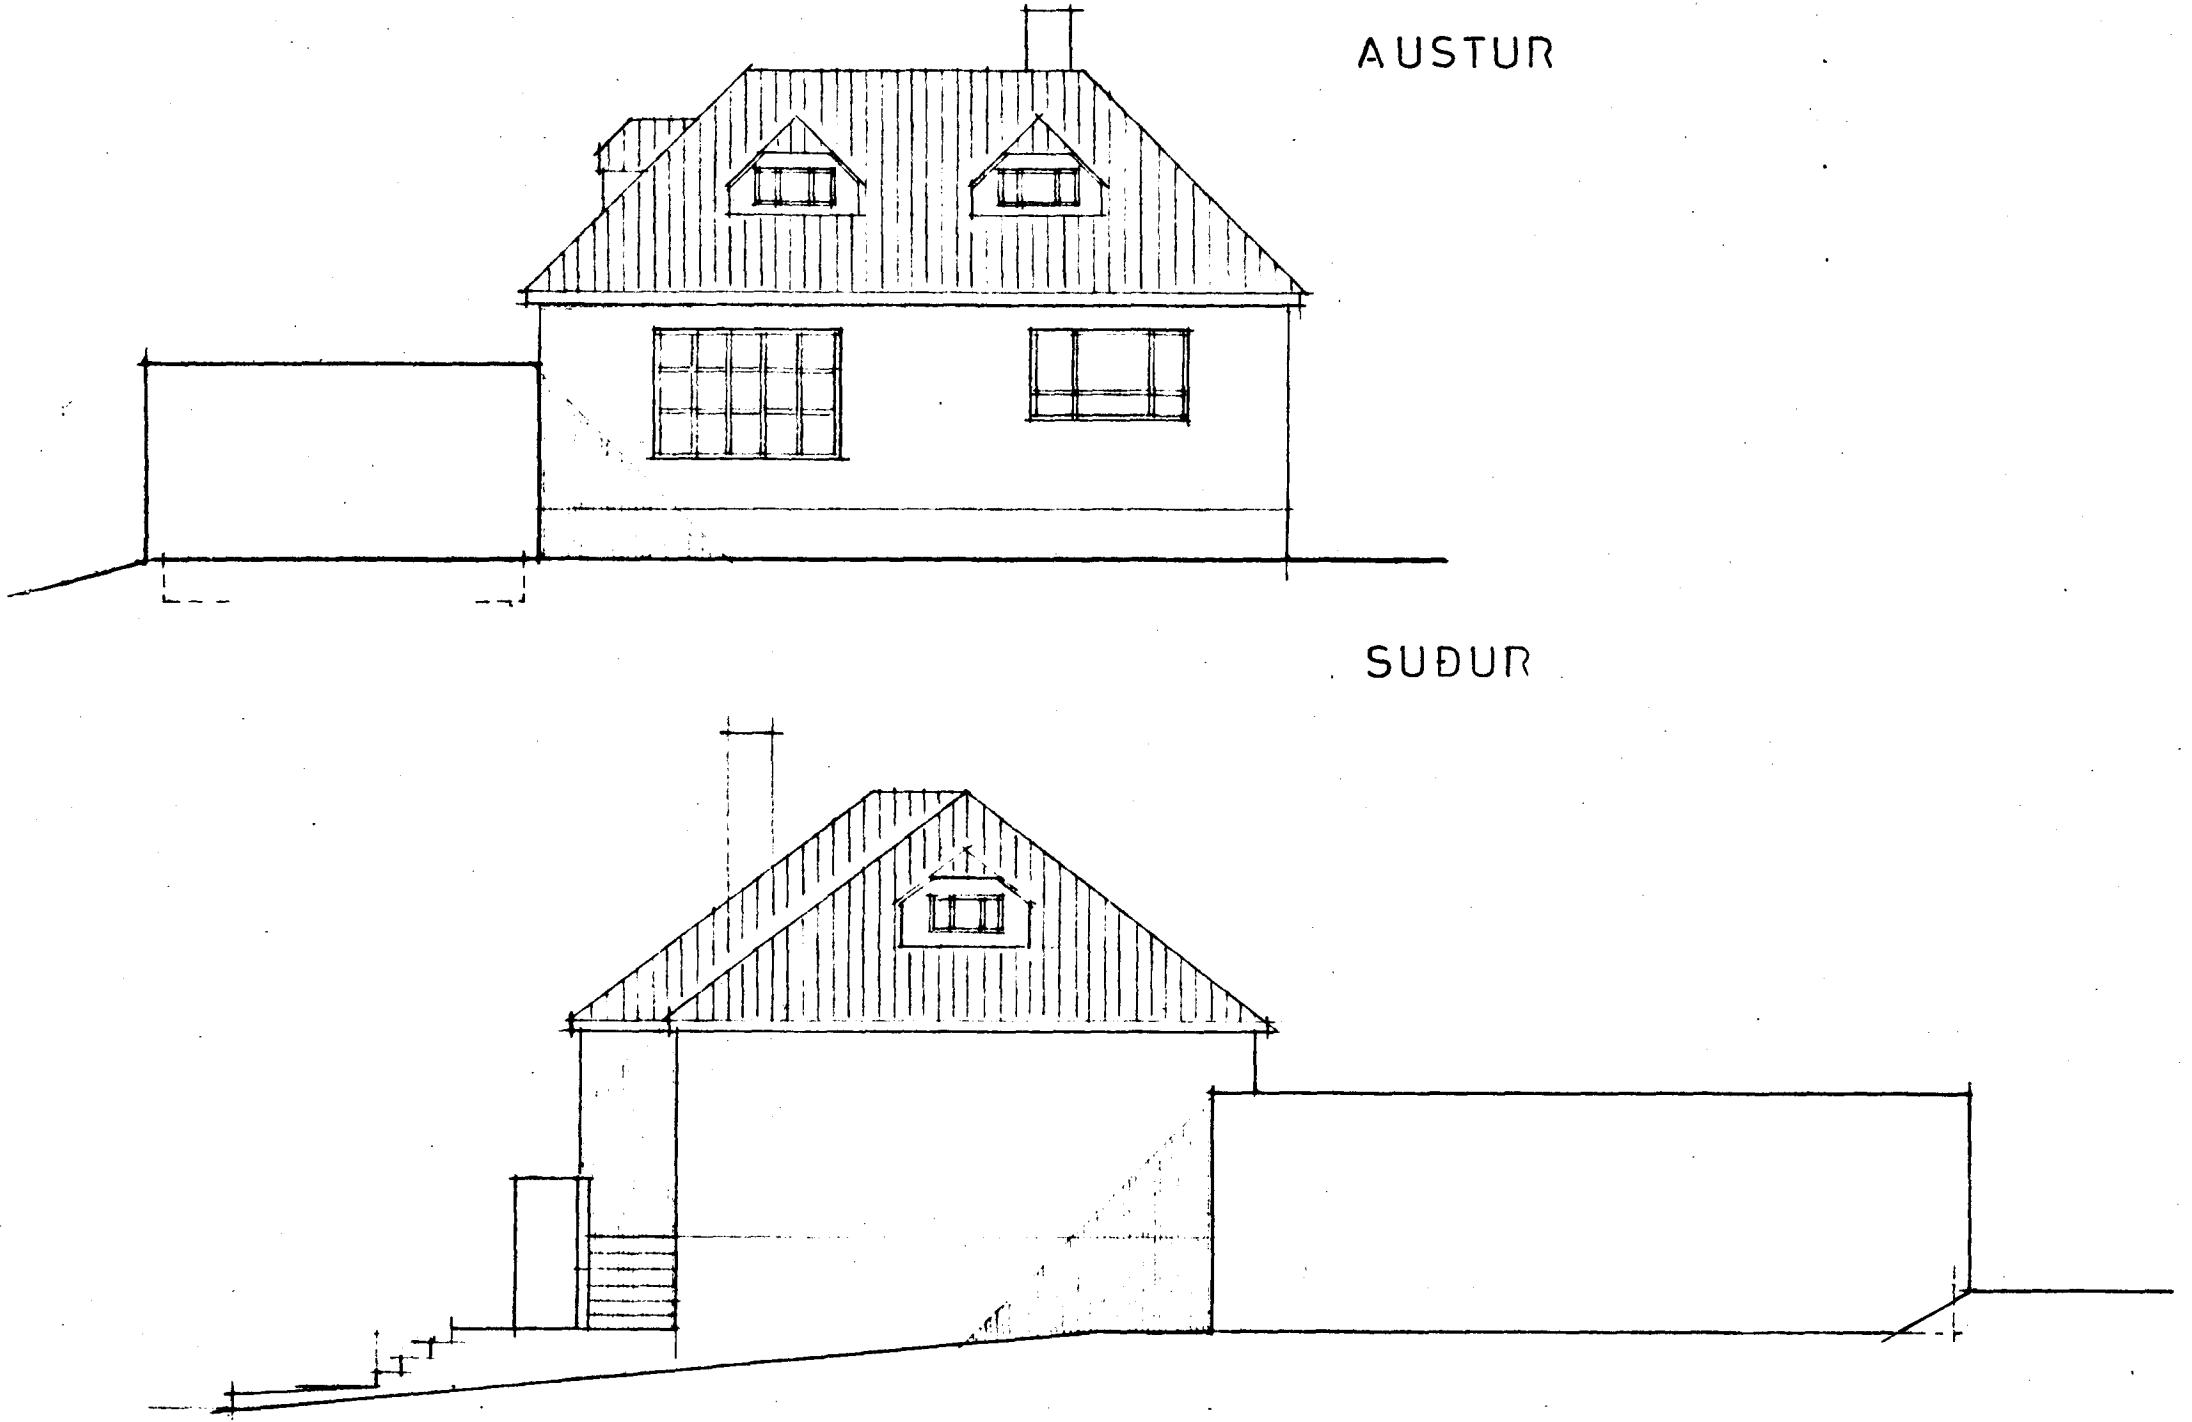


SUÐUR

VESTUR

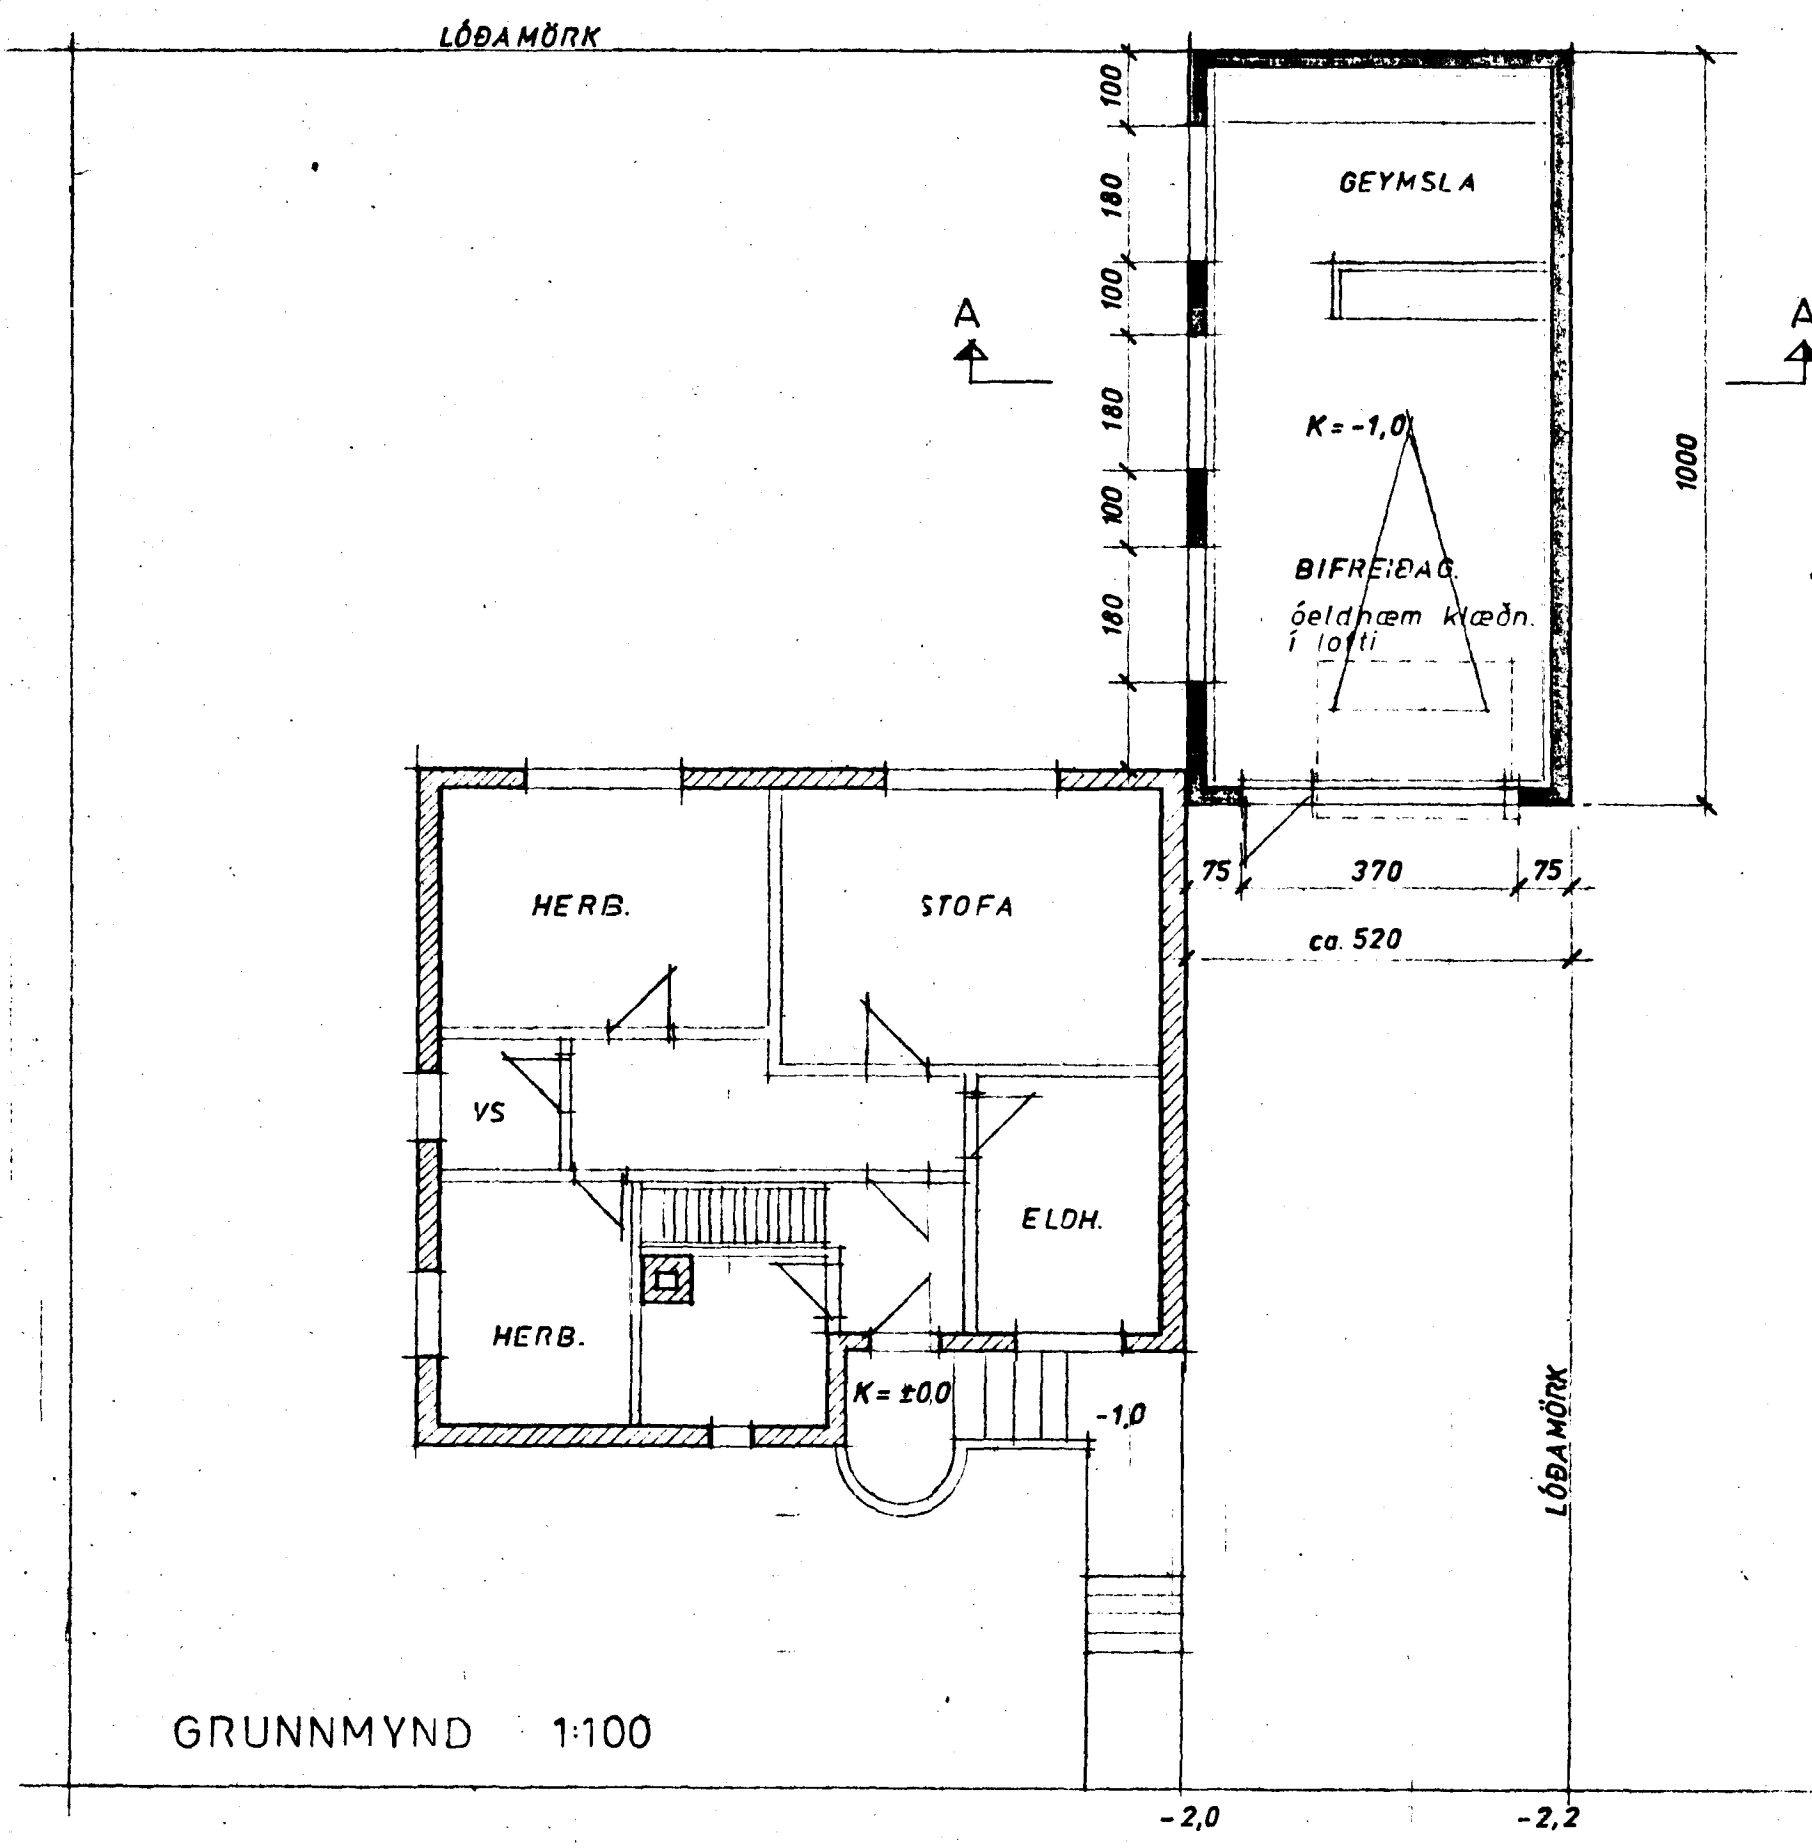

GRUNNMYND 1:100

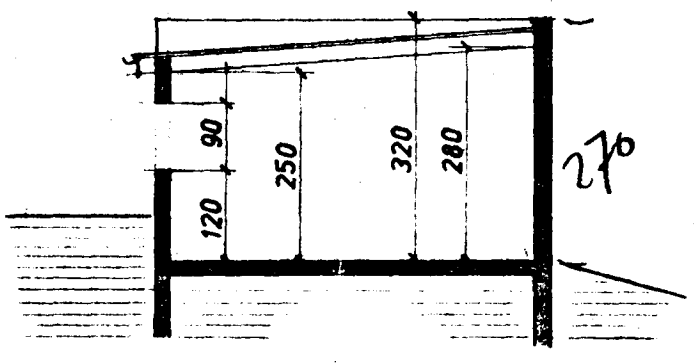

A - A

Skýringar:
 brúttóflatarmál bifreiðageymslu $52 \text{ m}^2 \times 2.7 = 140 \text{ m}^3$

4750 - 0180 02

KALDAKINN 18, HAFNARFIRÐI

BIFREIÐAGEYMSLA

| | | | |
|----------|------------|---------|---|
| verk nr. | 8234 | bl. nr. | 1 |
| kvartí | 1:100 | | |
| dags. | apríl 1982 | | |

ÞORKELL JÓNSSON FT.F.Í
 STRÝTUSELI 8, RVÍK. Sími 75945

Þorkell Jónsson