
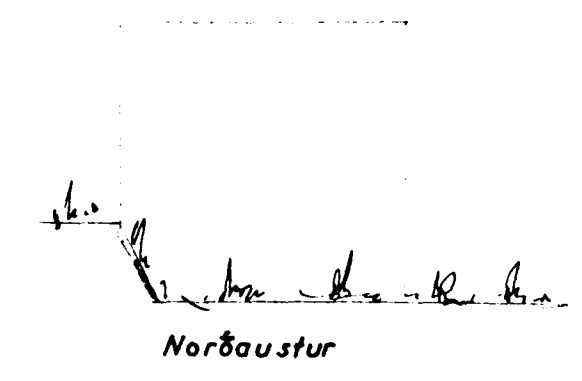
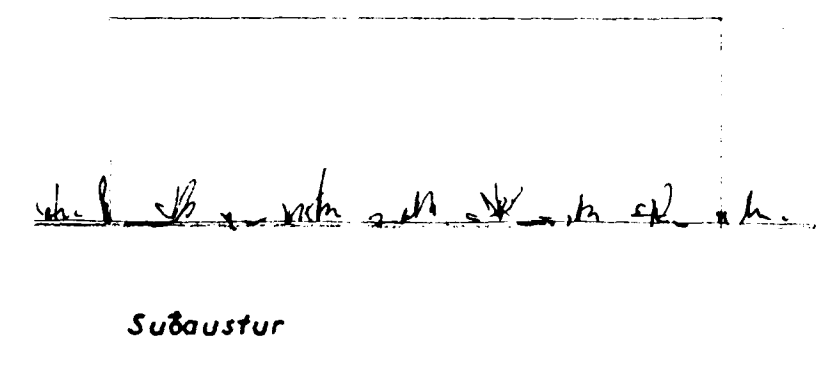
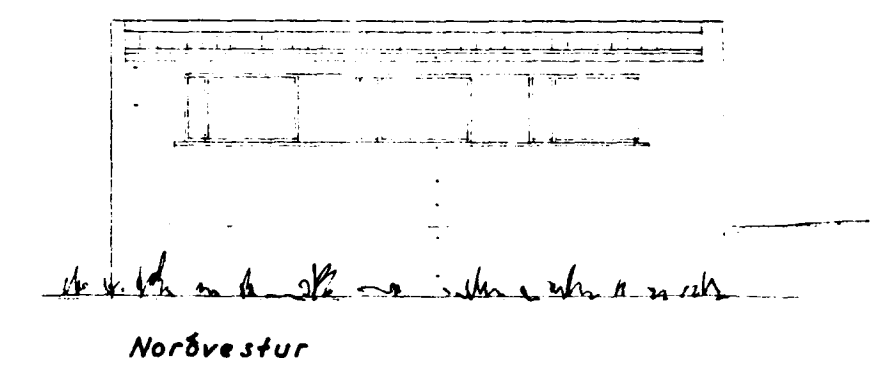
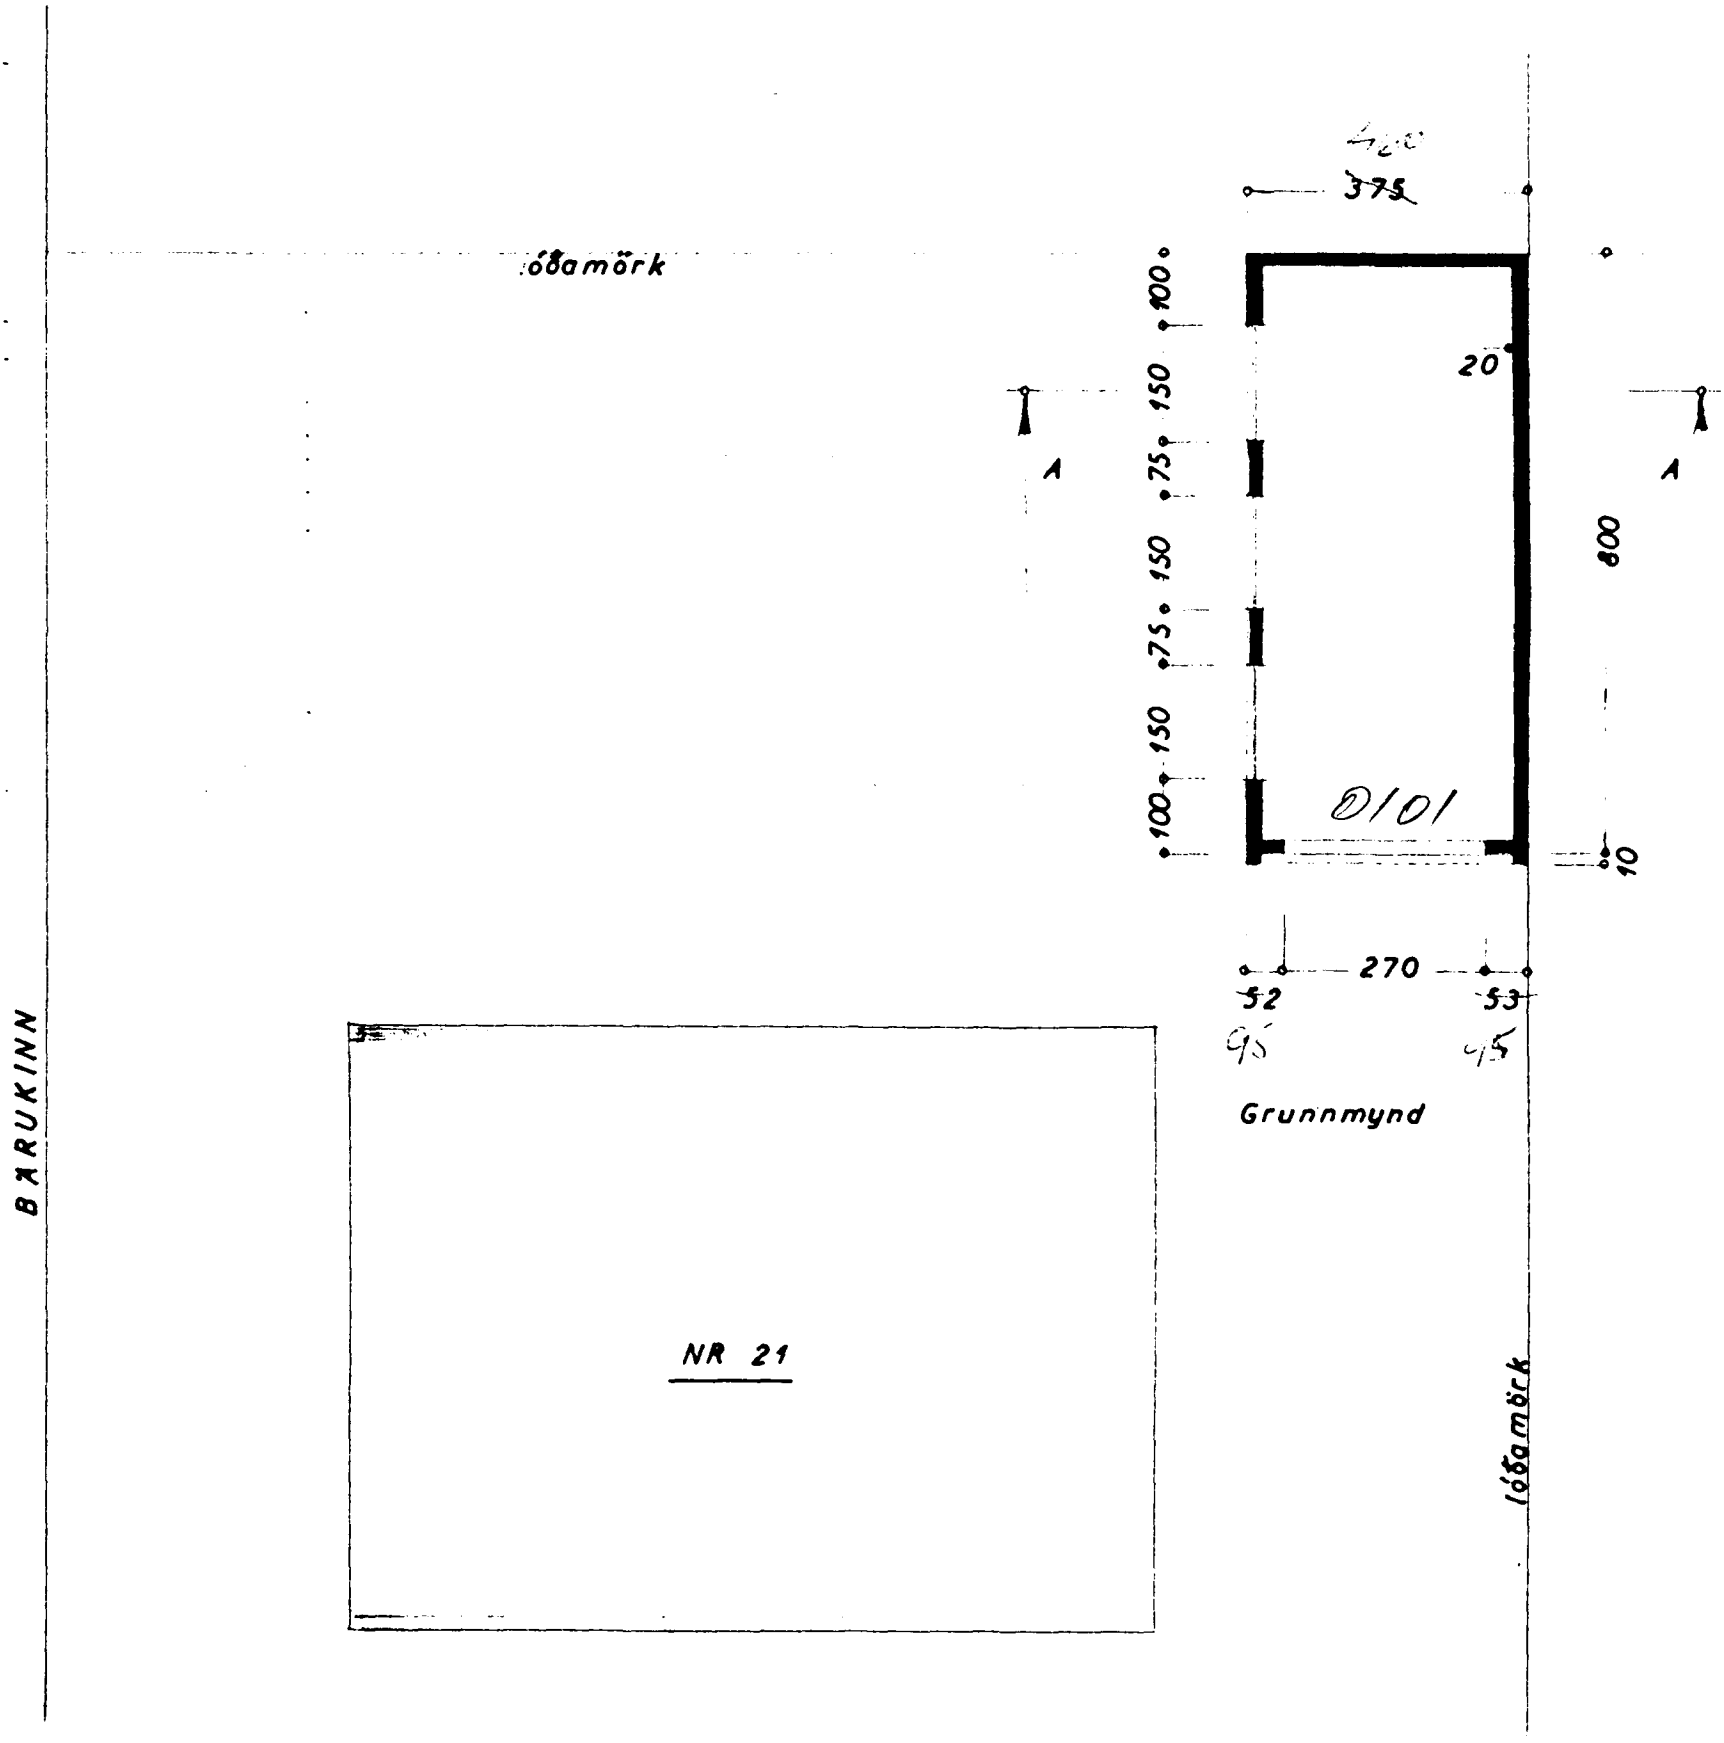
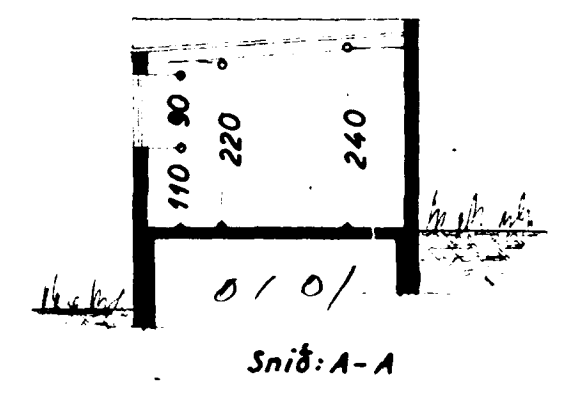
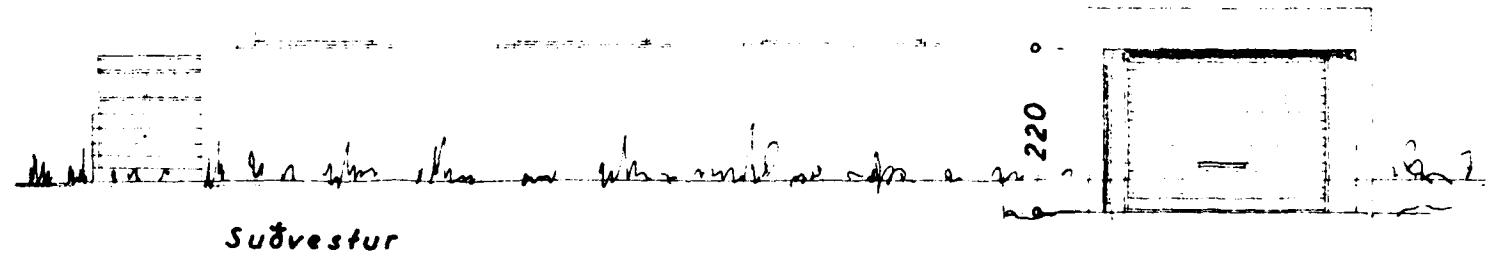
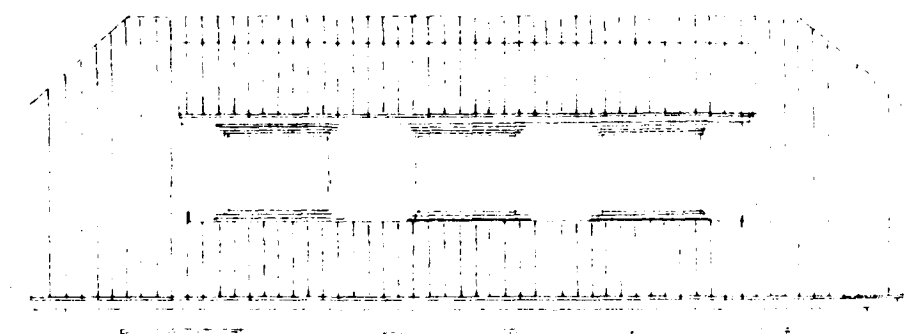


Samþykkt á fundi byggingar-
ráðsins þ. 23. 8. 1967
BYGGINGAFLUTRÖNN
I HAFNARFIRÐI
F. Jónsson

Stækken sennip 5/7/72
S. Jónsson

AFSTÖÐUMYND
1:500

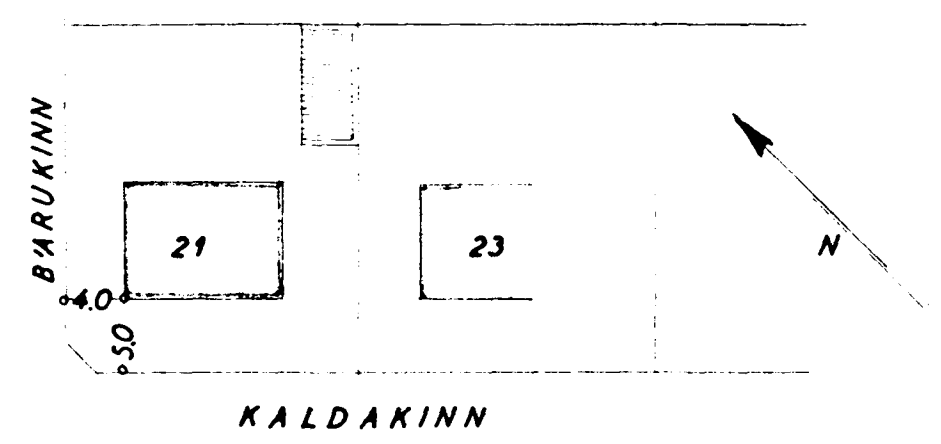

STERD:

Löb	4550 m ²
Hús	856 m ²
Bilg.	300 m ² 750 m ³
	36,8m ² 92,0m ³

KALDAKINN NR 21
BILGEYMSLA

Útlit } 1:100
Grunnmynd }
Snið }
Afstöðumynd 1:500

Hafnarhlíð 5 ágúst 1967
F. Jónsson