




NORDAUSTUR FYRIR BREYTINGU

AFSTÖÐUMYND
1:500

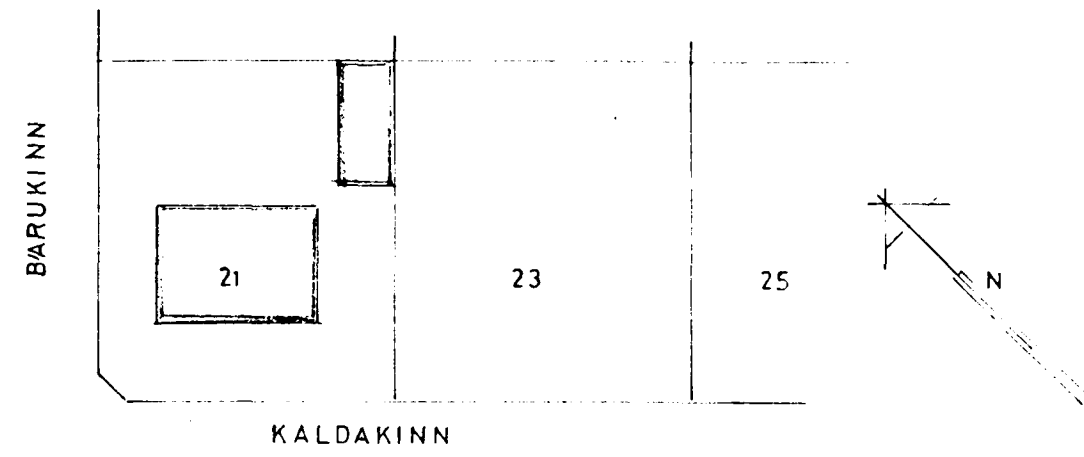


Samþykkt á fundi bygginga-
nefndar þ. 2/7 1975
BYGGINGAFULLTRÚINN
Í HAFNARFIRDI
F. Sigurðsson


EFTIR BREYTINGU

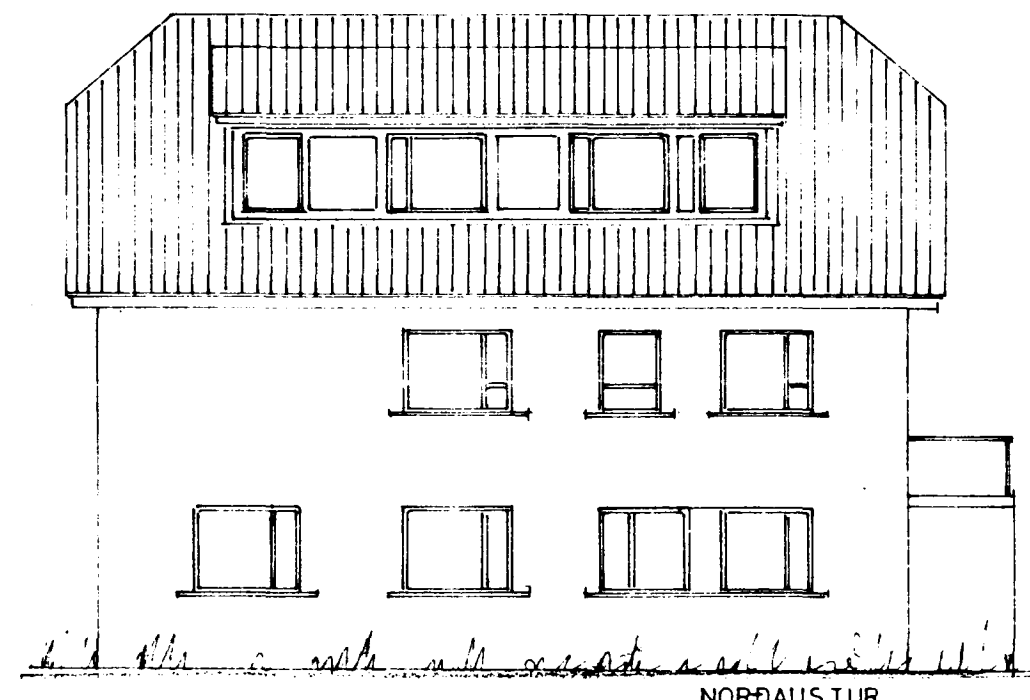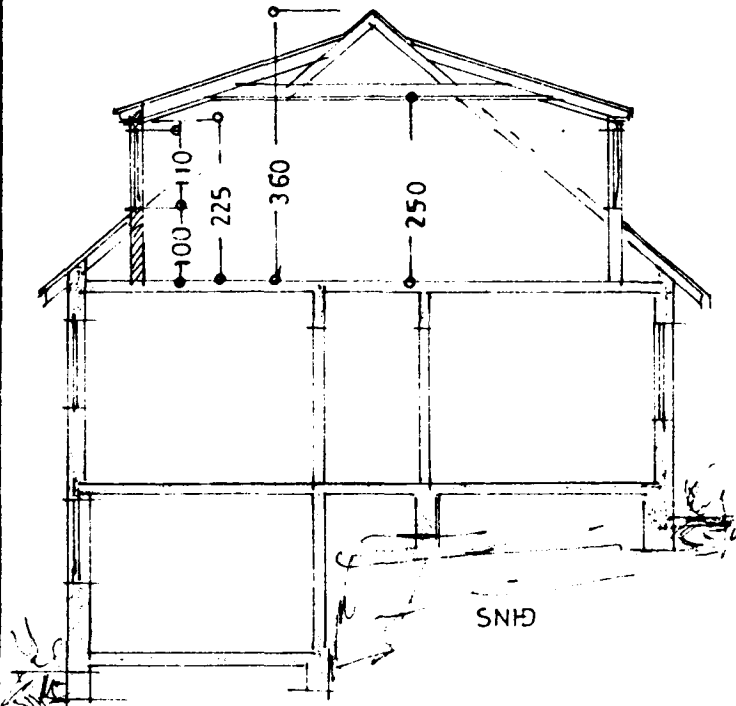



NORDAUSTUR

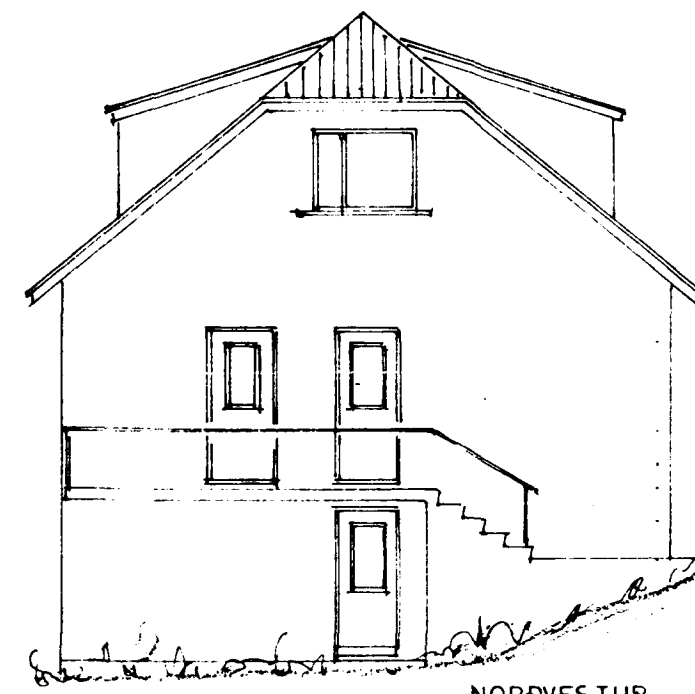

NORÐVESTUR

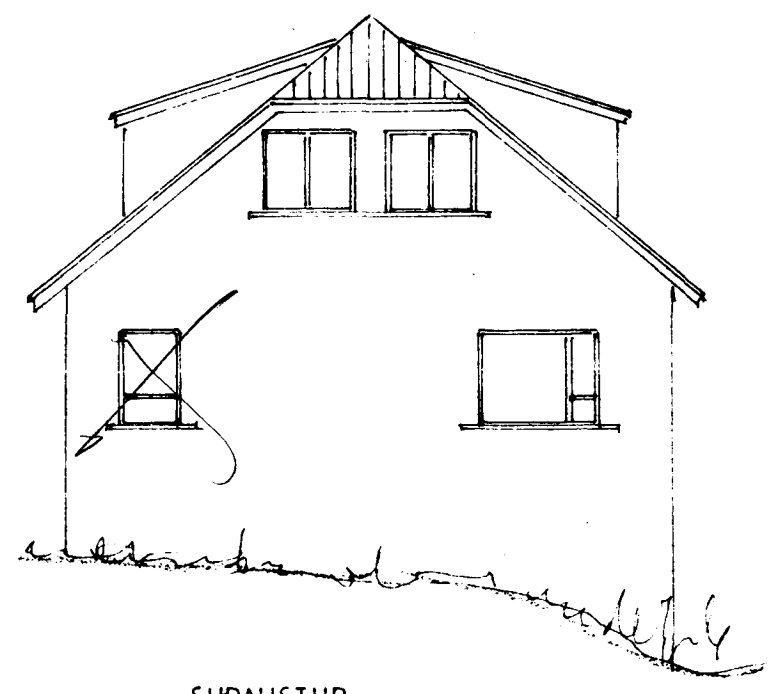

SUÐAUSTUR

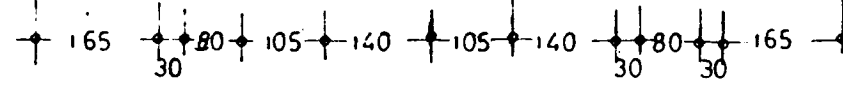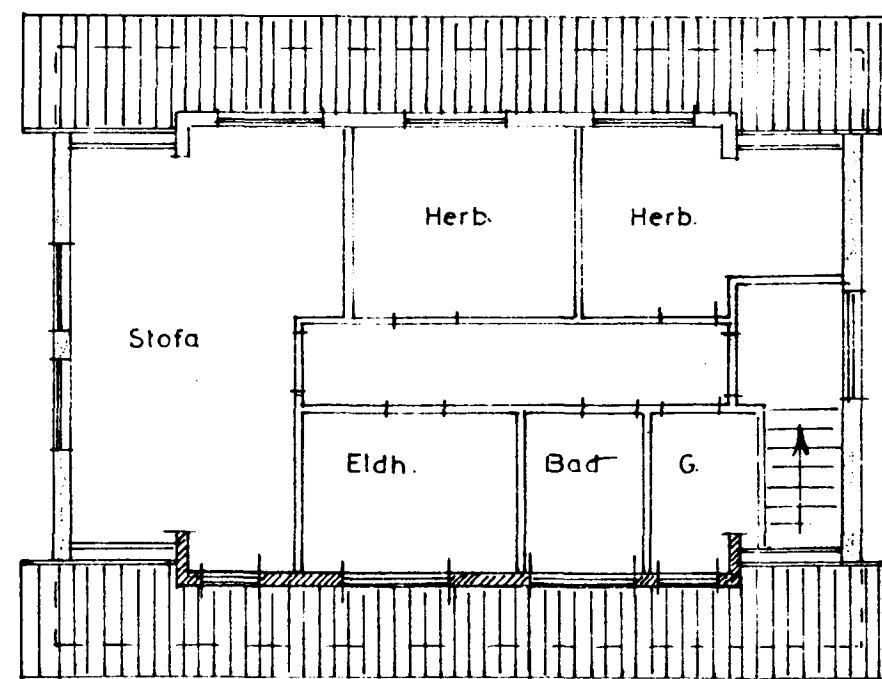

RISHÆÐ

KALDAKINN NR 21

BAVI STUR A NORDAUSTURHLIÐ

ÚTLIT
GRUNNMYND 1:100
SNID

AFSTÖÐUMYND 1:500

F. Sigurðsson 2/7 75

TEIKN
[Signature]