


NORÐAUSTUR FYRIR BREYTINGU

AFSTÖÐUMYND  
1:500

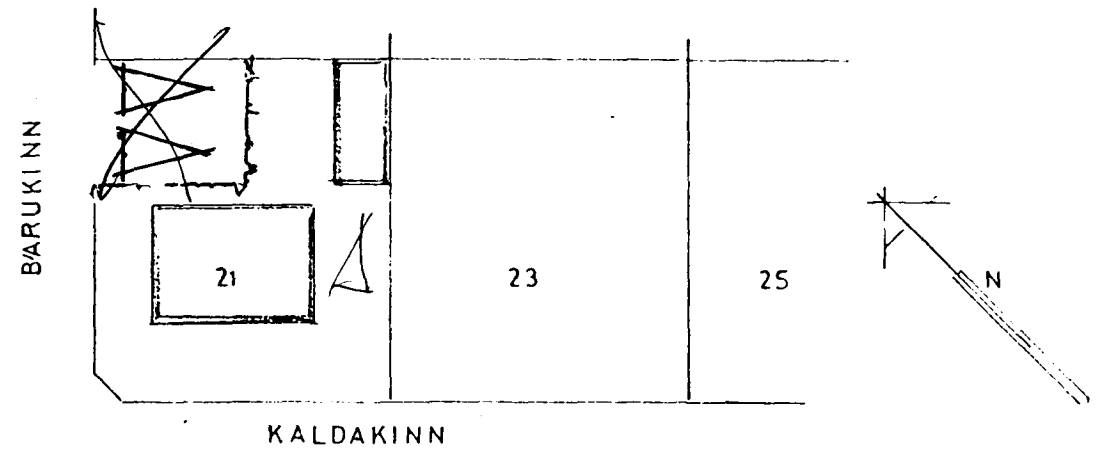


KALDAKINN

Samþykkt á fundi bygginga-  
nefndar þ. 2/7 1975  
BYGGINGAFULLTRÚINN  
Í HAFNARFIRÐI  
F. Sigurðsson


*Bilastöð samþ 14/6 95 84*

*Van Helga Magnúsdóttir 116390-2969*  
*116390-4709*


EFTIR BREYTINGU

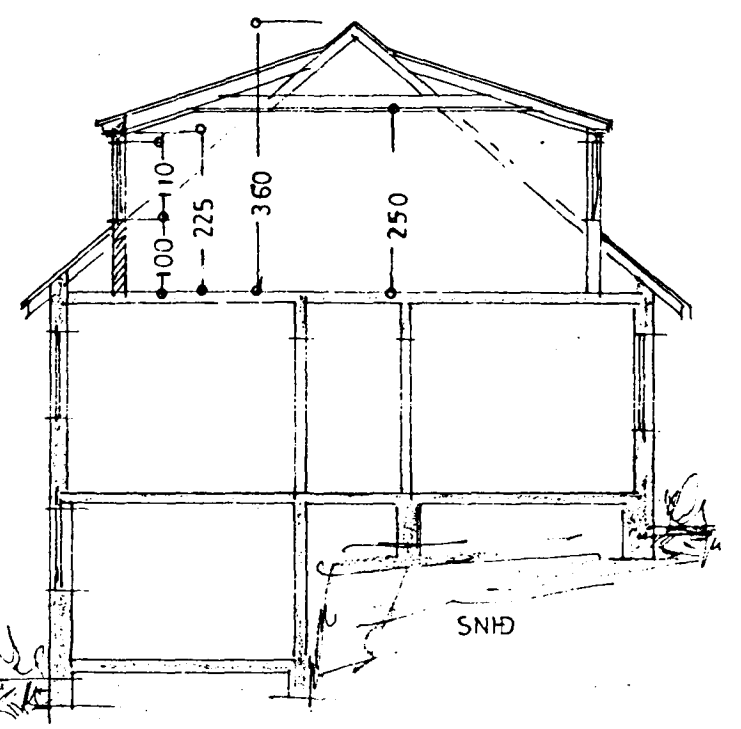


SNID

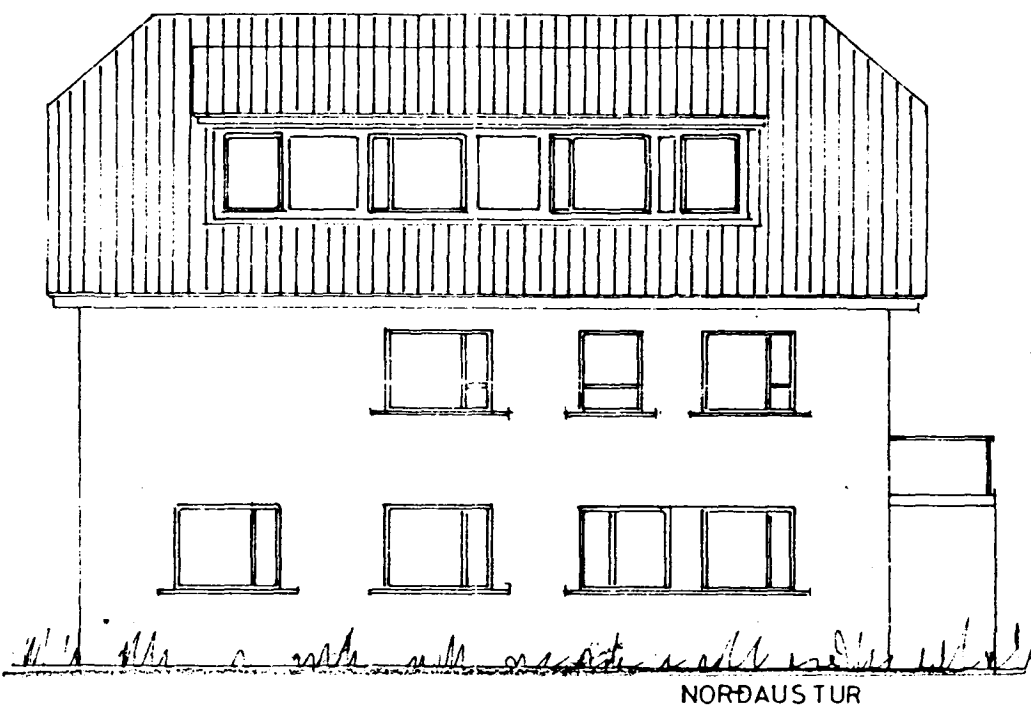


NORÐAUSTUR

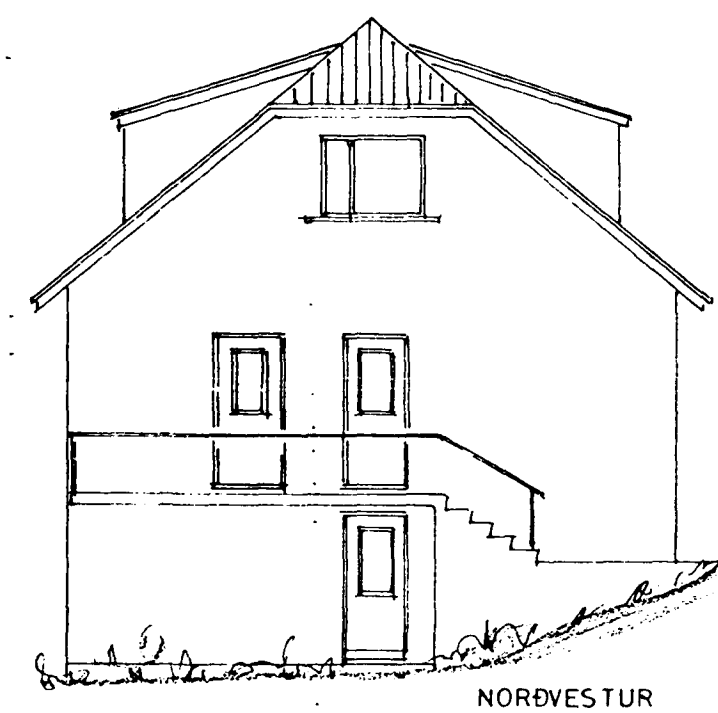

NORÐVESTUR

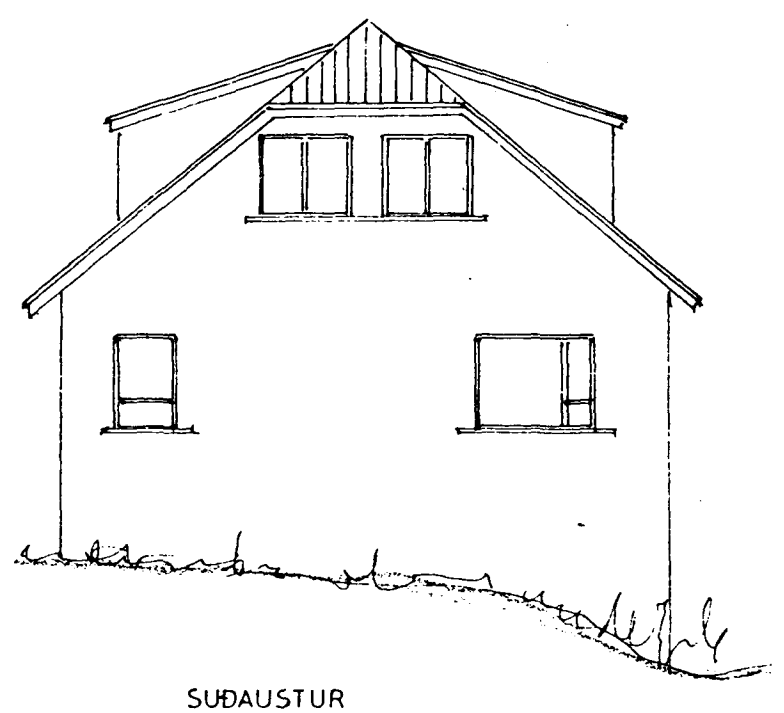

SUDAUSTUR

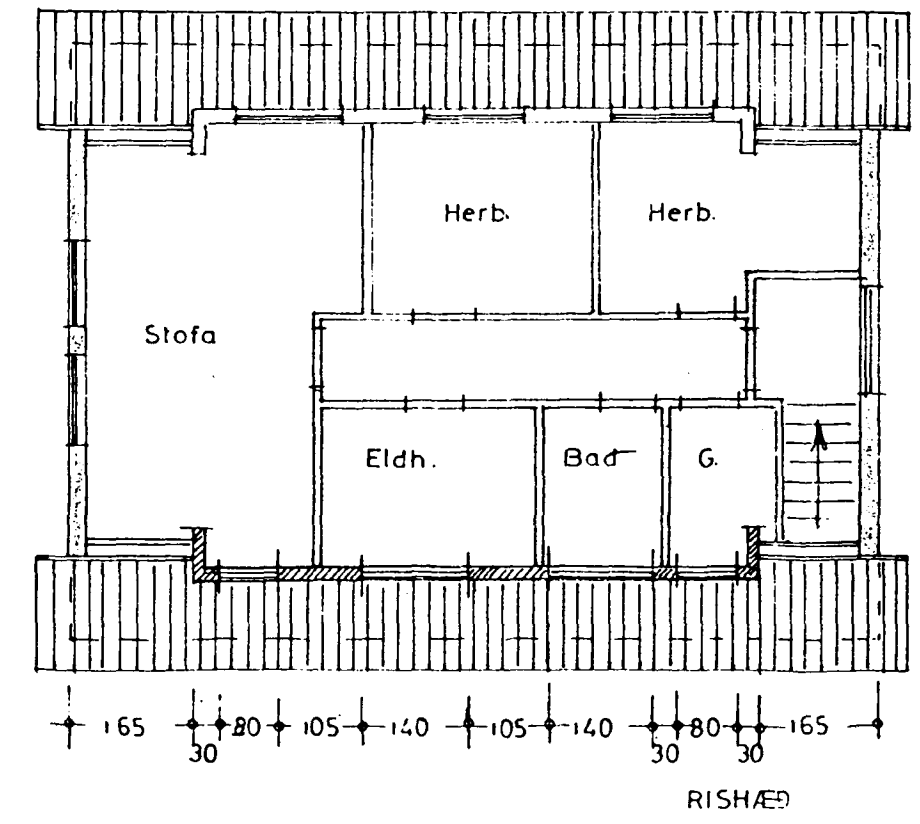

RISHÆÐ

KALDAKINN NR 21

BA VI STUR A NORÐAUSTURHLIÐ

ÚTLIT  
GRUNNMYND 1:100  
SNID

AFSTÖÐUMYND 1:500

*14/6 95 84*  
F. Sigurðsson

TEIKN  
F. Sigurðsson