
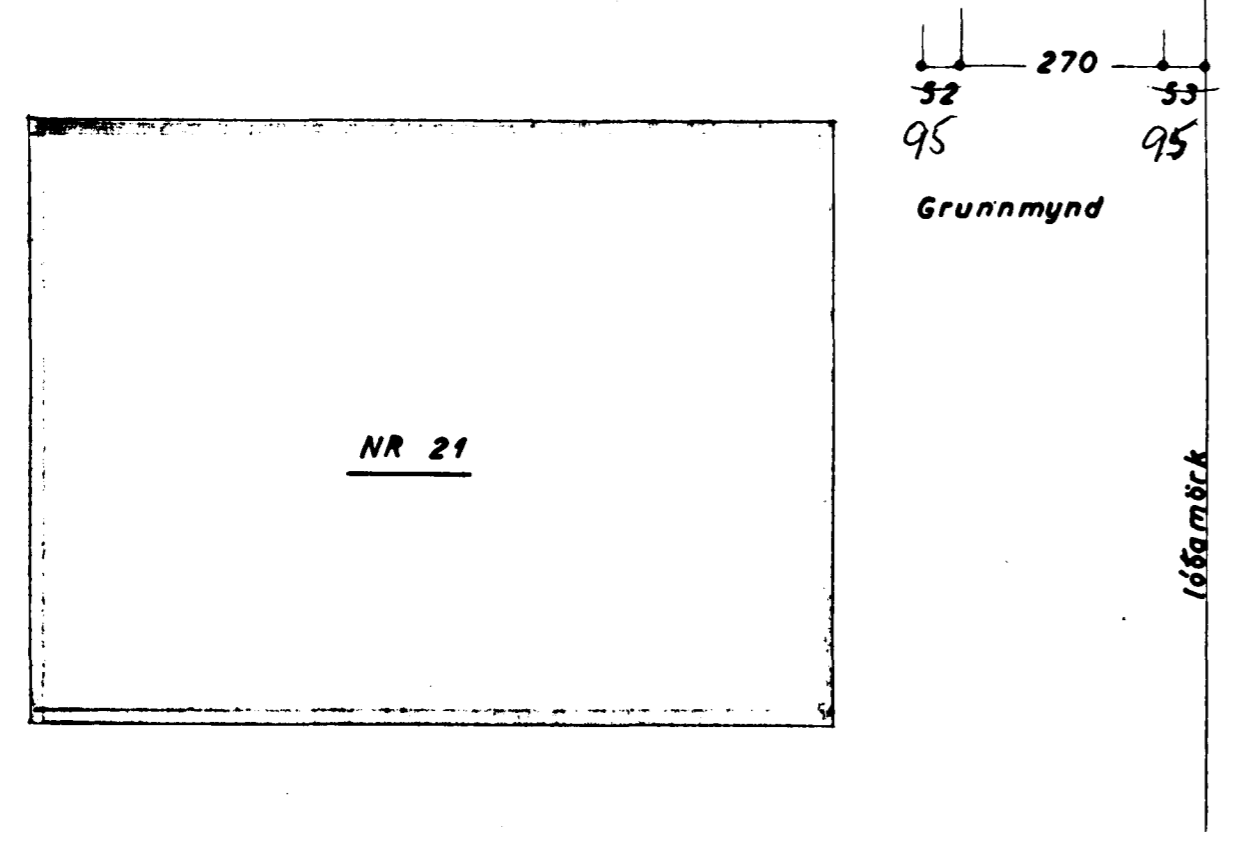
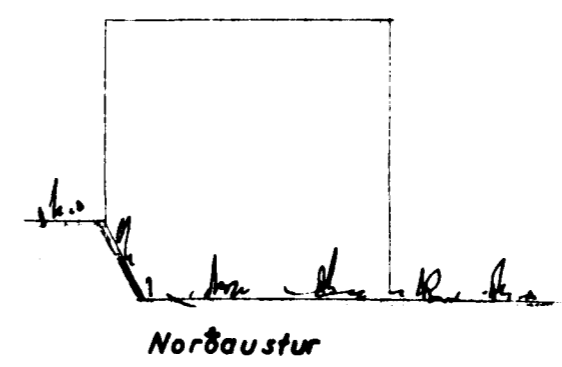
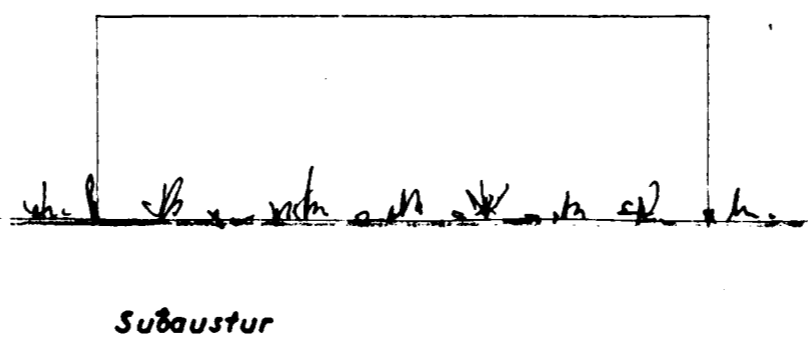
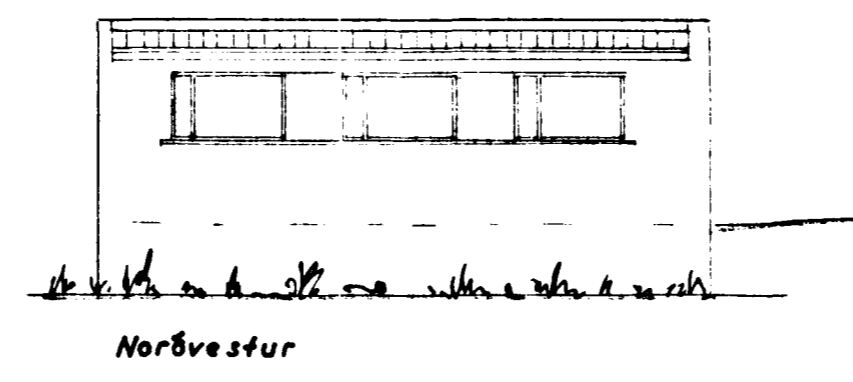
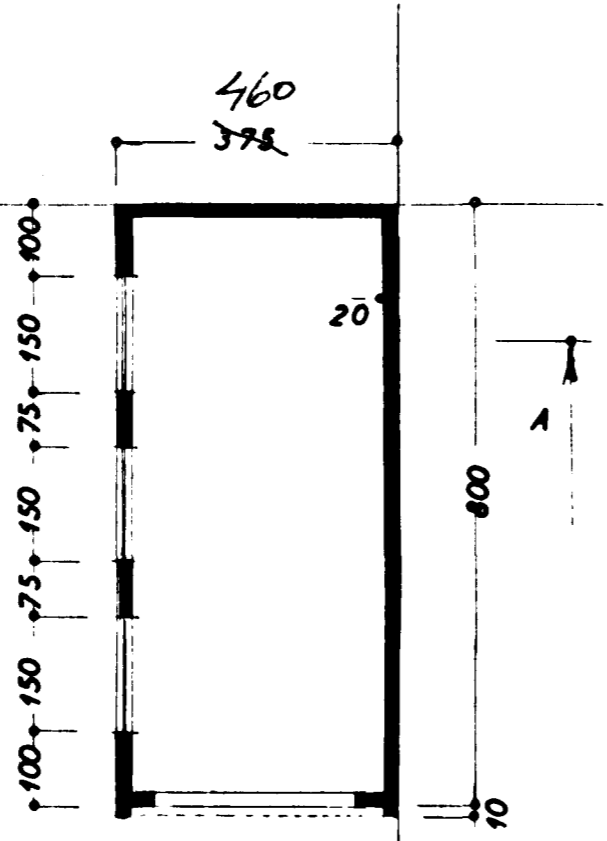
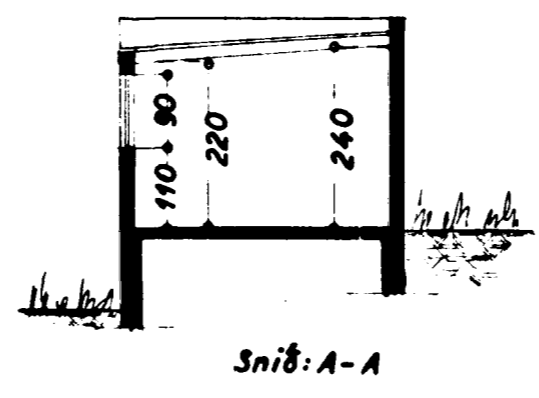
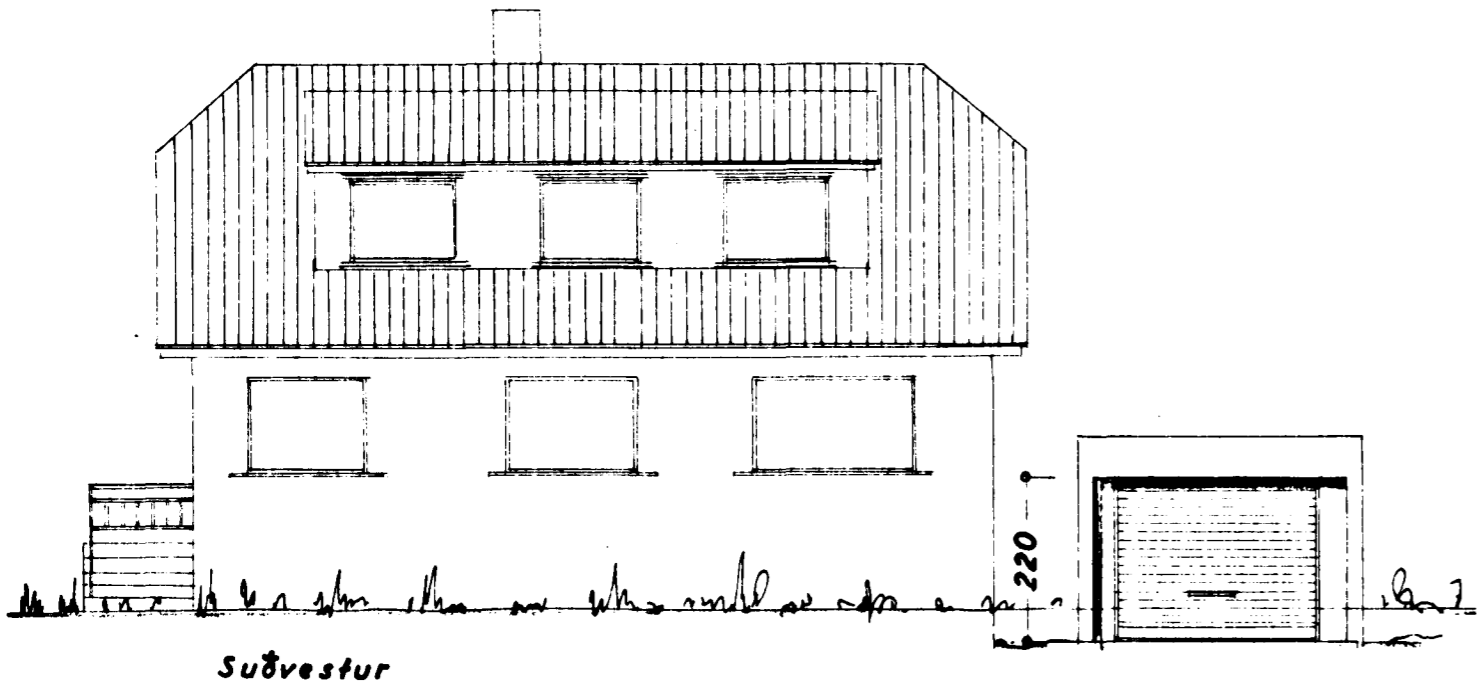


Samþykkt á fundi bygginga-
nefndar þ. 23/8 1967
BYGGINGAFULLTRÚINN
Í HAFNARFIRÐI
F. Sigurðsson

Stækkan sennip 5/7 72
F. Sigurðsson

AFSTÖÐUMYND
1:500

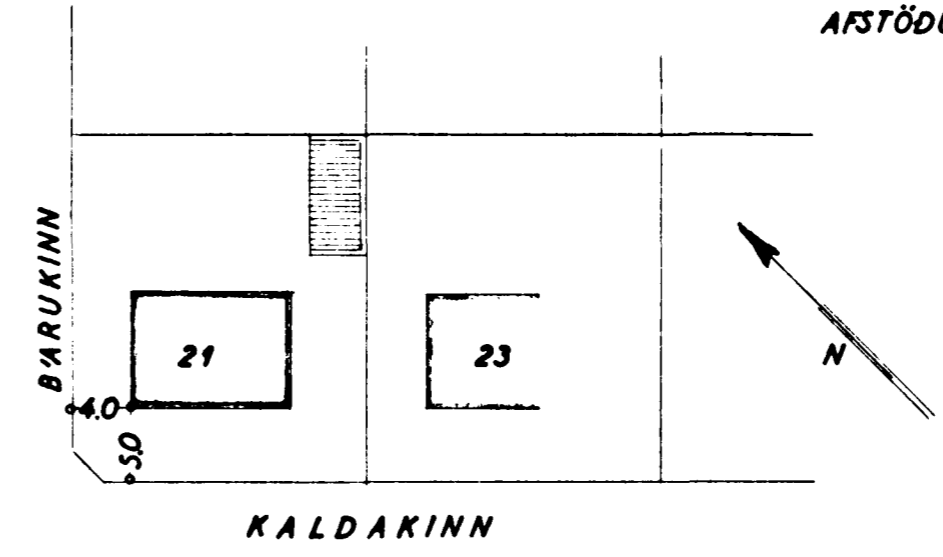

STÆRD:
Löt 4550 m²
Hús 858 m²
Bilg. 300 m² 750 m²
36,8 m² 92,0 m³

KALDAKINN NR 21
BILGEYMSLA

Úllit } 1:100
Grunnmynd }
Snit }
Afstöðumynd 1:500

Hafnarfirði 5 ágúst 1967
F. Sigurðsson