



Samþykkt á fundi bygginga-  
nefndar þ. 2/7 1975  
BYGGINGAFULLTRÚINN  
Í HAFNARFIRDI  
F. Sigurðsson


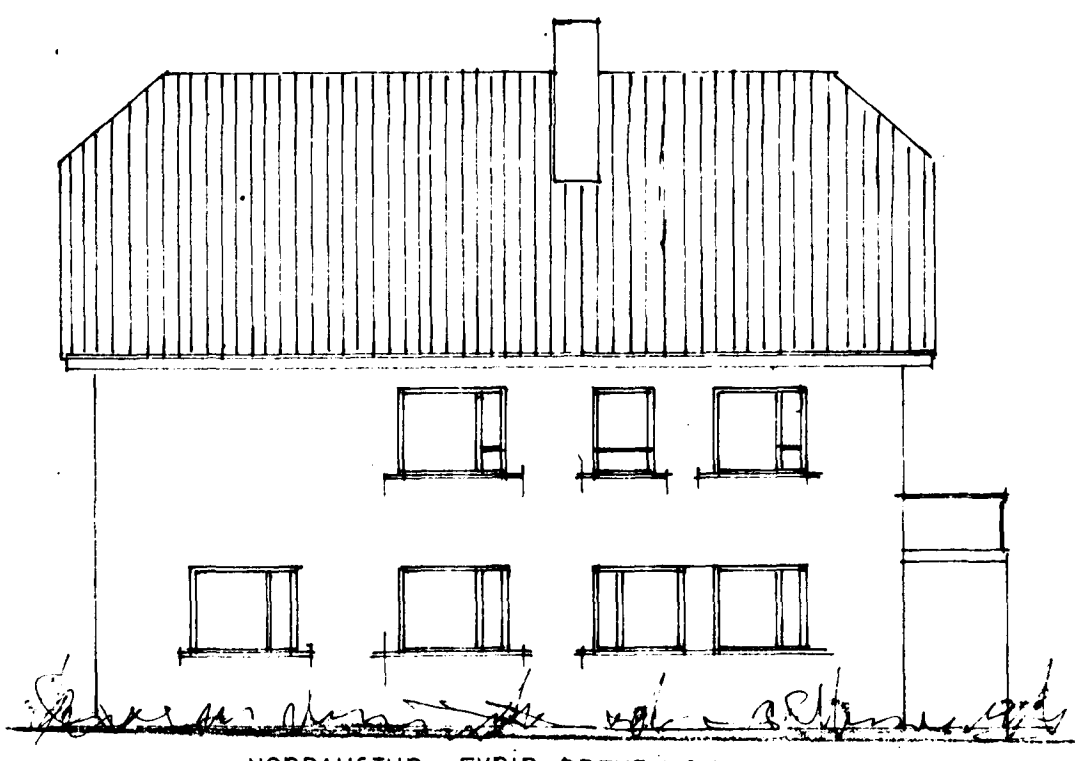


NORÐAUSTUR FYRIR BREYTINGU


AFSTÖÐUMYND  
1:500

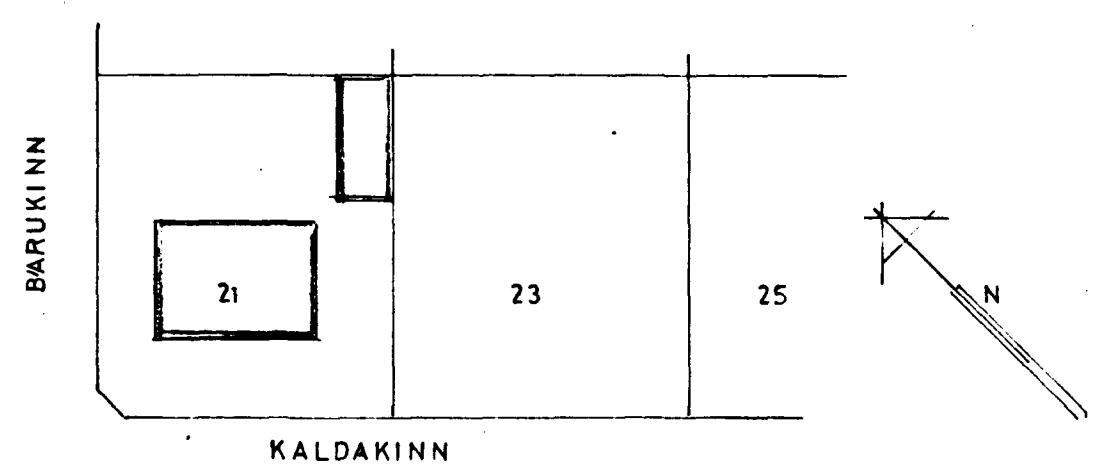


EFTIR BREYTINGU

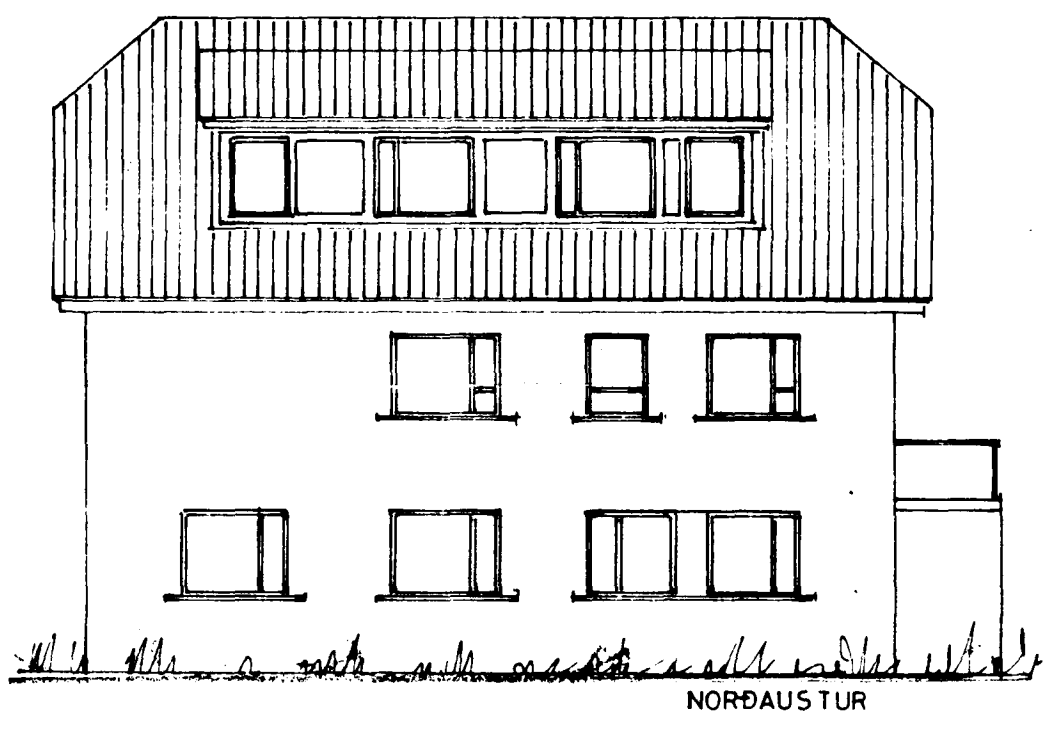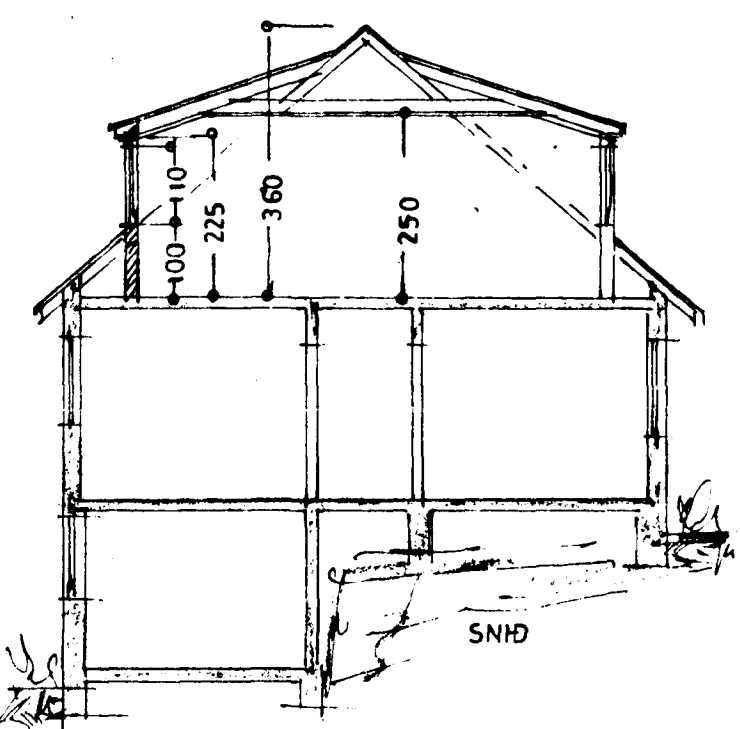


NORÐAUSTUR

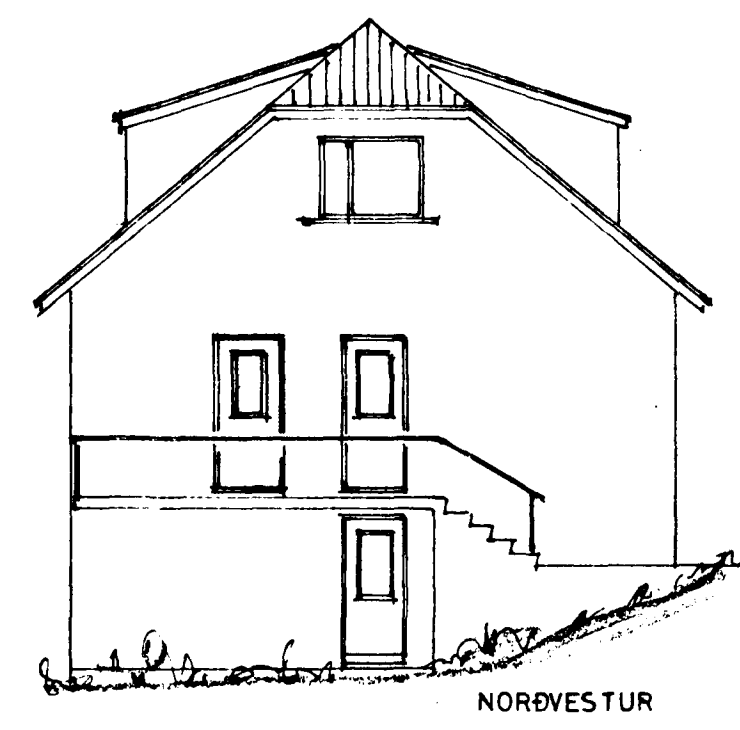

NORÐVESTUR

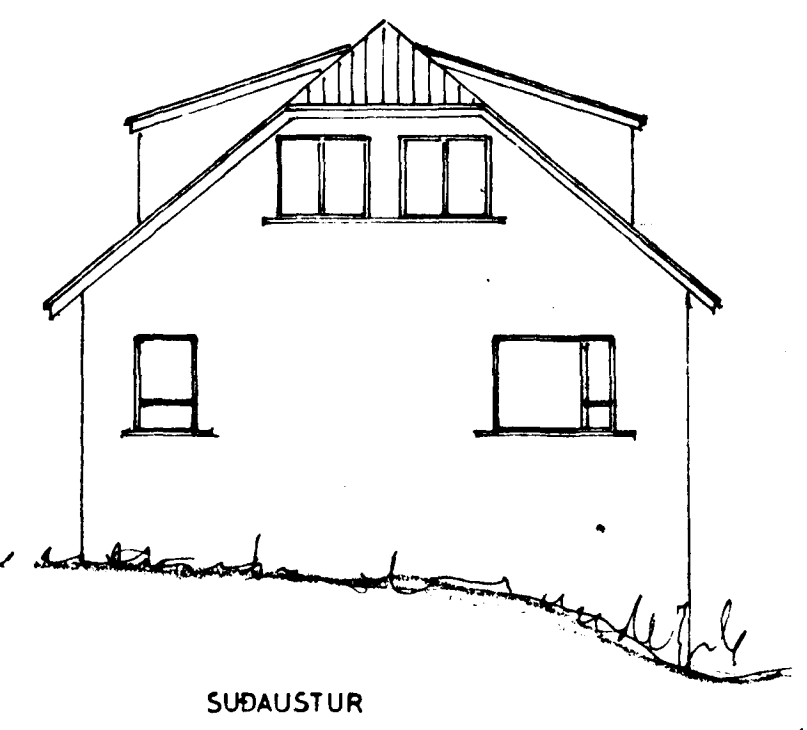

SUDAUSTUR

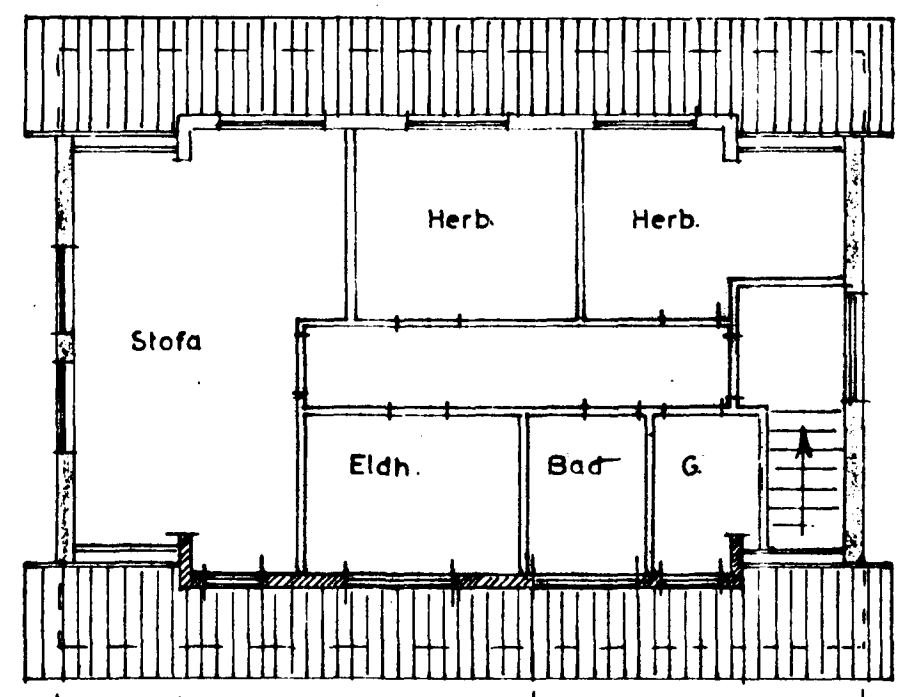

165 30 80 105 140 105 140 30 80 165  
RISHÆÐ

**KALDAKINN NR 21**

VI STUR A NORÐAUSTURHLID  
ÚTLIT  
GRUNNMYND 1:100  
SNID  
AFSTÖÐUMYND 1:500

2/7 1975  
F. Sigurðsson  
TEIKN