


Eig:
 Einar Jónsson
 Kaldakinn nr. 21

Breyting á þaki
 1:100


AFSTÖÐUMYND

1:500

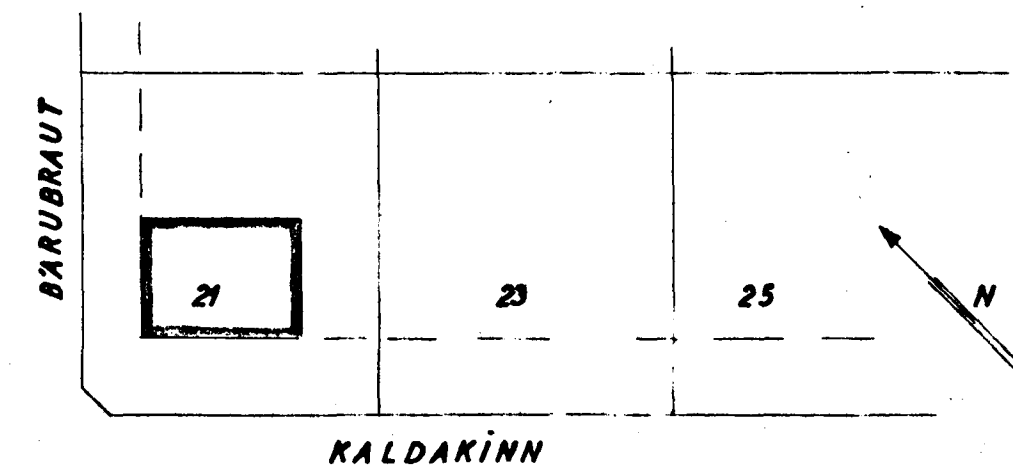


HÖSAMIÐAMEISTARI:


MÜRAMEISTARI:

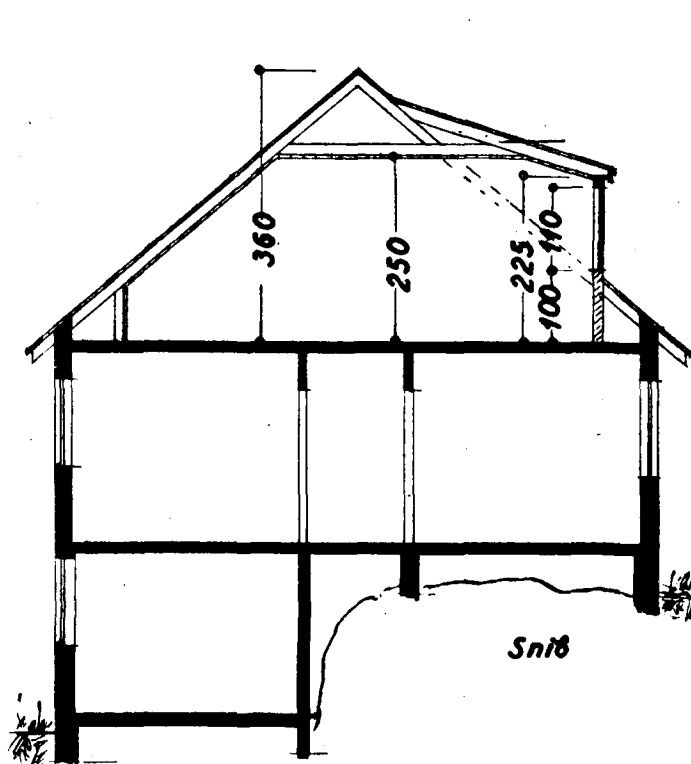


Snib

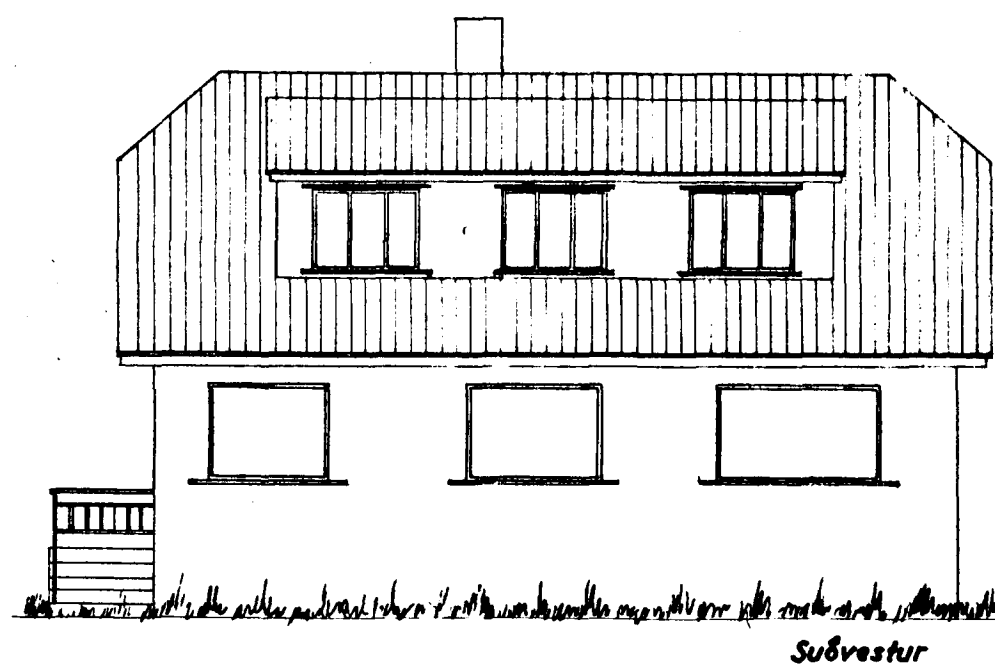


Suðvestur

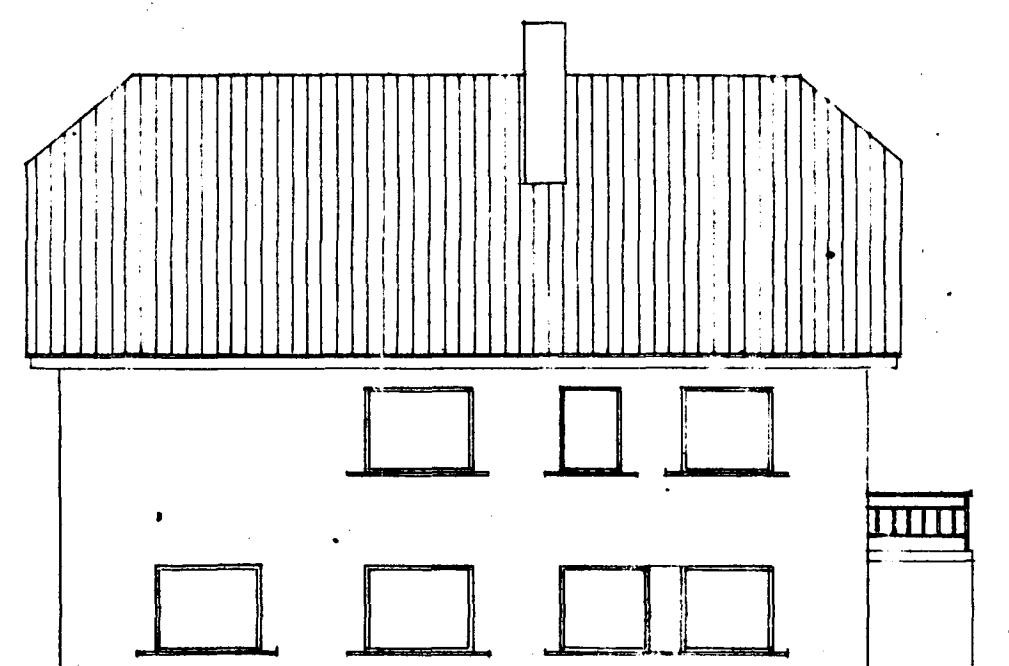


Norðaustur

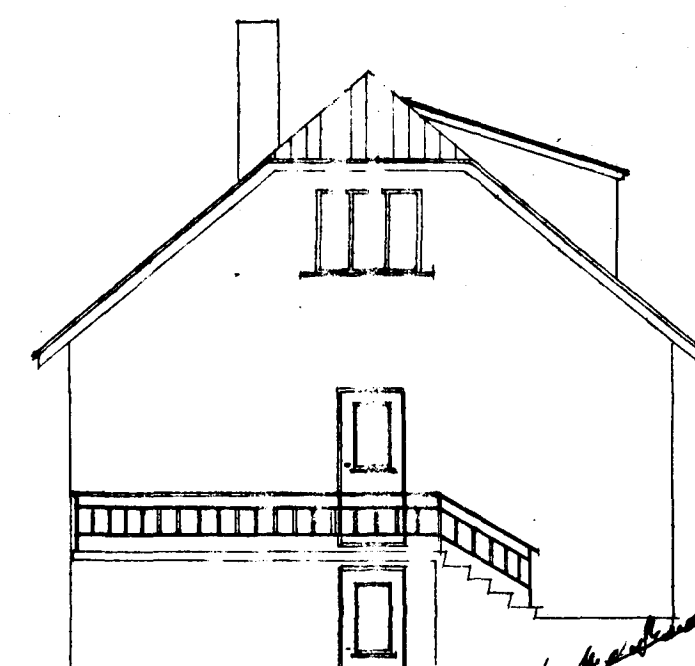

Norðvestur

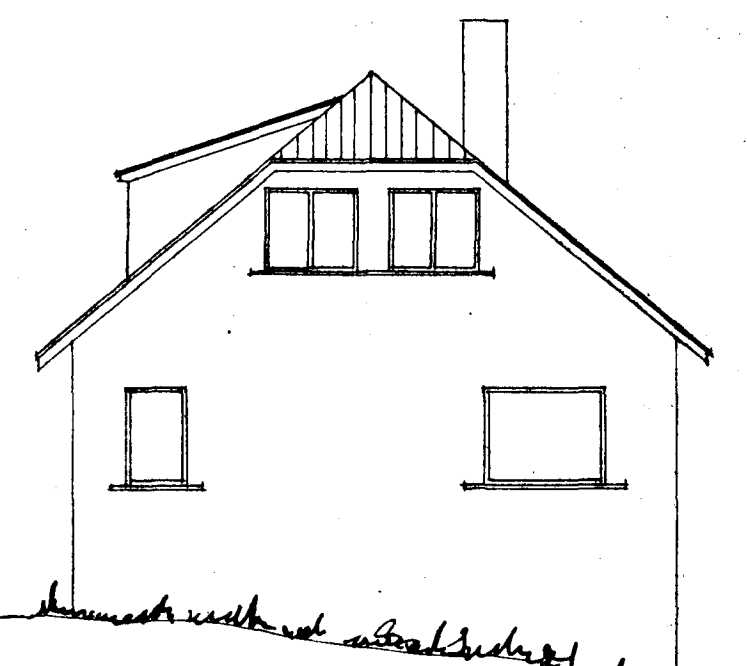

Suðaustur

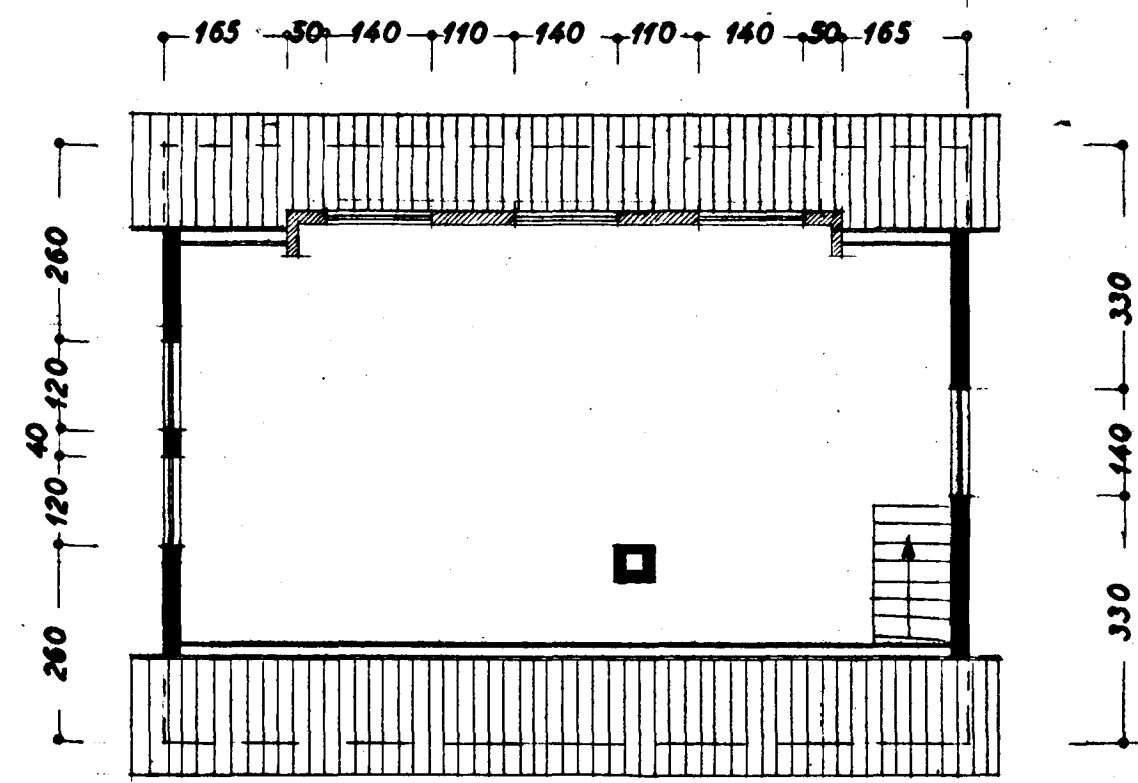

Rishæð

Hafsmundni 5 sept. 1959
 F. Sigurðsson