




Samþykkt þann
 01 OKT. 1999
 Byggingaulltrúinn í Hafnarfirði
 Erlendur Hjalmarsson

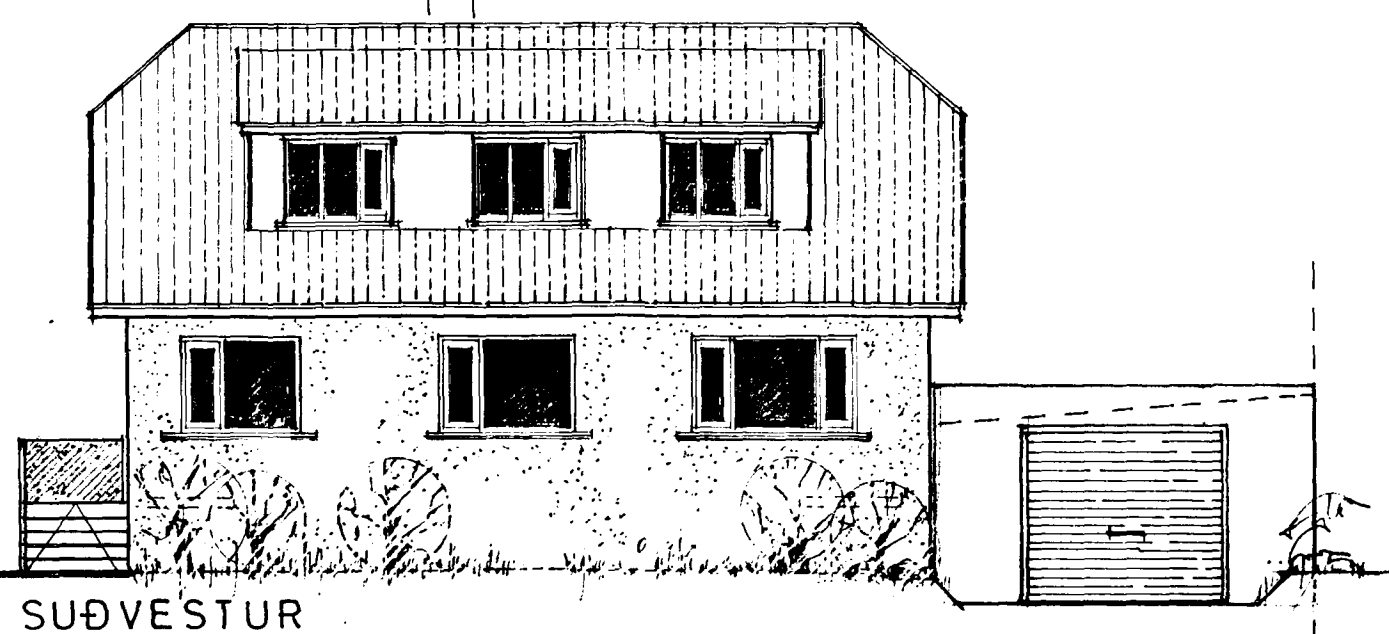


SUÐVESTUR

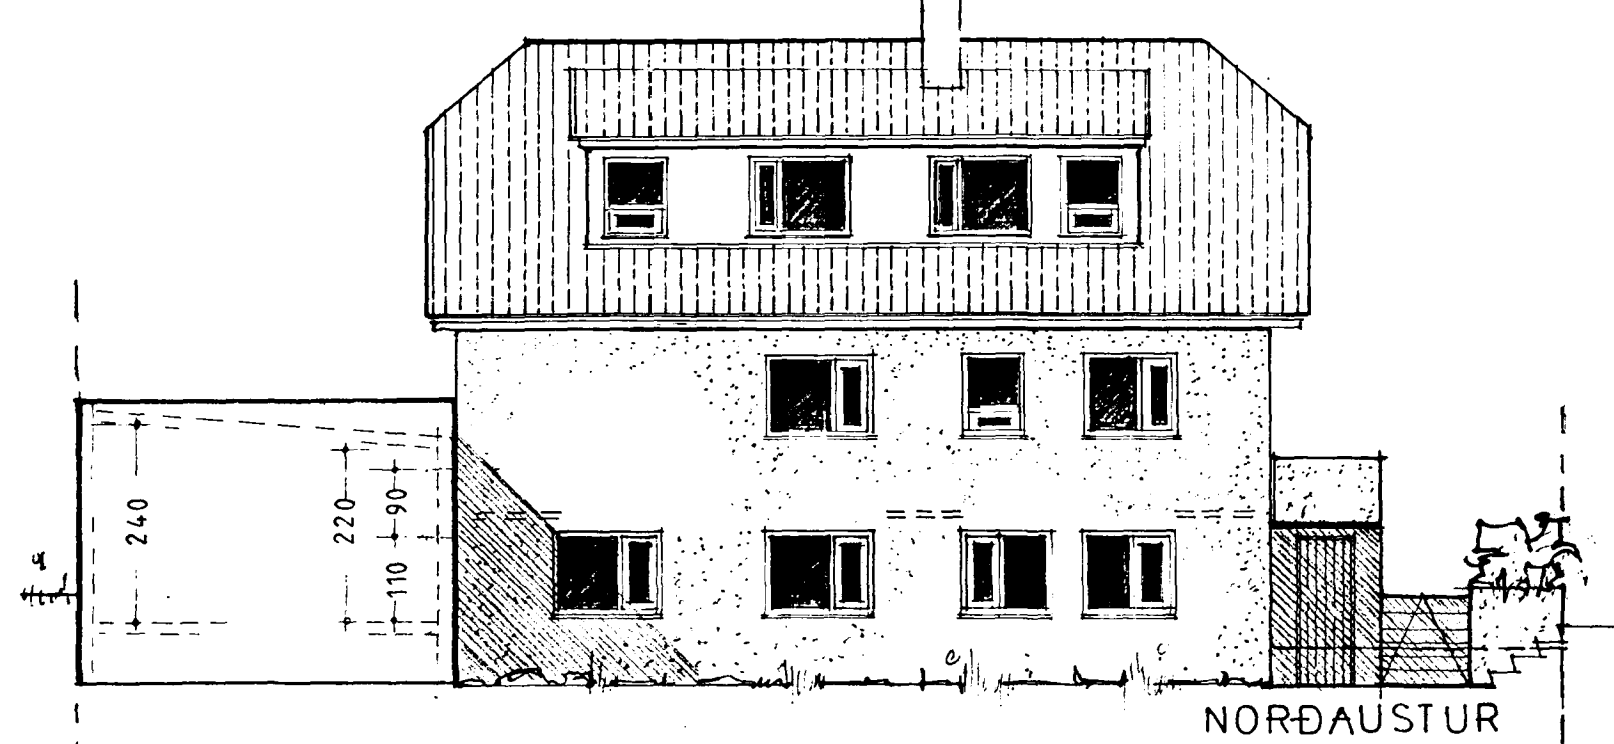


NORÐAUSTUR

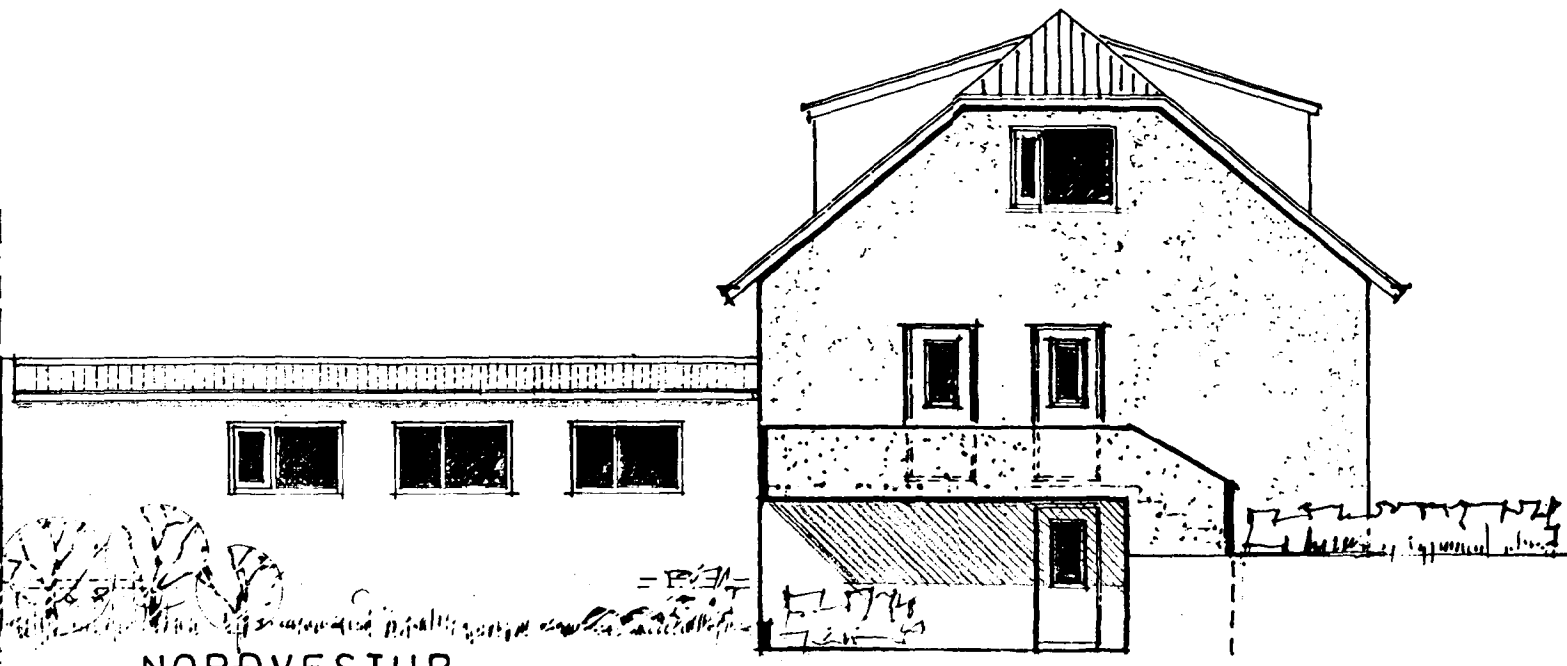


NORÐVESTUR

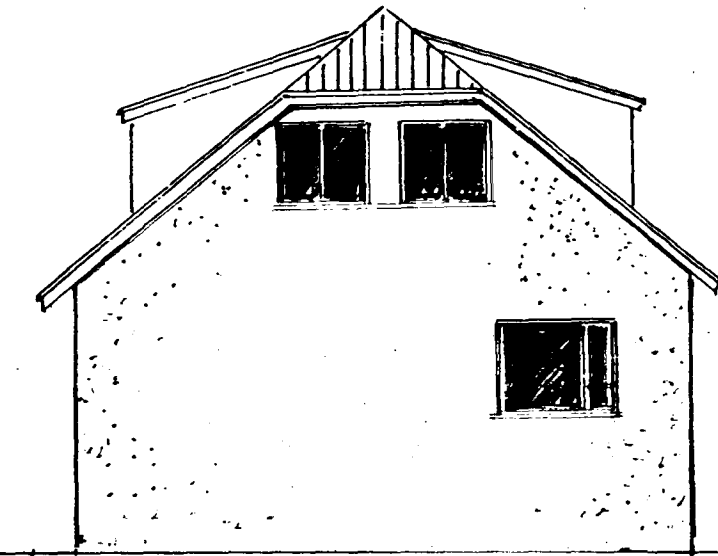


SUÐAUSTUR

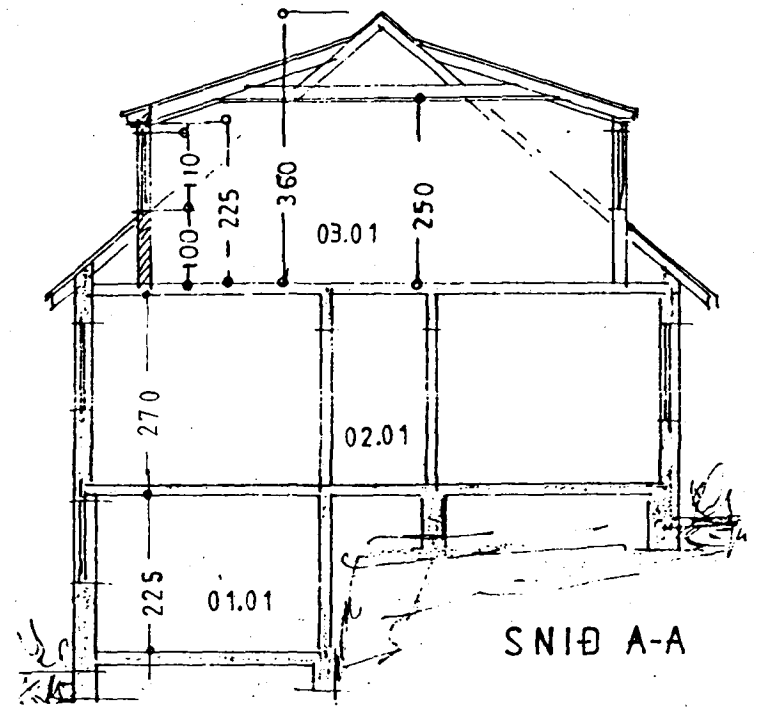


SNID A-A

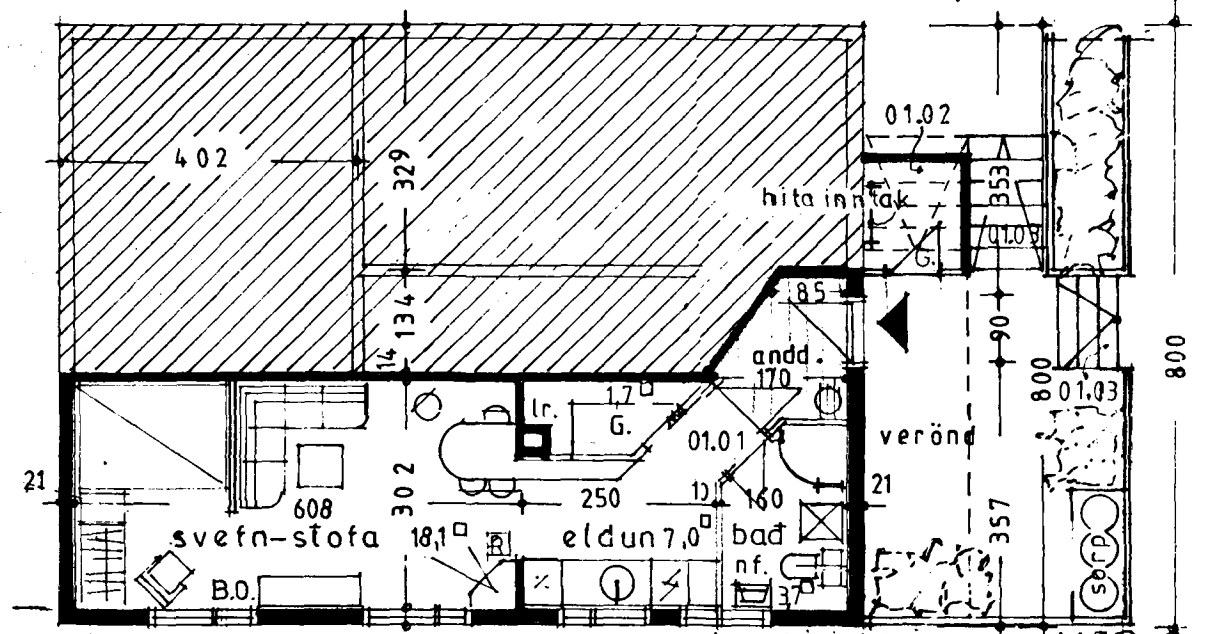


IVERA Á 1. HÆÐ

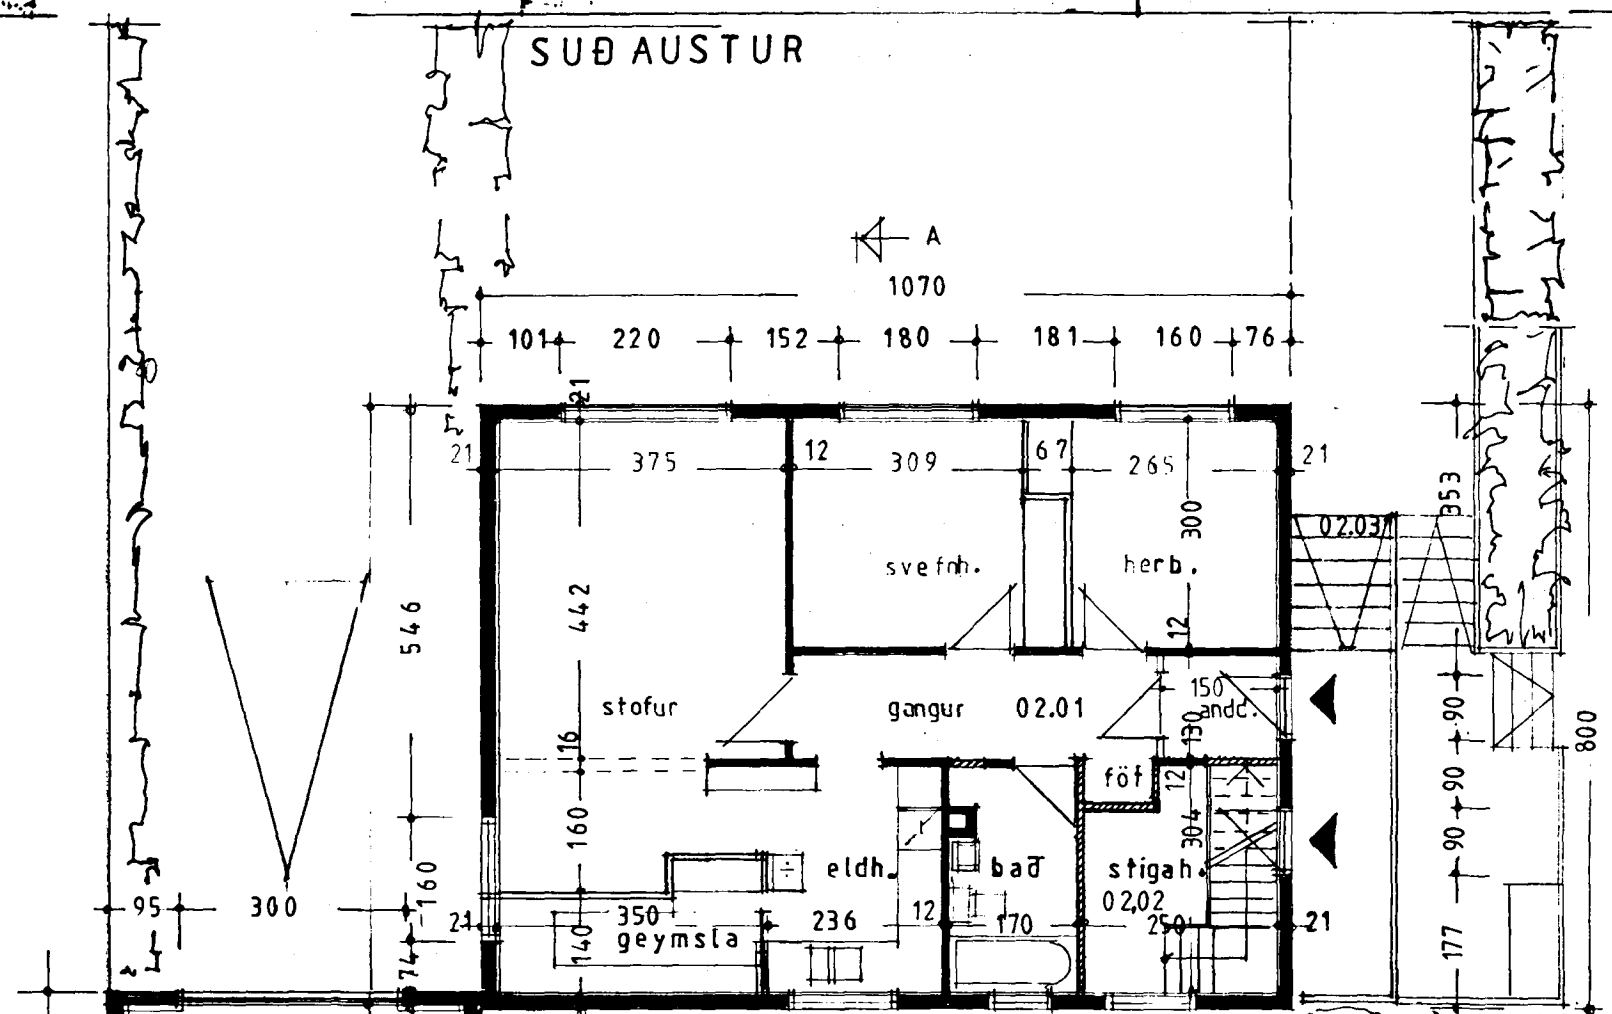

2 HÆÐ

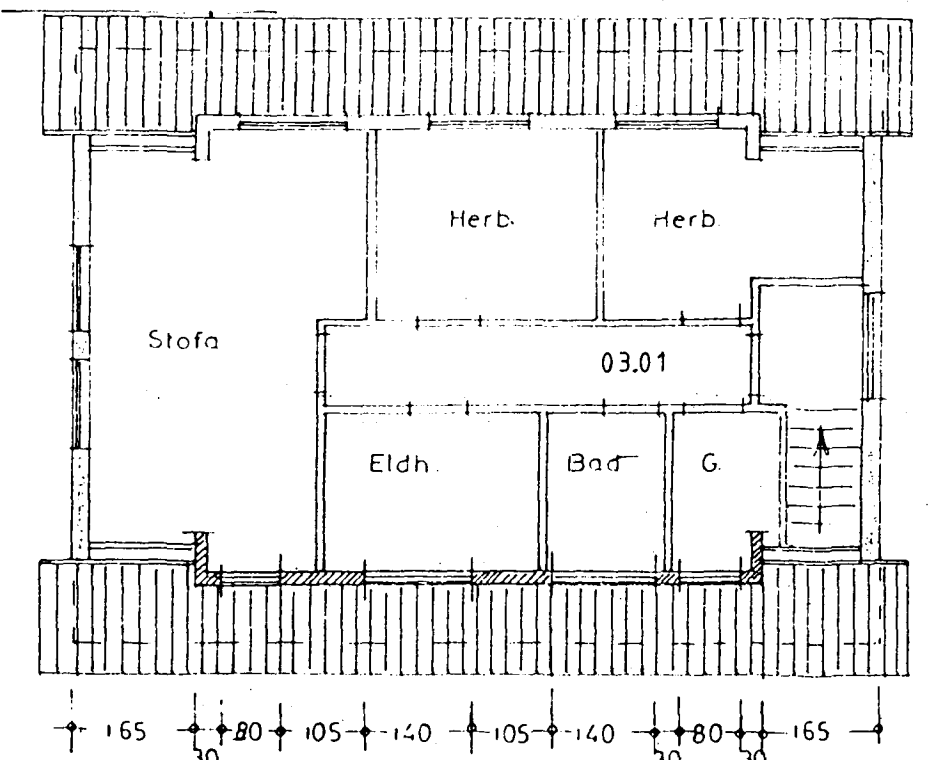

RISHÆÐ

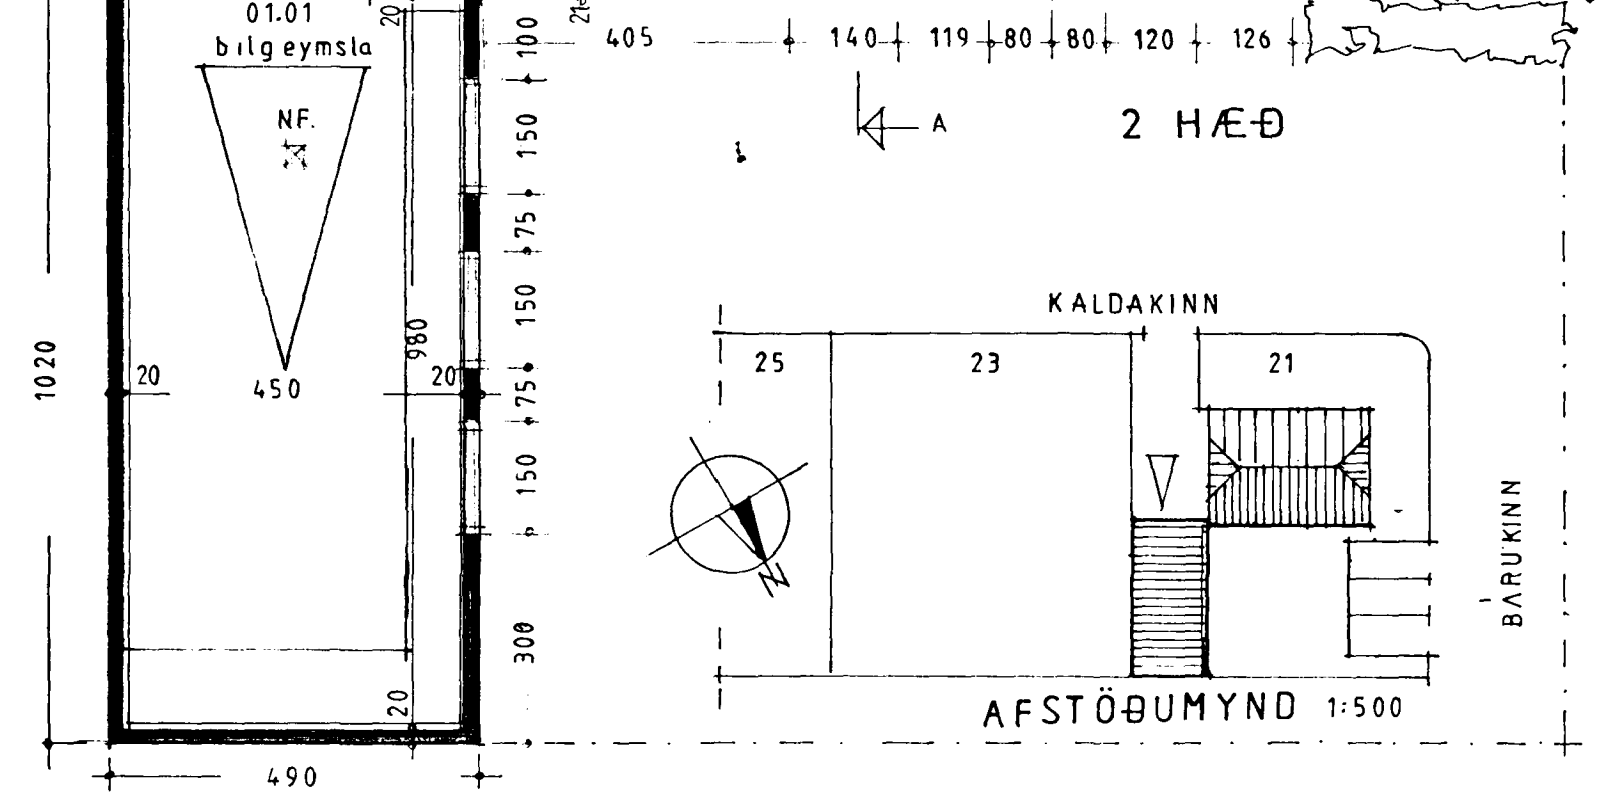

AFSTÖÐUMYND 1:500

UPPDÆTTIR ÞESSIR ERU UNNIR EFTIR ELDRI SAMÞYKKTUM TEIKNINGUM? GERÐUM AF FRIDÞJÓFI SIGURDSSYNI, FYRRV. BYGGINGARFULLTRUA HAFNARFJARÐARBEJAR. SAMÞ.: OKT '56 - SEPT. '59 - AGÚST '67 - JÚLÍ '75 og í JÚNÍ '95

- BREYTINGAR:
- MERKINGAR VEGNA EIGNASKIPTAYFIRLÝSINGAR
 - AÐUR GERÐ ÍBÚÐ Á FYRSTU HÆÐ TEIKNUÐ
 - GRUNNMÝND OG ÚTLIT BÍLGEYMSLU Í NÚVERANDI STÆRD
 - BÍLASTÆÐI
 - STIGAHÚS FYRIR ADKOMU AD RISÍBÚÐ
 - GLUGGI Á SUÐAUSTUR GAFLI FJARLÆGDUR

KALDAKINN 21 MKV.:1000 NR.: 1

DAGS.: 5. MAÍ - 1999