



Húsið Kaldakinn nr. 22
 Breyting
 Mát 1:100

8/8 '58


Samþykkt á fundi bygginga-
 nefndar þ. 8/8 1958
 BYGGINGAFULLTRÚINN
 Í HAFNARFIRÐI
 Jón Bergman

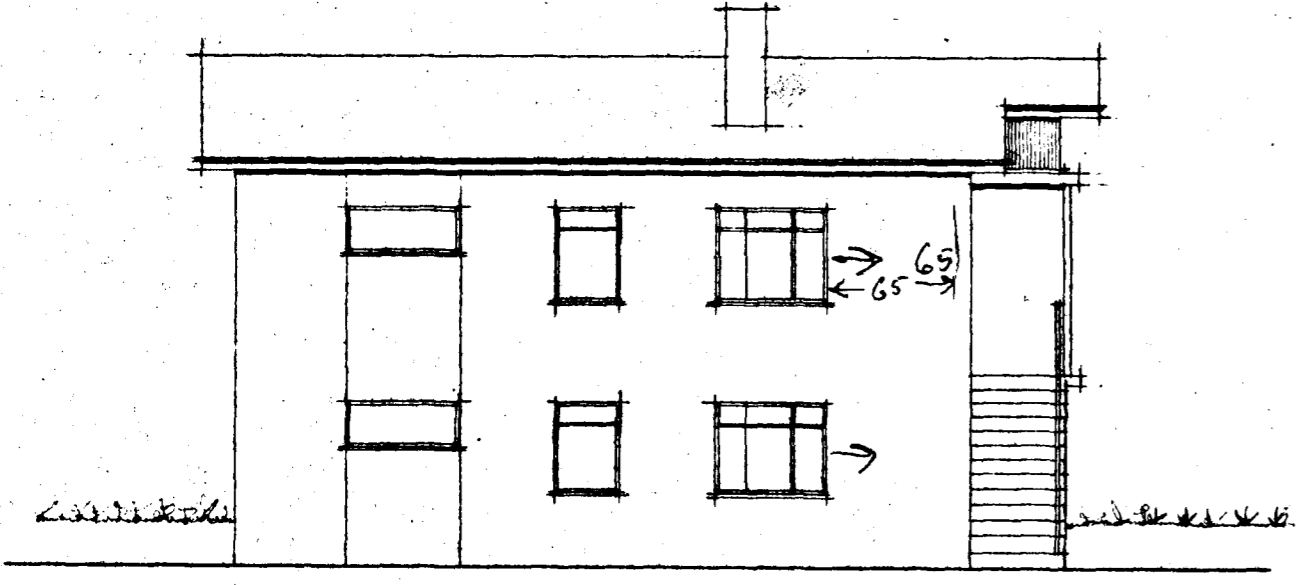


Norð-austur

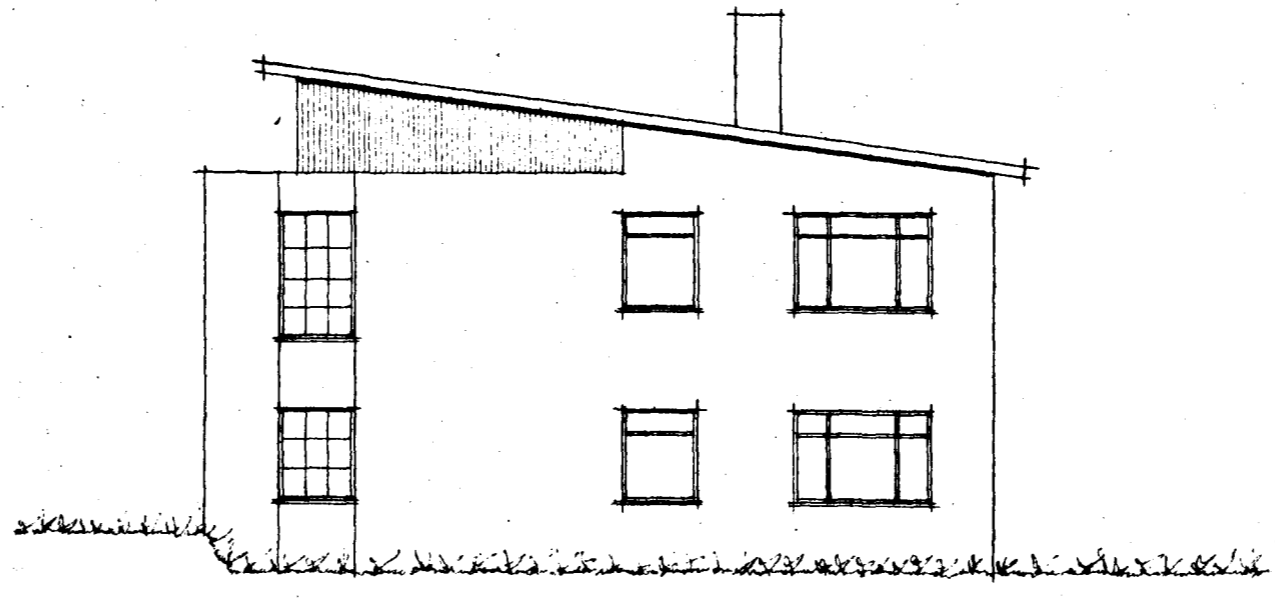


Suð-austur

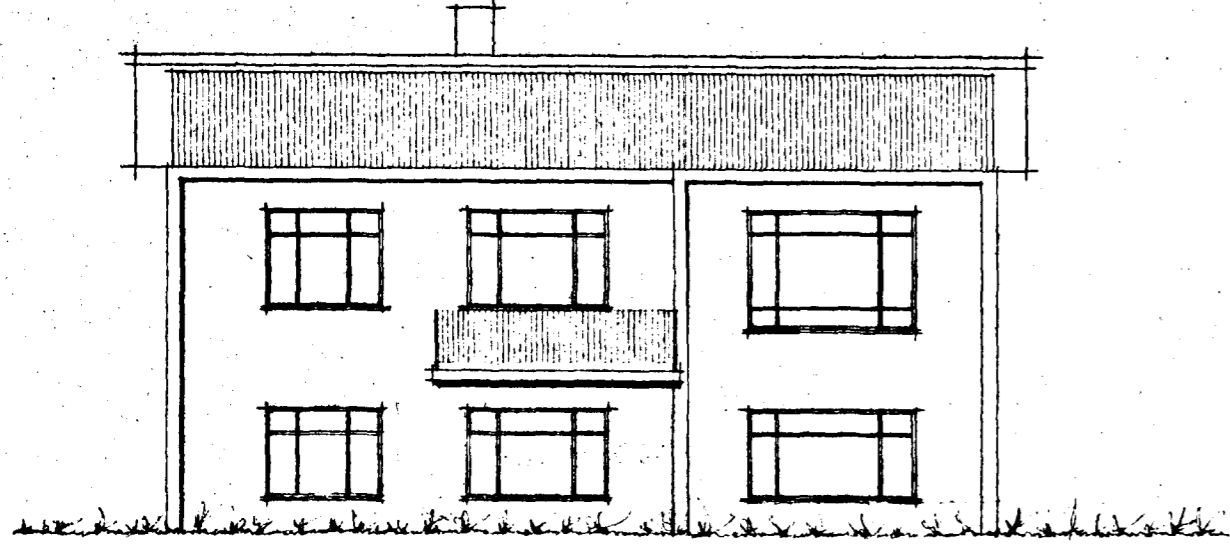


Suð-vestur

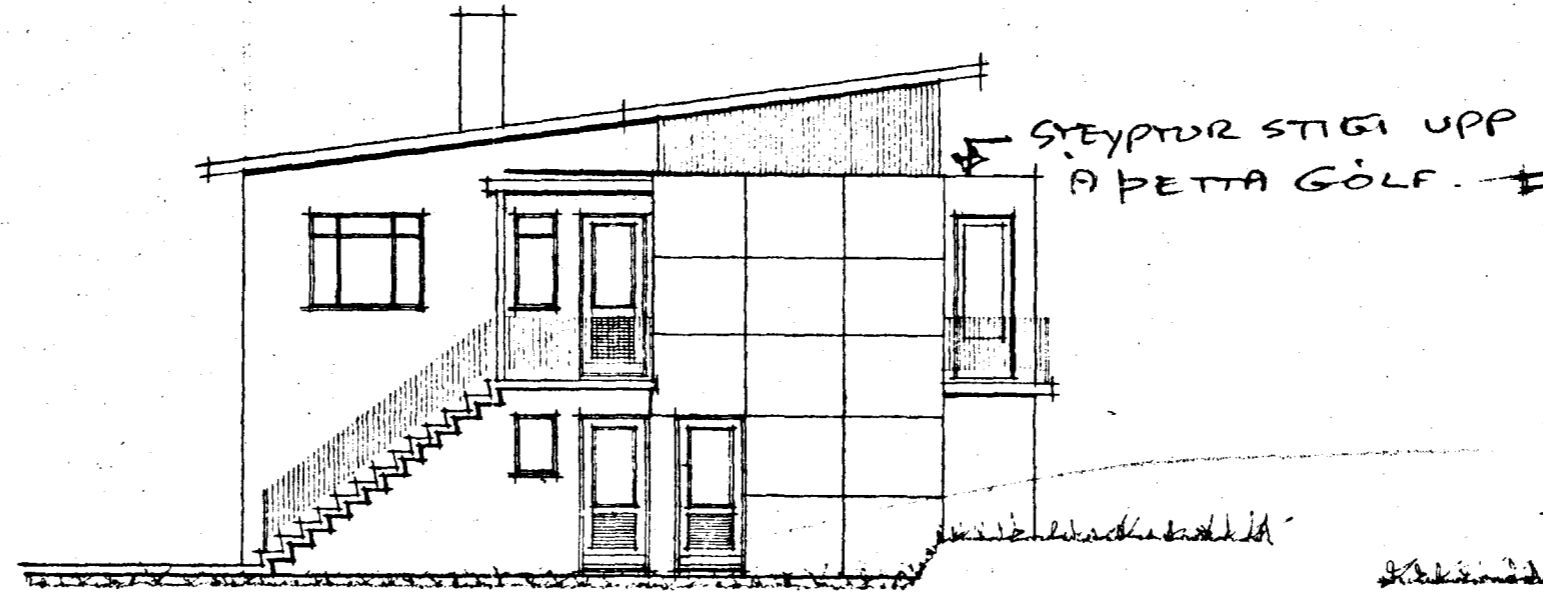


Norð-vestur

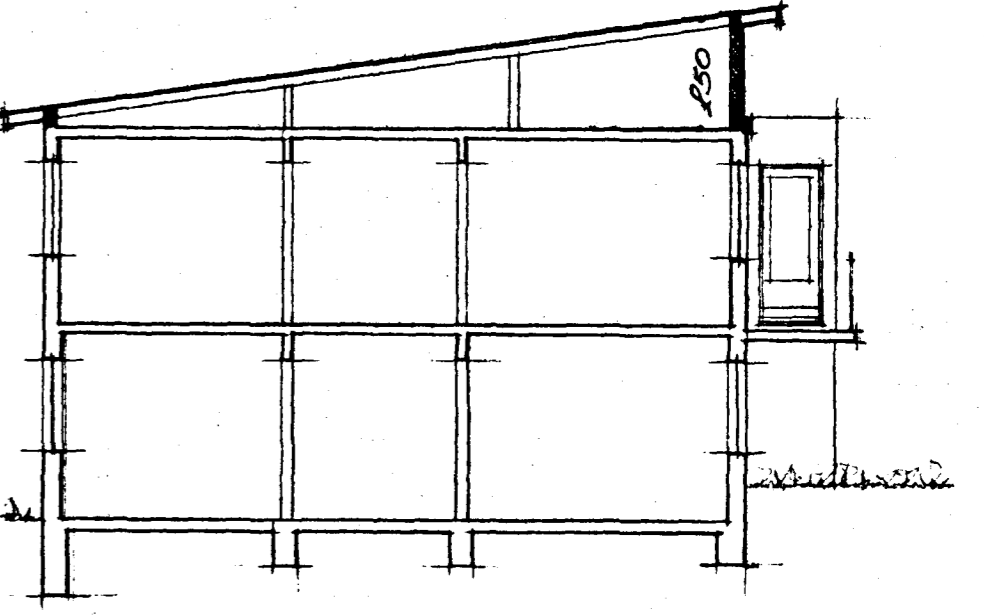

Sneibing

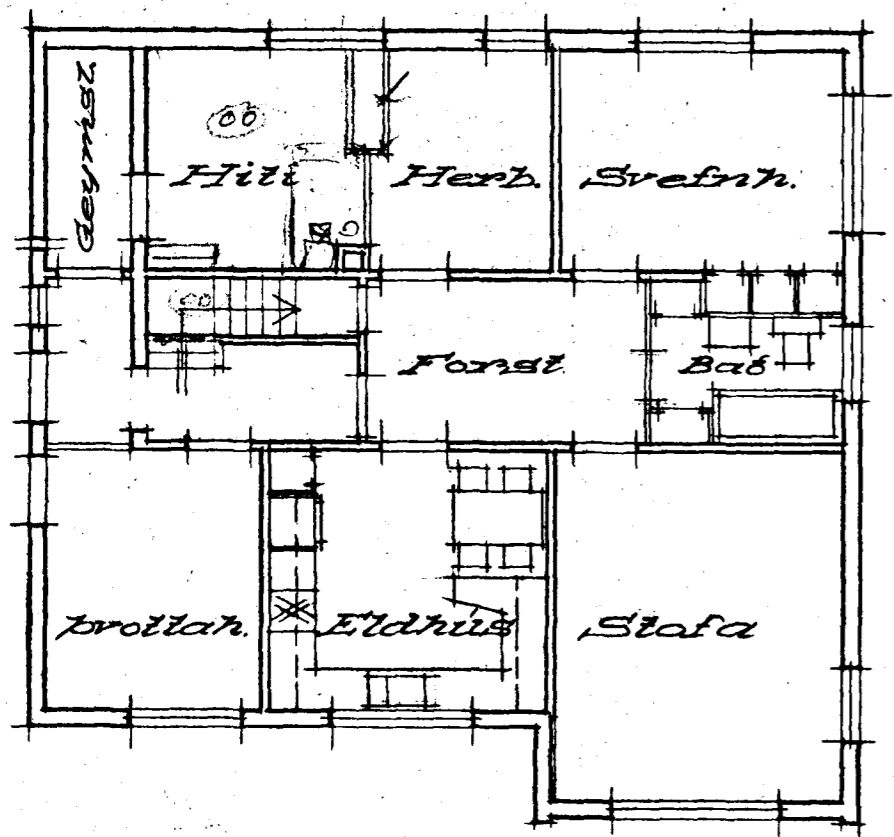


Kjallari

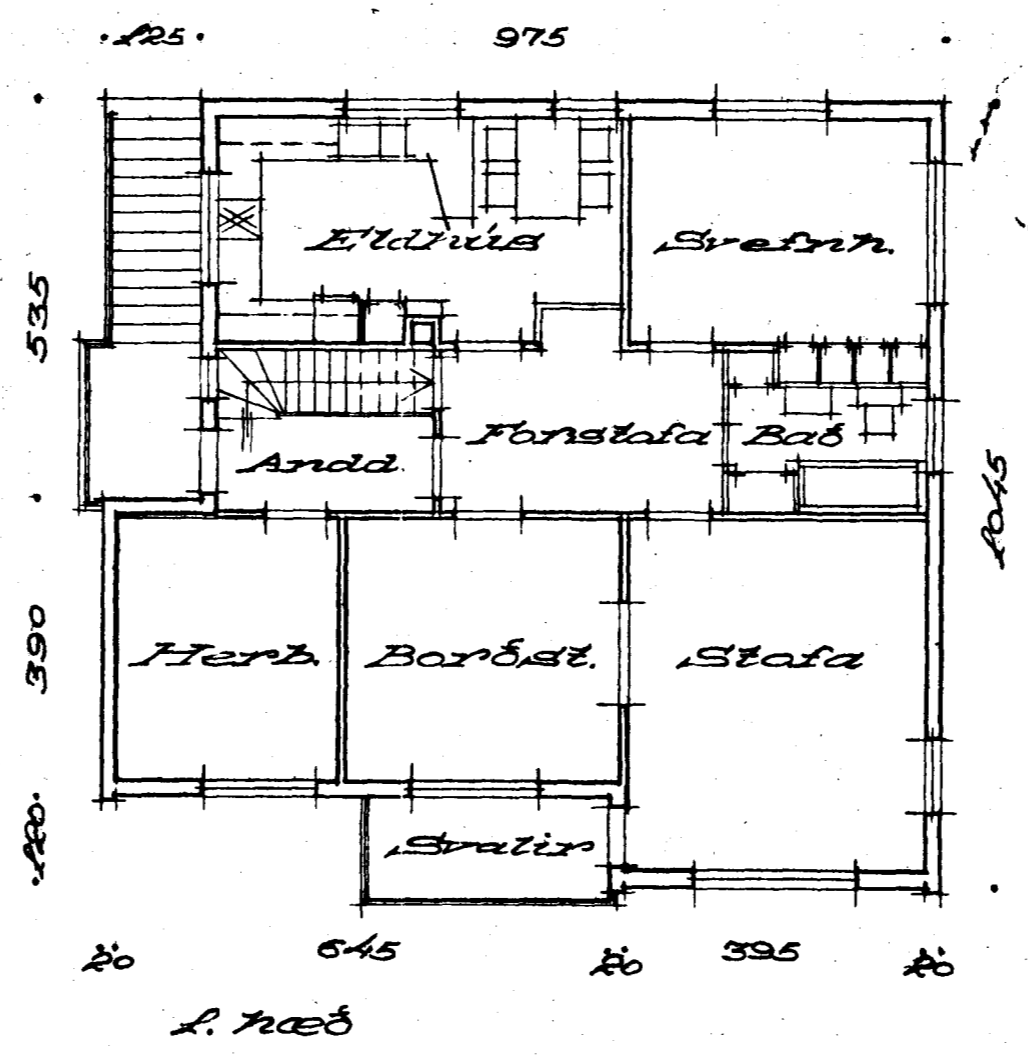

1. hæð

Kaldakinn

Bárubrunn

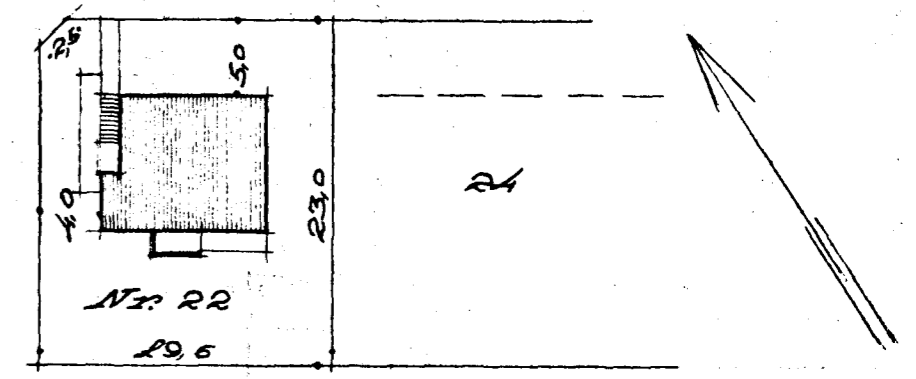

Afstöðumynd 1:500

52
 43
 5
 100

Hafnarfirði 30-7-1958
 Stefan Sigurbertsson